
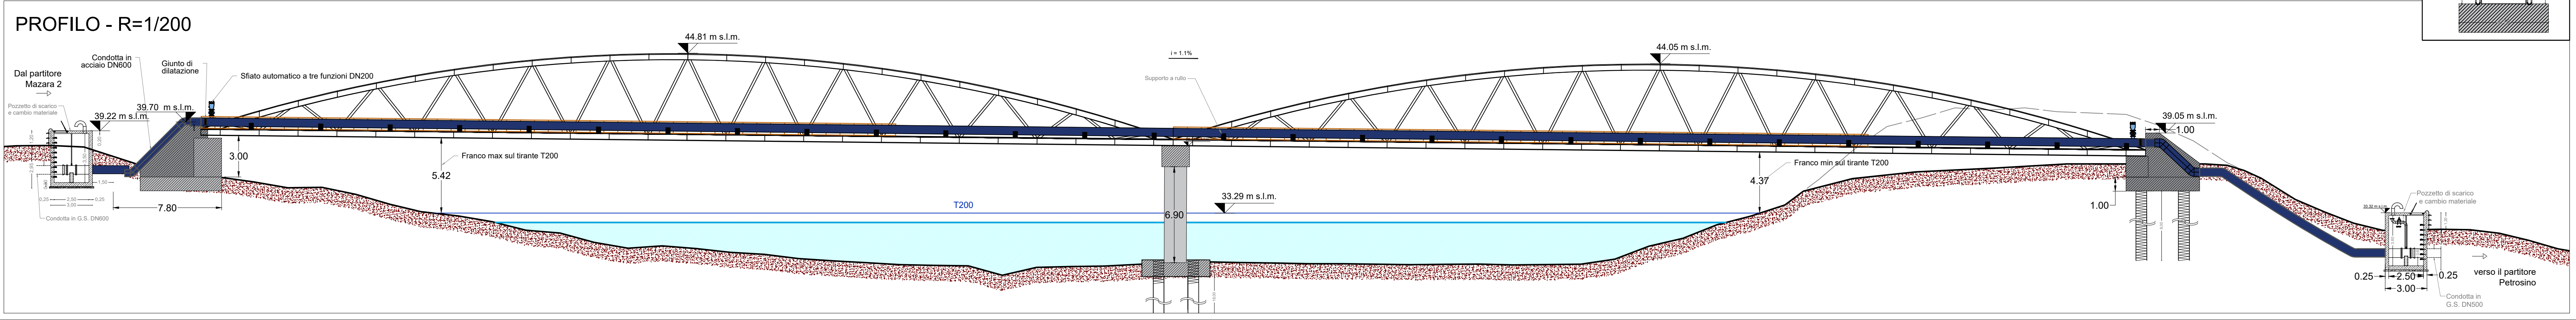


PROGETTO DEFINITIVO

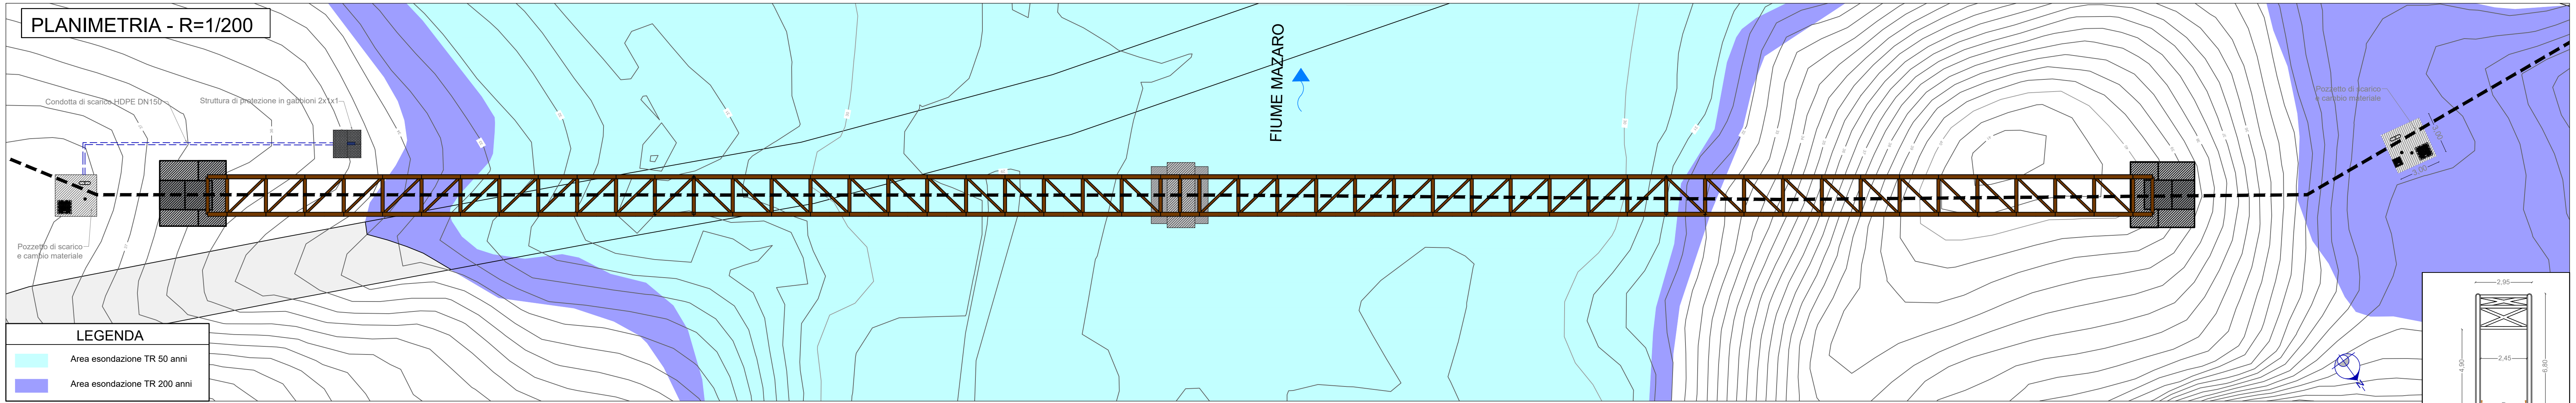

Elaborato	Corso d'Acqua	Livello di Tutela	Tipologia Costruttiva [m]	n° Campate [n°]	L. Campata [m]	L. Attraversamento aereo [m]	n° Pile e appoggi [n°]	n° Pile in Alveo [n°]
3.4.9.9	Mazara	Tutela 3	Ponte ad Arco	2	70,00	140,00	3	1



CONDIZIONI MINISTERO DELLA CULTURA

*in Ottemperanza alle seguenti condizioni:


- MIC_SS-PNRR 16601-P del 04-08-2023 A. Aspetti Paesaggistici - Punto 1.

- Dovrà essere predisposta, al fine di limitare l'impatto sul paesaggio e sui beni naturalistici interessati, la progettazione dei ponti tubo, con elaborati adeguati al livello di approfondimento comprensivi di una progettazione esecutiva;
- Si dovrà prevedere l'utilizzo di tecniche costruttive e materiali di elevata qualità compositiva;
- Dovranno essere privilegiate strutture esili, minori appoggi e campate;
- Il progetto dovrà essere riferibile all'architettura contemporanea, favorendo così l'inserimento della nuova infrastruttura nel paesaggio con un'opera di elevato valore architettonico

PROGETTO ESECUTIVO

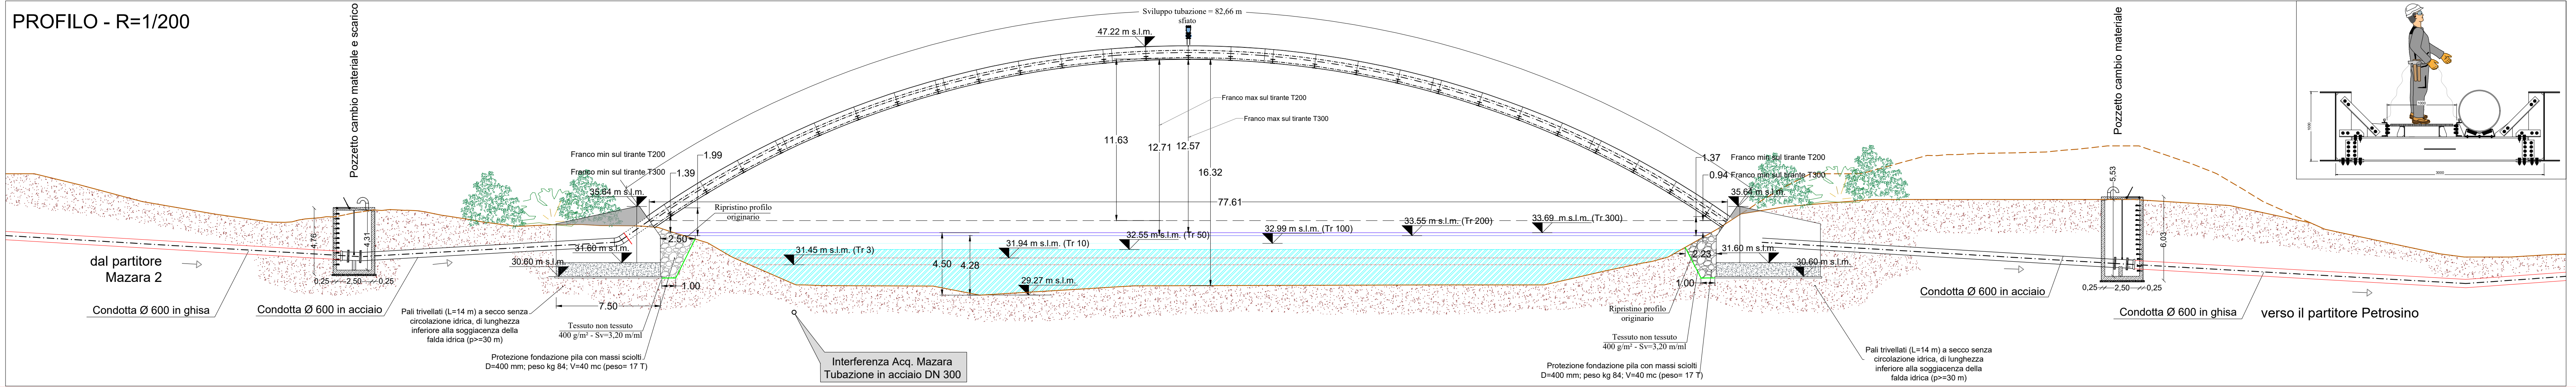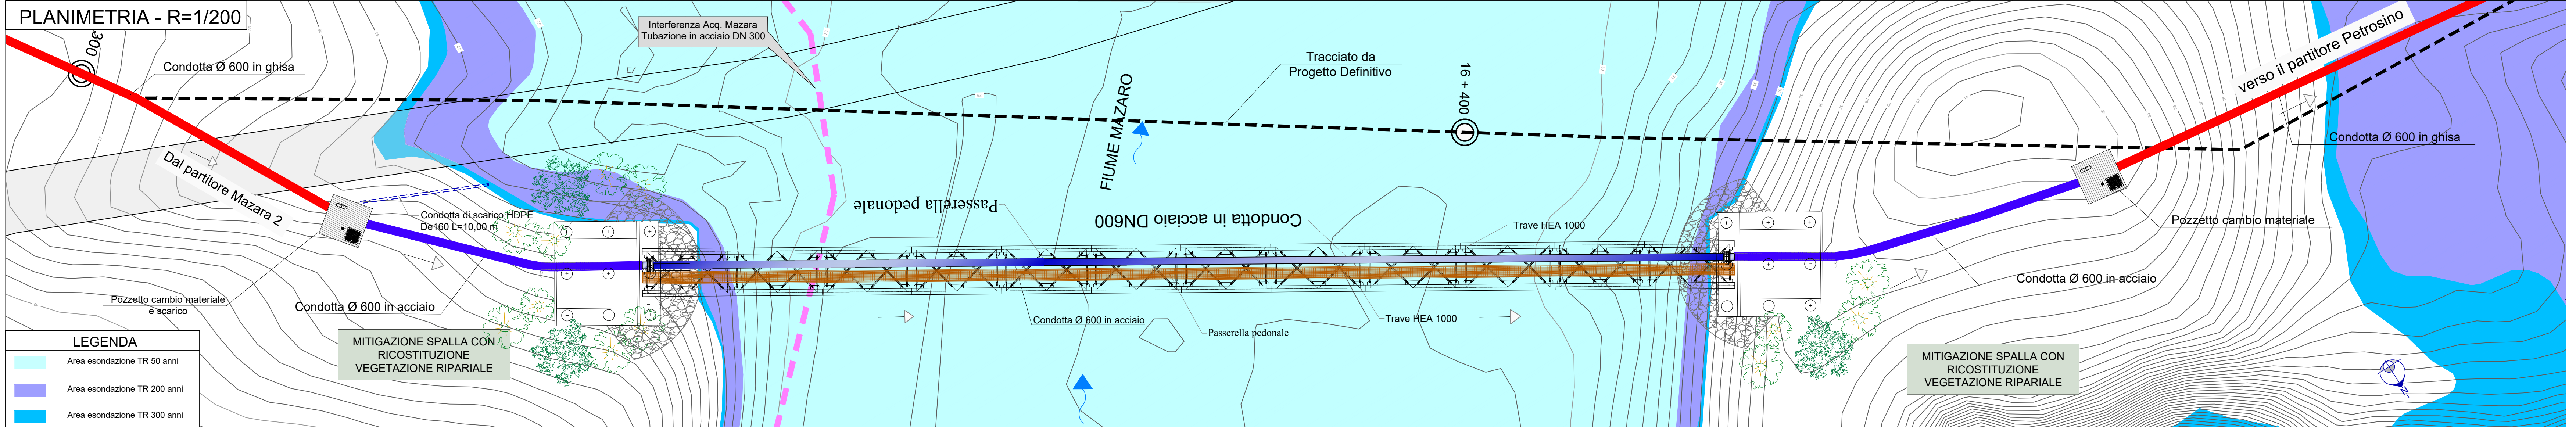

Elaborato	Corso d'Acqua	Livello di Tutela	Tipologia Costruttiva [m]	n° Campate [n°]	L. Campata [m]	L. Attraversamento aereo [m]	n° Pile e appoggi [n°]	n° Pile in Alveo [n°]
3.4.9.9	Mazara	Tutela 3	Ponte ad arco	1	77,61	77,61	2	0

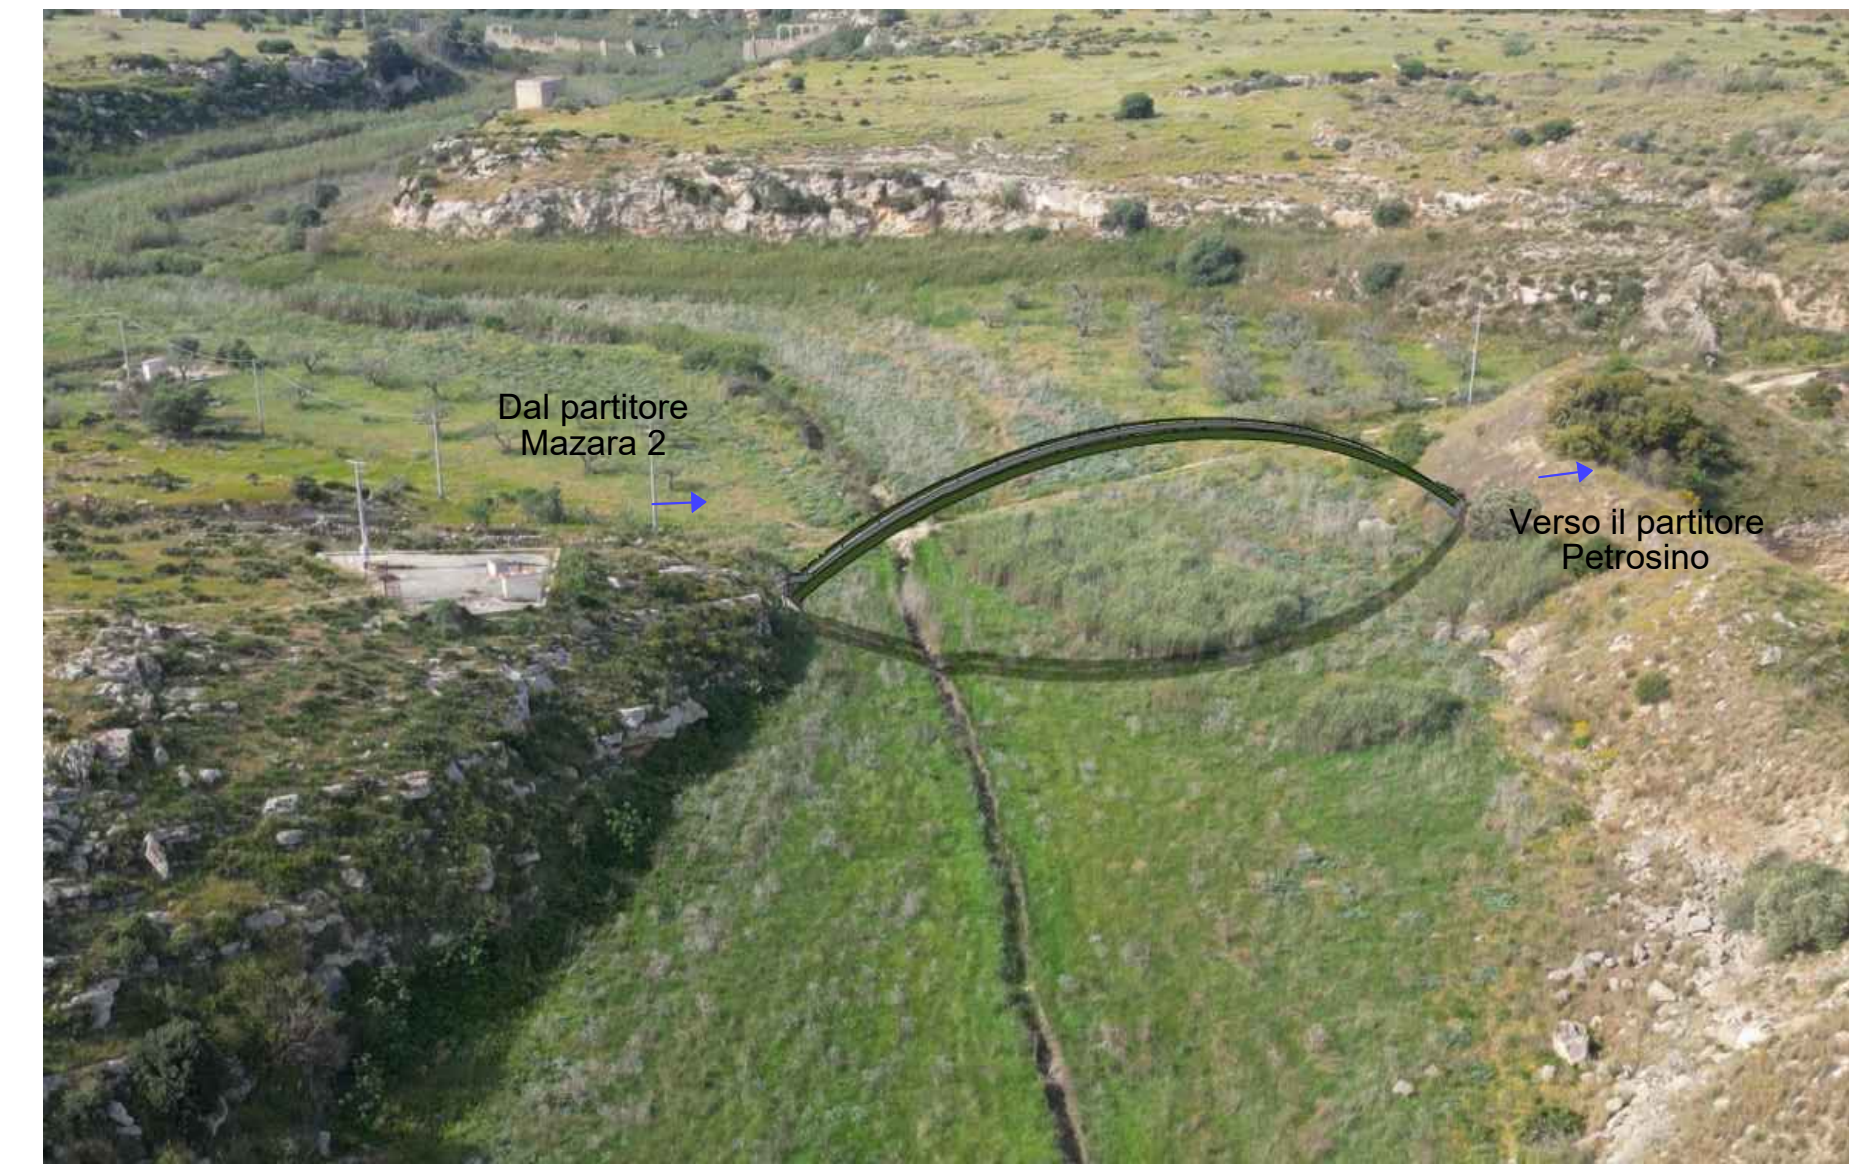

Finanziato dall'Unione europea NextGenerationEU

Ministero dell'Infrastruttura e della Mobilità Sostenibile

SICILIAQUUE S.p.A.

Via Vincenzo Orsini, 13 - 90139 Palermo - C.F. IP IVA: 05216080829 - e-mail: siciliacque@siciliacquepa.it - PEC: siciliacque@siciliacquepa.com

REGIONE SICILIANA

Interventi per il potenziamento del sistema idrico della Sicilia sud - occidentale

Adduzione da Montescuro ovest per Mazara, Petrosino, Marsala

PROGETTO ESECUTIVO

CUP: C21B21012820001
PNRR-M2C4-4E-1-A2-53





---	--	---

Elaborato: **PONTE MAZARA**
Confronto PD-PE

Revisioni	N°	DESCRIZIONE	DATA	Formato
0	1	1ª emissione	Dicembre 2023	A1+
1	2	2ª emissione	Maggio 2024	varie
		3ª emissione		