



Sezione tipologica dei pennelli da adeguare altimetricamente (scala 1:200)

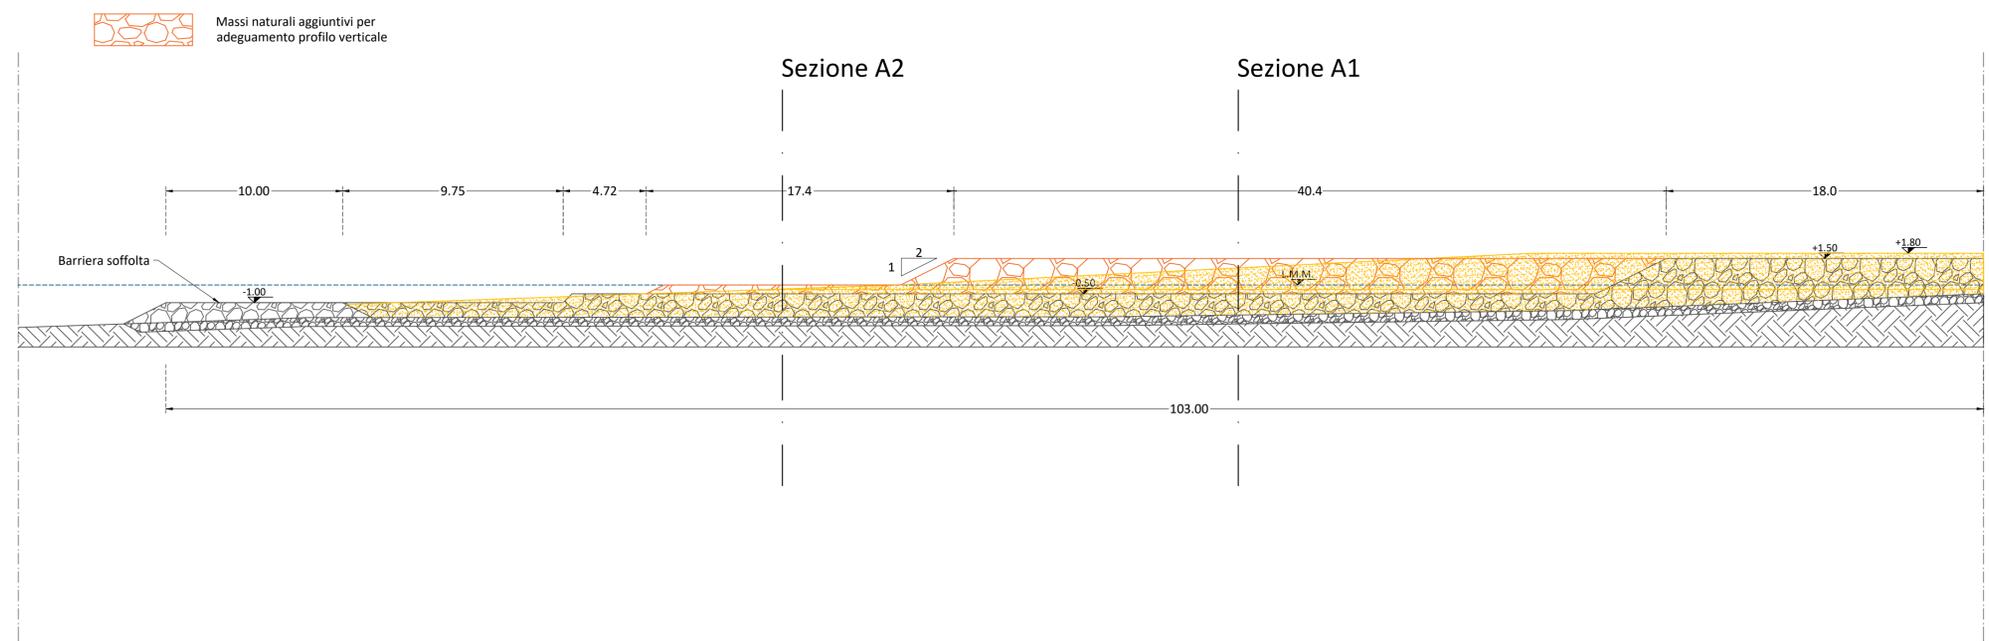

DETTAGLIO PLANIMETRICO PENNELLI DA ADEGUARE

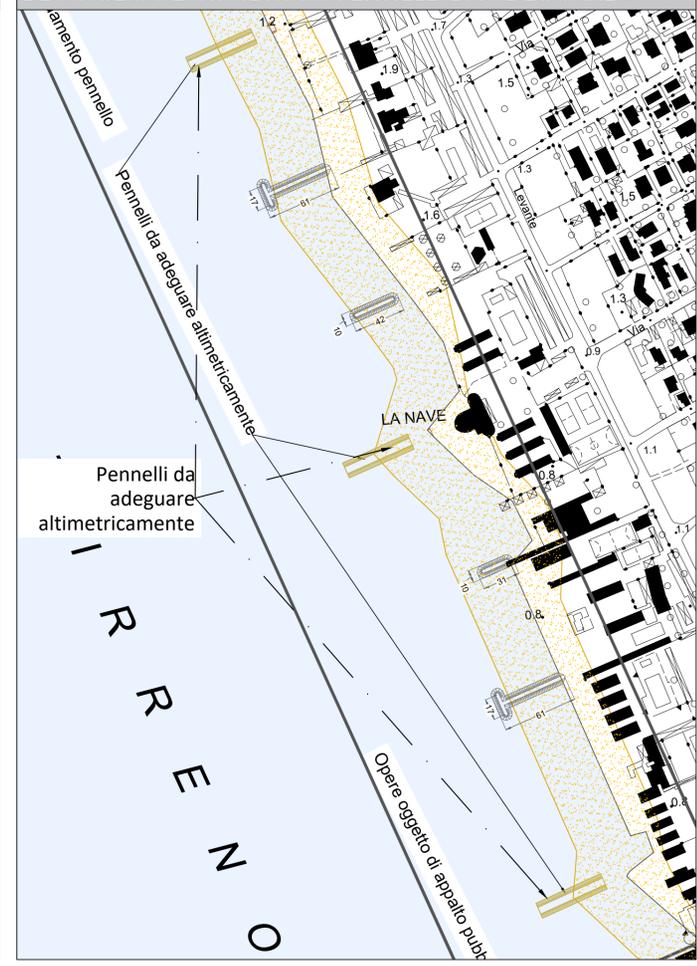


Sezioni trasversali dei pennelli da adeguare altimetricamente (scala 1:150)

SEZIONE A1

Lunghezza di riferimento 40.4 m

Volume aggiuntivo massi naturali 1-3 t 26.26 mq

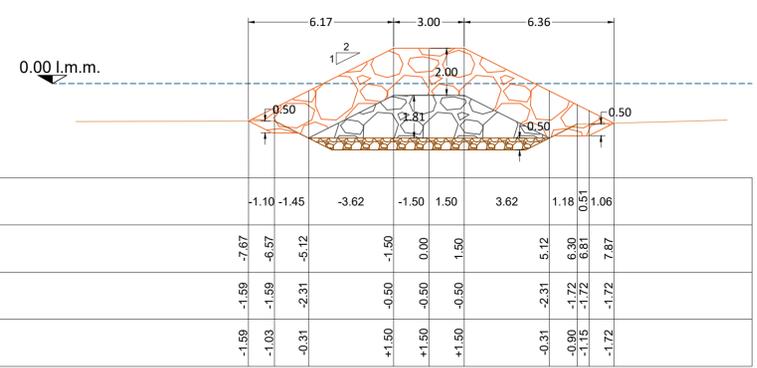


DISTANZE PARZIALI	-1.10	-1.45	-3.62	-1.50	1.50	3.62	1.16	0.51	1.06

SEZIONE A2

Lunghezza di riferimento 17.4 m

Volume aggiuntivo massi naturali 1-3 t 5.37 mq

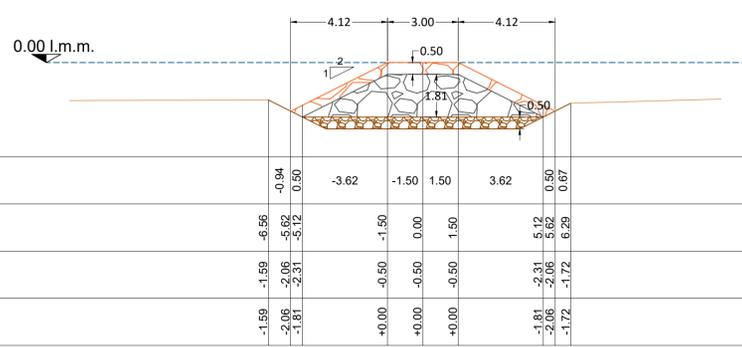


FIUMICINO WATERFRONT

RICOSTRUZIONE DEGLI ARENILI DI FREGENE E RINATURALIZZAZIONE DELLA RISERVA DI MACCHIAGRANDE



COLLABORAZIONI: Ing. Anna Di Gialleonardo, Ing. Stefano Miliani

T5	SEZIONI DI ADEGUAMENTO DELLE OPERE			SCALA VARI
Doc. 12376				DATA LUGLIO 2023
Rev. n°	DATA	DISSEGNAZIONE	APPROVATO	
00	Emissione	Lug. 23	ing. S. Miliani	ing. M. Pittori
Società certificata ISO 9001 : 2015				
Certificato N. 50 100 9408/3				
Via Luigi Lillo, 62 - 00142 ROMA - Tel./fax: 0668200298 Tel.0668200297 E-mail: info@interprogetti.net				
Società certificata ISO 14001 ISO 45001				

QUESTO DOCUMENTO NON PUO' ESSERE RIPRODOTTO NE COMUNICATO A TERZI SENZA L'APPROVAZIONE DI QUESTA SOCIETA'