

Il presente disegno e' di proprieta' aziendale - Lo Societa' tutelera' i propri diritti o termine di legge.

LEGENDA

SIMBOLOGIA CARTOGRAFICA

- Metanodotto in progetto
- Trenchless
- Altri metanodotti in progetto
- Tracciato ottimizzato
- Tracciato originario
- Trenchless ottimizzato
- Trenchless originario
- Strada di accesso ottimizzata
- Strada di accesso originario
- Viabilità in progetto
- Limite sovrapposizione fogli
- Limite CTR
- CTR N.
- Numero CTR

Metanodotti esistentiMetanodotti di terziImpianti di linea in esercizioImpianti di linea in progettoImpianti originari eliminatiImpianti di linea ottimizzati

SIMBOLOGIA MECCANICA

- Punto di intercettazione di derivazione importante (P.I.D.I.)
- Punto di intercettazione di linea (P.I.L.)
- Punto di intercettazione di deriv. semplice con stacco da linea (P.I.D.S.)
- Punto di intercettazione con disgaggio di allacciamento (P.I.D.A.)
- Punto predisposto per il disgaggio di allacciamento (P.P.D.A.)
- Punto di sezionamento elettrico e terminale (P.S.E.T.)
- Punto di riduzione della pressione
- Stazione predisposta per lancio e ricevimento PIG
- Punto di segnalazione PIG (PIG-SIG)

Ottimizzazioni

Progressiva chilometrica

Comuni

Province

Impianti

Attraversamenti

Strade - Piste

Allargamento fascia di lavoro

Opere civili

OTTIMIZZAZIONI PRINCIPALI

OTTIMIZZAZIONI MINORI

N.

COMUNE

PROVINCIA

TIPOLOGIA IMPIANTO

DENOMINAZIONE

STRADE INTEGRATE

STRADE ELIMINATE

ALLARGAMENTI INTEGRATI

ALLARGAMENTI ELIMINATI

TRASVERSALI INTEGRATI

TRASVERSALI ELIMINATI

LONGITUDINALI INTEGRATI

LONGITUDINALI ELIMINATI

COROGRAFIA Scala 1:1.000.000

METANODOTTO: FOLIGNO - SESTINO
DN 1200 (48"), DP 75 bar

PTCP PROVINCIA DI AREZZO

Tavola n° 1

Quadro d'unione

0

12-04-2024

EMISSIONE PER PERMESSI

L FALCETELLI

G GOTTI

A BRUNI
G BRIA

Foglio

02

di 24

Scala
1:10000

Rev

DATA

DESCRIZIONE

ELABORATO

VERIFICATO

APPROVATO
AUTORIZZATO

Dis. 20-LB-D-85028

Comm. NQ/R22357



Rif. TEN: 2295-200-DW-3541-62

CTR 312150

MET. SULMONA-FOLIGNO
DN 1200 (48") in progetto

Met. RECANATI-FOLIGNO
DN600 (24") in esercizio

AREA TRAPPOLE L/R

S.S. N.77 "VAL DI CHIANTI"
TRATTO FOLIGNO-
PONTELATRAVE

CTR 312150


CTR 312110

FOLIGNO
PERUGIA (UMBRIA)

S.P. N.441 DI VOLPERINO — RIO DICESI (1° ATTRAV.) — RIO DICESI (2° ATTRAV.) — S.S. N.77 DELLA VALLE DI CHIANTI — S.P. N.440 DI ANNIFO (1° ATTRAV.) — S.P. N.440 DI ANNIFO (2° ATTRAV.)

Il presente disegno e' di proprieta' aziendale - La Societa' tutelera' i propri diritti a termine di legge.

Il presente disegno e' di proprieta' aziendale - La Societa' tutelera' i propri diritti a termine di legge.

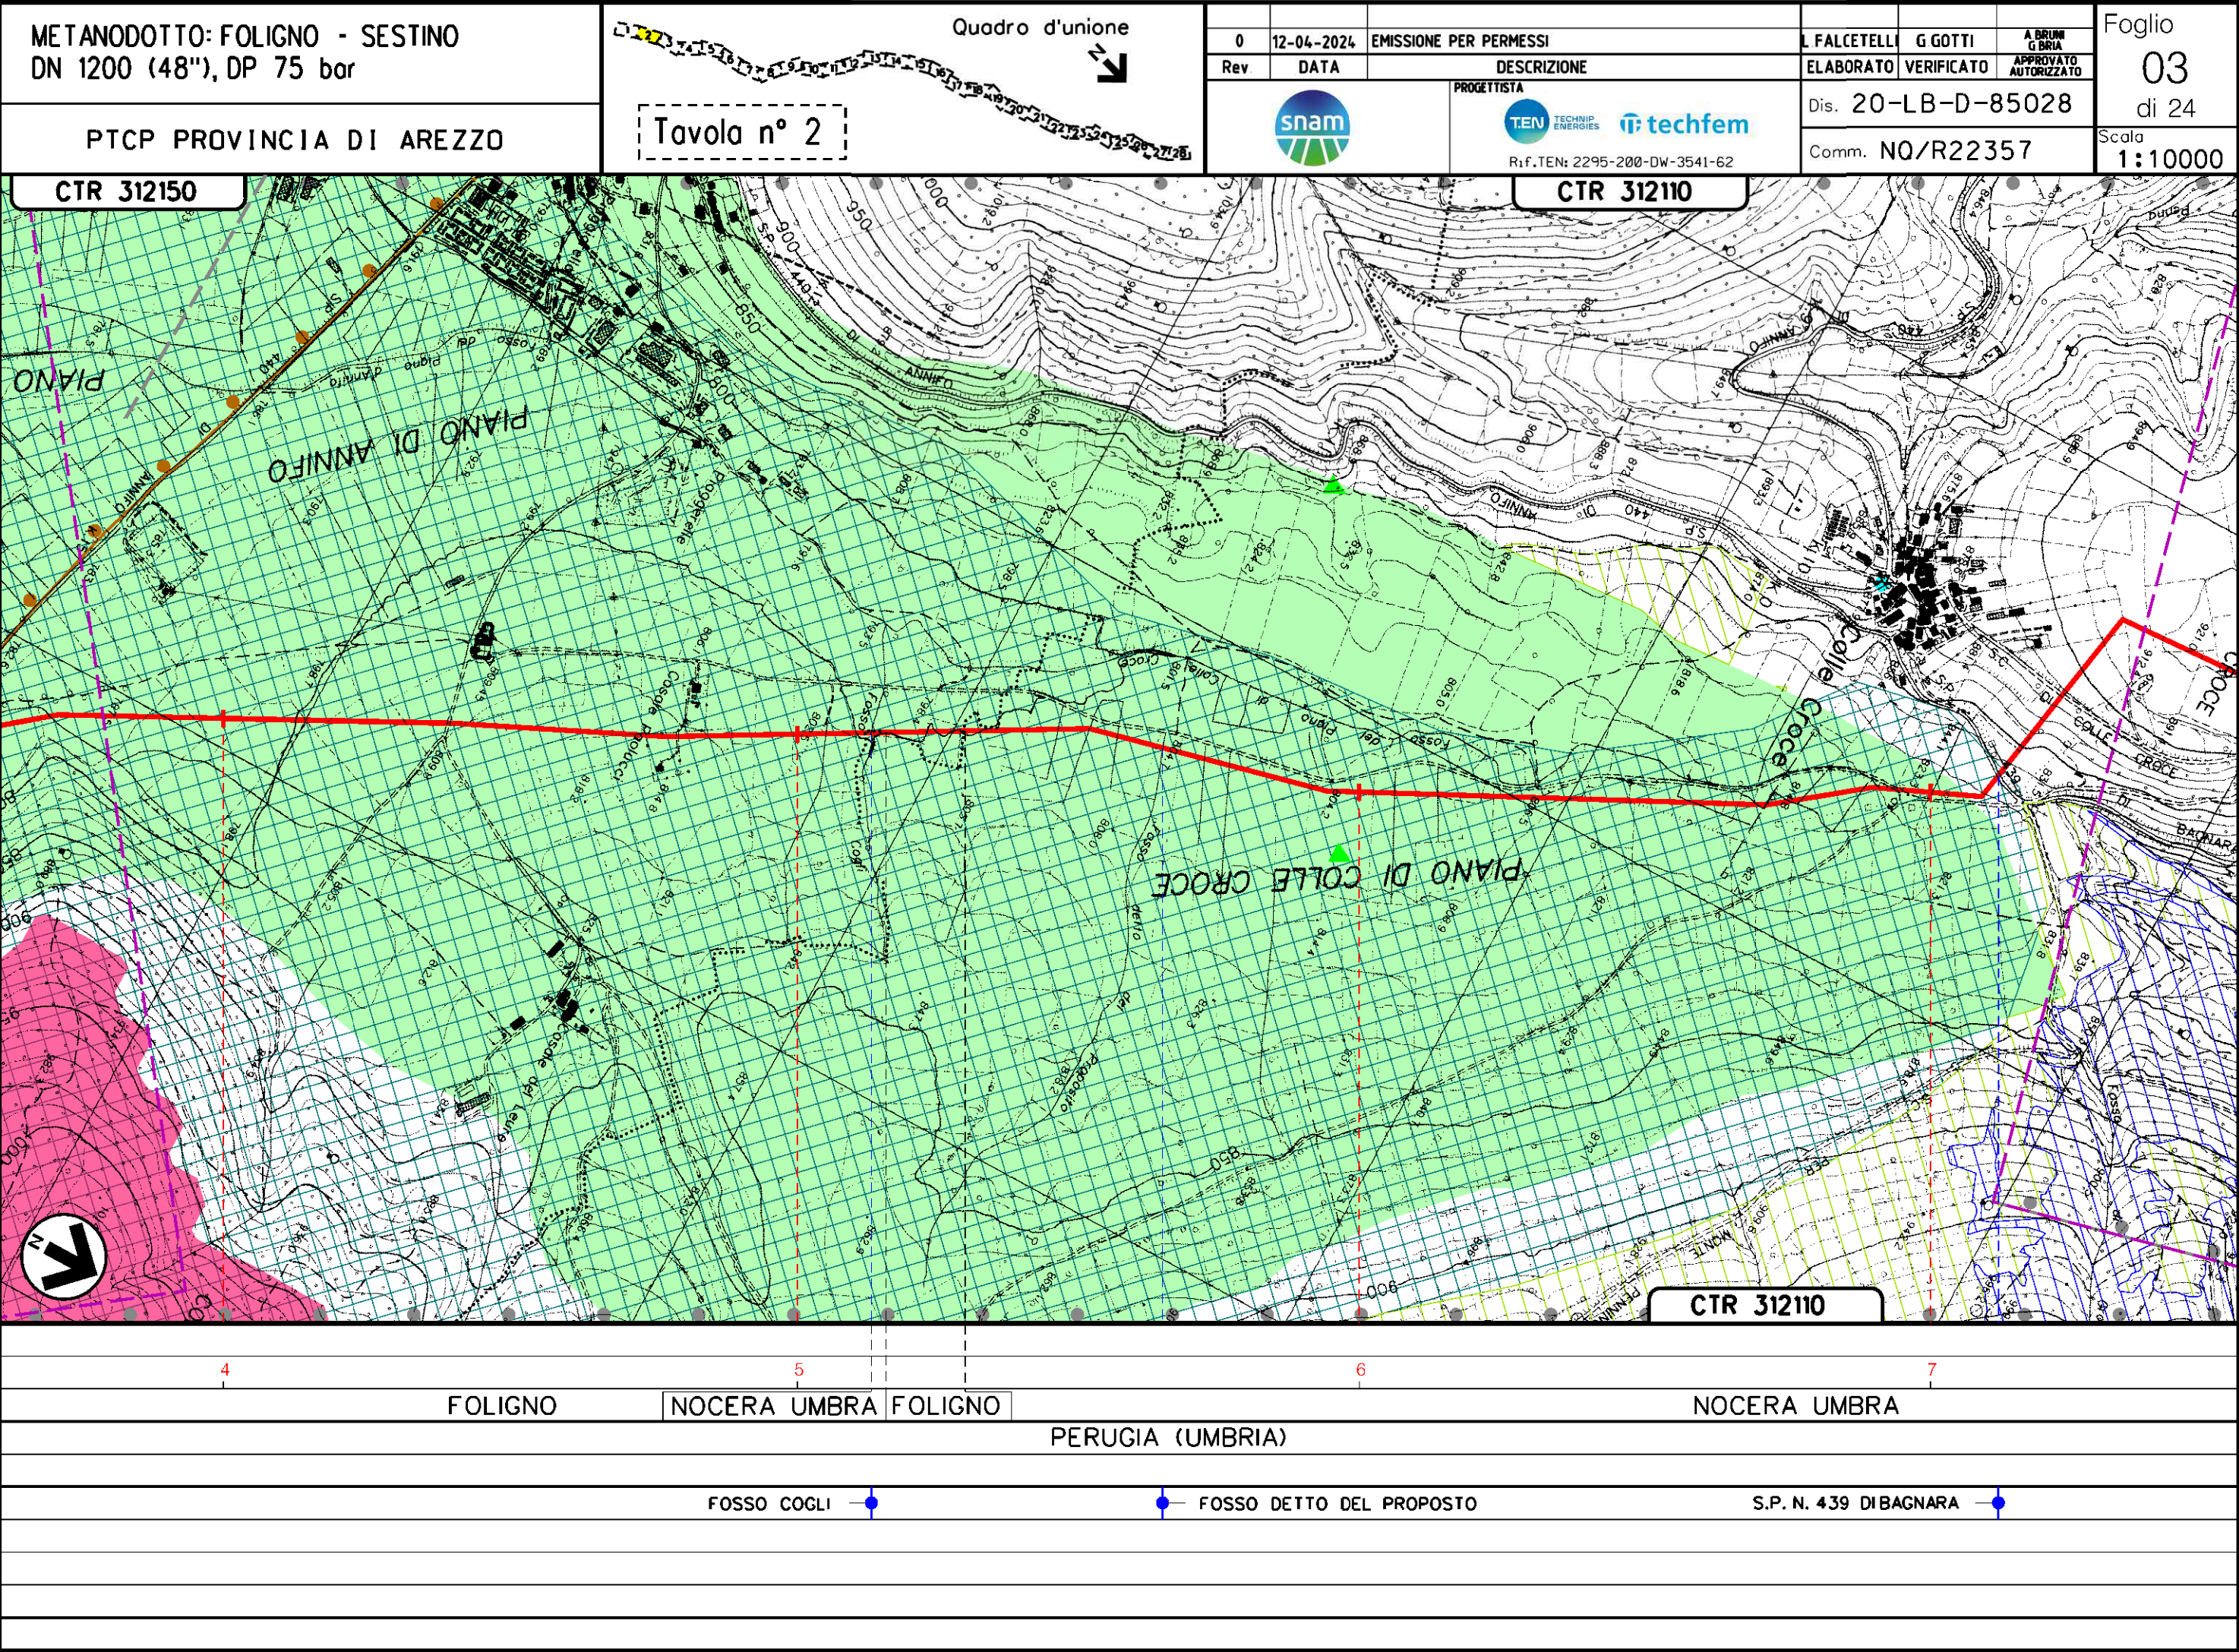

Il presente disegno e' di proprieta' aziendale - La Societa' tutelera' i propri diritti a termine di legge.

METANODOTTO: FOLIGNO - SESTINO
DN 1200 (48"), DP 75 bar


PTCP PROVINCIA DI AREZZO

Quadro d'unione

Tavola n° 3

0	12-04-2024	EMISSIONE PER PERMESSI	L FALCETELLI	G GOTTI	A BRUN G BRIA
Rev	DATA	DESCRIZIONE	ELABORATO	VERIFICATO	APPROVATO AUTORIZZATO
		PROGETTISTA	Dis. 20-LB-D-85028		
		snam TEN TECHNIP ENERGIES techfem	Comm. N0/R22357		
		Rif.TEN: 2295-200-DW-3541-62	Scala 1:10000		

Foglio
04
di 24

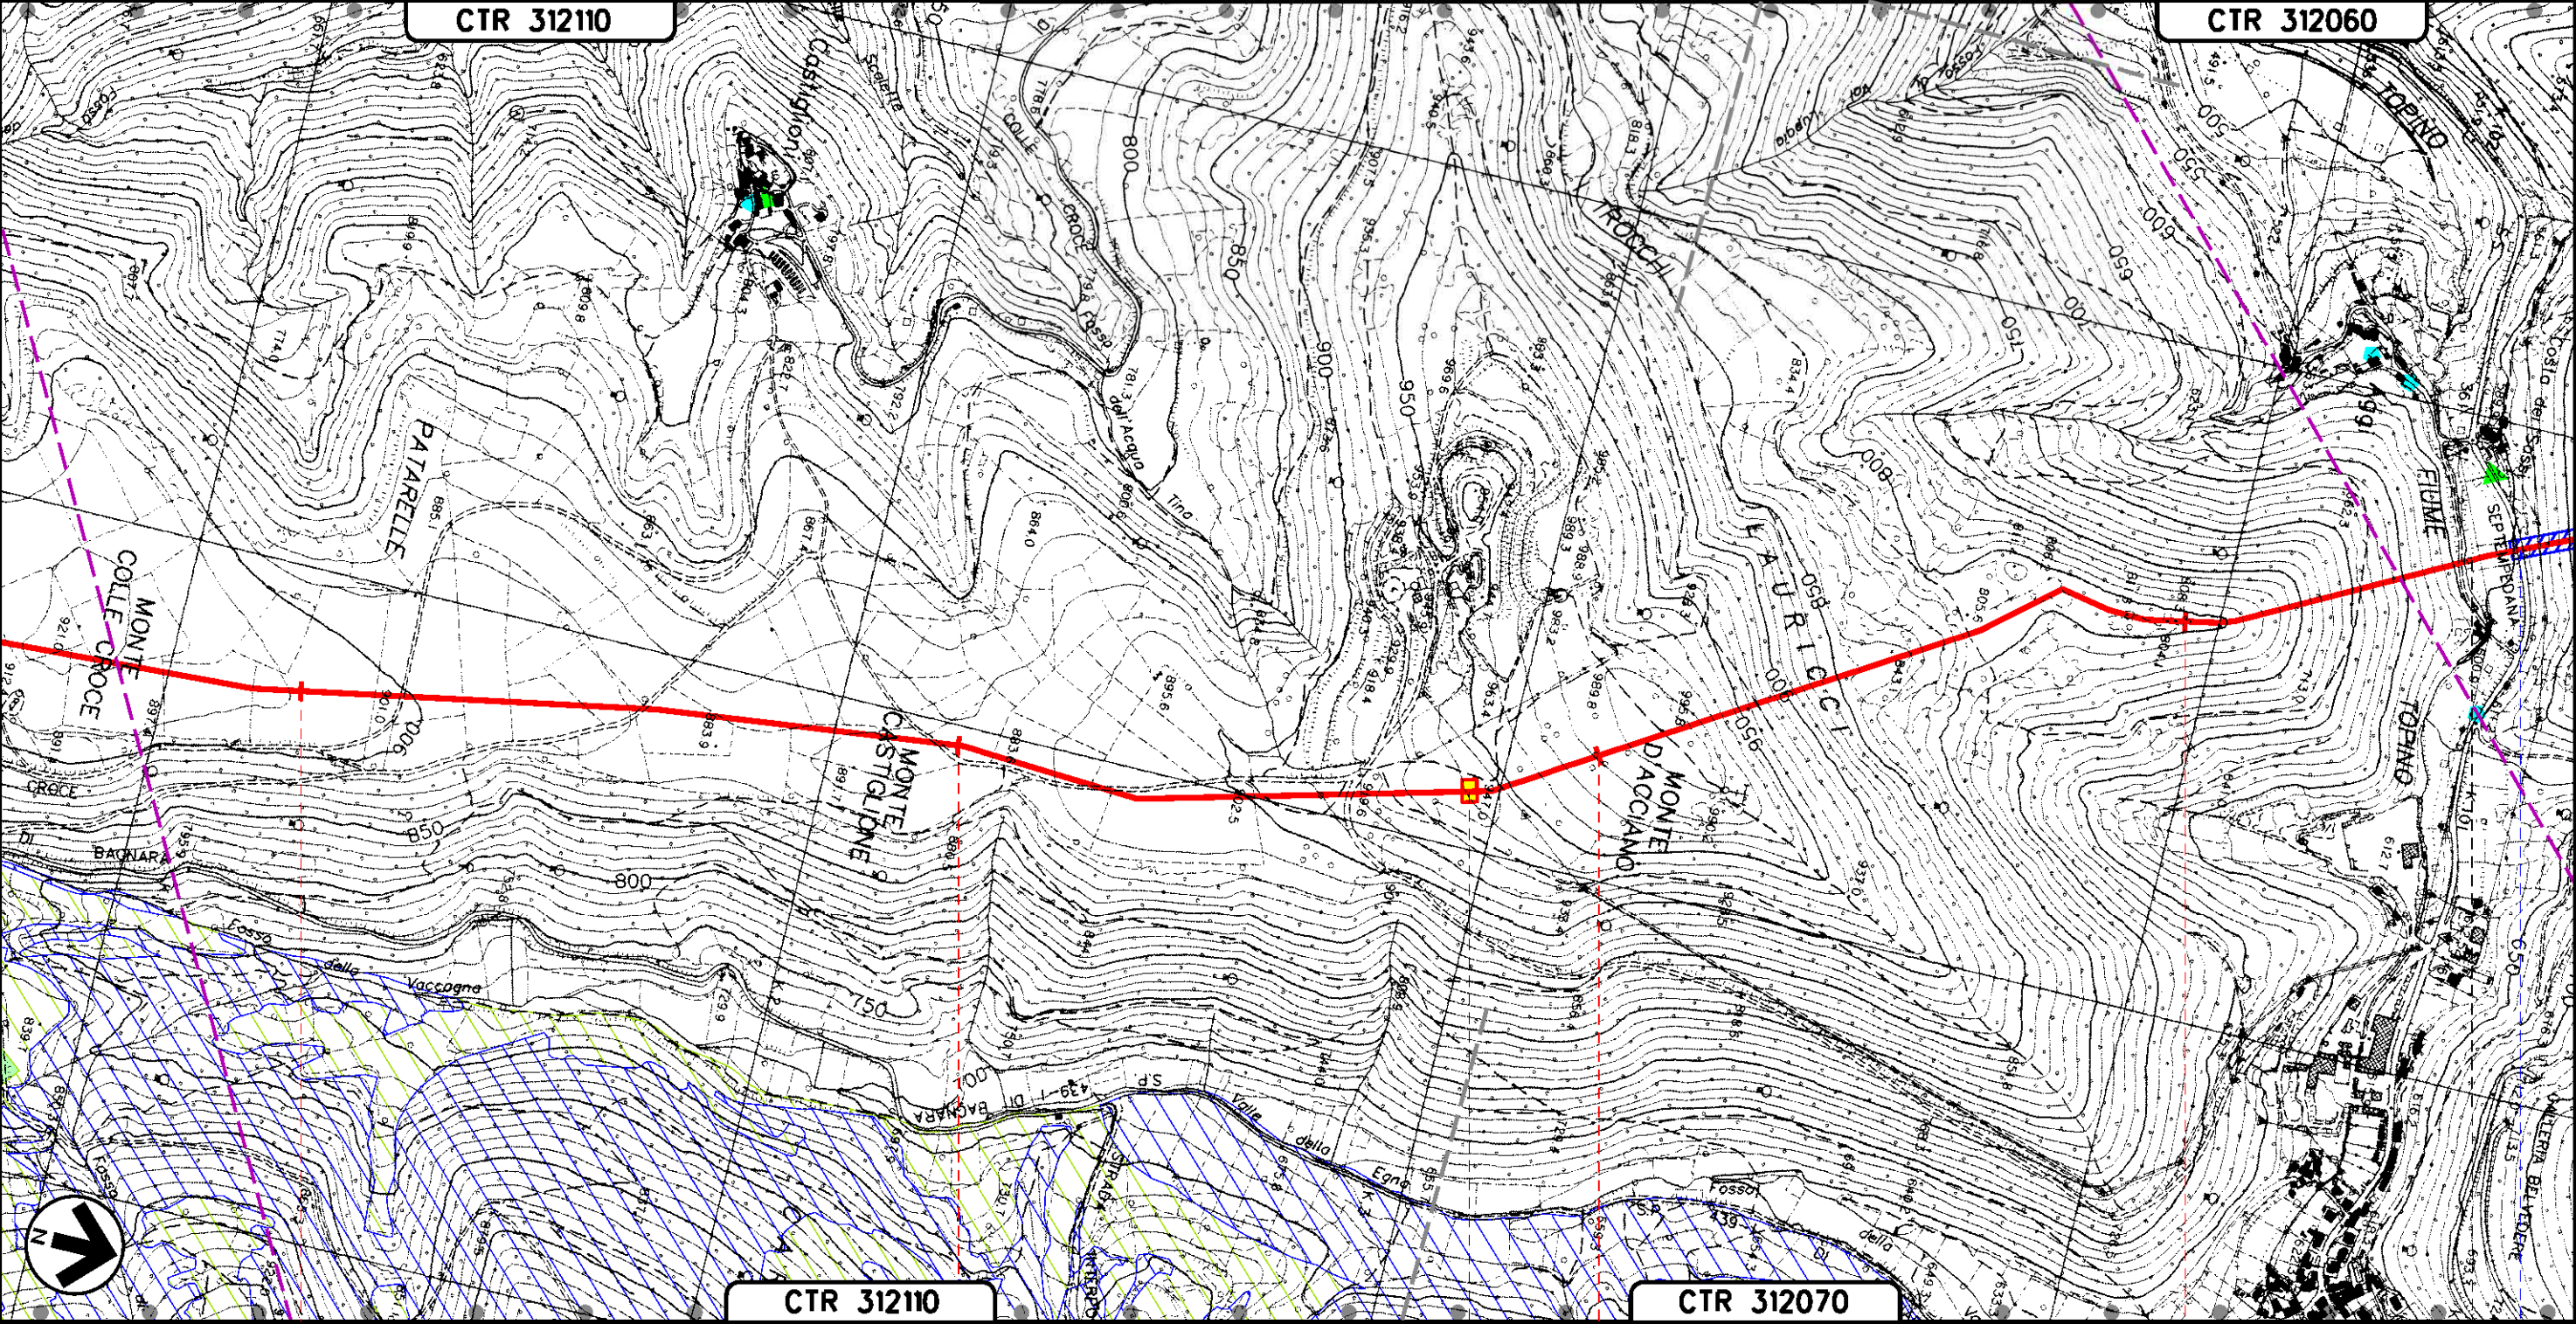

8

9

10

11

B

NOCERA UMBRA
PERUGIA (UMBRIA)

PIL n.1 km 9-785

Fiume Topino — S.P. N.361 SETEMPEDANA —


METANODOTTO: FOLIGNO - SESTINO
DN 1200 (48"), DP 75 bar

PTCP PROVINCIA DI AREZZO

Quadro d'unione

Tavola n° 4

0	12-04-2024	EMISSIONE PER PERMESSI	L FALCETELLI	G GOTTI	A BRUN G BRIA	Foglio
Rev	DATA	DESCRIZIONE	ELABORATO	VERIFICATO	APPROVATO AUTORIZZATO	05
		PROGETTISTA	Dis. 20-LB-D-85028			di 24
		Rif.TEN: 2295-200-DW-3541-62	Comm. N0/R22357			Scala 1:10000

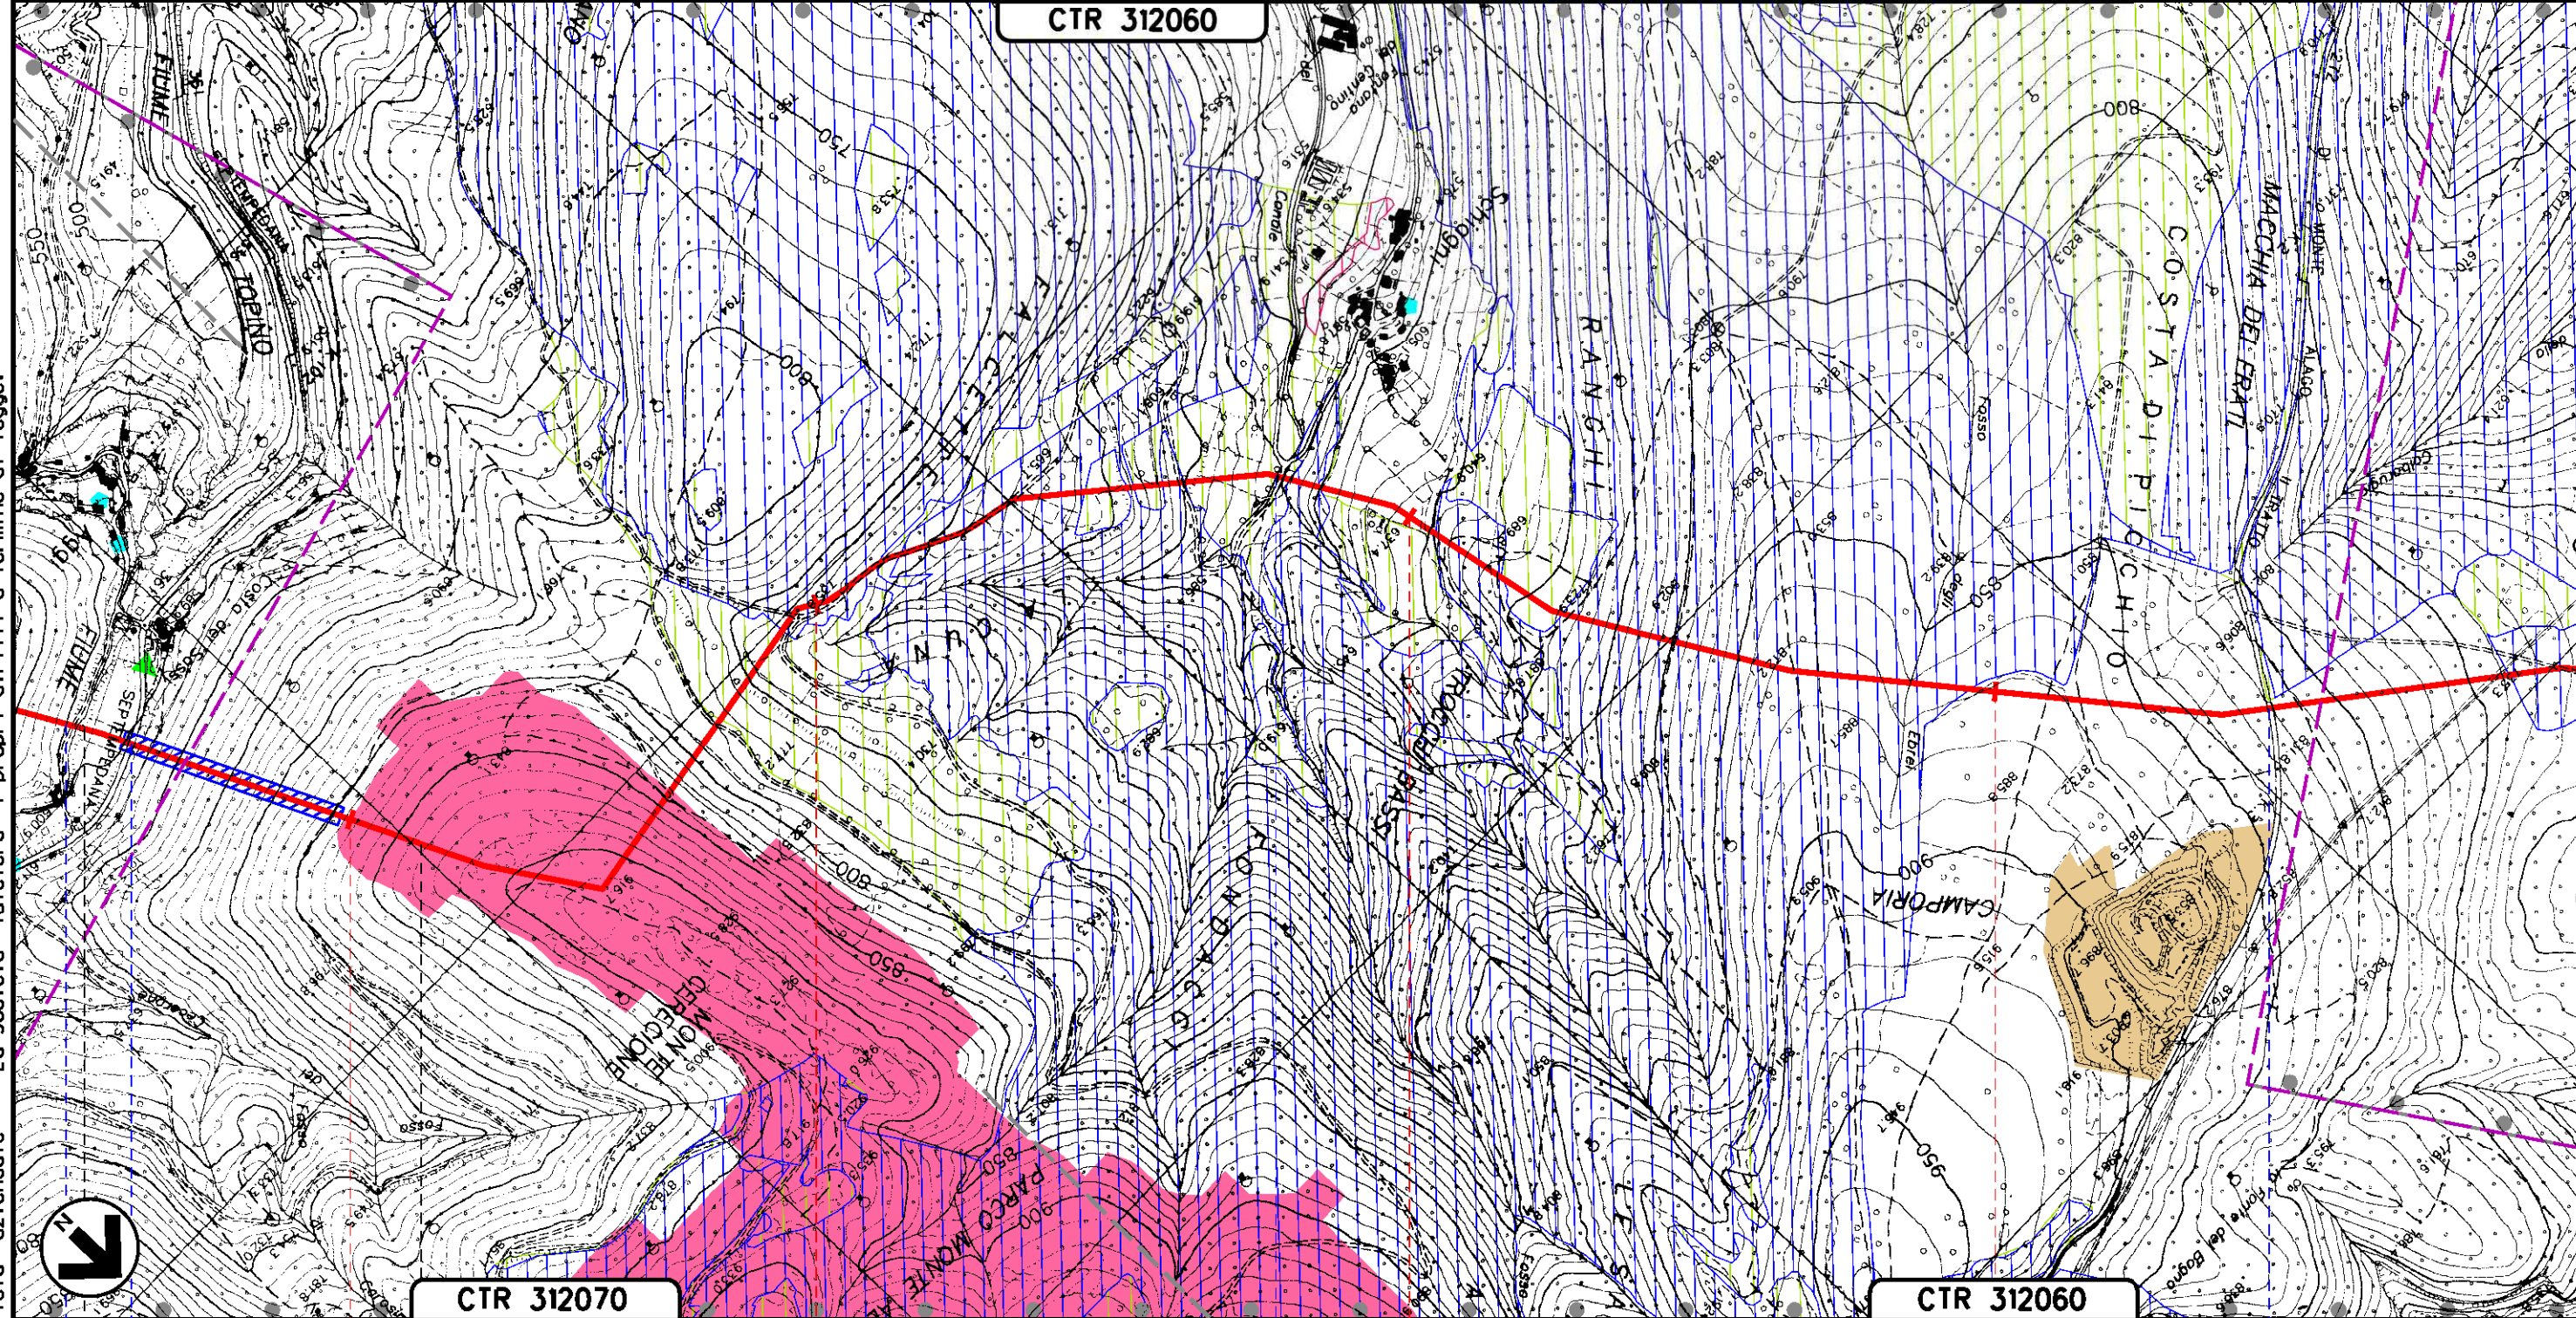

NOCERA UMBRA
PERUGIA (UMBRIA)

Fiume Topino — S.P. N.361 Septempedana — Fosso di Schiagni — S.P. N.272 Dimonte Alago Il Tratto —

8


9

12

Il presente disegno e' di proprieta' aziendale - La Societa' tutelera' i propri diritti a termine di legge.

METANODOTTO: FOLIGNO - SESTINO
DN 1200 (48"), DP 75 bar

PTCP PROVINCIA DI AREZZO

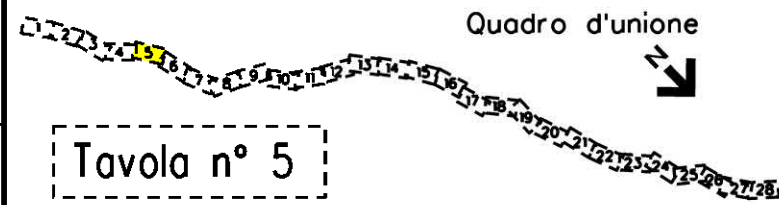


0	12-04-2024	EMISSIONE PER PERMESSI	L. FALCETELLI	G. GOTTI	A. BRUN G. BRIA	Foglio 06
Rev	DATA	DESCRIZIONE	ELABORATO	VERIFICATO	APPROVATO AUTORIZZATO	di 24
PROGETTISTA			Dis. 20-LB-D-85028			Scala 1:10000
Comm. N0/R22357						



Rif. T.E.N.: 2295-200-DW-3541-62

CTR 312060

CTR 312020

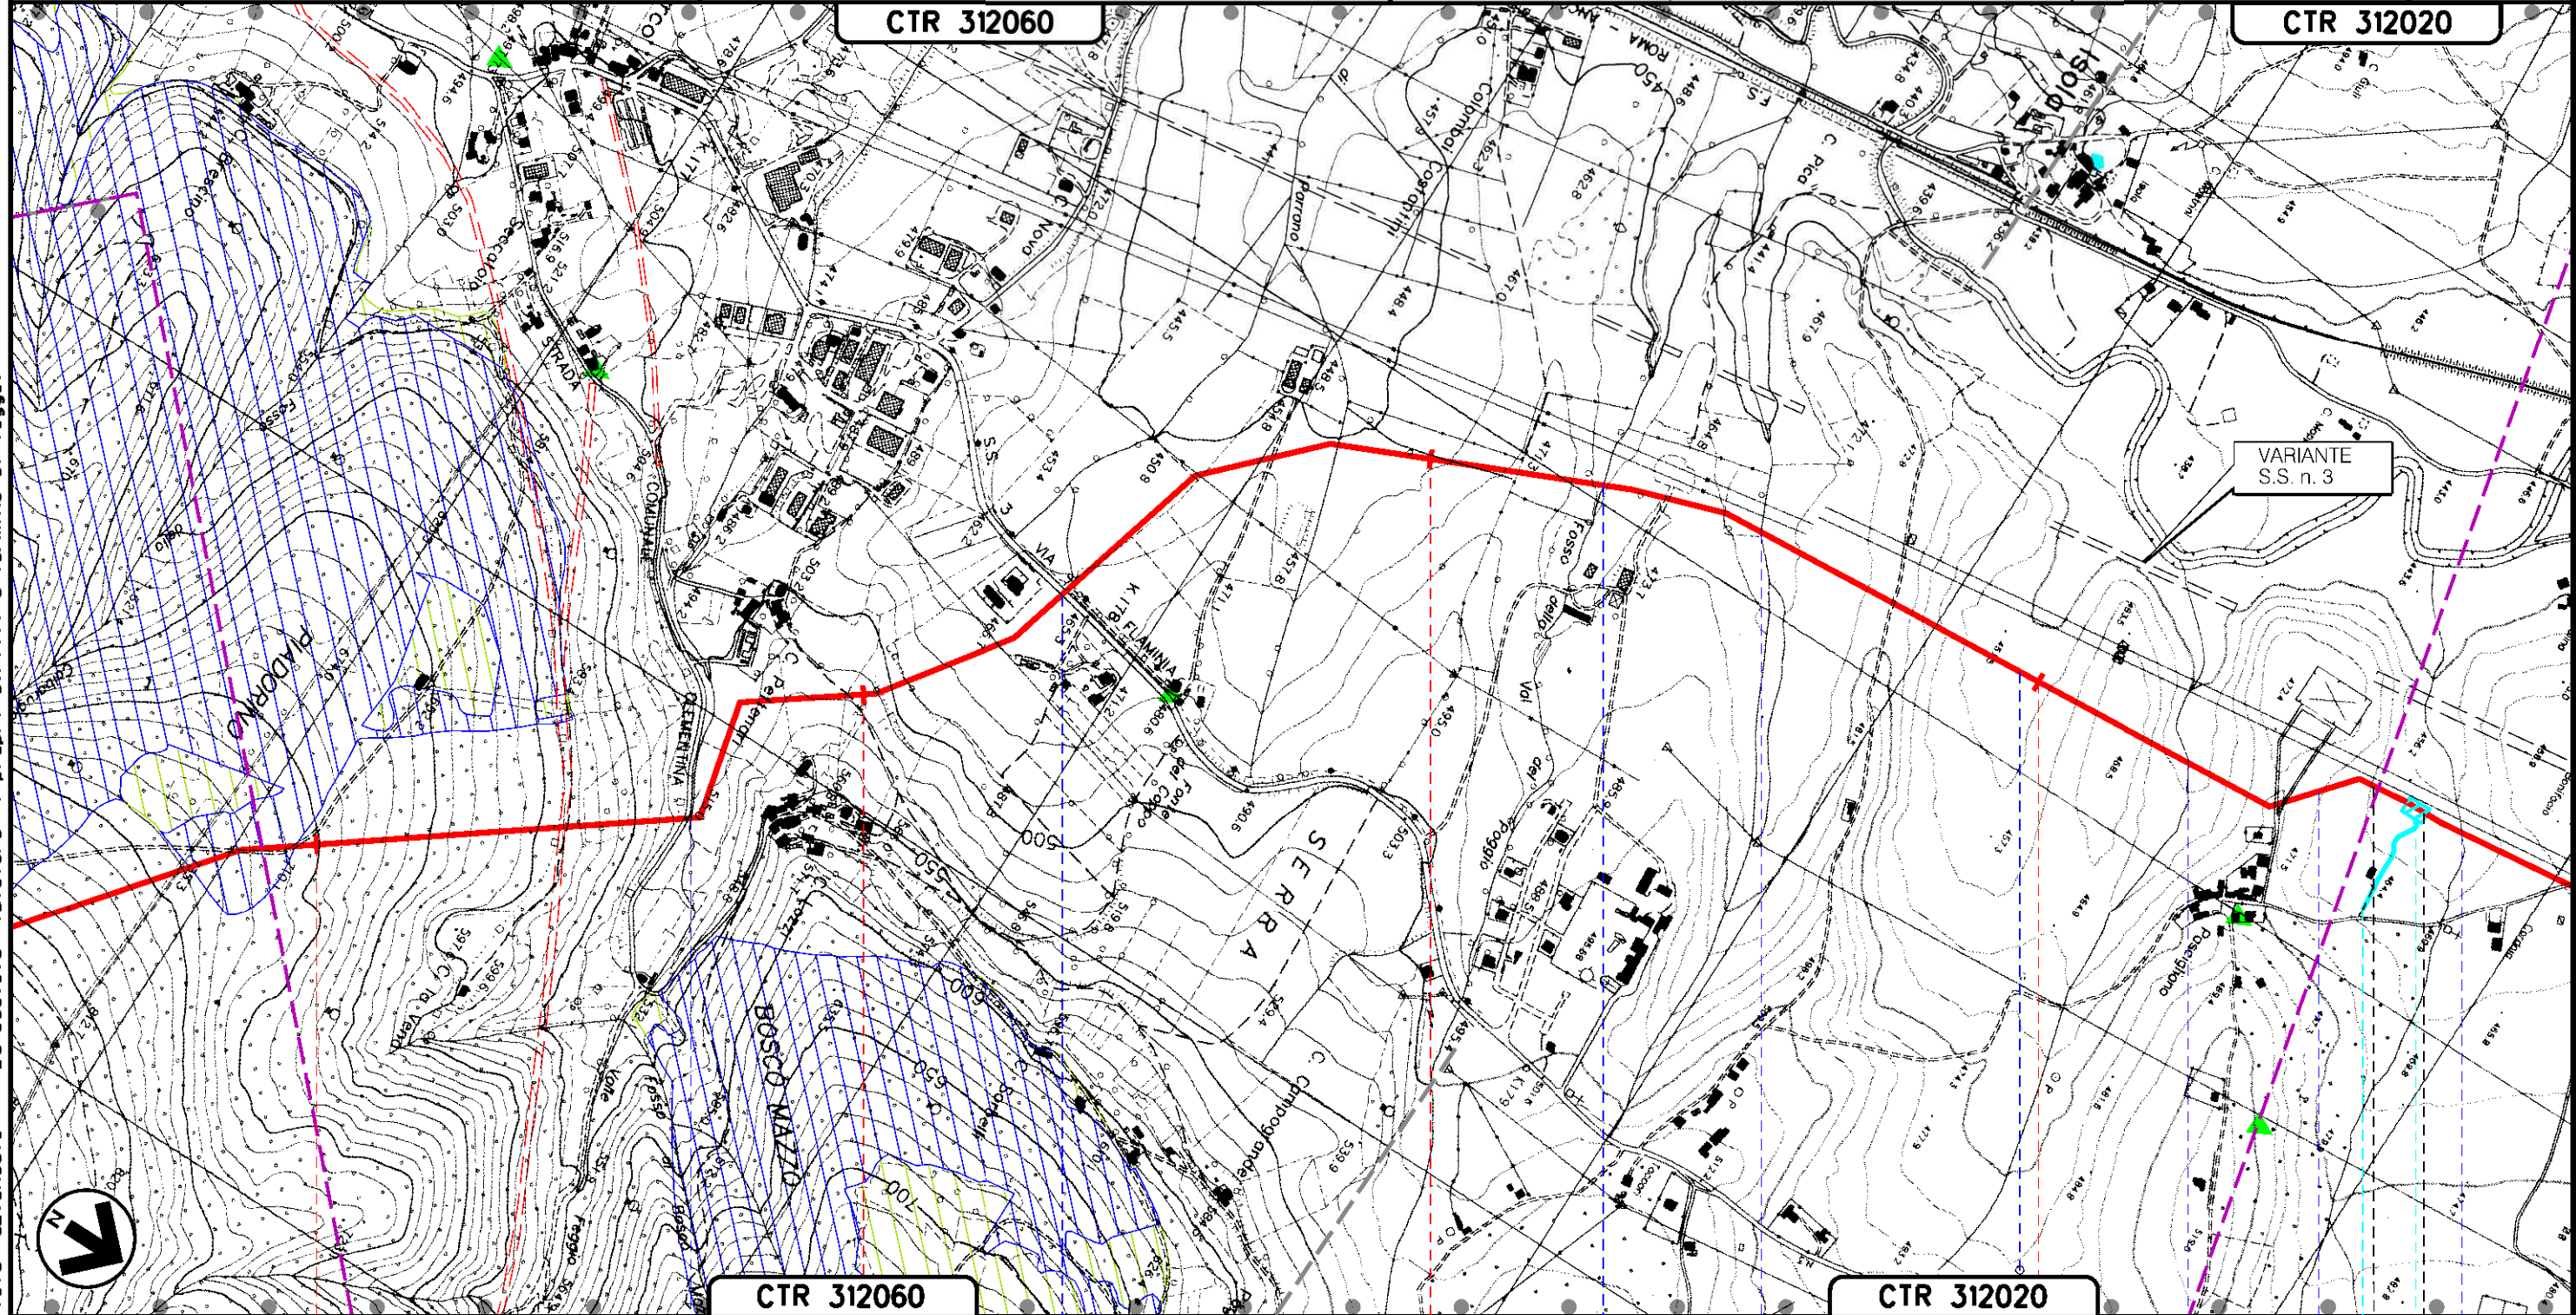

16

17

18

19

1

NOCERA UMBRA
PERUGIA (UMBRIA)

FOSSO DIVALLE FEGGIO

S.P. N.253 EX S.S. N.3

FOSSO DELLA VALLE DEL POGGIO

FOSSO DEL CUPO

FOSSO DELLE CESURELLE

FOSSO DI PASSIGLIANO

F.S. ORTE-FALCONARA IN GALLERIA (prog.)

FOSSO ROSSO

PIL n. 2 km 19+660

S

Il presente disegno e' di proprieta' aziendale - La Societa' tutelera' i propri diritti a termine di legge.

METANODOTTO: FOLIGNO - SESTINO
DN 1200 (48"), DP 75 bar

PTCP PROVINCIA DI AREZZO

Tavola n° 6

Quadro d'unione



0

12-04-2024

EMISSIONE PER PERMESSI

L. FALCETELLI

G. GOTTI

A. BRUNO

Foglio

07

di 24

Scala
1:10000

Rev

DATA

DESCRIZIONE

ELABORATO

VERIFICATO

APPROVATO

AUTORIZZATO

Dis. 20-LB-D-85028

Comm. N0/R22357



Rif. TEN: 2295-200-DW-3541-62

CTR 312020

CTR 312020

VARIANTE
S.S. n. 3

SVINCOLO
DI GAIFANA

NOCERA UMBRA

PERUGIA (UMBRIA)

GUALDO TADINO

PIL n. 2 km 19+660

PIL n. 2 km 20+250

PIL n. 3 km 21+500

FOSSO ROSSO

S.P. N. 271

F.S. ORTE
FALCONARA

FOSSO DEL BOSCHETTO

VARIANTE S.S. N.3 SVINCOLO GAIFANA (N.3 RAMPE)

A34

A34bis

Il presente disegno e' di proprieta' aziendale - La Societa' tutelera' i propri diritti a termine di legge.

Il presente disegno e' di proprieta' aziendale - La Societa' tutelera' i propri diritti a termine di legge.

METANODOTTO: FOLIGNO - SESTINO
DN 1200 (48"), DP 75 bar

PTCP PROVINCIA DI AREZZO

Quadro d'unione

Tavola n° 7

012-04-2024EMISSIONE PER PERMESSI

RevDATADESCRIZIONE

snam

TEN
TECHNIP
ENERGIES

techfem

Rif.TEN: 2295-200-DW-3541-62

L FALCETELLI
G GOTTI
A BRUN
G BRIA

ELABORATO
VERIFICATO
APPROVATO
AUTORIZZATO

Dis. 20-LB-D-85028
Comm. N0/R22357

Foglio
08
di 24
Scala
1:10000

24	25	26	27
GUALDO TADINO PERUGIA (UMBRIA)			
S.P. N. 270	FOSSO BACCIACCHERA	FOSSO DEL FOSSATO	VARIANTE S.P. N° 253 EX S.S. N° 3 FLAMINIA (in prog.)
		1° E 2° AFFLUENTE TORRENTE RASNA	FOSSO CANALECCHIE

METANODOTTO: FOLIGNO - SESTINO
DN 1200 (48"), DP 75 bar

PTCP PROVINCIA DI AREZZO

Tavola n° 8

Quadro d'unione



0 12-04-2024

EMISSIONE PER PERMESSI

L. FALCETELLI

G. GOTTI

A. BRUNO

Foglio

09

di 24

Scala
1:10000

Rev

DATA

DESCRIZIONE

ELABORATO

VERIFICATO

APPROVATO

AUTORIZZATO




Rif. T.E.N.: 2295-200-DW-3541-62

Dis. 20-LB-D-85028

Comm. N0/R22357

CTR 301140

CTR 301130

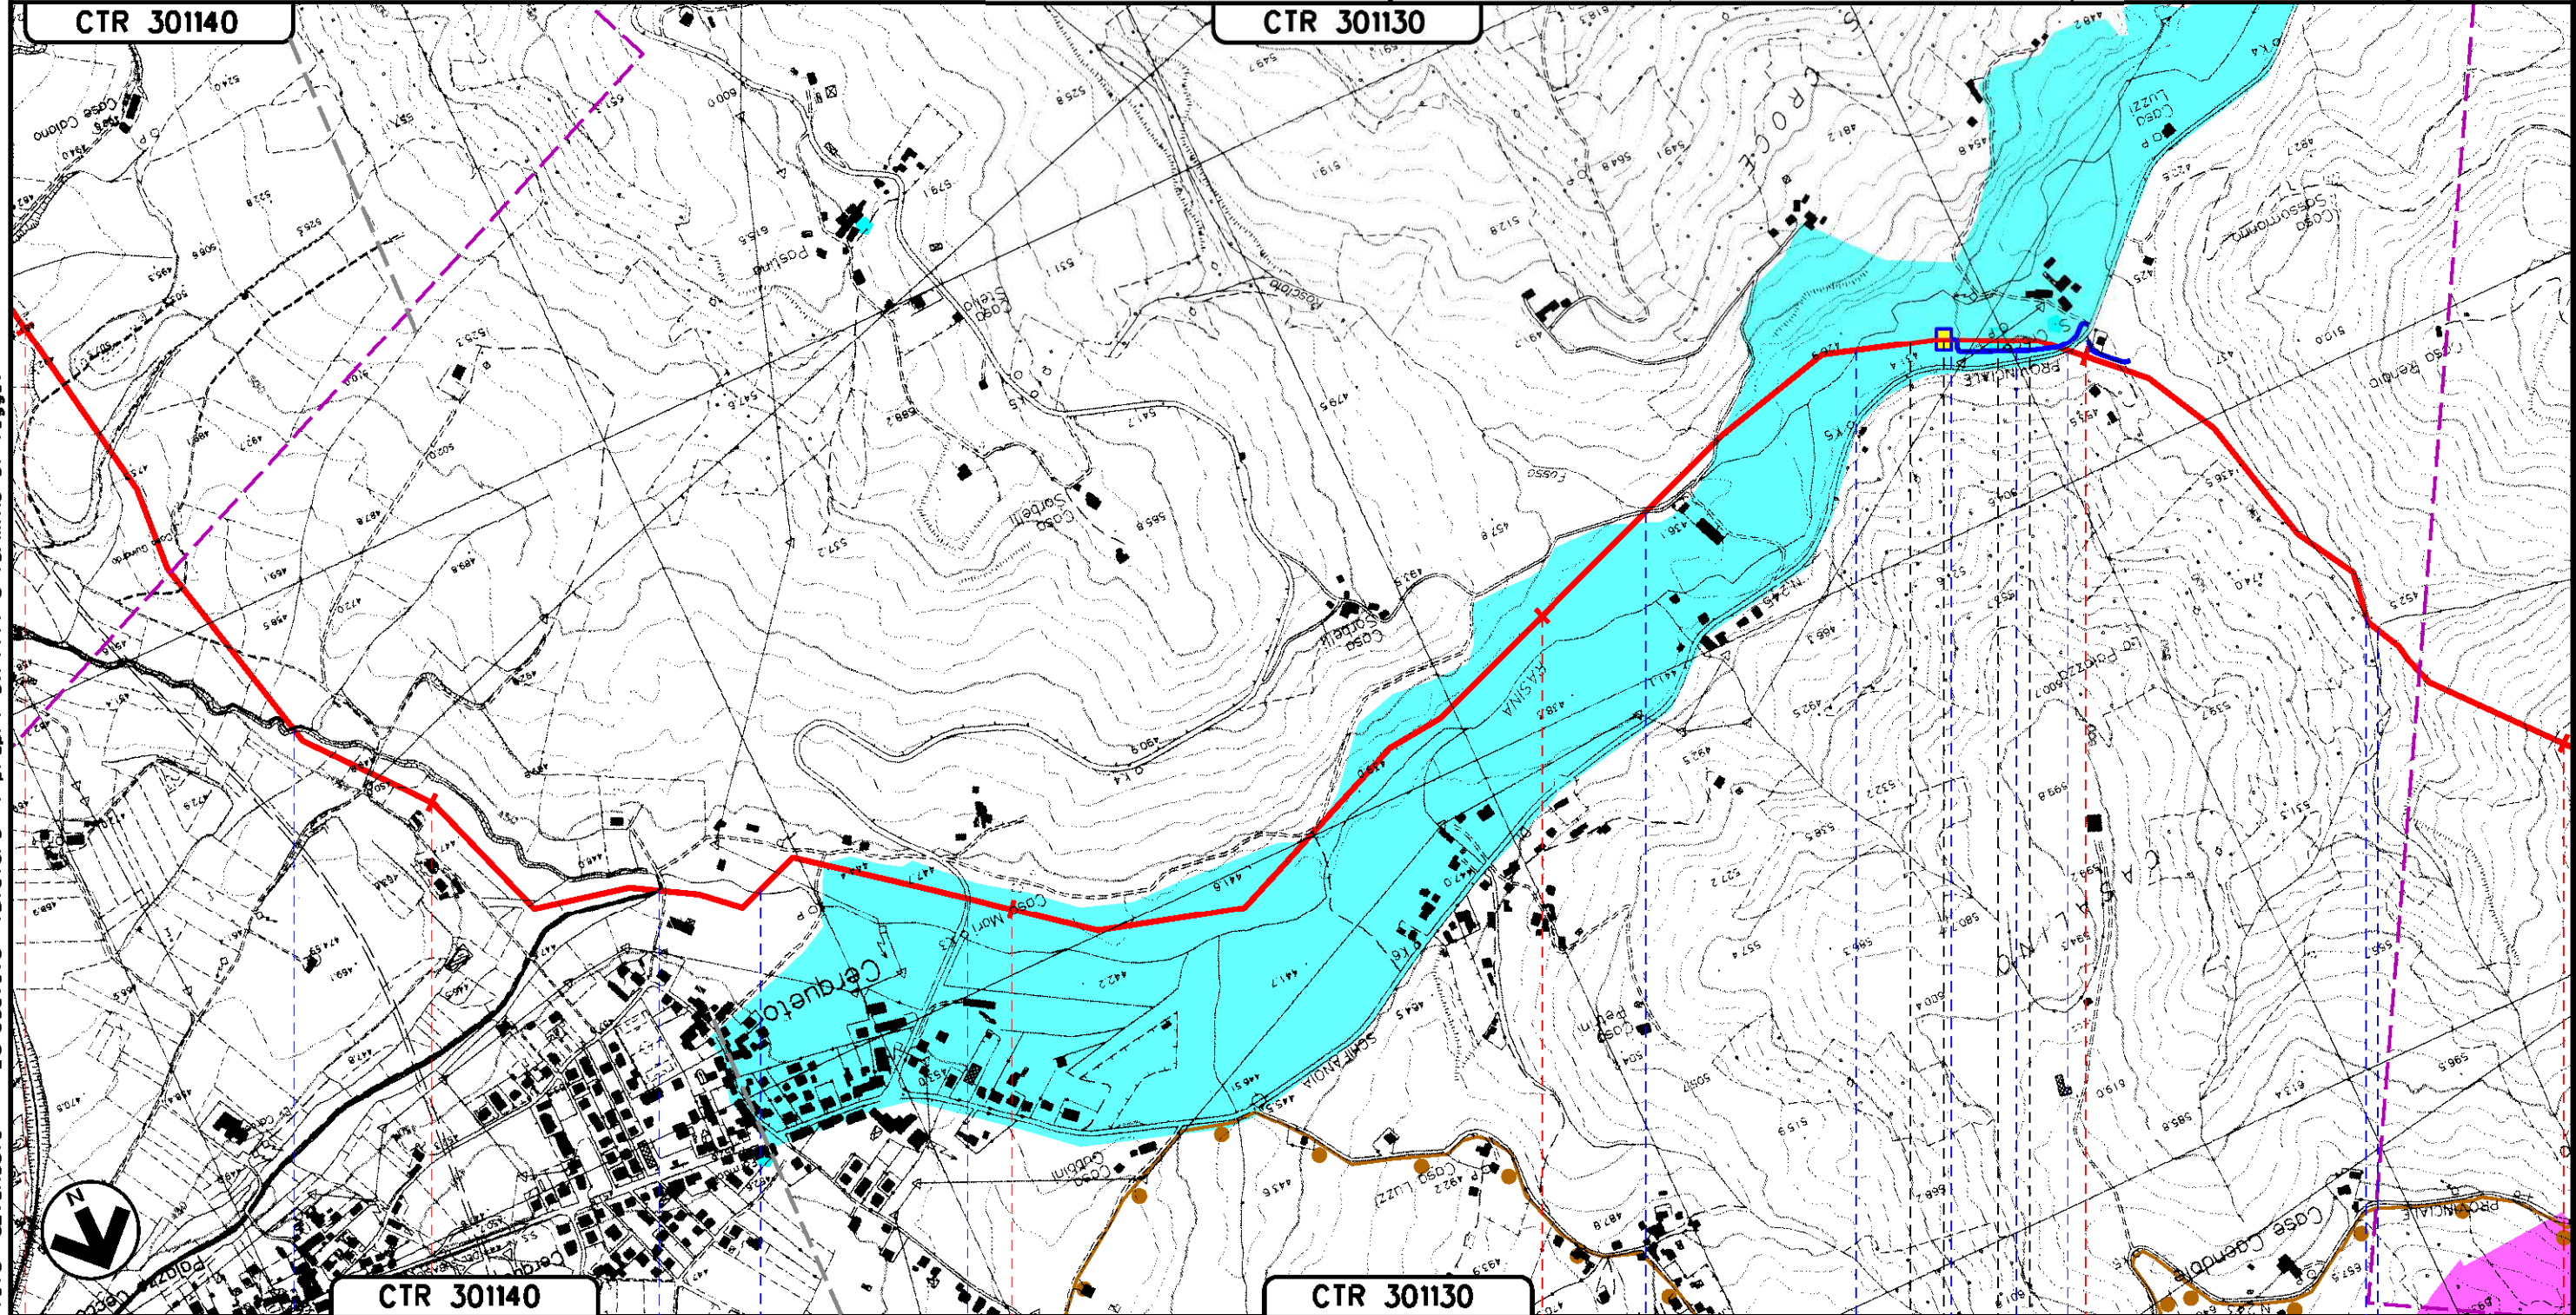

CTR 301140

CTR 301130

2

27 28 29 30 31 32

GUALDO TADINO
PERUGIA (UMBRIA)

TORRENTE RASINA (1° ATTRAV.) TORRENTE FEO TORRENTE RASINA (2° ATTRAV.) S.R. N. 444 EX S.S. N. 444 FOSSO DELLA ROSCIOLA TORR. RASINA (3° ATTRAV.) S.P. N.245 FOSSO S. CROCE FOSSO DEGLI ORTICI

A57

METANODOTTO: FOLIGNO - SESTINO
DN 1200 (48"), DP 75 bar

PTCP PROVINCIA DI AREZZO

Tavola n° 9

Quadro d'unione



0

12-04-2024

EMISSIONE PER PERMESSI

L. FALCETELLI

G. GOTTI

A. BRUNO
G. BRIA

Foglio

10

di 24

Scala
1:10000

Rev

DATA

DESCRIZIONE

ELABORATO

VERIFICATO

APPROVATO
AUTORIZZATO



Rif. TEN: 2295-200-DW-3541-62

Dis. 20-LB-D-85028

Comm. N0/R22357

CTR 301130

CTR 301090

C

32

33

34

35

36

GUALDO TADINO
PERUGIA (UMBRIA)

S.P. N.243

FOSSO DELLA PIEVE

FOSSO PARALE

22bis

23ter

Il presente disegno e' di proprieta' aziendale - La Societa' tutelera' i propri diritti a termine di legge.

Il presente disegno e' di proprieta' aziendale - La Societa' tutelera' i propri diritti a termine di legge.

METANODOTTO: FOLIGNO - SESTINO
DN 1200 (48"), DP 75 bar

PTCP PROVINCIA DI AREZZO

Quadro d'unione

Tavola n° 10

012-04-2024EMISSIONE PER PERMESSI

RevDATADESCRIZIONE

snam

TEN

TECHNIP ENERGIES

techfem

Rif.TEN: 2295-200-DW-3541-62

L FALCETELLI

G GOTTI

A BRUN
G BRIA

ELABORATO

VERIFICATO

APPROVATO
AUTORIZZATO

Dis. 20-LB-D-85028

Comm. N0/R22357

Foglio 11 di 24

Scala 1:10000

36	37	38	39	40		
GUALDO TADINO		GUBBIO				
PERUGIA (UMBRIA)						
S.S. N.318	Fiume Chiascio	Fosso Saturno	Svincolo S.S. N.219 Fosso della Torre			

Il presente disegno e' di proprieta' aziendale - La Societa' tutelera' i propri diritti a termine di legge.

METANODOTTO: FOLIGNO - SESTINO
DN 1200 (48"), DP 75 bar

PTCP PROVINCIA DI AREZZO

Quadro d'unione

Tavola n° 11

012-04-2024EMISSIONE PER PERMESSI

RevDATADESCRIZIONE

snam

TEN

TECHNIP ENERGIES

techfem

Rif.TEN: 2295-200-DW-3541-62

L FALCETELL

G GOTTI

A BRUN
G BRIA

ELABORATO

VERIFICATO

APPROVATO
AUTORIZZATO

Dis. 20-LB-D-85028

Comm. N0/R22357

Foglio 12 di 24

Scala 1:10000

40	41	42	43	44
GUBBIO PERUGIA (UMBRIA)				
● SVINCOLO S.S. N.219	● FOSSO DELLA TORRE	● FOSSO DEL PODERACCIO	● FOSSO DEL MIGLIAIOLO	● FOSSO AFFL. T. SAONDA
● FOSSO DI MONTE FIORE	● FOSSO COLOGNOLO			

METANODOTTO: FOLIGNO - SESTINO
DN 1200 (48"), DP 75 bar

PTCP PROVINCIA DI AREZZO

Tavola n° 12

Quadro d'unione



0	12-04-2024	EMISSIONE PER PERMESSI	L FALCETELLI	G GOTTI	A BRUN G BRIA	Foglio
Rev	DATA	DESCRIZIONE	ELABORATO	VERIFICATO	APPROVATO AUTORIZZATO	13
		PROGETTISTA				di 24
		snam	TEN	techfem		Scala
						1:10000
		Rif. TEN: 2295-200-DW-3541-62				
					Dis. 20-LB-D-85028	
					Comm. N0/R22357	

CTR 300120

CTR 300070

CTR 300080

METANODOTTO
DER. PER GUALDO TADINO
DN 150 (6") in esercizio

GUBBIO
PERUGIA (UMBRIA)

PIL n. 5 km 44+875

FOSSO AFFL. T. SAONDA — S.P. N.240 DICASA CASTALDA — FOSSO SAONDINO — TORRENTE SAONDA (1° ATTRAV.) — TORRENTE ACQUINO — S.R. N.298 E DIRAM. S.R. N.298 EUGUBINA — FOSSO DIPANICALE

Il presente disegno e' di proprieta' aziendale - La Societa' tutelera' i propri diritti a termine di legge.

METANODOTTO: FOLIGNO - SESTINO
DN 1200 (48"), DP 75 bar

PTCP PROVINCIA DI AREZZO

Tavola n° 13

Quadro d'unione



0 12-04-2024

EMISSIONE PER PERMESSI

L. FALCETELLI

G. GOTTI

A. BRUN
G. BRIA

Foglio

14

di 24

Scala
1:10000

Rev DATA

DESCRIZIONE

ELABORATO

VERIFICATO

APPROVATO
AUTORIZZATO

Dis. 20-LB-D-85028

Comm. N0/R22357



Rif. TEN: 2295-200-DW-3541-62

CTR 300070

CTR 300070

CUBBIO
PERUGIA (UMBRIA)

FOSSO DIPANCALE

AFFL. FOSSO S. CRISTOFORO

S.P. N.205 PONTE D'ASSIMOCAIANA

TORR. SOLFANARA

TORRENTE MISTRIALE

FOSSO MONTELUIANO

FOSSO DI S. AGOSTINO

Il presente disegno e' di proprieta' aziendale - La Societa' tutelera' i propri diritti a termine di legge.

METANODOTTO: FOLIGNO - SESTINO
DN 1200 (48"), DP 75 bar

PTCP PROVINCIA DI AREZZO

Tavola n° 14

Quadro d'unione



0

12-04-2024

EMISSIONE PER PERMESSI

L. FALCETELLI

G. GOTTI

A. BRUNO

G. BRIA

Foglio

15

di 24

Scala

1:10000

Rev

DATA

DESCRIZIONE

ELABORATO

VERIFICATO

APPROVATO

Dis. 20-LB-D-85028


Comm. N0/R22357



Rif. TEN: 2295-200-DW-3541-62

CTR 300070

CTR 300030

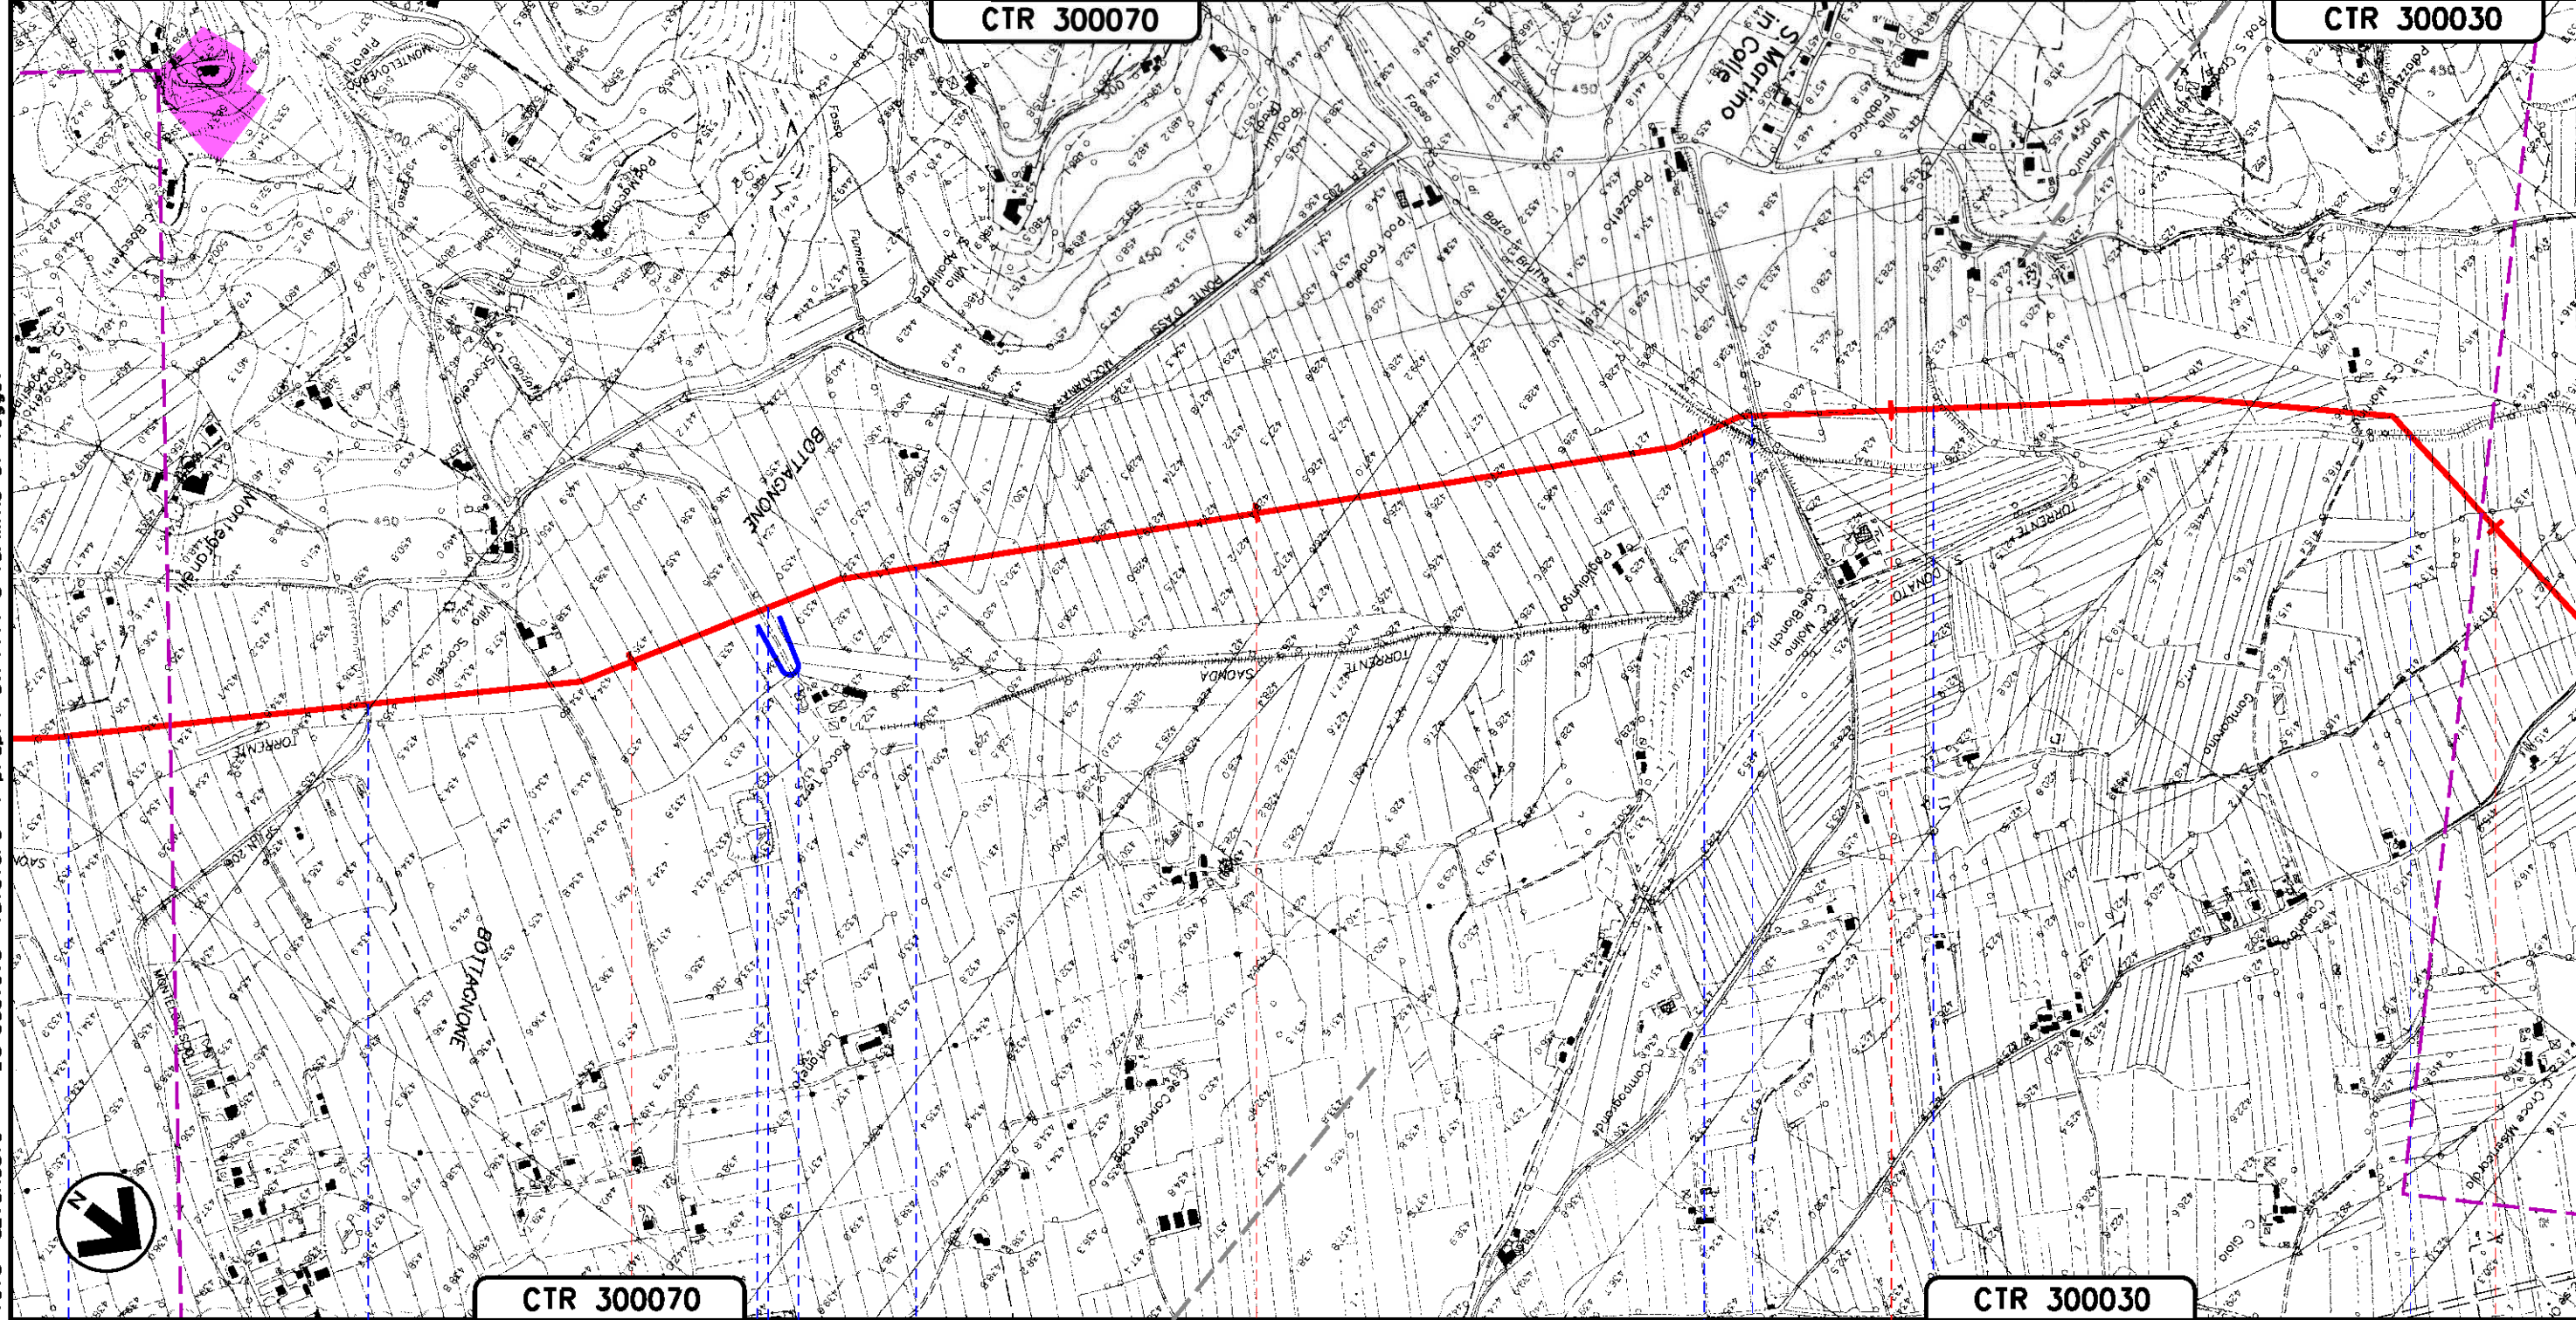

CTR 300070

CTR 300030

53

54

55

56

CUBBIO
PERUGIA (UMBRIA)

FOSSO DI S. AGOSTINO S.P. N.206 MONTECOVESCO FOSSO CONDOTTO SCOLCELLO FOSSO FIUMICETTO FOSSO DIBALZA BRUTTA FOSSO DI SAN MARTINO FOSSO DELLA VOLPELLA TORRENTE SAONDA (2° ATTRAV.)

Il presente disegno e' di proprieta' aziendale - La Societa' tutelera' i propri diritti a termine di legge.

METANODOTTO: FOLIGNO - SESTINO
DN 1200 (48"), DP 75 bar


PTCP PROVINCIA DI AREZZO

Tavola n° 15

Quadro d'unione



						Foglio 16 di 24 Scala 1:10000
0	12-04-2024	EMISSIONE PER PERMESSI	L. FALCETELLI	G. GOTTI	A. BRUN G. BRIA	
Rev	DATA	DESCRIZIONE	ELABORATO	VERIFICATO	APPROVATO AUTORIZZATO	
		PROGETTISTA   Rif.TEN: 2295-200-DW-3541-62		Dis. 20-LB-D-85028 Comm. NQ/R22357		

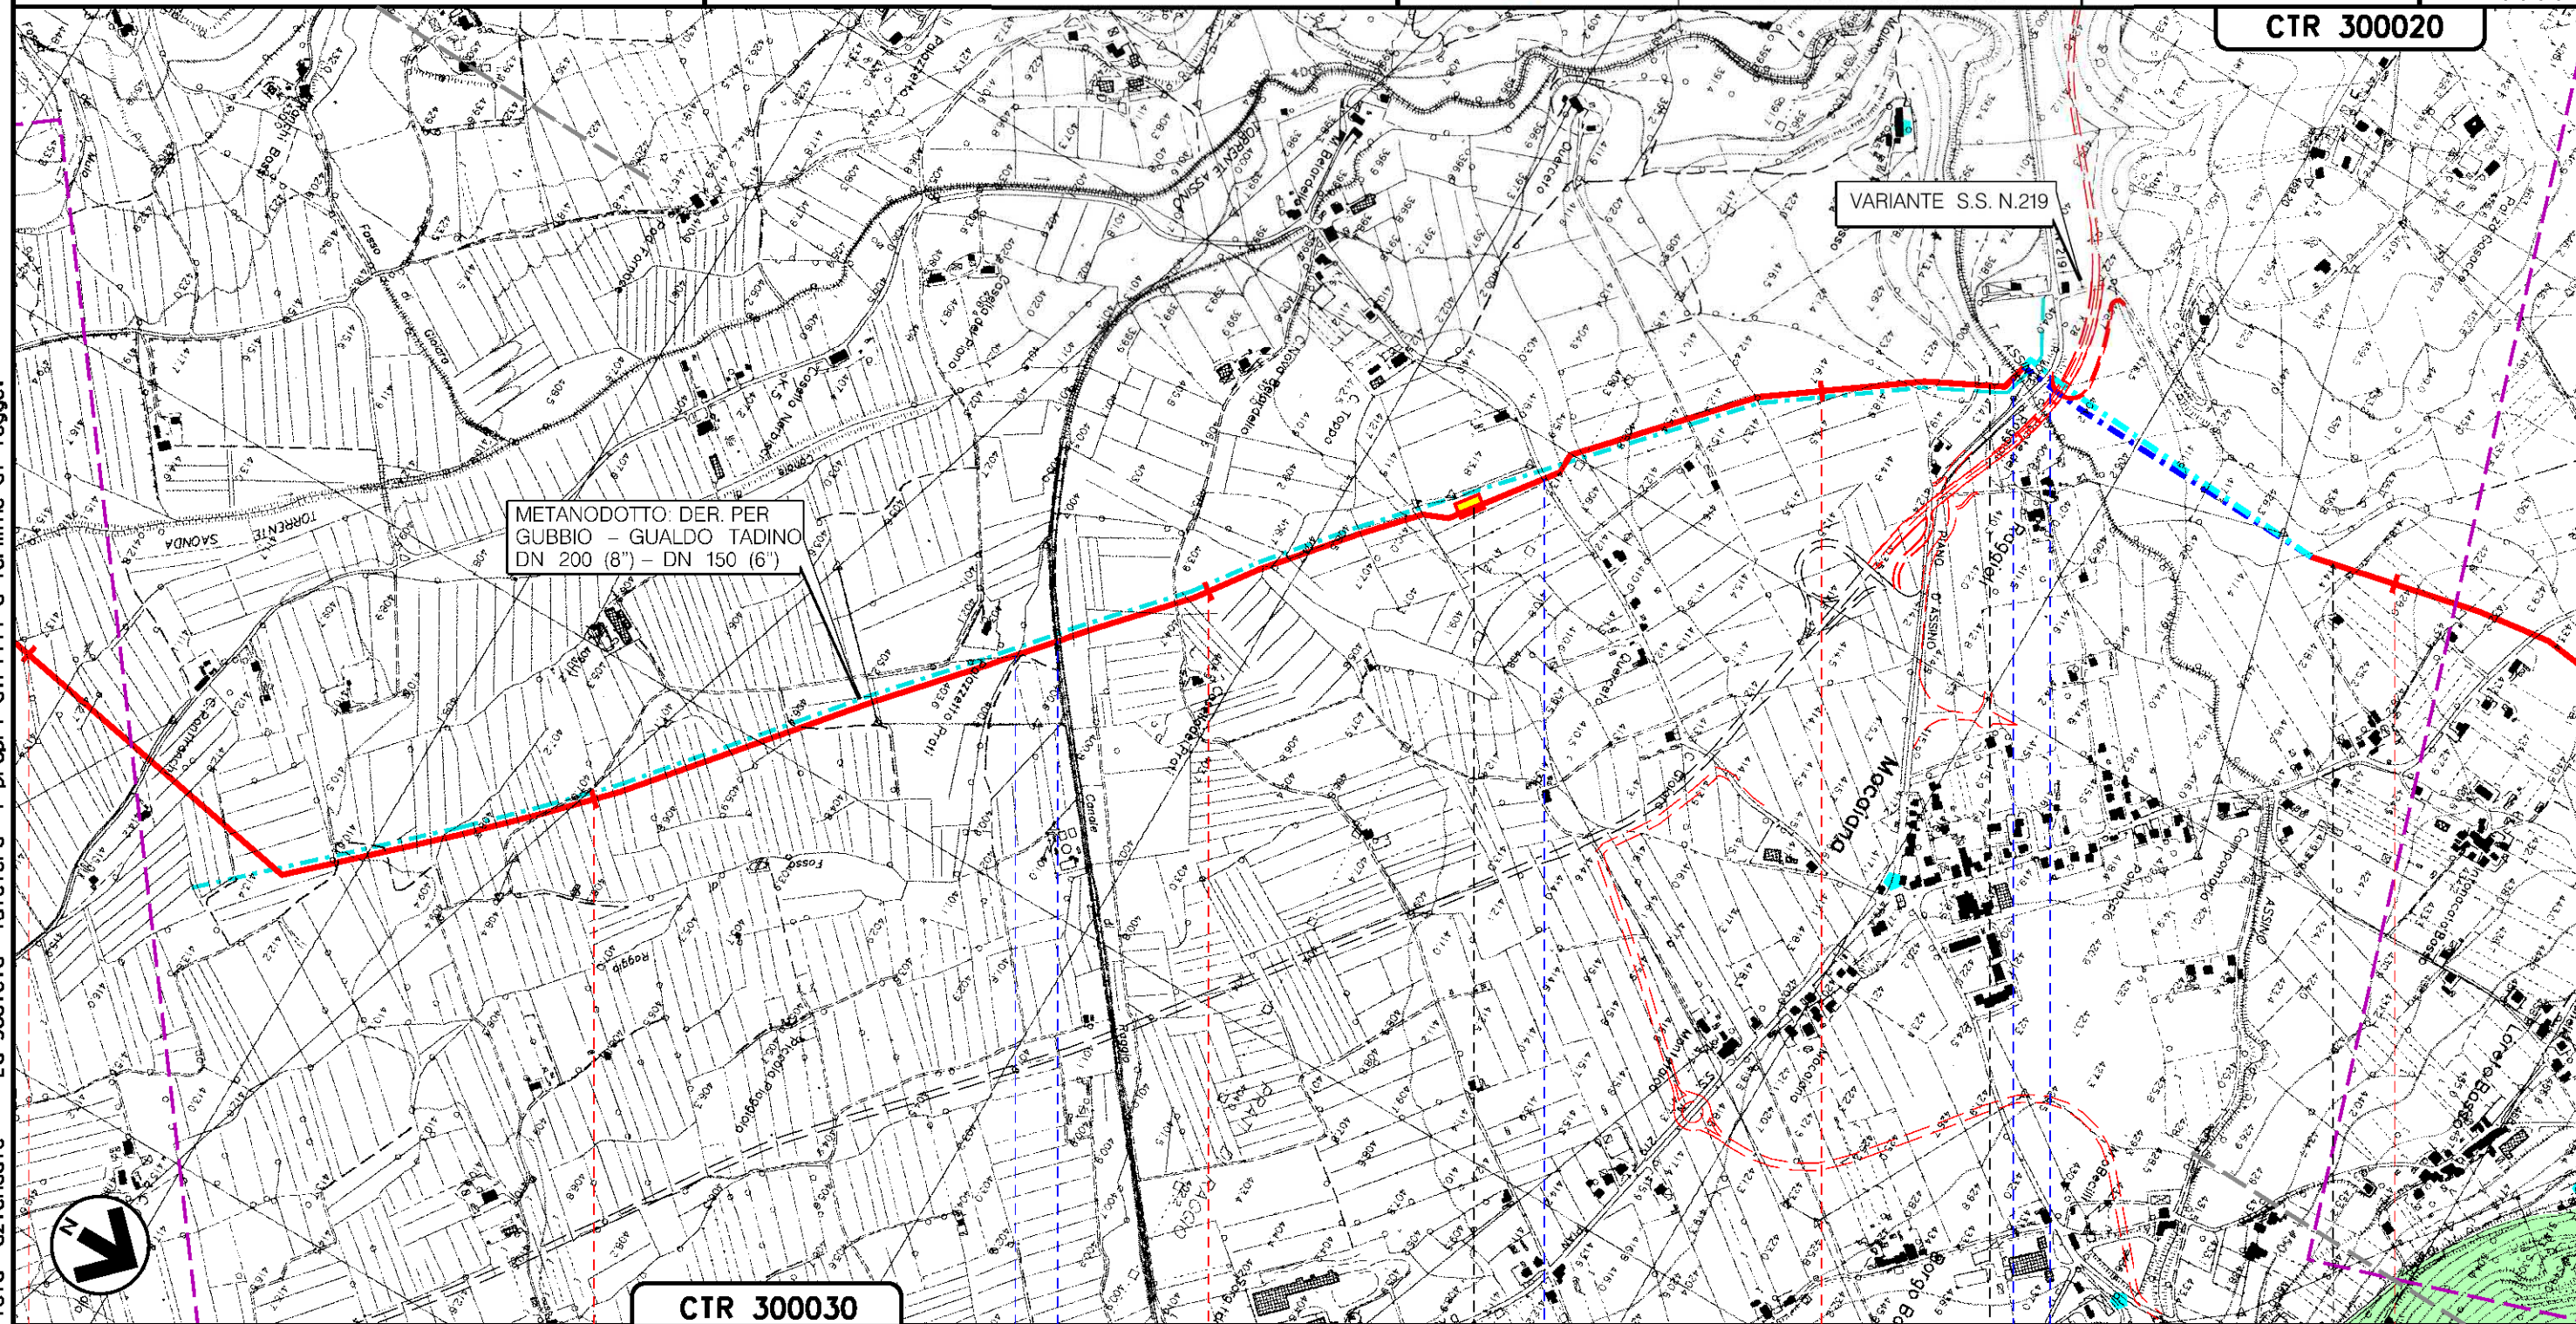

CTR 300030

56	57	58	59	60
GUBBIO				
PERUGIA (UMBRIA)				
PID n. 7 km 58+430				
CANALE DIRAGGIO (1° E 2° ATTRAV.)		S.P. N.205	TORRENTE ASSINO	S.S. N.219 GUBBIO PIANO D'ASSINO
S.P. N.205 IV TRATTO				

Il presente disegno e' di proprieta' aziendale - La Societa' tutelera' i propri diritti a termine di legge.

METANODOTTO: FOLIGNO - SESTINO
DN 1200 (48"), DP 75 bar

PTCP PROVINCIA DI AREZZO

Tavola n° 16

Quadro d'unione

0 12-04-2024

EMISSIONE PER PERMESSI

L FALCETELLI

G GOTTI

A BRUN
G BRIA

Foglio

17

di 24

Scala
1:10000

Rev DATA

DESCRIZIONE

ELABORATO

VERIFICATO

APPROVATO
AUTORIZZATO



Rif.TEN: 2295-200-DW-3541-62


Dis. 20-LB-D-85028

Comm. N0/R22357

CTR 300020

CTR 290140

Il presente disegno e' di proprieta' aziendale - La Societa' tutelera' i propri diritti a termine di legge.

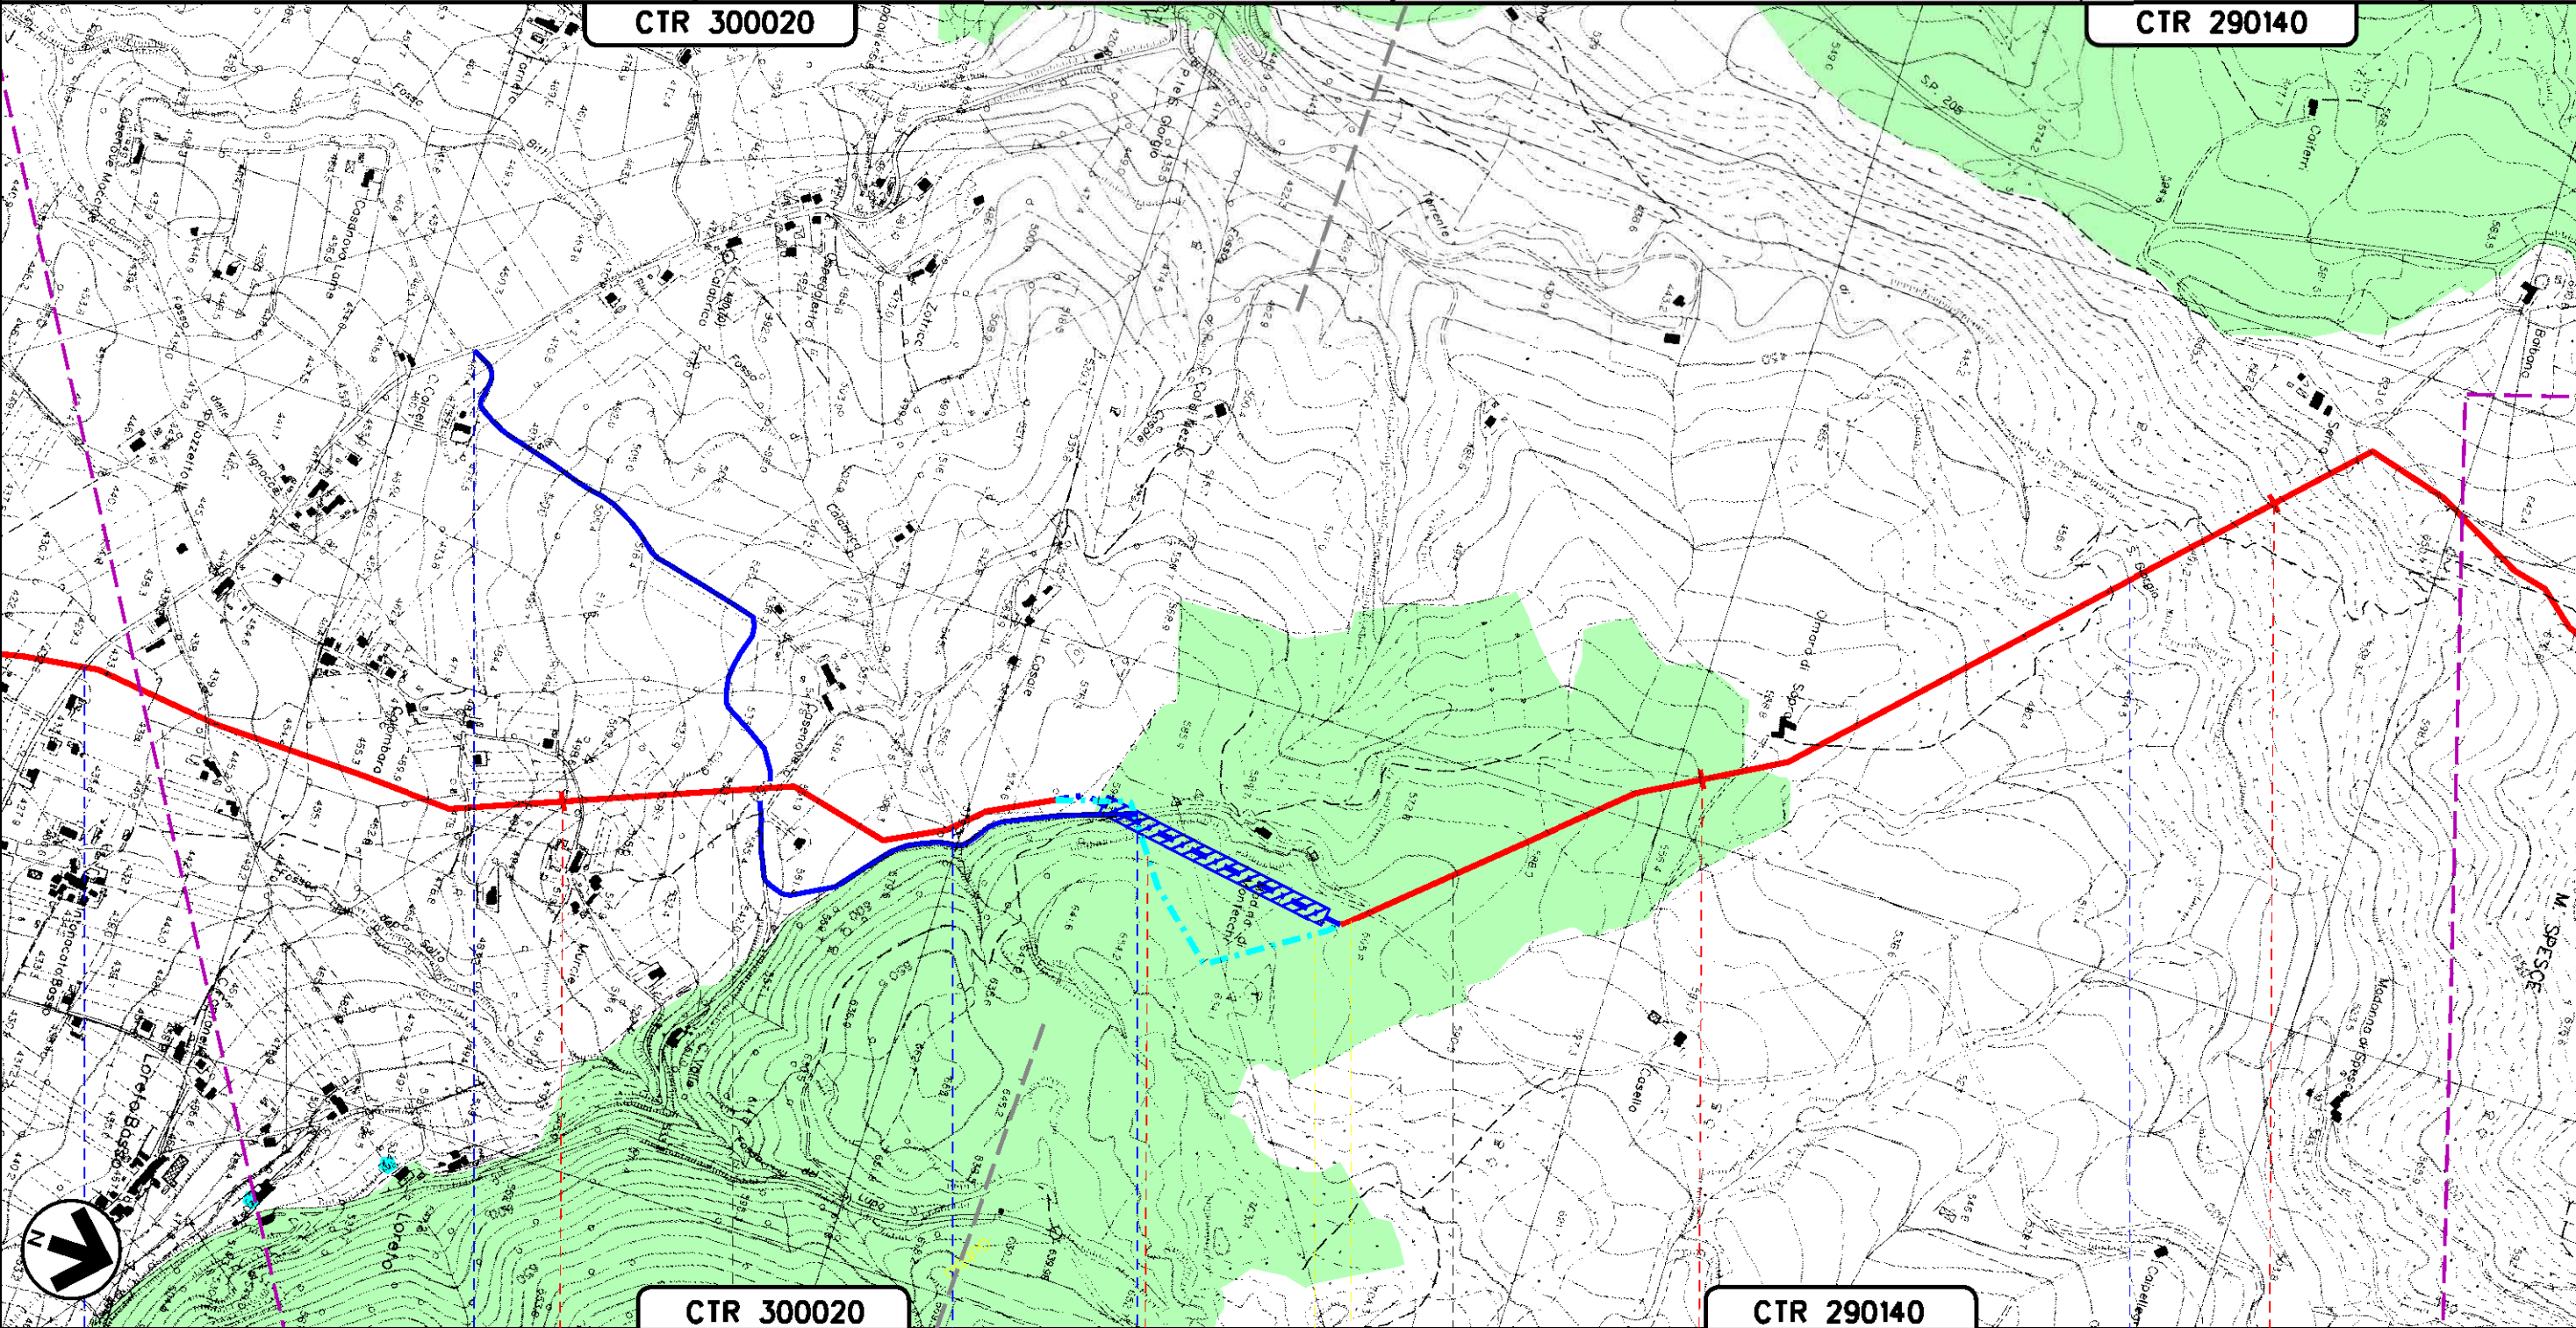

61

3

62

63

64

GUBBIO
PERUGIA (UMBRIA)

S.P. N.205 IV TRATTO

FOSSO DICALABRICA

TORRENTE S.GIORGIO

52.6s


A106

A108

34

METANODOTTO: FOLIGNO - SESTINO
DN 1200 (48"), DP 75 bar

PTCP PROVINCIA DI AREZZO

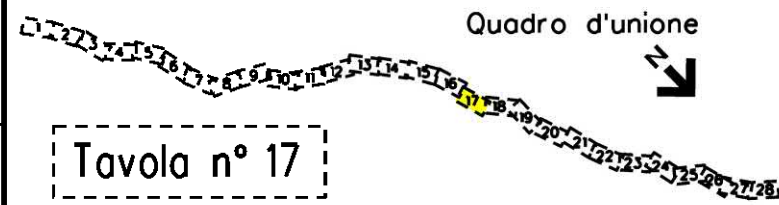

0	12-04-2024	EMISSIONE PER PERMESSI	L. FALCETELLI	G. GOTTI	A. BRUNI G. BRIA	Foglio
Rev	DATA	DESCRIZIONE	ELABORATO	VERIFICATO	APPROVATO AUTORIZZATO	18
		PROGETTISTA				di 24
		snam	TEN TECHNIP ENERGIES	techfem	Dis. 20-LB-D-85028	Scala
				Rif. TEN: 2295-200-DW-3541-62	Comm. N0/R22357	1:10000

CTR 290140

CTR 290140

CTR 290140

CTR 290100

65

66

67

68

69

GUBBIO

PIETRALUNGA

PERUGIA (UMBRIA)

AFFLUENTE FOSSO S.GIORGIO

FOSSO S.GIORGIO

FOSSO DELLA BADIA

FOSSO COLLELUNGO

S.P. N.201 UMBERTIDE-CAGLI


35bis

36bis

Il presente disegno e' di proprieta' aziendale - La Societa' tutelera' i propri diritti a termine di legge.



METANODOTTO: FOLIGNO - SESTINO
DN 1200 (48"), DP 75 bar

PTCP PROVINCIA DI AREZZO

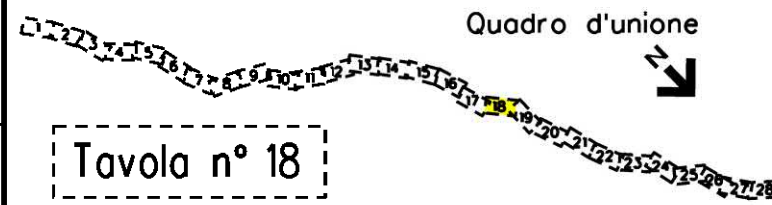


0	12-04-2024	EMISSIONE PER PERMESSI	L. FALCETELLI	G. GOTTI	A. BRUNO	Foglio
Rev	DATA	DESCRIZIONE	ELABORATO	VERIFICATO	APPROVATO AUTORIZZATO	19
		PROGETTISTA	Dis. 20-LB-D-85028			di 24
		Rif. TEN: 2295-200-DW-3541-62	Comm. N0/R22357			Scala 1:10000

Il presente disegno e' di proprieta' aziendale - La Societa' tutelera' i propri diritti a termine di legge.

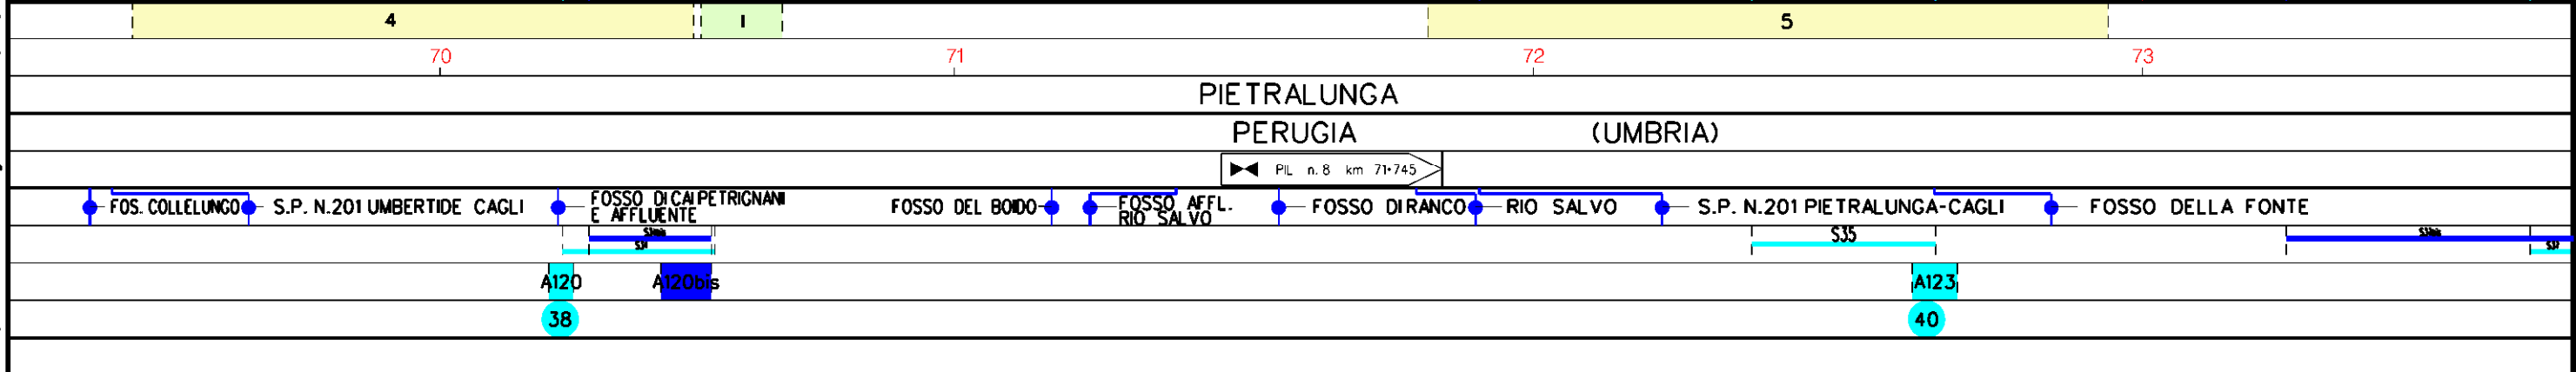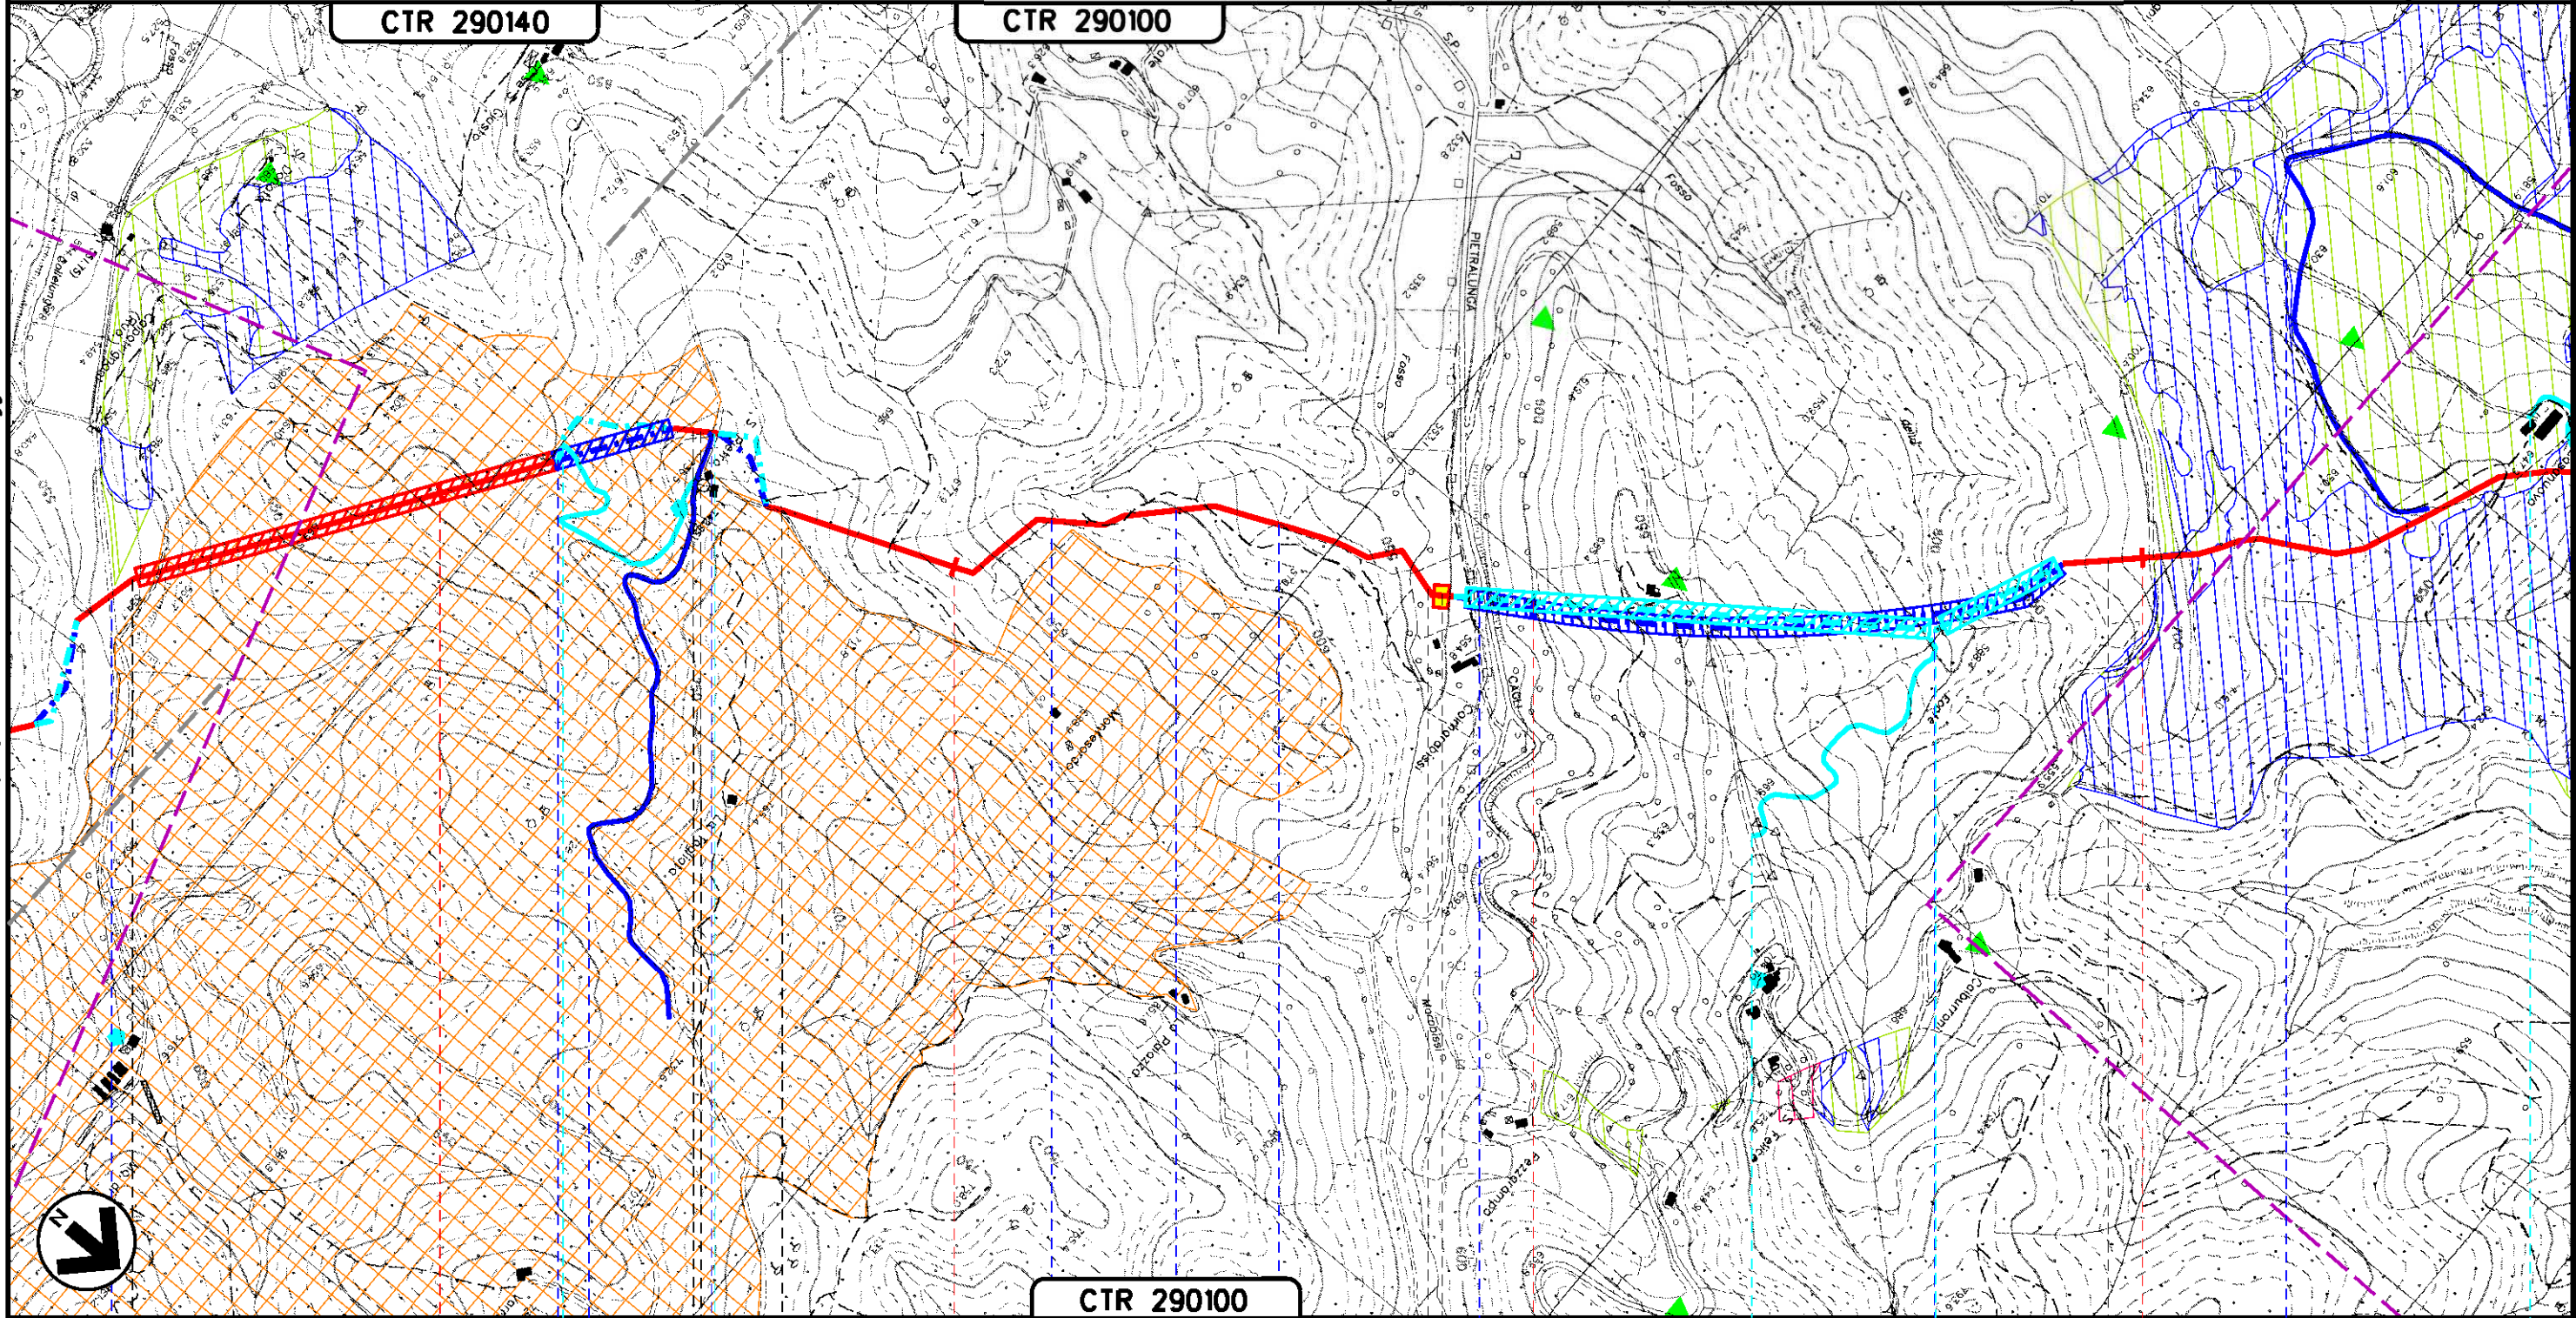


METANODOTTO: FOLIGNO - SESTINO
DN 1200 (48"), DP 75 bar

PTCP PROVINCIA DI AREZZO

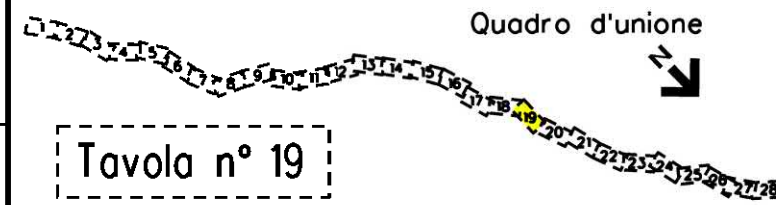

0	12-04-2024	EMISSIONE PER PERMESSI	L. FALCETELLI	G. GOTTI	A. BRUNO G. BRIA	Foglio
Rev	DATA	DESCRIZIONE	ELABORATO	VERIFICATO	APPROVATO AUTORIZZATO	20
		PROGETTISTA	Dis. 20-LB-D-85028			di 24
		Rif. TEN: 2295-200-DW-3541-62	Comm. N0/R22357			Scala 1:10000

CTR 290100

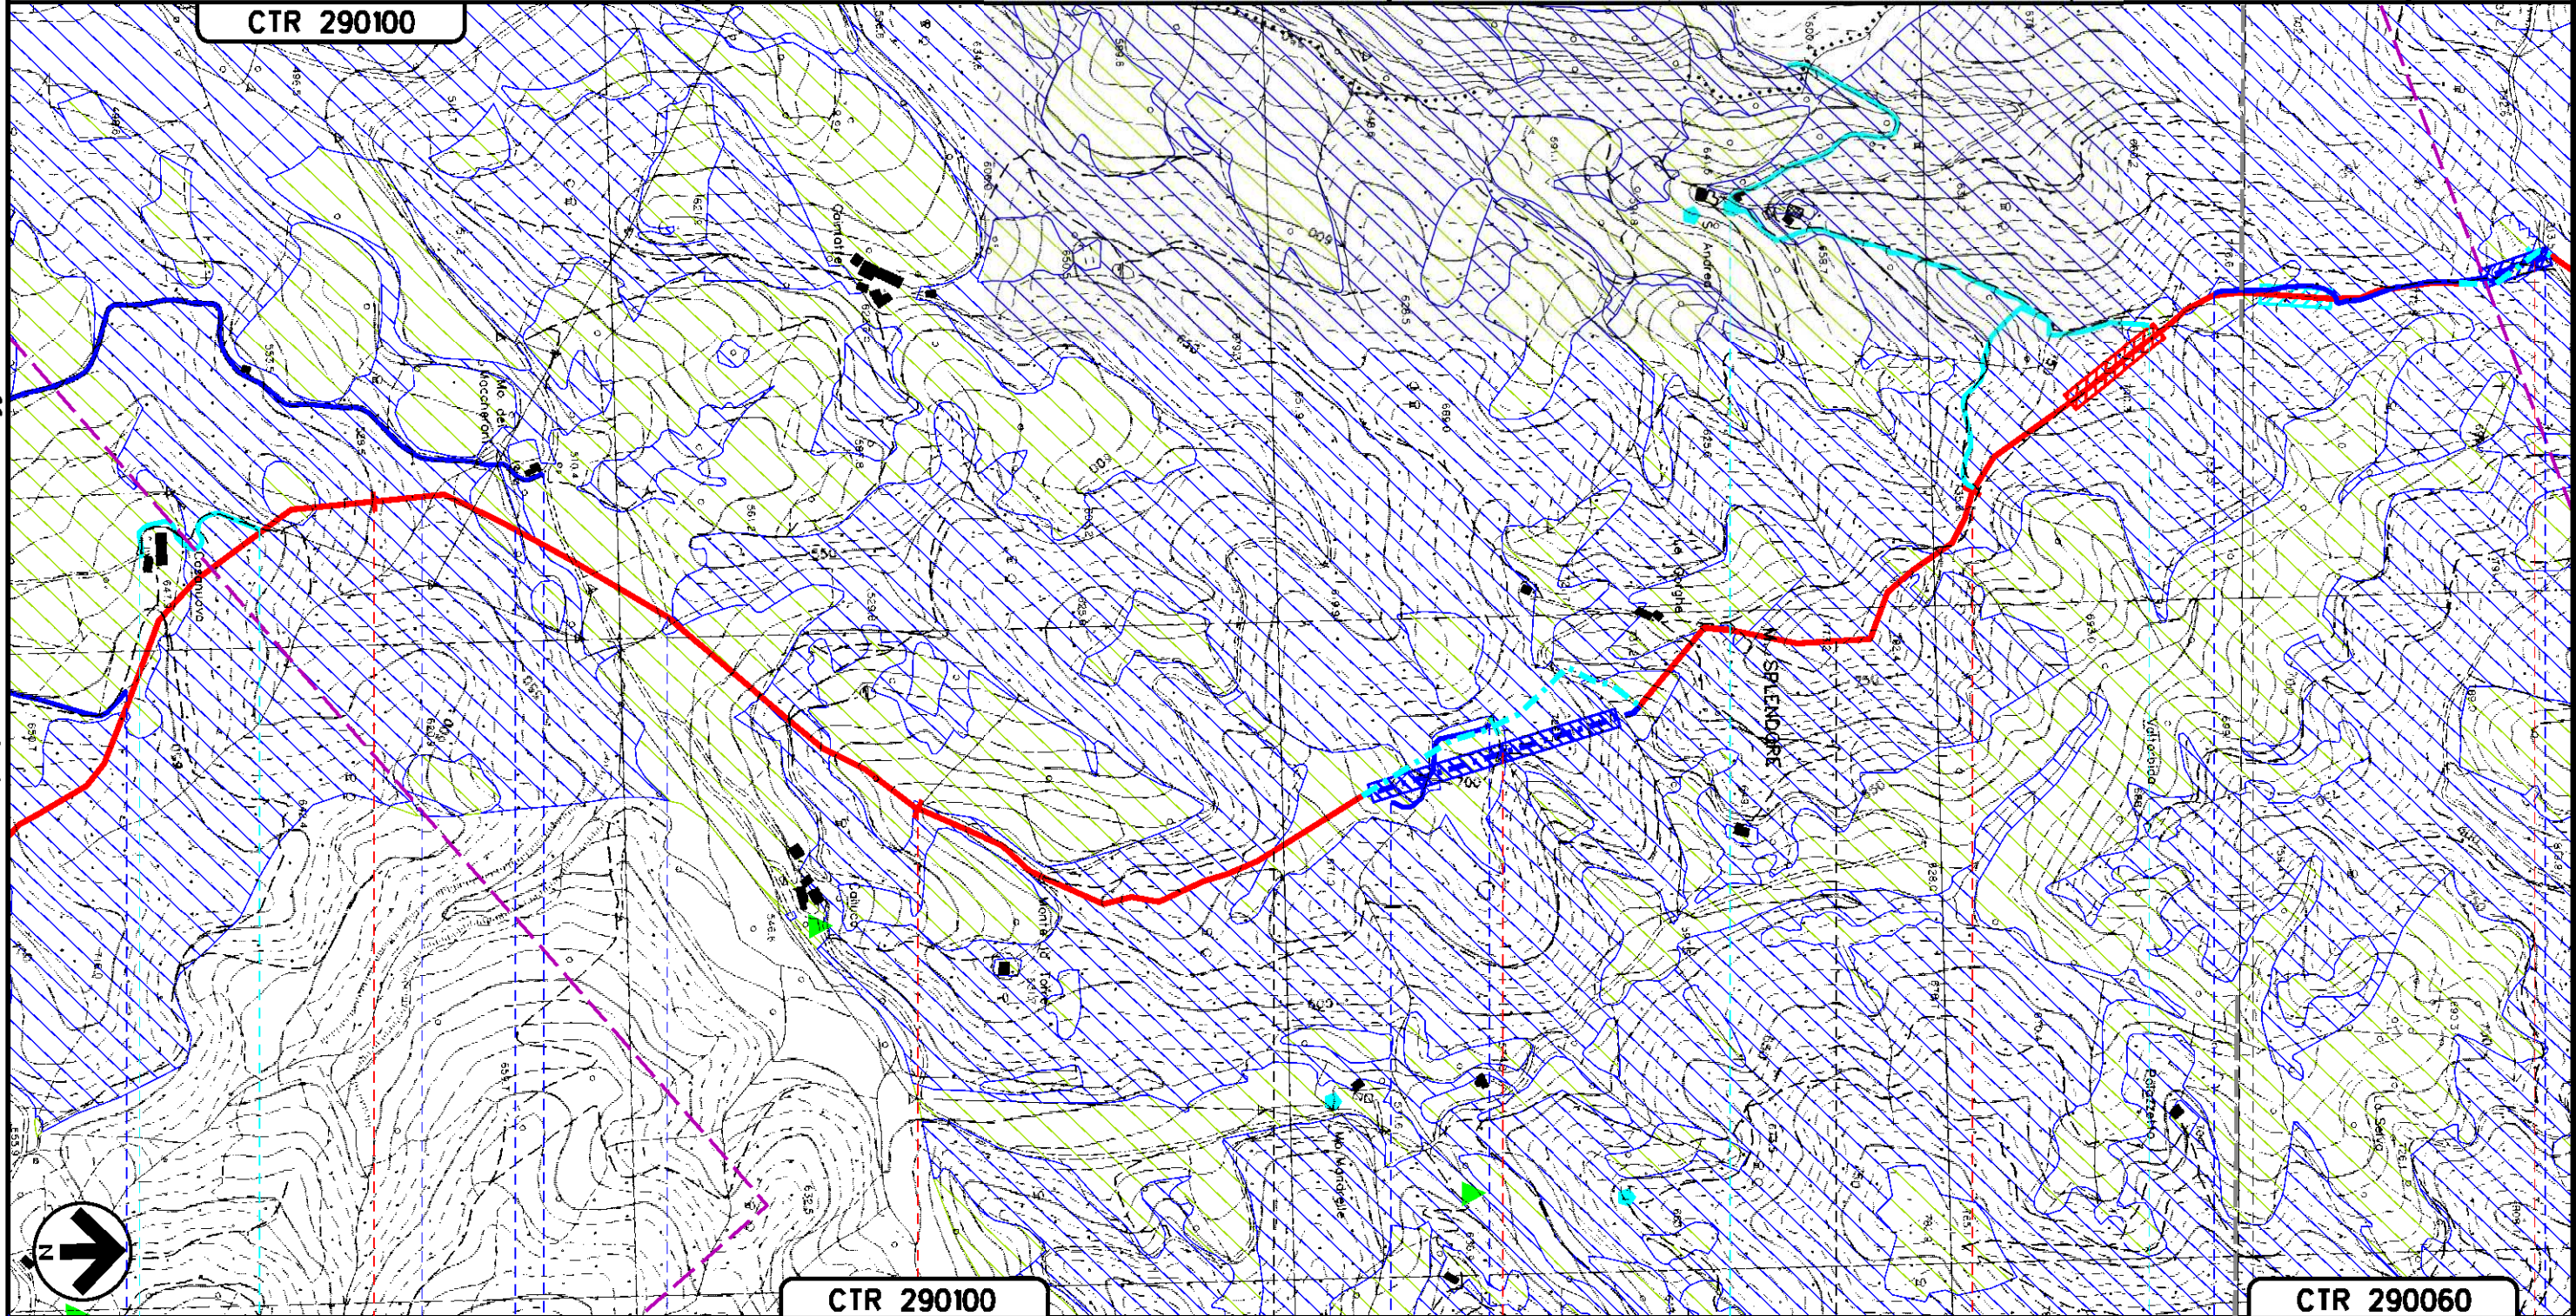


CTR 290100

CTR 290060

PIETRALUNGA
PERUGIA (UMBRIA)

FOSSO DELLA FOSSA — TORRENTE CARPINA — FOSSO DIMONTE DELLA TORRE

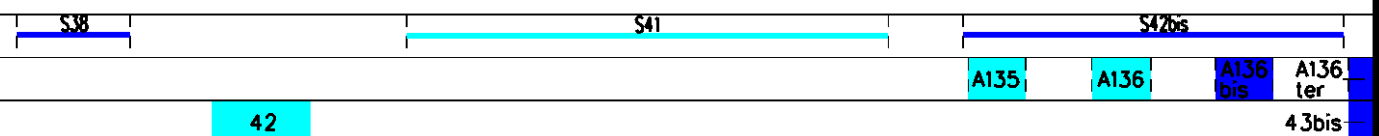

METANODOTTO: FOLIGNO - SESTINO
DN 1200 (48"), DP 75 bar

PTCP PROVINCIA DI AREZZO

Tavola n° 20

Quadro d'unione



0

12-04-2024

EMISSIONE PER PERMESSI

L. FALCETELLI

G. GOTTI

A. BRUNO
G. BRIA

Foglio

21

di 24

Scala
1:10000

Rev

DATA

DESCRIZIONE

ELABORATO

VERIFICATO

APPROVATO
AUTORIZZATO


Dis. 20-LB-D-85028

Comm. N0/R22357



Rif. TEN: 2295-200-DW-3541-62

CTR 290050

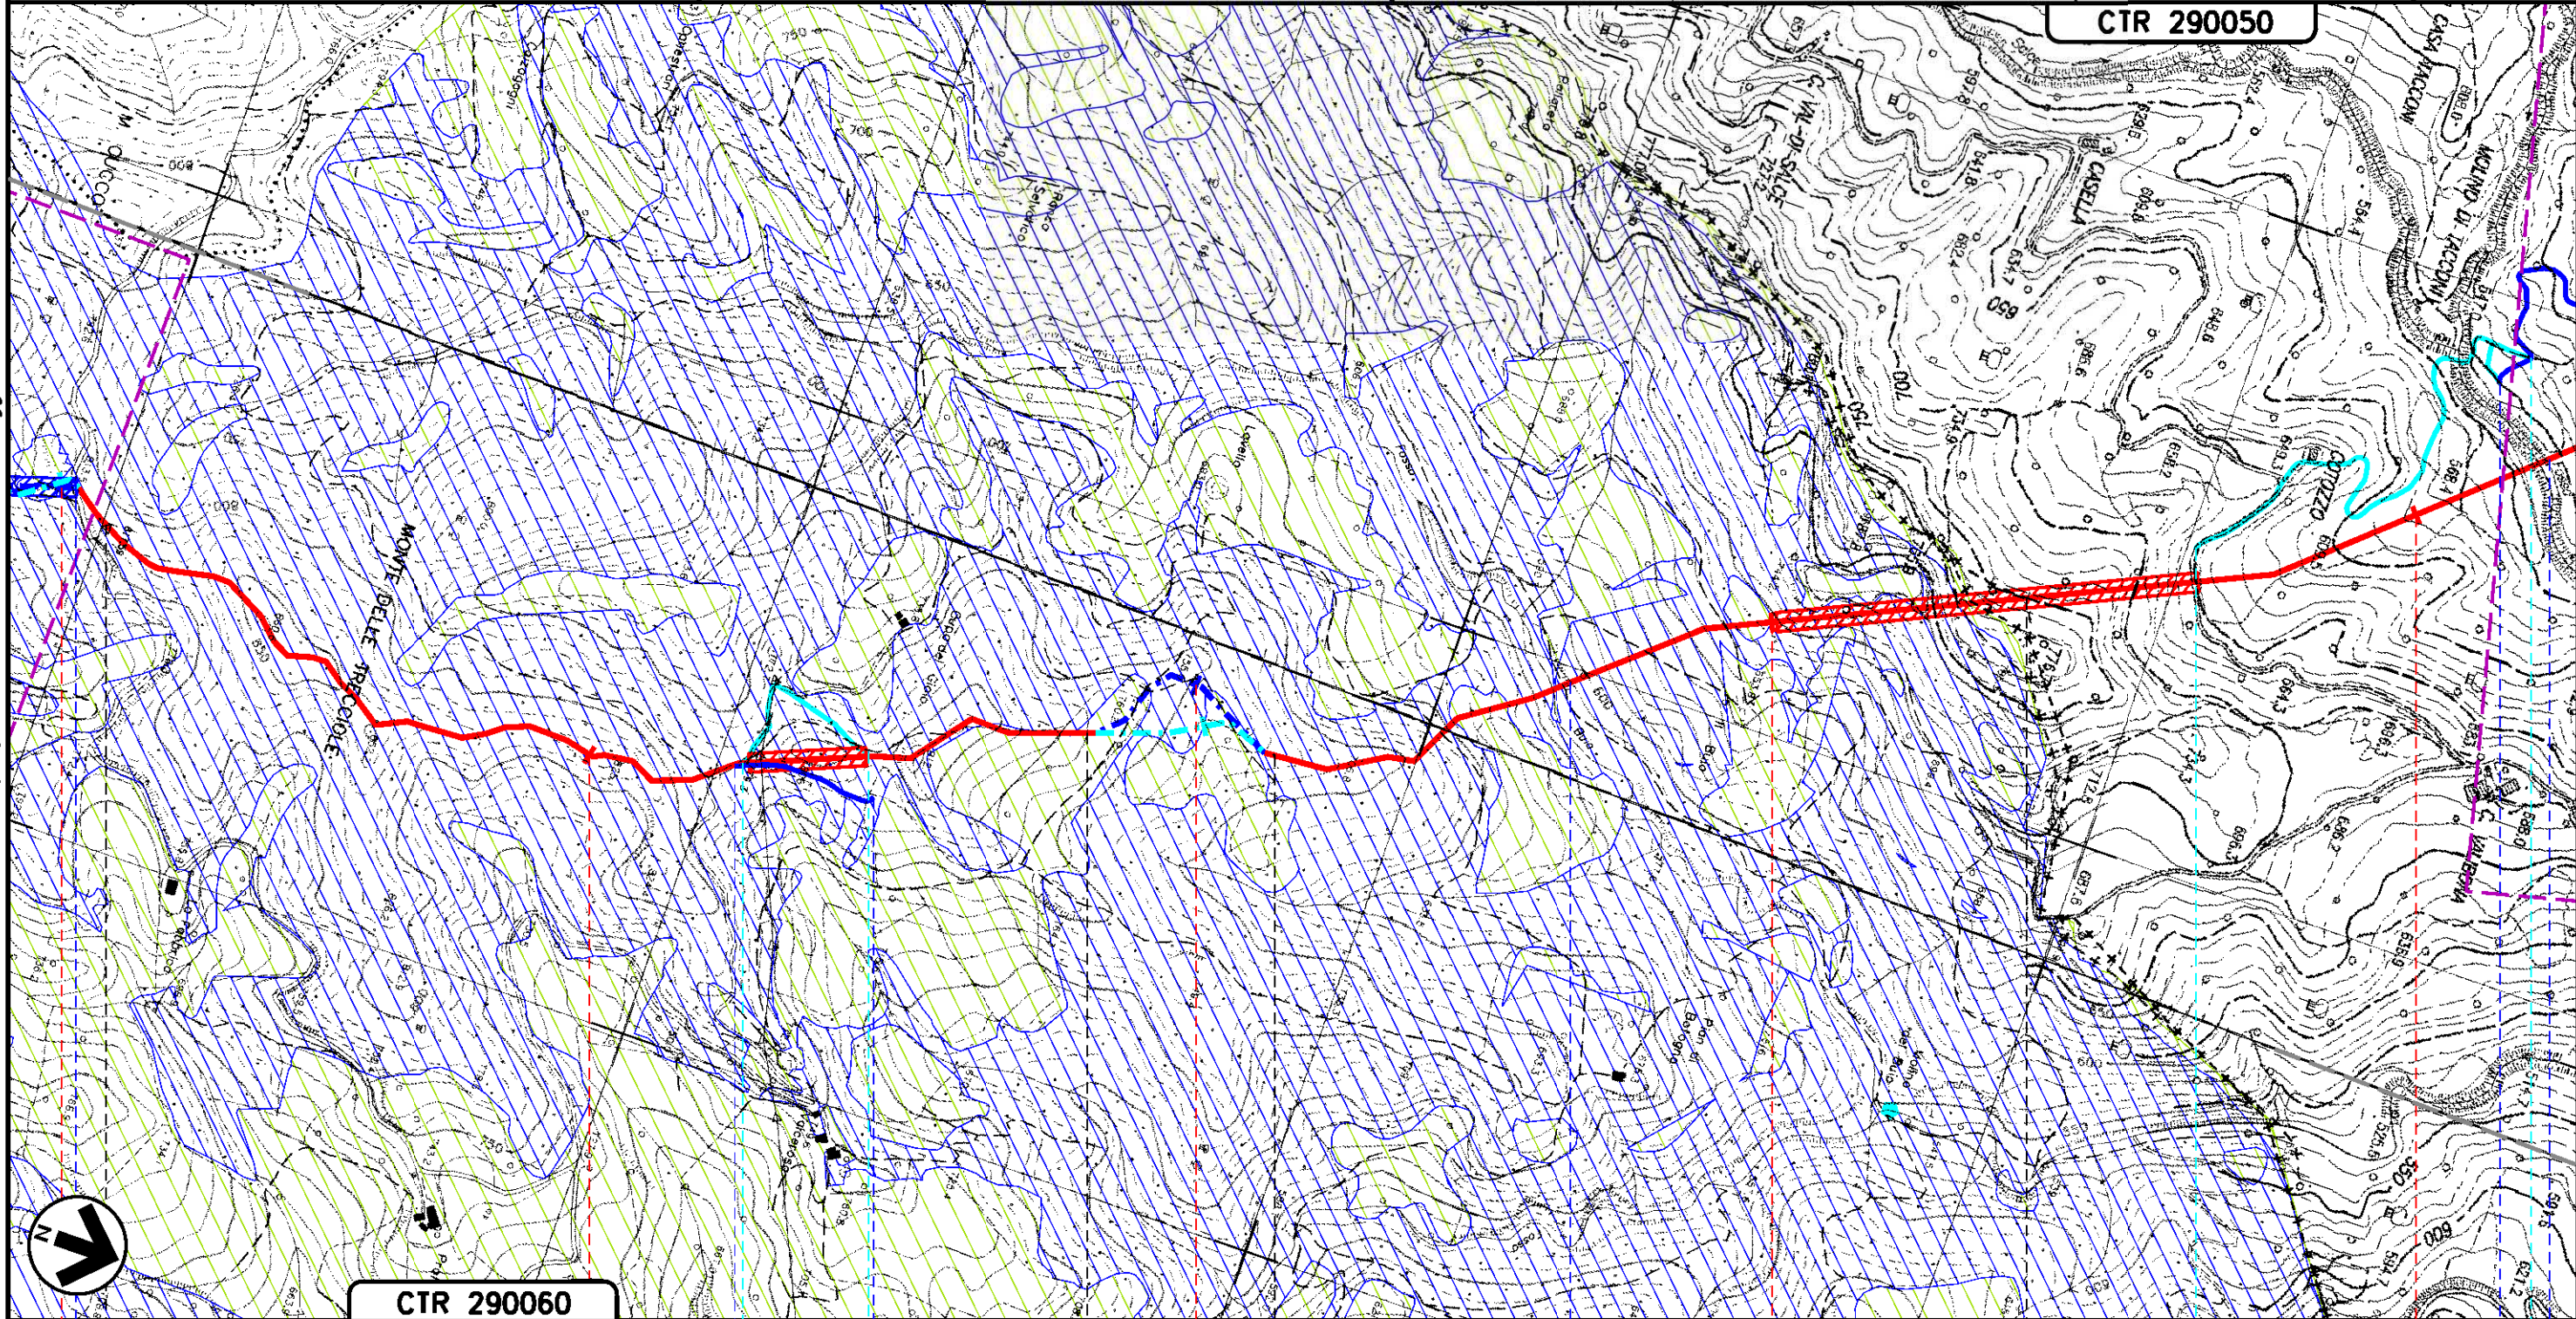

CTR 290060

7 78 79 80 81 82

PIETRALUNGA
PERUGIA (UMBRIA)

APECCHIO
PESARO-URBINO (MARCHE)

FOSSO BUIO

FOSSO TACCONI

S42bis

A136ter

43bis

Il presente disegno e' di proprieta' aziendale - La Societa' tutelera' i propri diritti a termine di legge.

Il presente disegno e' di proprieta' aziendale - La Societa' tutelera' i propri diritti a termine di legge.

METANODOTTO: FOLIGNO - SESTINO
DN 1200 (48"), DP 75 bar

PTCP PROVINCIA DI AREZZO

Quadro d'unione

Tavola n° 22

012-04-2024EMISSIONE PER PERMESSI

RevDATADESCRIZIONE

snam

TEN
TECHNIP
ENERGIES

techfem

Dis. 20-LB-D-85028

Comm. N0/R22357

L FALCETELLI
ELABORATO

G GOTTI
VERIFICATO

A BRUNI
G BRIA
APPROVATO
AUTORIZZATO

Foglio 22 di 24

Scala 1:10000

8	87	88	89	90	91	
APECCHIO		CITTA' DI CASTELLO		APECCHIO		
PESARO-URBINO (MARCHE)		PERUGIA (UMBRIA)		PESARO-URBINO (MARCHE)		

Il presente disegno e' di proprieta' aziendale - La Societa' tutelera' i propri diritti a termine di legge.

METANODOTTO: FOLIGNO - SESTINO
DN 1200 (48"), DP 75 bar

PTCP PROVINCIA DI AREZZO


Quadro d'unione
↘

Tavola n° 23

0	12-04-2024	EMISSIONE PER PERMESSI	L. FALCETELLI	G. GOTTI	A. BRUNO G. BRIA
Rev	DATA	DESCRIZIONE	ELABORATO	VERIFICATO	APPROVATO AUTORIZZATO
		PROGETTISTA	Dis. 20-LB-D-85028		
		snam		TEN TECHNIP ENERGIES	techfem
		Rif. TEN: 2295-200-DW-3541-62		Comm. N0/R22357	

Foglio
23
di 24

Scala
1:10000

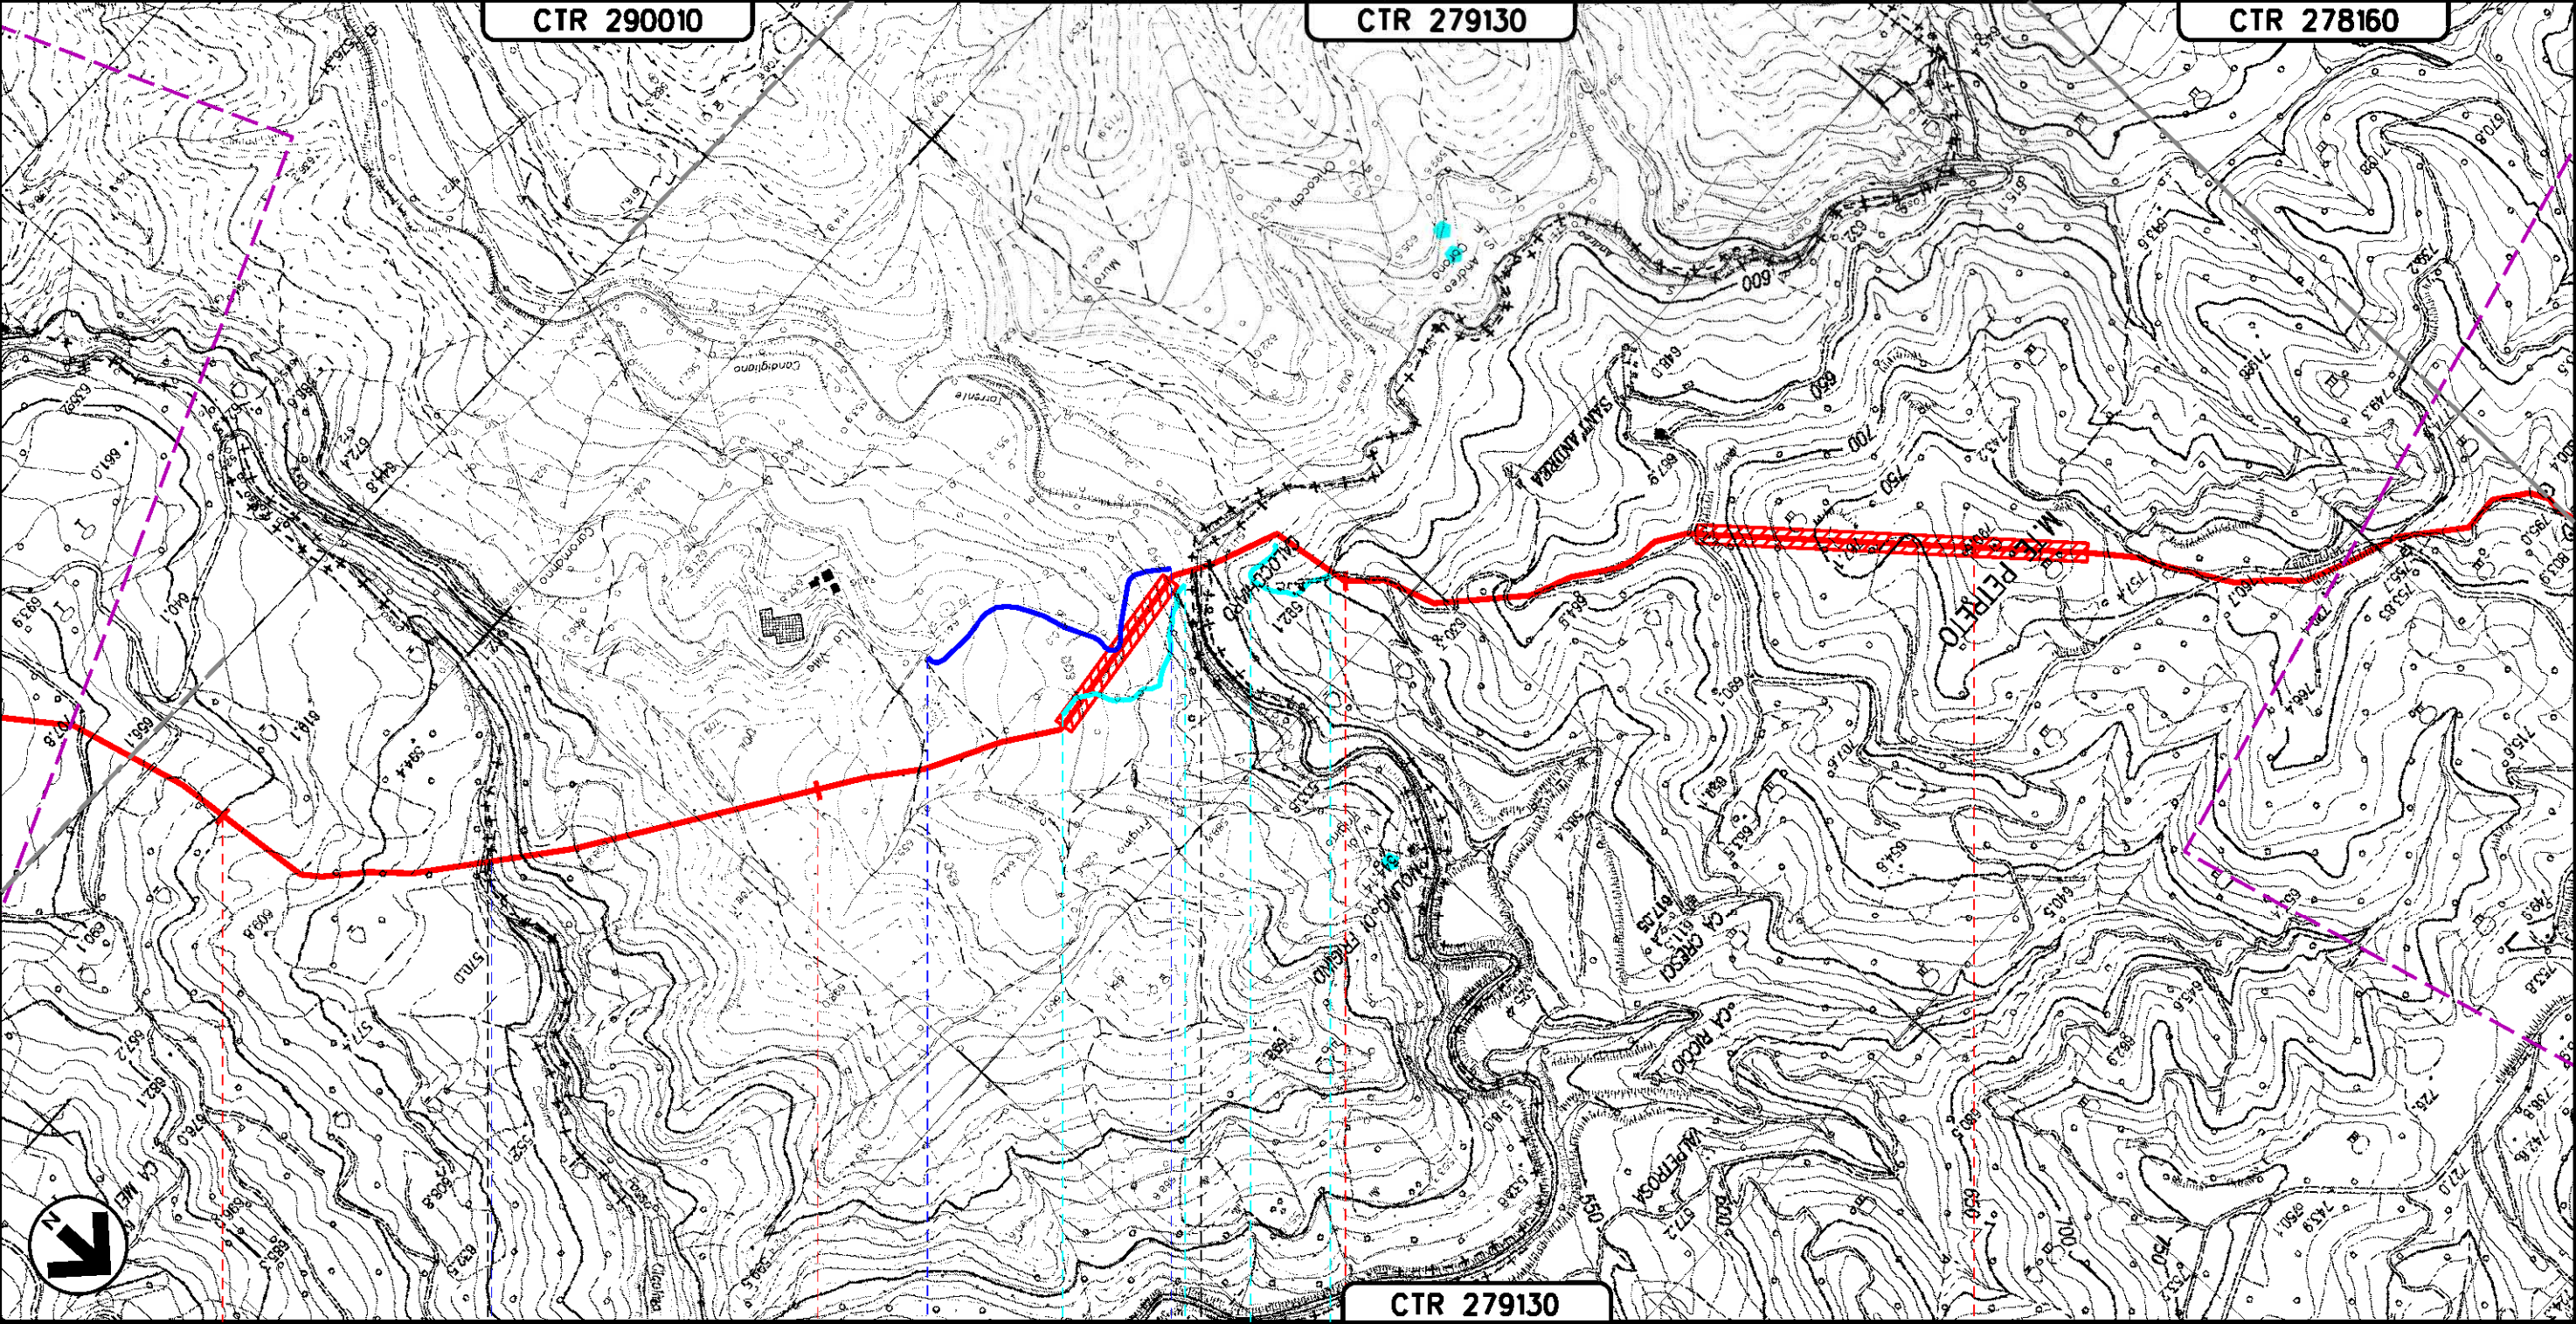

92	93	94	95
APECCHIO PESARO-URBINO (MARCHE)	CITTA' DI CASTELLO PERUGIA (UMBRIA)	MERCATELLO SUL METAURO PESARO-URBINO (MARCHE)	
FOSSO CICOLINO	TORRENTE CANDIGLIANO		

Il presente disegno e' di proprieta' aziendale - La Societa' tutelera' i propri diritti a termine di legge.

METANODOTTO FOLIGNO - SESTINO DN 1200 (48"), DP 75 bar										Foglio 24 di 24 Scala 1:10000
				0	12-04-2024	EMISSIONE PER PERMESSI		L FALCETELLI	G GOTTI	A BRUNI G BRIA
				Rev	DATA	DESCRIZIONE		ELABORATO	VERIFICATO	APPROVATO AUTORIZZATO
PTCP PROVINCIA DI AREZZO						PROGETTISTA   Rif. TEN: 2295-200-DW-3541-62		Dis. 20-LB-D-85028		
								Comm. NQ/R22357		

LEGENDA TEMATICA

PROVINCIA DI PERUGIA - PTCP

Sistema Ecologico-Naturalistico

-  Aree di Studio (D.P.G.R. 61/98)
-  Aree di interesse faunistico: zone ripopolamento e cattura
-  Zone di salvaguardia paesaggistica dei corsi d'acqua principali di rilevanza territoriale (Art. 38 comma 6)
-  Classe 1 - Aree urbane consolidate o interessate da processi di urbanizzazione ricomprese nelle aree di particolare interesse naturalistico ambientale (Art. 35 comma 1)
-  Classe 2 - Aree dell'agricoltura intensiva ricomprese nelle aree di particolare interesse naturalistico-ambientale (Art.14 Lr. 27/2000)(Art. 35 comma 1)
-  Classe 3 - Sistema reticolare principale di riferimento per le zoocenosi ricompreso nelle aree di particolare interesse naturalistico-ambientale(Art.14 Lr. 27/2000 - Art. 35 comma 1 PTCP)
- Sottoclasse 4a: aree di elevato interesse naturalistico

 Aree ad elevata diversità floristico-vegetazionale (Art. 35 comma 1)
-  Geotopi Estesi (Art. 35 comma 1)
- Sottoclasse 4b: aree di elevatissimo interesse naturalistico

 Oasi di protezione faunistica(Art. 35 comma 1)
-  Singolarità Geologiche (Art. 136 D.Lgs. 42/2004, Art. 35 comma 1 PTCP)

Sistema Antropico

-  Giacimenti di cava riconosciuti approvati (Art. 5bis Lr. 2/2000)
-  Emergenze Storico-Architettoniche

Archeologia

-  Localizzazione presenze archeologiche (Rif. data acquisizione 2001)

Aree ad Alta Esposizione Panoramica

-  Aree incompatibili (Art. 28 comma 4)
-  Aree potenzialmente compatibili (Art. 28 comma 4)

★ SIMBOLOGIA ORIENTATA A NORD

Ottimizzazioni	OTTIMIZZAZIONI PRINCIPALI	OTTIMIZZAZIONI MINORI
Progressiva chilometrica	N.	
Comuni	COMUNE	
Province	PROVINCIA	
Impianti	TIPOLOGIA IMPIANTO < TIPO - N. - ESISTENTE > < TIPO - N. - OTTIMIZZATI > < TIPO - N. - ELIMINATI >	
Attraversamenti	DENOMINAZIONE	
Strade - Piste	STRADE INTEGRATE < > STRADE ELIMINATE < >	
Allargamento fascia di lavoro	ALLARGAMENTI INTEGRATI < > ALLARGAMENTI ELIMINATI < >	
Opere civili	TRASVERSALI INTEGRATI < > TRASVERSALI ELIMINATI < > LONGITUDINALI INTEGRATI < > LONGITUDINALI ELIMINATI < >	