

Modulo per la presentazione delle osservazioni per i piani/programmi/progetti sottoposti a procedimenti di valutazione ambientale di competenza statale

Presentazione di osservazioni relative alla procedura di:

- Valutazione Ambientale Strategica (VAS) – art.14 co.3 D.Lgs.152/2006 e s.m.i.
 Valutazione di Impatto Ambientale (VIA) – art.24 co.3 D.Lgs.152/2006 e s.m.i.
 Verifica di Assoggettabilità alla VIA – art.19 co.4 D.Lgs.152/2006 e s.m.i.

(Barrare la casella di interesse)

Il Sottoscritto Tanini Carlo in qualità di proprietario delle part. 203, 231, 232, 286 287, 288, foglio 59

PRESENTA

ai sensi del D.Lgs.152/2006, le **seguenti osservazioni** al

- Piano/Programma, sotto indicato
 Progetto, sotto indicato

(Barrare la casella di interesse)

ID: 11222 - S.S. 67 "Tosco-Romagnola" per i lavori di adeguamento del tratto tra la località S. Francesco in Comune di Pelago e l'abitato di Dicomano. Variante di Rufina (FI). Lotto 2A-2B

*(inserire la denominazione completa del piano/programma (procedure di VAS) o del progetto (procedure di VIA, Verifica di Assoggettabilità a VIA e **obbligatoriamente il codice identificativo ID: xxxx del procedimento**)*

N.B.: eventuali file allegati al presente modulo devono essere unicamente in formato PDF e NON dovranno essere compressi (es. ZIP, RAR) e NON dovranno superare la dimensione di 30 MB. Diversamente NON potranno essere pubblicati.

OGGETTO DELLE OSSERVAZIONI

(Barrare le caselle di interesse; è possibile selezionare più caselle):

- Aspetti di carattere generale (es. struttura e contenuti della documentazione, finalità, aspetti procedurali)
 Aspetti programmatici (coerenza tra piano/programma/progetto e gli atti di pianificazione/programmazione territoriale/settoriale)
 Aspetti progettuali (proposte progettuali o proposte di azioni del Piano/Programma in funzione delle probabili ricadute ambientali)
 Aspetti ambientali (relazioni/impatti tra il piano/programma/progetto e fattori/componenti ambientali)
 Altro (*specificare*) interferenza pozzo e sottoservizi, espropri, sostenibilità economica e viabilità di accesso aree intercluse

ASPETTI AMBIENTALI OGGETTO DELLE OSSERVAZIONI

(Barrare le caselle di interesse; è possibile selezionare più caselle):

- Atmosfera
 Ambiente idrico
 Suolo e sottosuolo
 Rumore, vibrazioni, radiazioni

- Biodiversità (vegetazione, flora, fauna, ecosistemi)
- Salute pubblica
- Beni culturali e paesaggio
- Monitoraggio ambientale
- Altro (specificare) _____

TESTO DELL' OSSERVAZIONE:

VEDI ALLEGATO 3 e TAV01-02-03-04

Il/La Sottoscritto/a dichiara di essere consapevole che, ai sensi dell'art. 24, comma 7 e dell'art.19 comma 13, del D.Lgs. 152/2006 e s.m.i., le presenti osservazioni e gli eventuali allegati tecnici saranno pubblicati sul Portale delle valutazioni ambientali VAS-VIA del Ministero dell'Ambiente e della Tutela del Territorio e del Mare (www.va.minambiente.it).

Tutti i campi del presente modulo devono essere debitamente compilati. In assenza di completa compilazione del modulo l'Amministrazione si riserva la facoltà di verificare se i dati forniti risultano sufficienti al fine di dare seguito alle successive azioni di competenza.

ELENCO ALLEGATI

Allegato 1 - Dati personali del soggetto che presenta l'osservazione

Allegato 2 - Copia del documento di riconoscimento in corso

Allegato 3 – Presentazione osservazioni con allegati:

TAV 01 – Situazione catastale ANTE e POST OPERAM

TAV 02 - Accessi e viabilità interna mezzi agricoli per le lavorazioni ANTE e POST OPERAM

TAV 03 - Planimetria sottoservizi sovrapposta col progetto e osservazioni

TAV 04 - proposta percorso alternativo per il ripristino della viabilità SECONDARIA

Luogo e data

Pontassieve 30/05/2024

(inserire luogo e data)

Il/La dichiarante



(Firma)

PRESENTAZIONE OSSERVAZIONI

Spett.le
Ministero dell'Ambiente e della Sicurezza Energetica

OGGETTO Presentazione osservazione.

Progetto: S.S. 67 "Tosco-Romagnola" per i lavori di adeguamento del tratto tra la località S. Francesco in Comune di Pelago e l'abitato di Dicomano. Variante di Rufina (FI). Lotto 2A-2B

Procedura: Valutazione Impatto Ambientale

Codice Procedura: 11222

Il sottoscritto Carlo Tanini,

visto l'Avviso pubblicato sul sito del Ministero, in data 15/04/2024, per la procedura di Valutazione Impatto Ambientale relativa al Progetto in oggetto, in qualità di proprietario delle particelle oggetto di esproprio a seguito della realizzazione dell'opera,

PRESENTA

ai sensi dell'art. 24 comma 3 del D.Lgs.152/2006 entro il termine di 60 (sessanta) giorni dalla data di pubblicazione dell'avviso predetto, la seguente osservazione

Informazioni generali sui contenuti dell'osservazione

- Aspetti progettuali
- Altro (specificare) interferenza pozzo e sottoservizi, espropri, sostenibilità economica e viabilità di accesso aree intercluse

Osservazione

In qualità di proprietario delle particelle (foglio 59 part. 203, 232, 286) ubicate nel Comune di Pontassieve oggetto di esproprio temporaneo e definitivo con la presente è a richiedere attenzionamento ai seguenti aspetti:

- *Spostamento Contatore ENEL.*
- *Ripristino recinzioni*
- *Spostamento Pozzo ad uso irriguo*
- *Viabilità secondaria di progetto*
- *Accesso ai fondi interclusi a seguito dell'esproprio*
- *Indennizzi*

Gli aspetti sopraelencati sono commentati e rappresentati negli elaborati cartografici allegati alla presente:

TAV 01 – Planimetria sottoservizi sovrapposta col progetto e osservazioni

TAV 02 - Situazione catastale ANTE e POST OPERAM

TAV 03 - Accessi e viabilità interna mezzi agricoli per le lavorazioni ANTE e POST OPERAM

TAV 04 - proposta percorso alternativo per il ripristino della viabilità SECONDARIA

Il Sottoscritto dichiara di essere consapevole che le presenti osservazioni e gli eventuali allegati tecnici saranno pubblicati sul Portale delle valutazioni e autorizzazioni ambientali VAS-VIA-AIA del Ministero dell'Ambiente e della Sicurezza Energetica.

Elenco Allegati

TAV 01 – Planimetria sottoservizi sovrapposta col progetto e osservazioni


TAV 02 - Situazione catastale ANTE e POST OPERAM

TAV 03 - Accessi e viabilità interna mezzi agricoli per le lavorazioni ANTE e POST OPERAM

TAV 04 - proposta percorso alternativo per il ripristino della viabilità SECONDARIA

Data 30/05/2024


Carlo Tanini

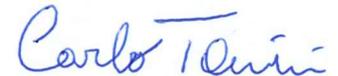


RISOLUZIONE INTERFERENZE E INCONGRUENZE PROGETTUALI

PLANIMETRIA SOTTOSERVIZI SOVRAPPOSTA COL PROGETTO


-  Contatore ENEL
-  Quadro generale
-  Pozzo
-  linea distribuzione acqua
-  alimentazione elettrica pompa
-  limite particelle di proprietà

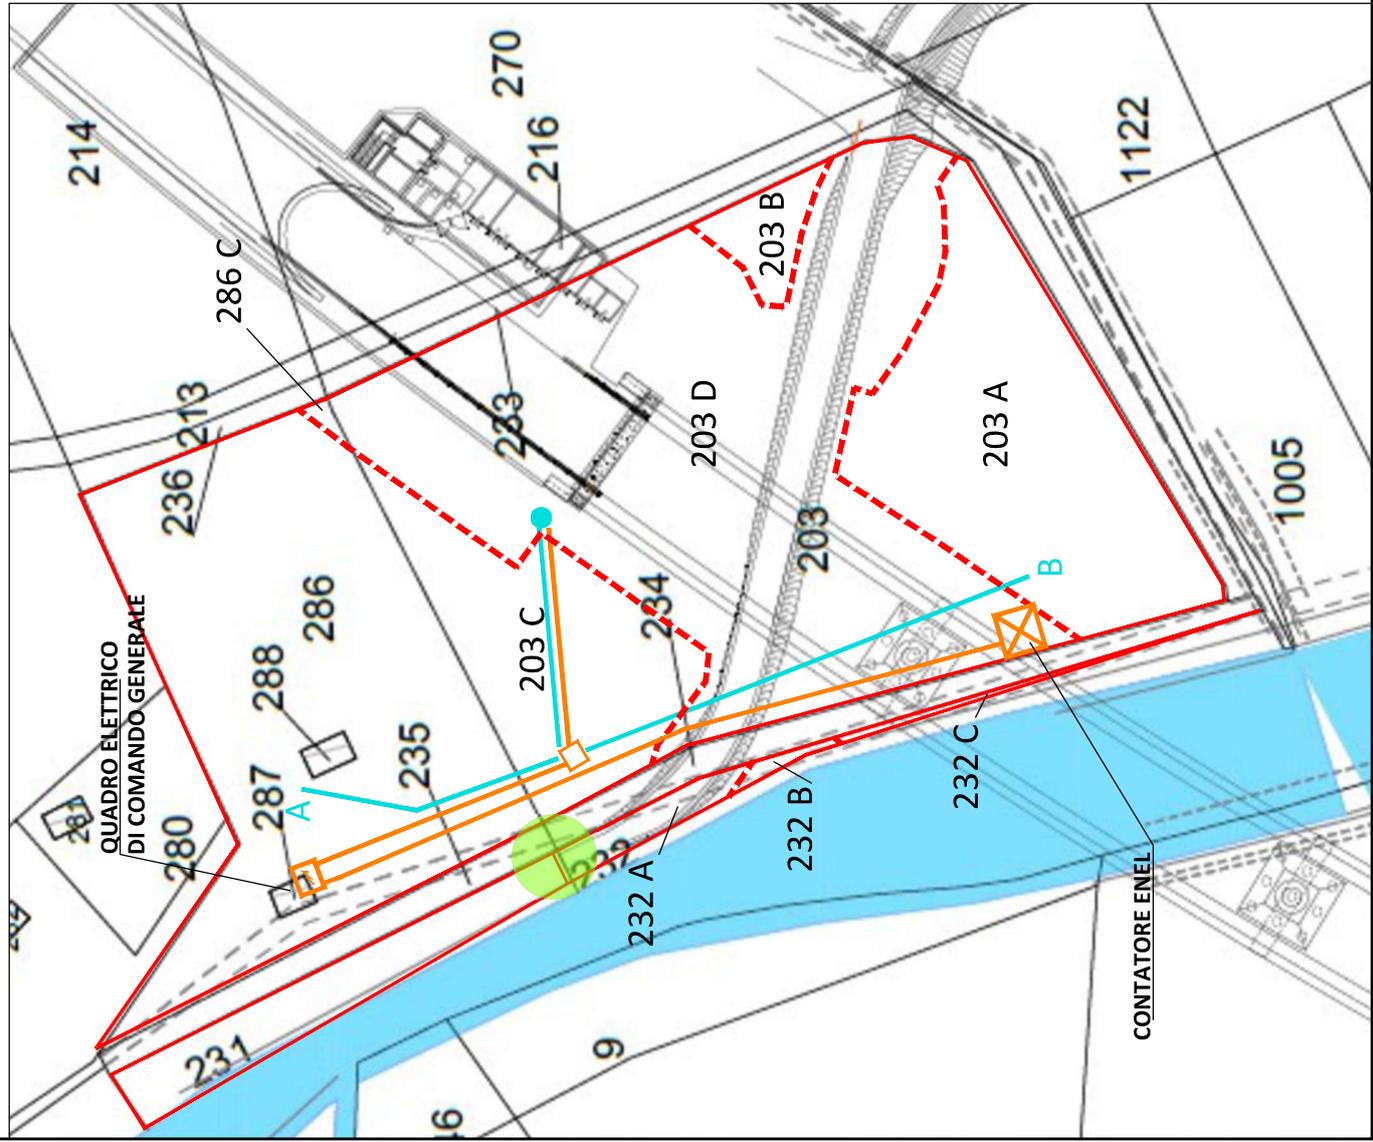

(particelle esproprio definitivo: 203D, 232A, 232C, 286C)  nuovi limiti particelle a seguito degli espropri definitivi

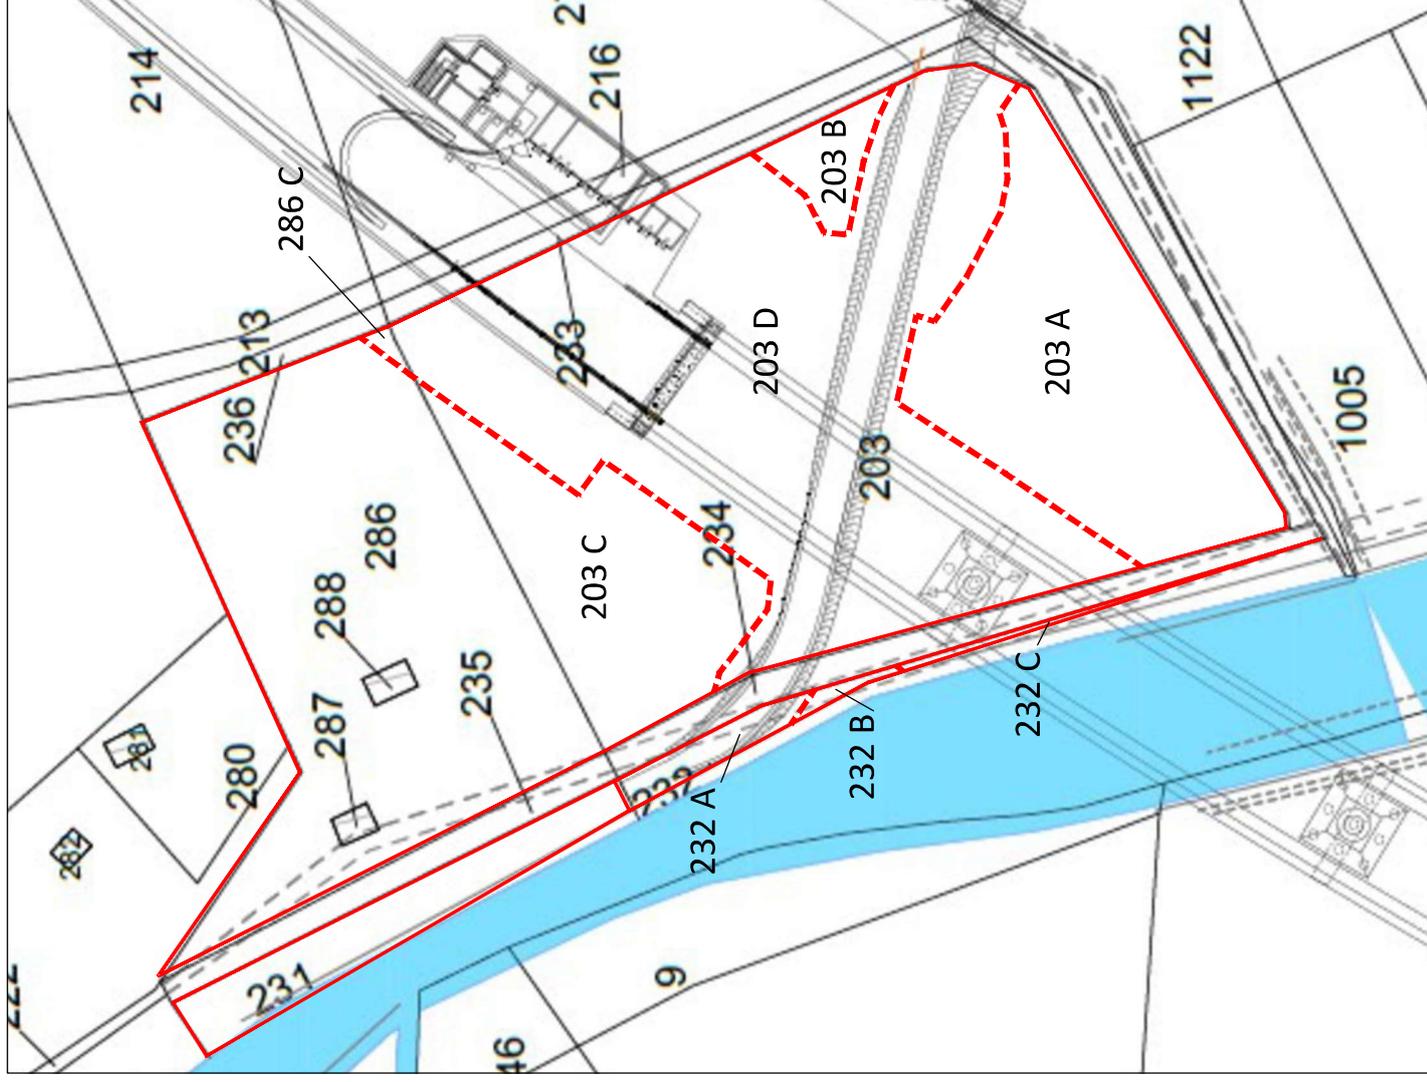


(particelle di proprietà: 231, 232, 286, 287, 288, 203)  limite particelle di proprietà

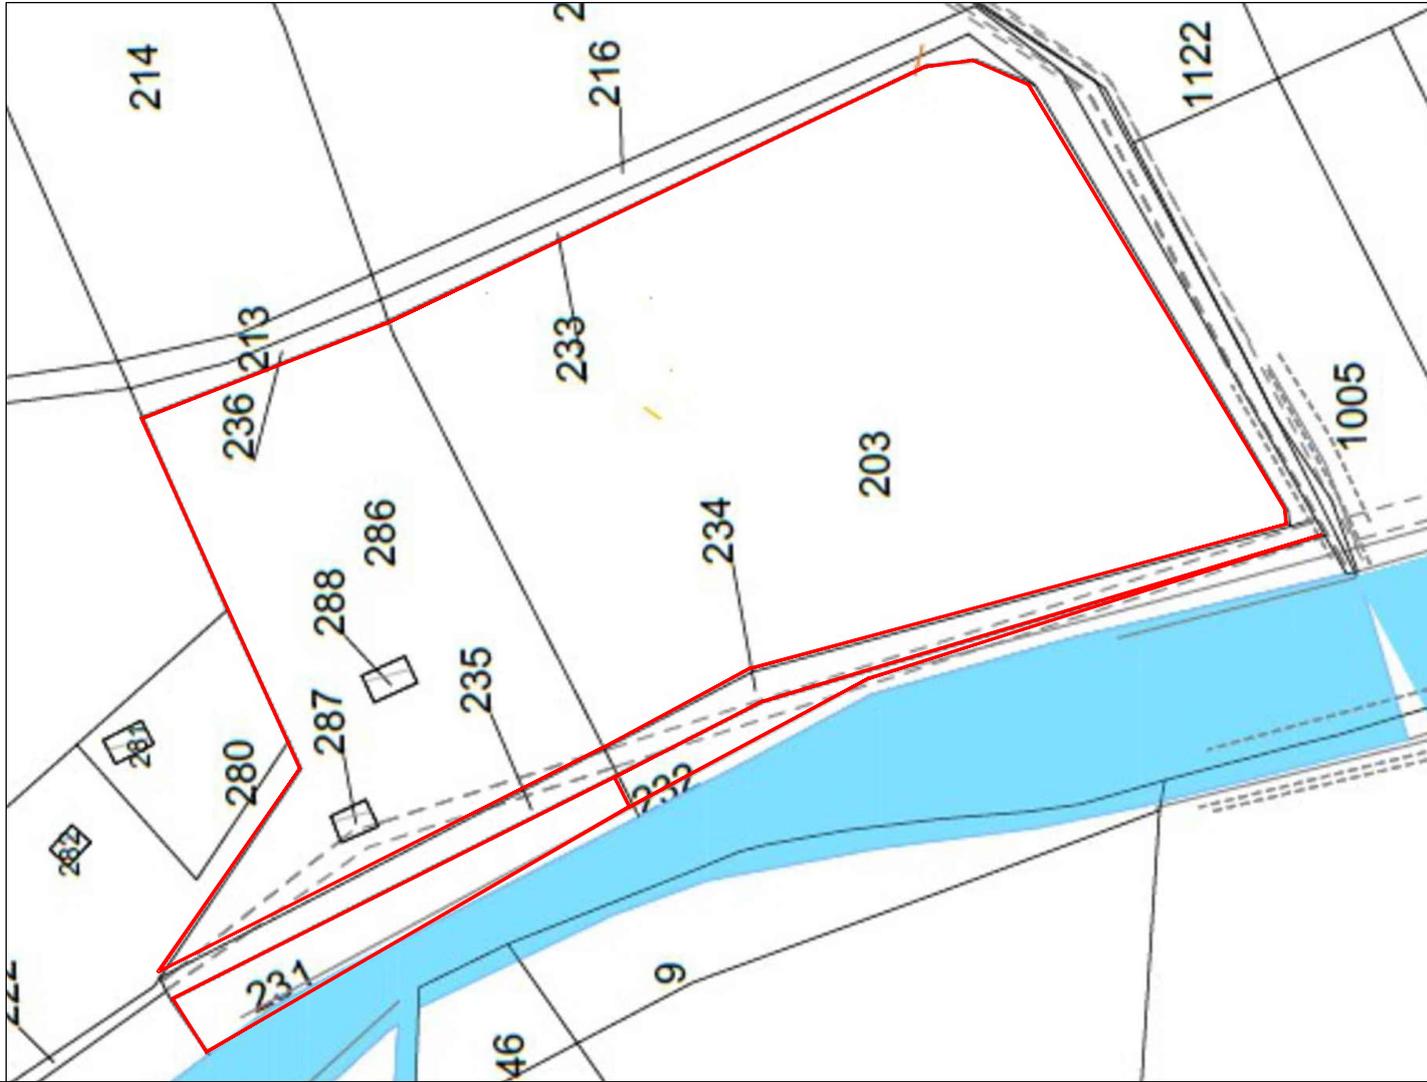

ACCESSI E VIABILITA' INTERNA MEZZI AGRICOLI PER LE LAVORAZIONE POST-OPERAM

- ▲ accessi particelle
- ▬ percorsi mezzi agricoli
- ▬ limitazioni accessi derivati da salti di quota
- ▬ nuova recinzione delimitazione particella

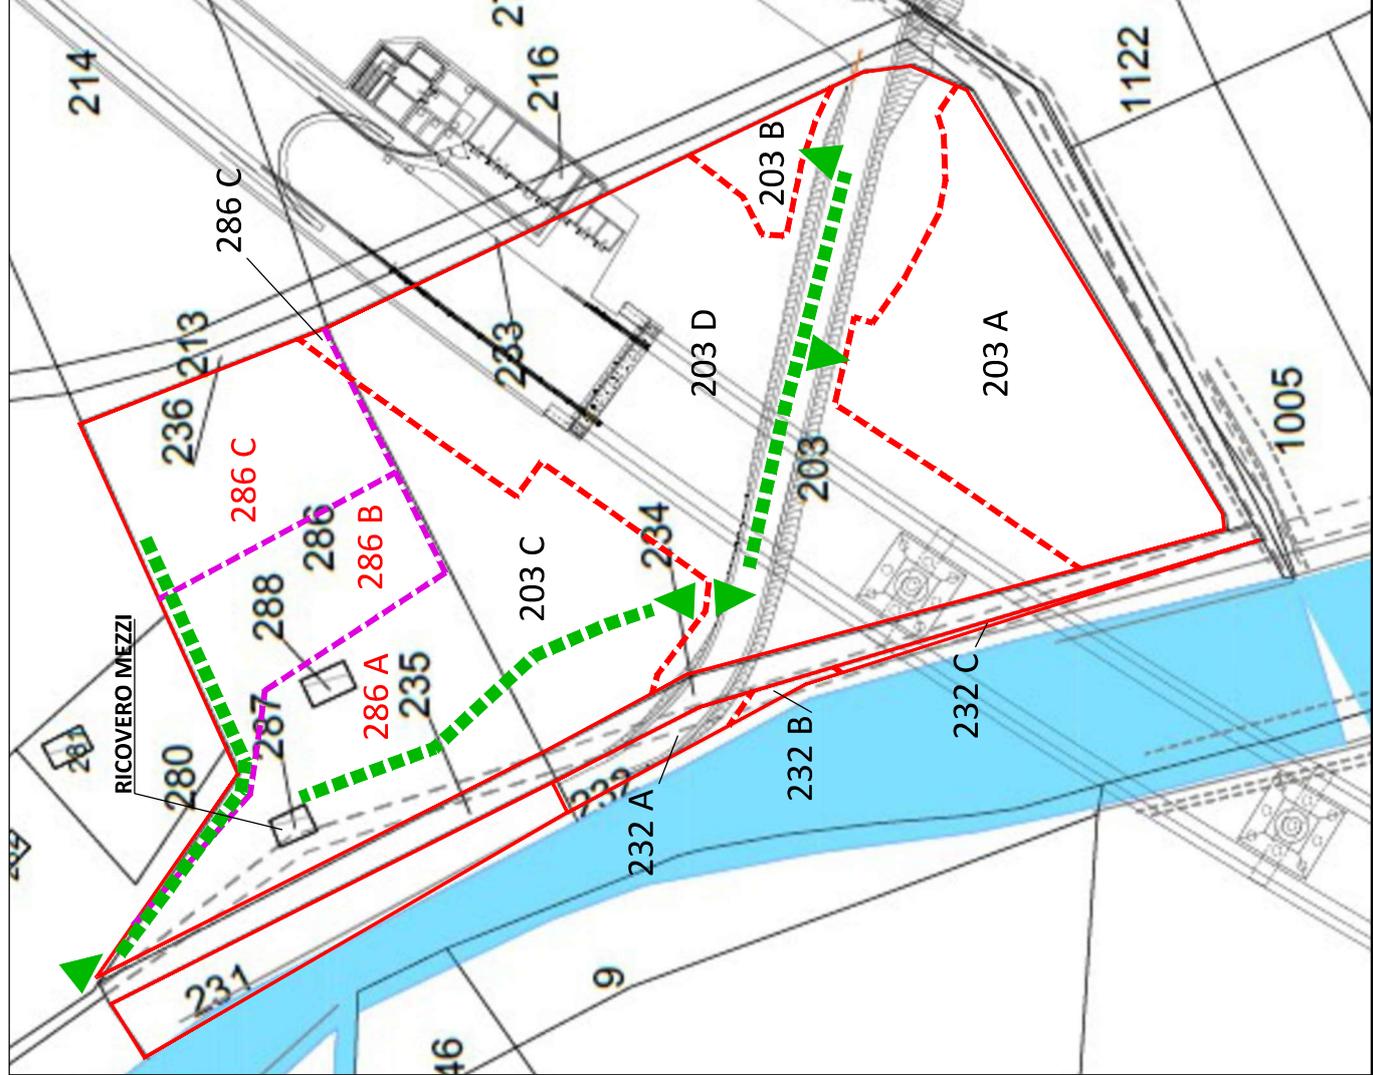

ACCESSI E VIABILITA' INTERNA MEZZI AGRICOLI PER LE LAVORAZIONE ANTE-OPERAM

- ▲ accessi particelle
- ▬ percorsi mezzi agricoli
- ▬ limitazioni accessi derivati da salti di quota

