


KEY PLAN

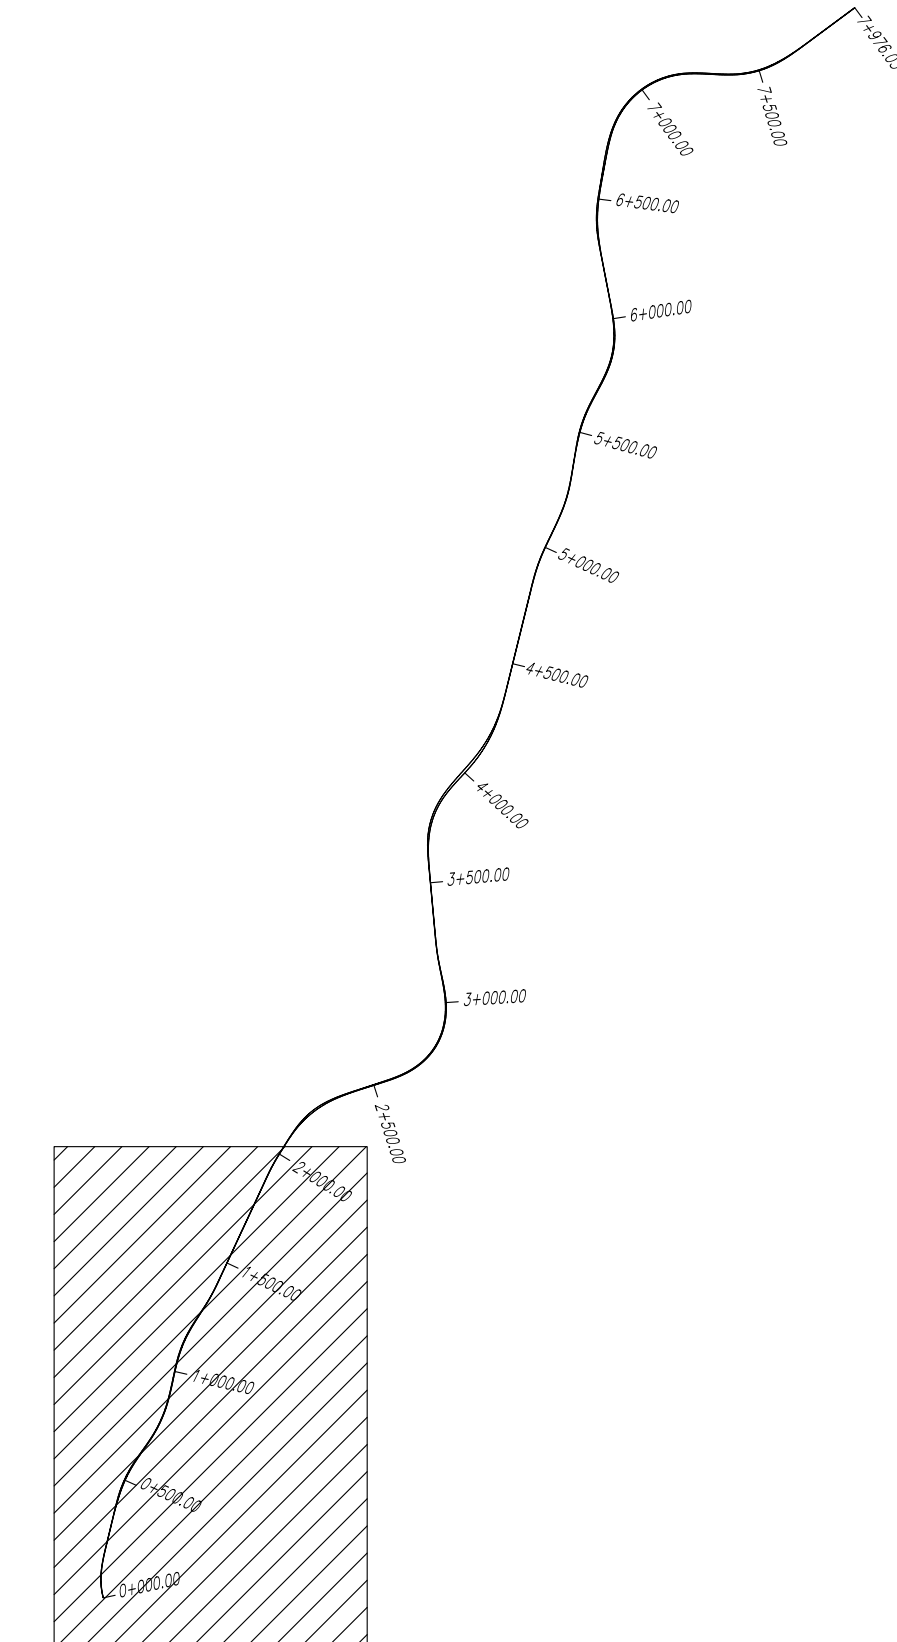

	2001	2021	2022
Sondaggio geognostico	● S1		● SE01
Sondaggio geognostico attrezzato con piezometro	● S1-Pz	● S01-Pz	
Sondaggio geognostico attrezzato con tubo per Down-Hole		● S02-DH	
Pozzetto esplorativo		⊙ PZ01	
Linea sismica a rifrazione		█ R01	
Linea sismica tipo MASW		█ MASW01	
Stazione geostumentale e geomeccanica		▣ GM1 ▣ AG01	▣ GE01 ▣ GE01A



Direzione Tecnica

STRADA STATALE 4 "VIA SALARIA"
 Adeguamento della piattaforma stradale e messa in sicurezza dal km 56+000 al km 64+000
 Stralcio 1 da pk 0+000 a pk 1+900

PROGETTO ESECUTIVO COD. RM 368

PROGETTAZIONE: R.T.I.: PROGER S.p.A. (capogruppo mandataria)
 PROGİN S.p.A.
 S.I.N.A. S.p.A. - BRENG S.r.l.

RESPONSABILE INTEGRAZIONE PRESTAZIONI SPECIALISTICHE: Dott. Ing. Antonio GRIMALDI (Progin S.p.A.) Ordine degli Ingegneri della Provincia di Napoli n. 3378 PROGETTISTA FIRMATARIO: Dott. Ing. Lorenzo INFANTE (Progin S.p.A.) Ordine degli Ingegneri della Provincia di Salerno n. 3445 RESPONSABILE STUDIO IMPATTO AMBIENTALE: Dott. Arch. Salvatore SCORPETTA (Progin S.p.A.)	CAPOGRUPPO MANDATARIA: Direzione Tecnica: Dott. Ing. Stefano PALLAVICINI
IL GEOLOGO: Dott. Geol. Gianluca PANDOLFI ELM (Progin S.p.A.) Ordine dei Geologi Regione Umbria n. 467 IL COORDINATORE PER LA SICUREZZA IN FASE DI PROGETTAZIONE: Dott. Ing. Michele Curiale (Progin S.p.A.) VISTO: IL RESPONSABILE UNICO DEL PROGETTO: Dott. Ing. Paolo NARDOCCI	MANDANTI: Direzione Tecnica: Dott. Ing. Lorenzo INFANTE

PROTOCOLLO DATA Gennaio 2024

STUDI, RILIEVI E INDAGINI INDAGINI INTEGRATIVE
 Planimetria con ubicazione delle indagini geognostiche e geofisiche

CODICE PROGETTO	NOME FILE	REVISIONE	SCALA:
DP RM368 E23	T01GE04GEOPU01C.dwg	C	12.000
C	Emissione a seguito istruttoria ANAS e Valid.	Gennaio 2024	F. Pontori G. Pandolfi Elm L. Infante
B	Emissione a seguito istruttoria ANAS	Maggio 2023	F. Pontori G. Pandolfi Elm L. Infante
A	Prima emissione	Novembre 2022	F. Pontori G. Pandolfi Elm L. Infante
REV.	DESCRIZIONE	DATA	REDATTO VERIFICATO APPROVATO