

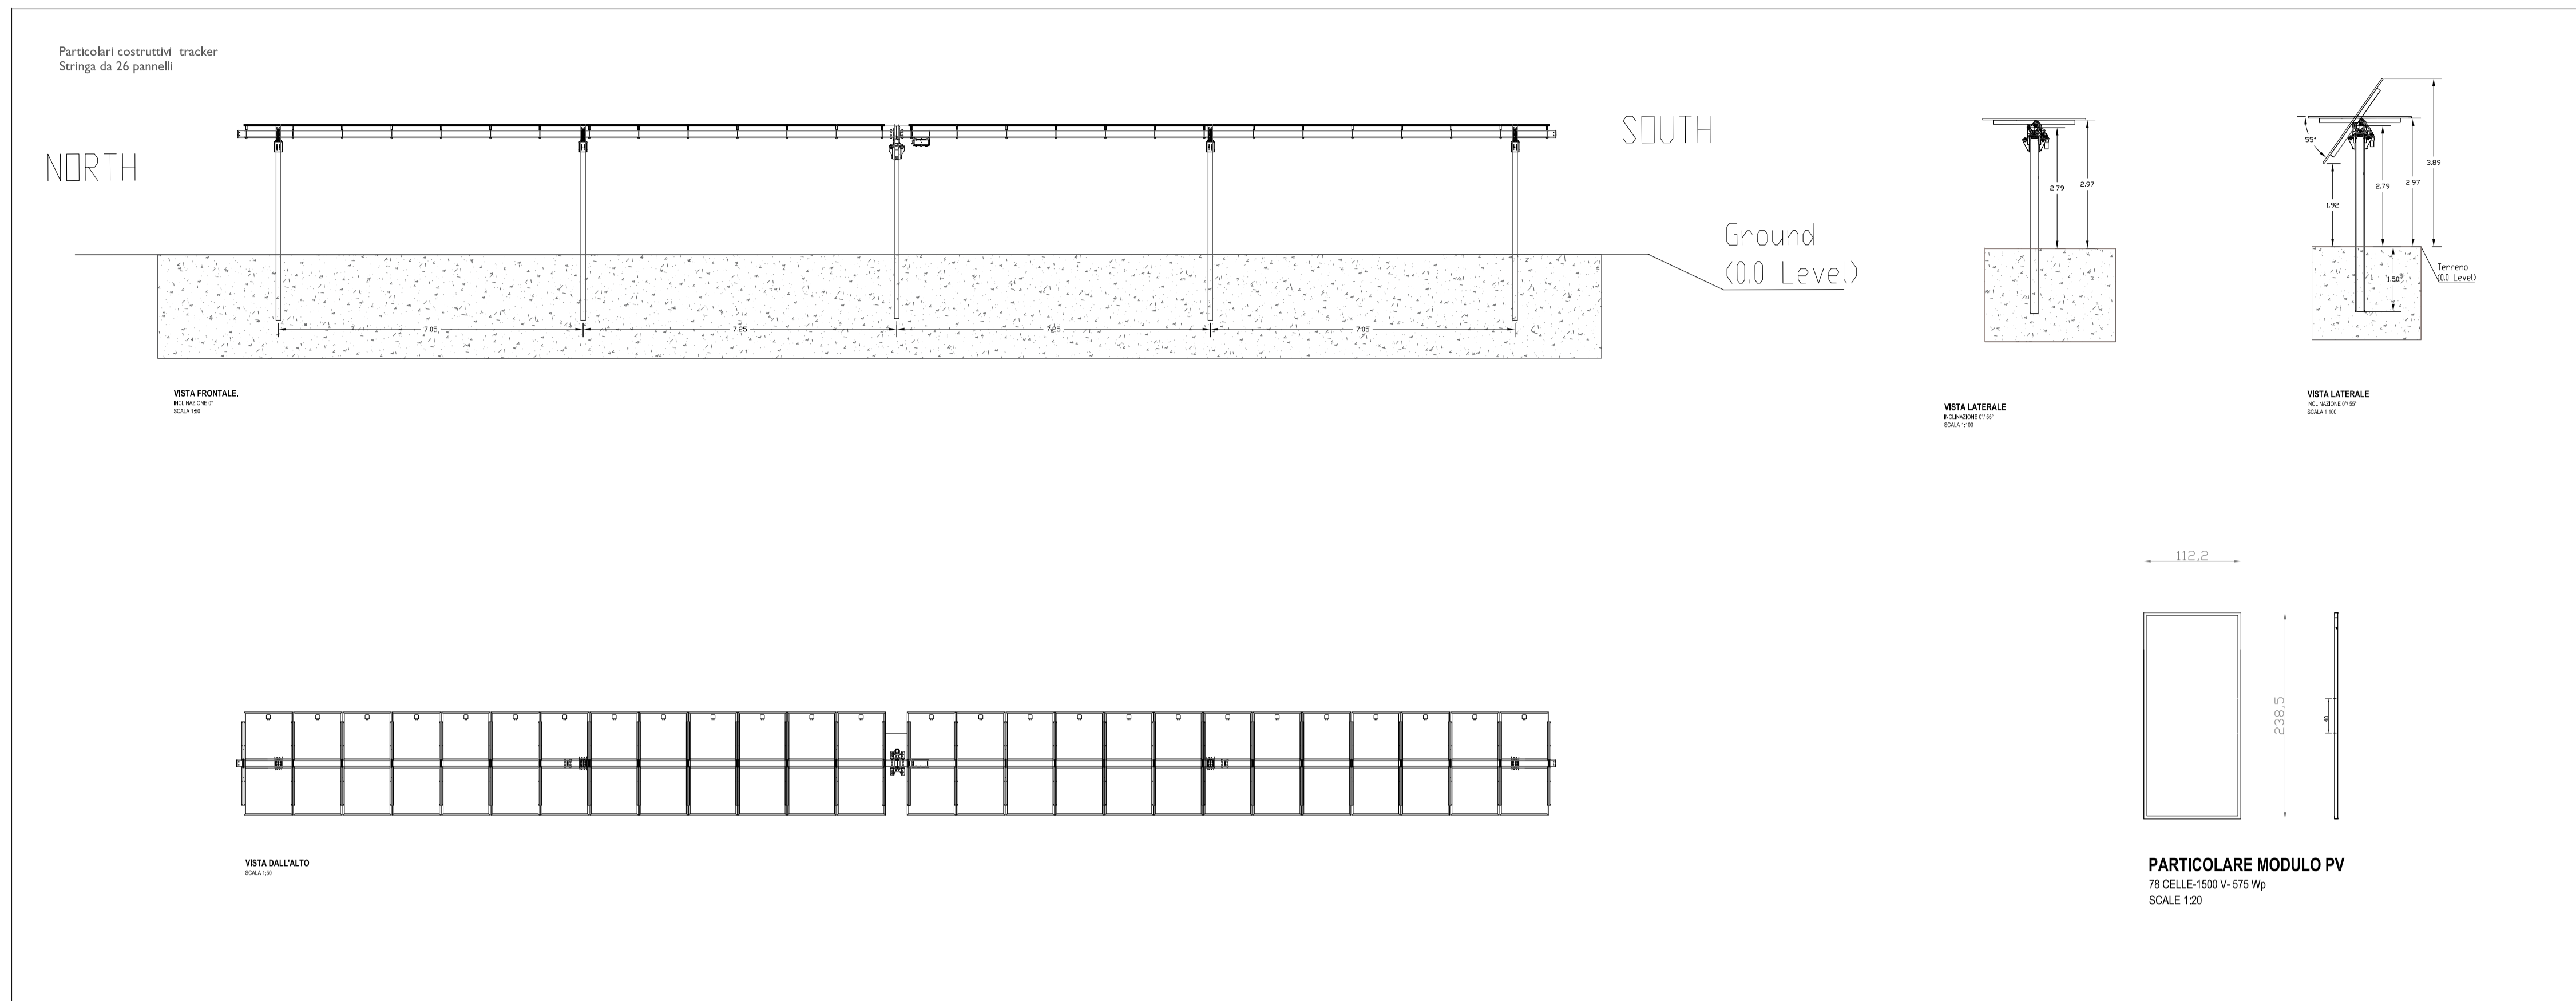


Stato di progetto.
Particolari costruttivi dei tracker in rev. 01/08/2022 con rotazione dei tracker di un angolo massimo di $\pm 55^\circ$.

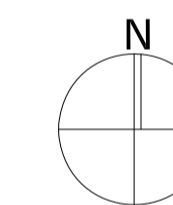

Stato modificato.
Modifica altezza minima dei moduli dal suolo mediante limitazione meccanica della rotazione massima dei tracker di un angolo di $\pm 48^\circ$

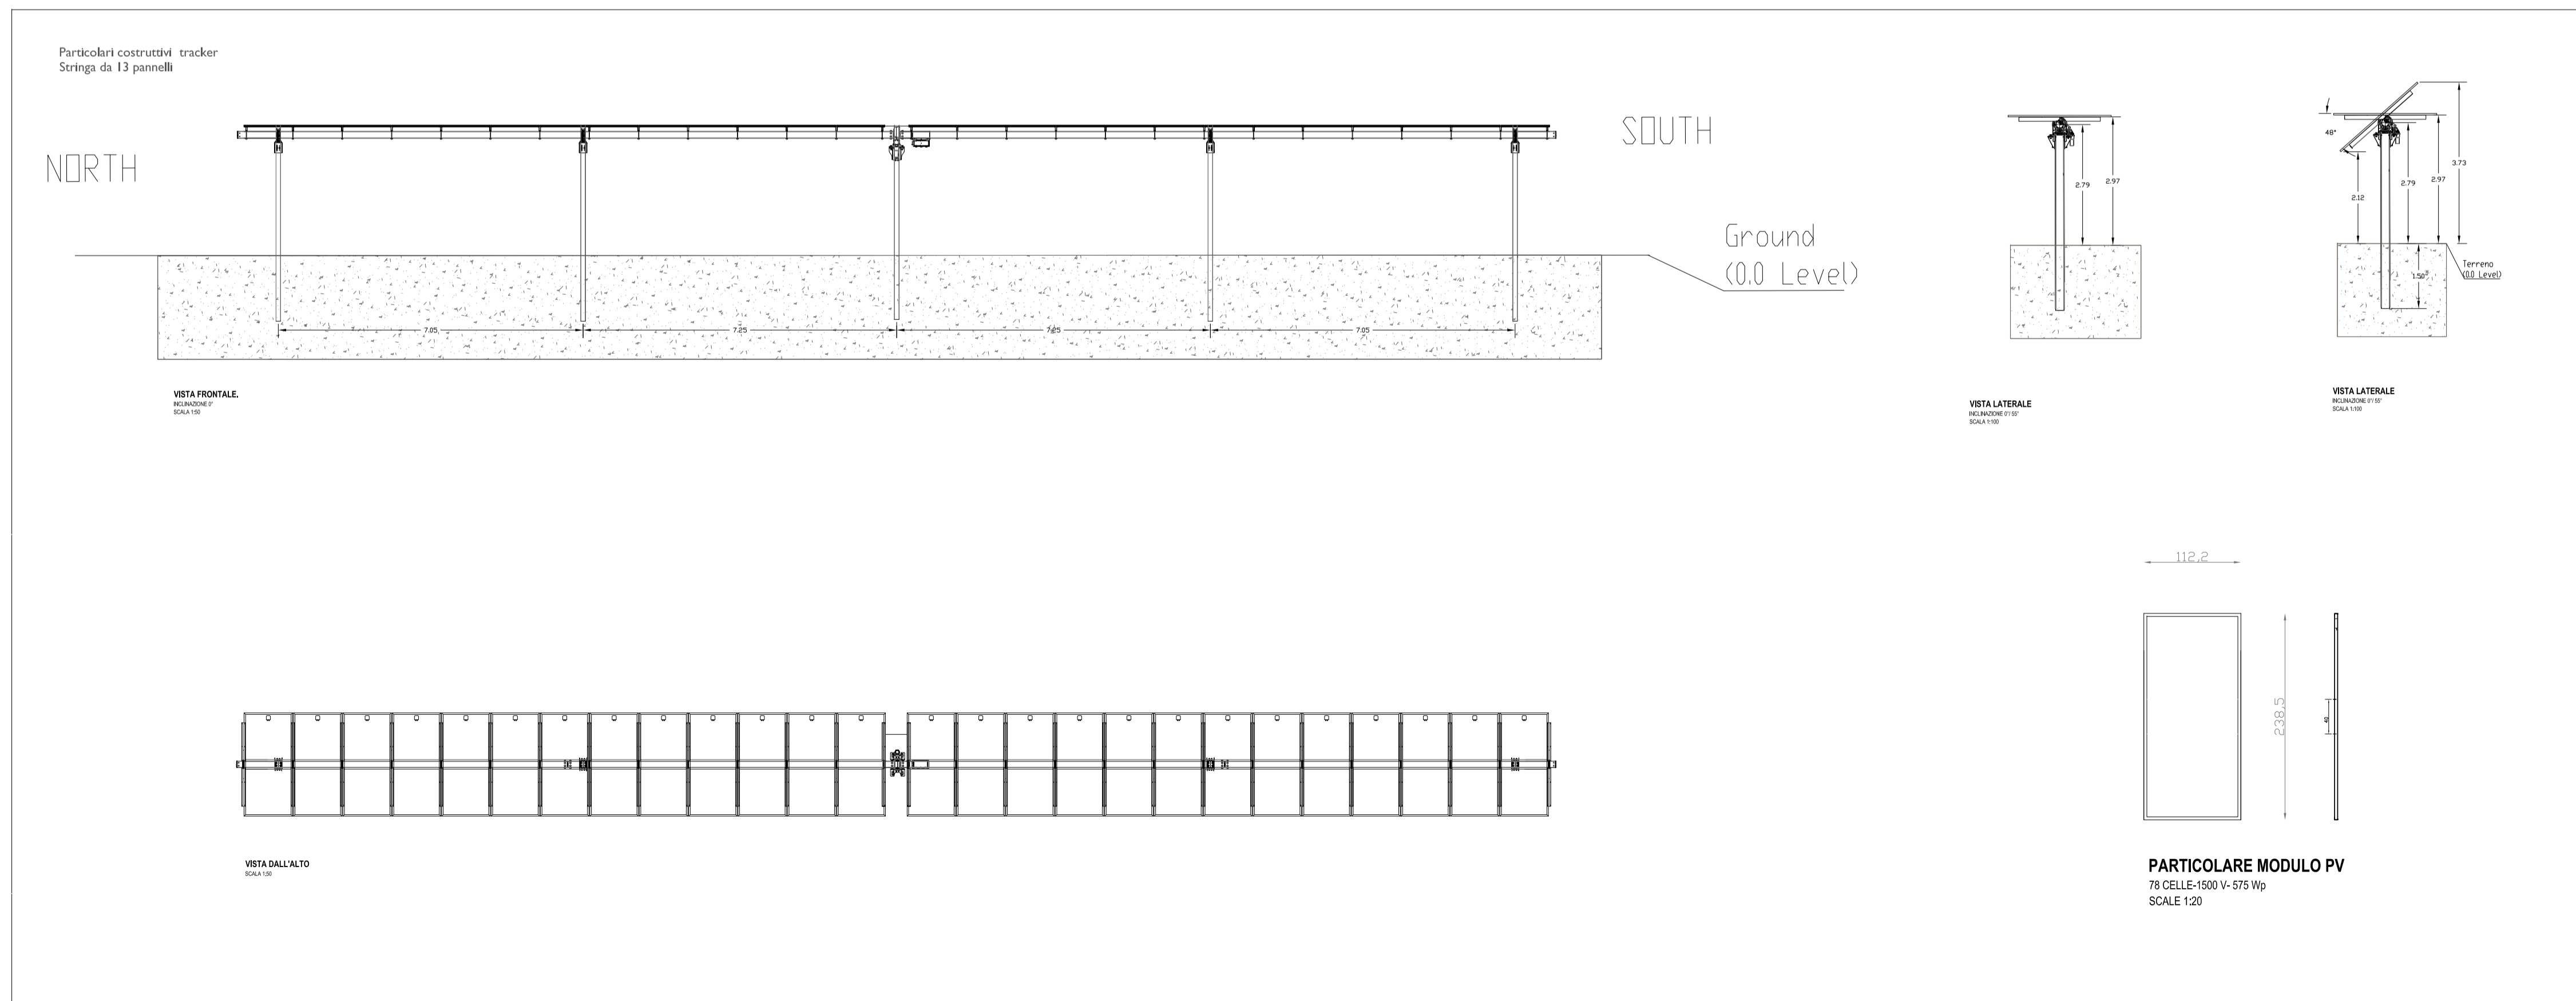

CERIGNOLA	REGIONE PUGLIA	PROVINCIA DI FOGGIA
IMPIANTO AGRIVOLTAICO E RELATIVE OPERE ED INFRASTRUTTURE CONNESSE DELLA POTENZA ELETTRICA DI 140,66 MW (ex 120MW) SITO NEL COMUNE DI CERIGNOLA		
PROGETTO DEFINITIVO		
Particolari costruttivi Tracker		
Proponente: CERIGNOLA SOLAR 2 S.R.L. Via Antonio Locatelli n.1 37122 Verona P.IVA 04741630232 cerignolasolar2@pec.it	Progettazione: WH Group s.r.l. Via A. Locatelli n. 1 - 37122 Verona (VR) P.IVA 12336131003 ingegneria@entgroup.eu	
Spazio riservato agli Enti: Codice procedura ID_VIP/ID_MATTM: 8331		

File: PE17Q60_ElaboratoGrafico_4.2.9_I0.3	Cod. PE17Q60	Scala 1:50 - 1:100																				
<table border="1"> <thead> <tr> <th>Rev.</th> <th>Data</th> <th>Descrizione</th> <th>Redatto</th> <th>Approvato</th> </tr> </thead> <tbody> <tr> <td>00</td> <td>14/10/2019</td> <td>Prima emissione</td> <td></td> <td></td> </tr> <tr> <td>01</td> <td>08/03/2022</td> <td>V.I.A. Ministeriale</td> <td></td> <td></td> </tr> <tr> <td>02</td> <td>13/06/2024</td> <td>Modifica altezza minima</td> <td>A. Tartaglia</td> <td>S.M. Caputo</td> </tr>
CERIGNOLA SOLAR 2 S.R.L. Via Antonio Locatelli n.1 37122 Verona cerignolasolar2@pec.it																						