

Legenda

Opere in progetto oggetto di VNL



- Linea 150 kV
- Sostegni 150 kV

Interventi da realizzare con VNL

- Linea 150 kV
- Sostegni 150 kV

Opere autorizzate non oggetto di analisi

- Linea 150 kV
- Sostegni 150 kV

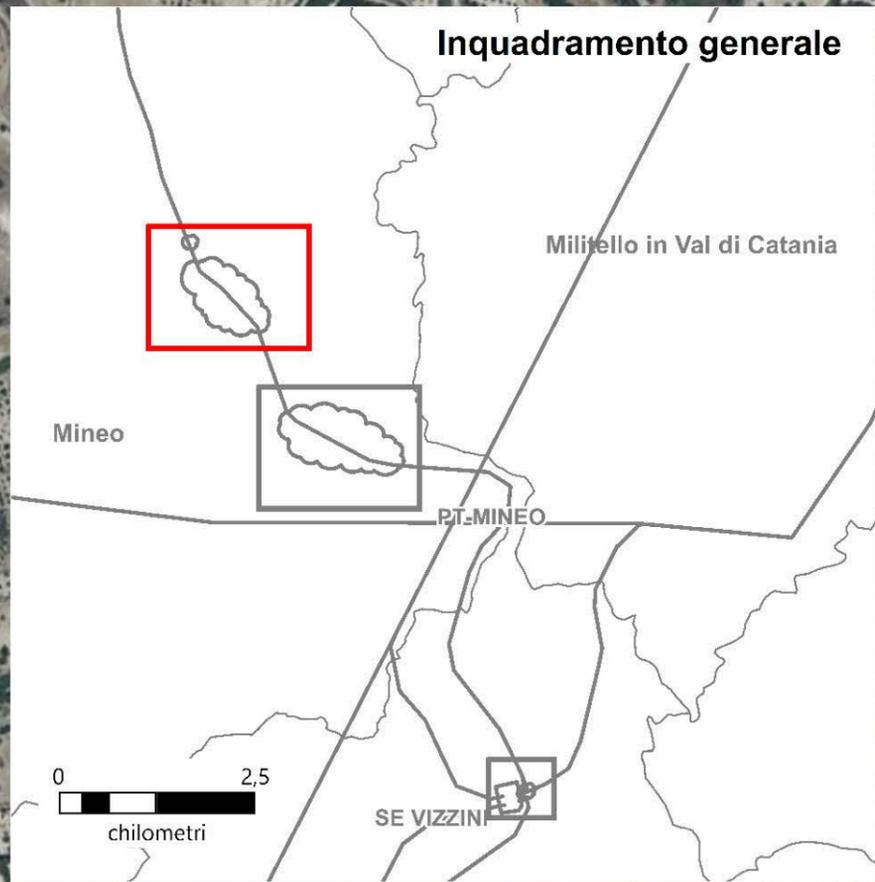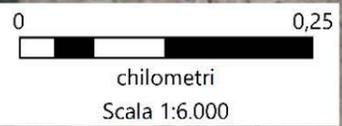

CEESI S.p.A.	ELABORATO	S. Fedeli	SVP-SA-SACS	VERIFICATO	A. Serrapica	APPROVATO	TITOLO ELABORATO				
					02/10/2023	DATA	Nuova SE 380/150 kV di Vizzini con raccordi aerei 380/150 kV alla RTN ed opere connesse				
						N.	INTERVENTO 5 - Variante non localizzativa dei sostegni 19-20-21, 24-25 e27				
							INTERVENTO 3 - Variante non localizzativa del sostegno 115-14				
							LISTA DI CONTROLLO PER LA VALUTAZIONE PRELIMINARE				
							Tavola 2 - Inquadramento territoriale sostegni 27, 25-24 (int. 5)				
							NOME DEL FILE	CODIFICA DELL'ELABORATO	FORMATO	SCALA	FOGLIO
							DEGR11010B3011906_1_Tav 2	DEGR11010B3011906_1	A3	1:6.000	1 di 1

N.B. Il sostegno rappresentato nella Tavola è da intendersi come un simbolo necessario solamente all'individuazione del centro picchetto; non rappresenta pertanto l'effettiva area in ingombro.