

Legenda

Opere in progetto oggetto di VNL

- Linea 150 kV
- Sostegni 150 kV

Interventi da realizzare con VNL


- Linea 150 kV
- Sostegni 150 kV

Opere autorizzate non oggetto di analisi

- Linea 150 kV
- Sostegni 150 kV

Vincoli paesaggistici

- aree fiumi - 150m. - art. 142, lett. c, D.lgs. 42/04
- aree boscate - art. 142, lett. g, D.lgs. 42/04
- aree di interesse archeologico - art. 142, lett. m, D.lgs. 42/04

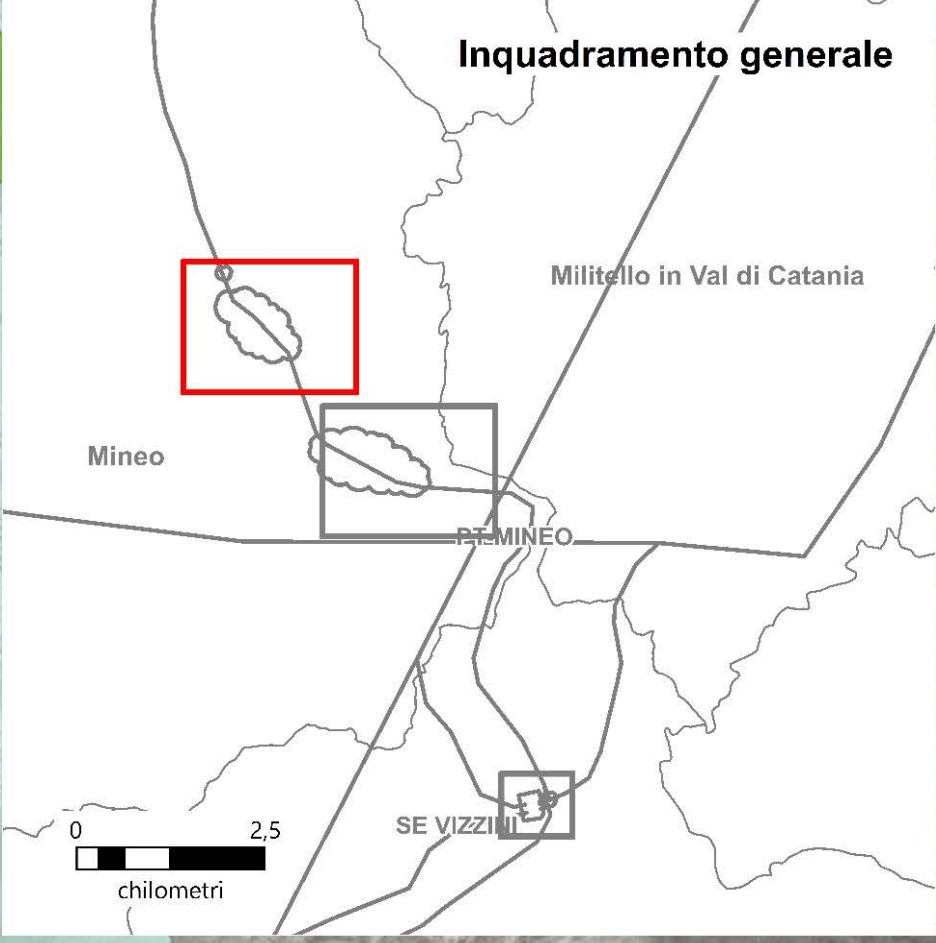

CEESI S.p.A.	ELABORATO	S. Fedeli	SVP-SA-SACS	VERIFICATO	A. Serrapica	SVP-SA-SACS	APPROVATO	TITOLO ELABORATO				
								Nuova SE 380/150 kV di Vizzini con raccordi aerei 380/150 kV alla RTN ed opere connesse				
								INTERVENTO 5 - Variante non localizzativa dei sostegni 19-20-21, 24-25 e 27				
								INTERVENTO 3 - Variante non localizzativa del sostegno 115-14				
								LISTA DI CONTROLLO PER LA VALUTAZIONE PRELIMINARE				
								Tavola 4 - Vincoli Paesaggistici sostegni 27, 25-24 (int. 5)				
								NOME DEL FILE	CODIFICA DELL'ELABORATO	FORMATO	SCALA	FOGLIO
								DEGR11010B3012265_1 Tav 4	DEGR11010B3012265_1	A3	1:6.000	1 di 1

N.B. Il sostegno rappresentato nella Tavola è da intendersi come un simbolo necessario solamente all'individuazione del centro picchetto; non rappresenta pertanto l'effettiva area in ingombro.