

Legenda

Opere in progetto oggetto di VNL

● Sostegni 150 kV

Interventi da realizzare con VNL

● Sostegni 150 kV

Opere autorizzate non oggetto di analisi

— Linea 150 kV




● Sostegni 150 kV

Regimi Normativi-Piano Paesaggistico Catania

■ Livello di tutela 1

■ Livello di tutela 2

■ Livello di tutela 3

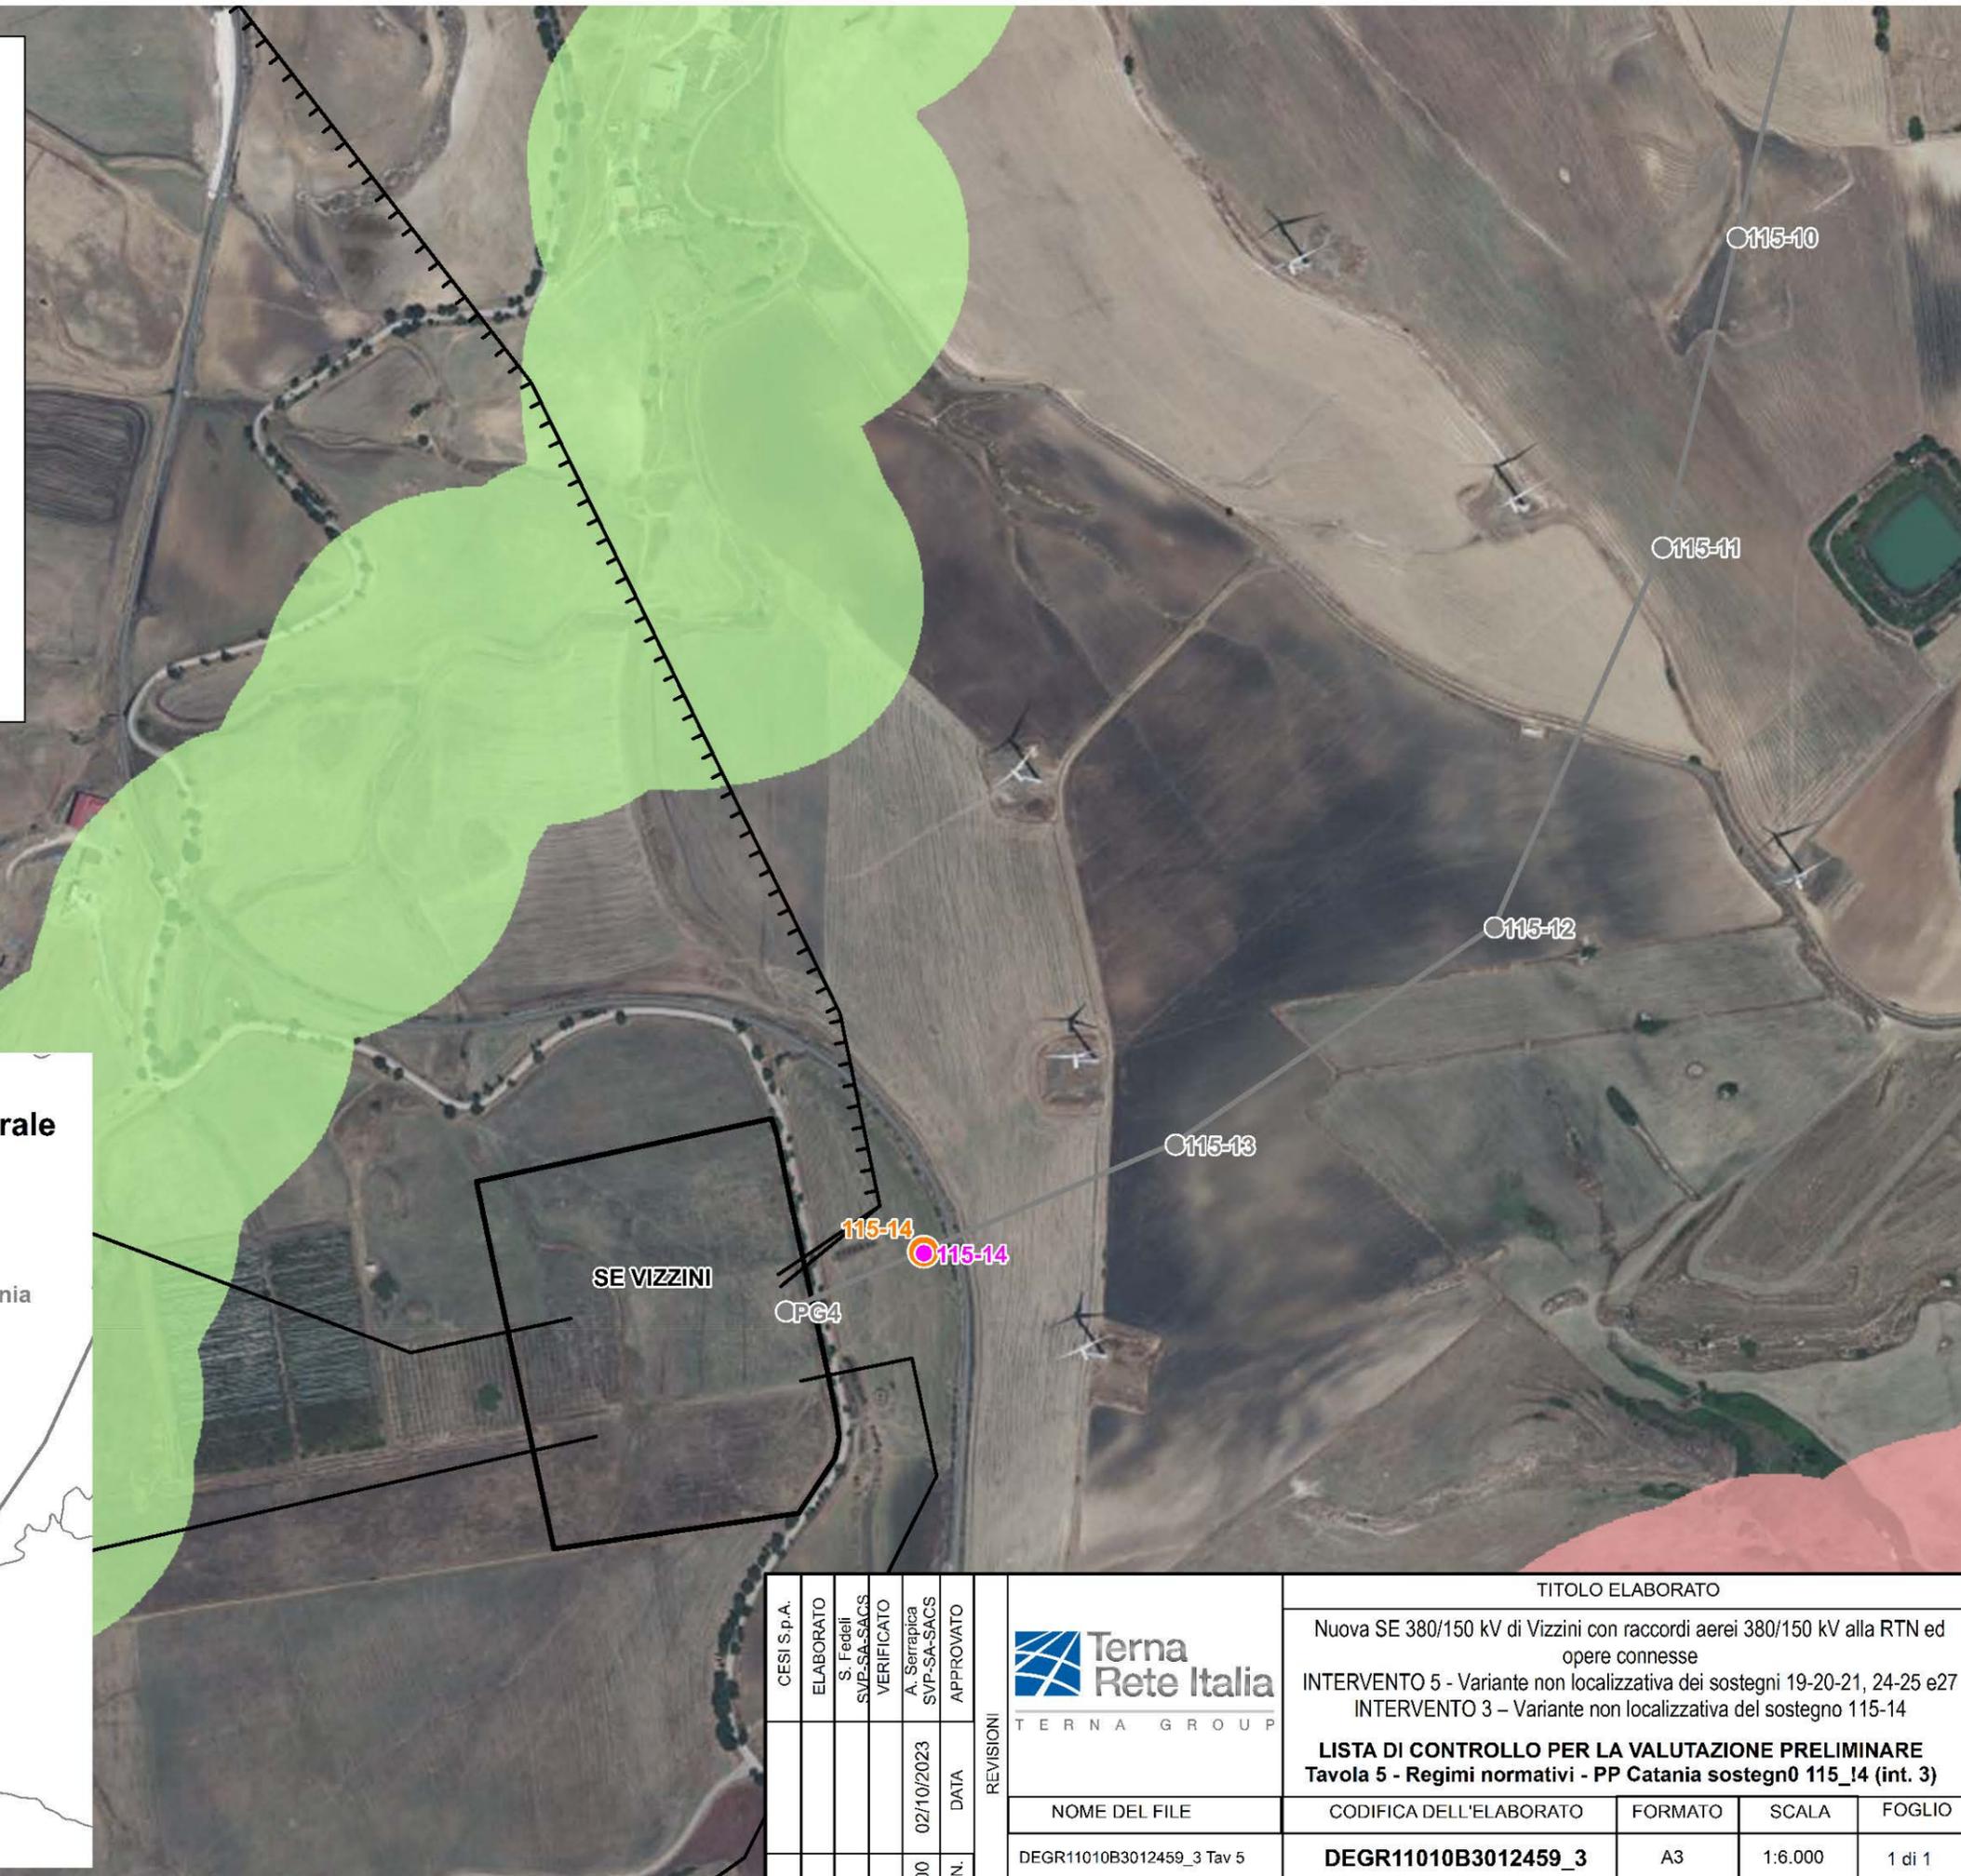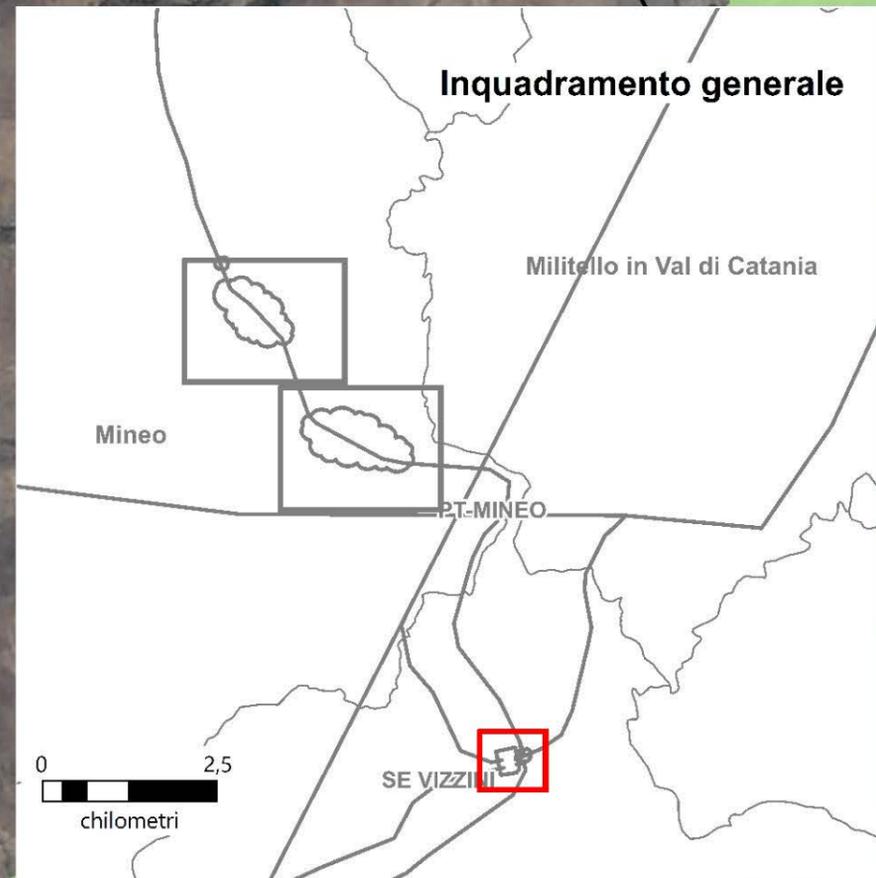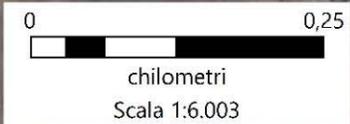

CESI S.p.A. ELABORATO S. Fedeli SVP-SA-SACS VERIFICATO A. Serrapica SVP-SA-SACS APPROVATO	REVISIONI N. DATA	TITOLO ELABORATO Nuova SE 380/150 kV di Vizzini con raccordi aerei 380/150 kV alla RTN ed opere connesse INTERVENTO 5 - Variante non localizzativa dei sostegni 19-20-21, 24-25 e27 INTERVENTO 3 - Variante non localizzativa del sostegno 115-14 LISTA DI CONTROLLO PER LA VALUTAZIONE PRELIMINARE Tavola 5 - Regimi normativi - PP Catania sostegno0 115_14 (int. 3)			
		NOME DEL FILE DEGR11010B3012459_3 Tav 5	CODIFICA DELL'ELABORATO DEGR11010B3012459_3	FORMATO A3	SCALA 1:6.000

N.B. Il sostegno rappresentato nella Tavola è da intendersi come un simbolo necessario solamente all'individuazione del centro picchetto; non rappresenta pertanto l'effettiva area in ingombro.