




Parco Eolico "La Regina"

F0250WT02A_Confronto Opere di Connessione su
Ortofoto e Catastale

Banzi (Potenza)

26/04/2024

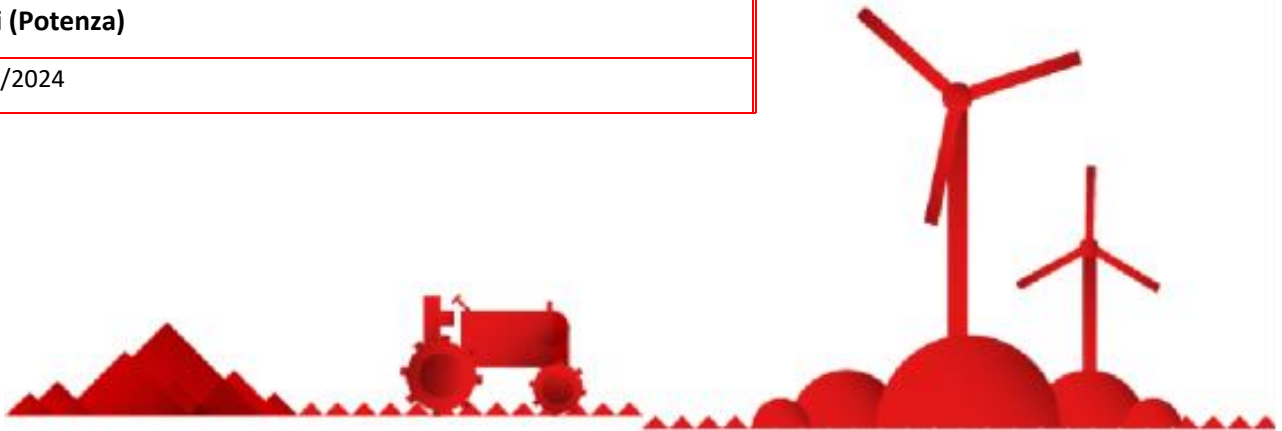

Edp Renewables Italia Holding S.r.l.

Via Lepetit 8/10

20124 - Milano




Direttore Tecnico
Ing. Giovanni Di Santo



Via di Giura Centro
Direzionale

85100 - Potenza

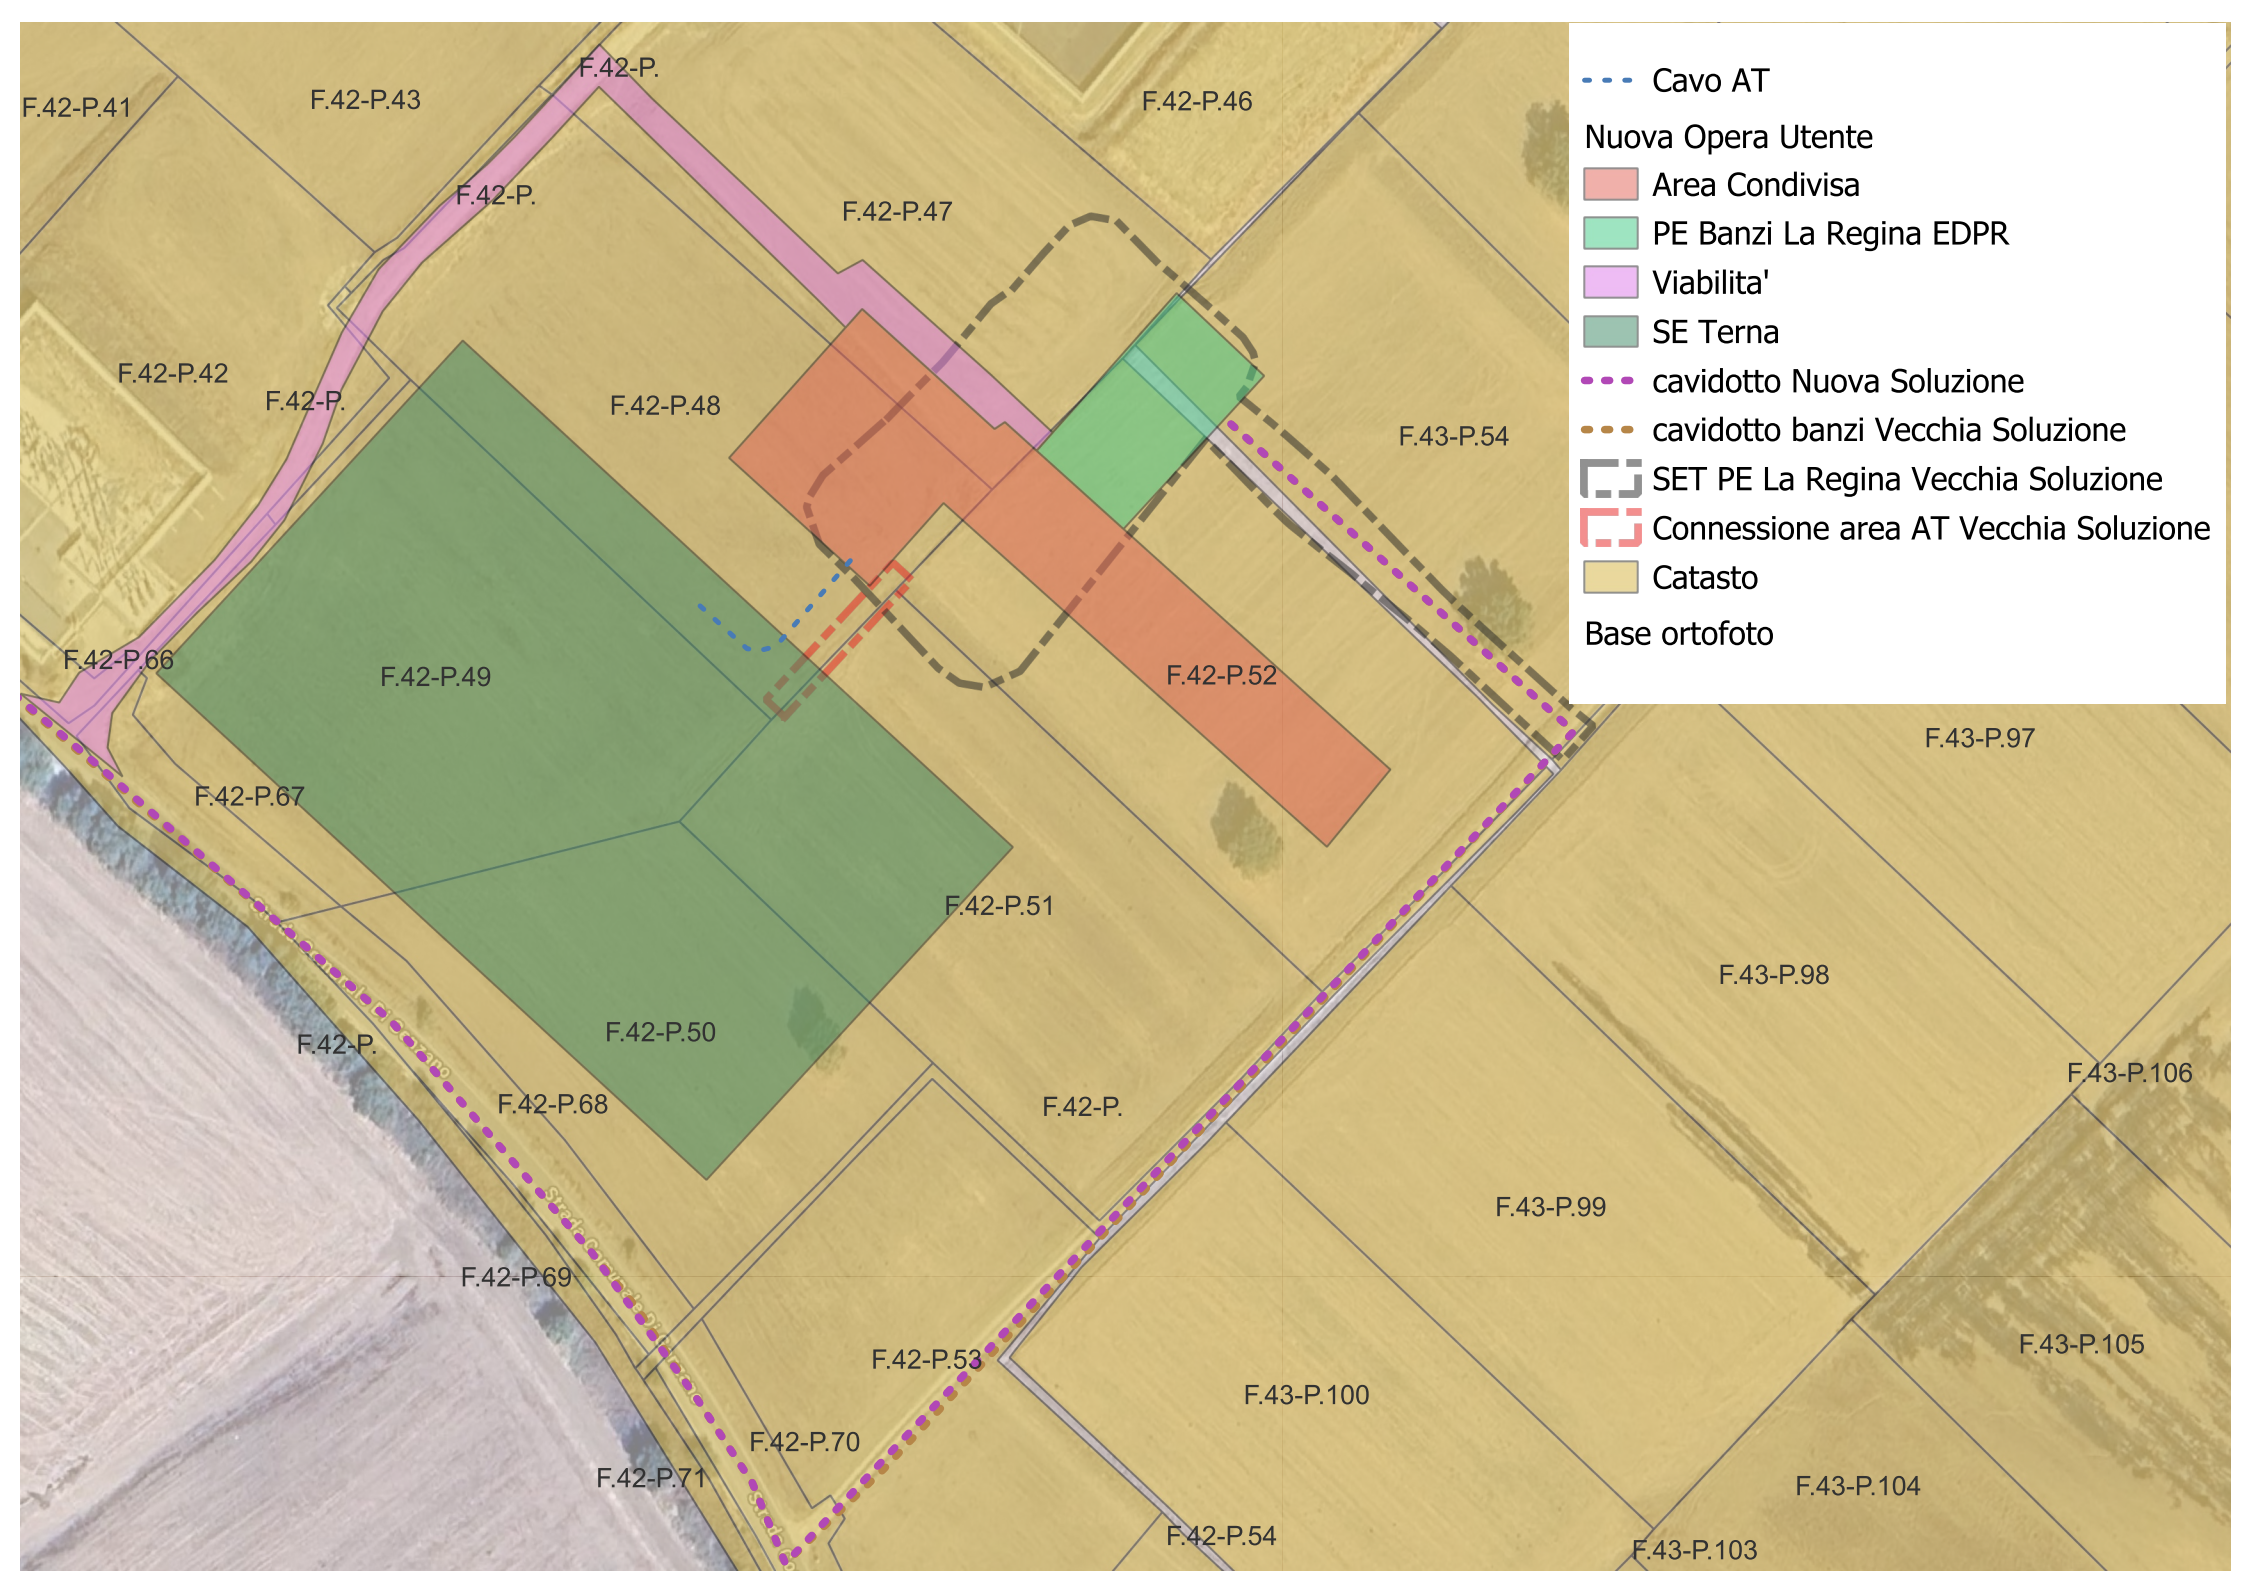

- Cavo AT
- Nuova Opera Utente
 - Area Condivisa
 - PE Banzi La Regina EDPR
 - Viabilita'
 - SE Terna
- cavidotto Nuova Soluzione
- cavidotto banzi Vecchia Soluzione
- SET PE La Regina Vecchia Soluzione
- Connessione area AT Vecchia Soluzione
- Catasto
- Base ortofoto