


Tavola 1 "Inquadramento territoriale"

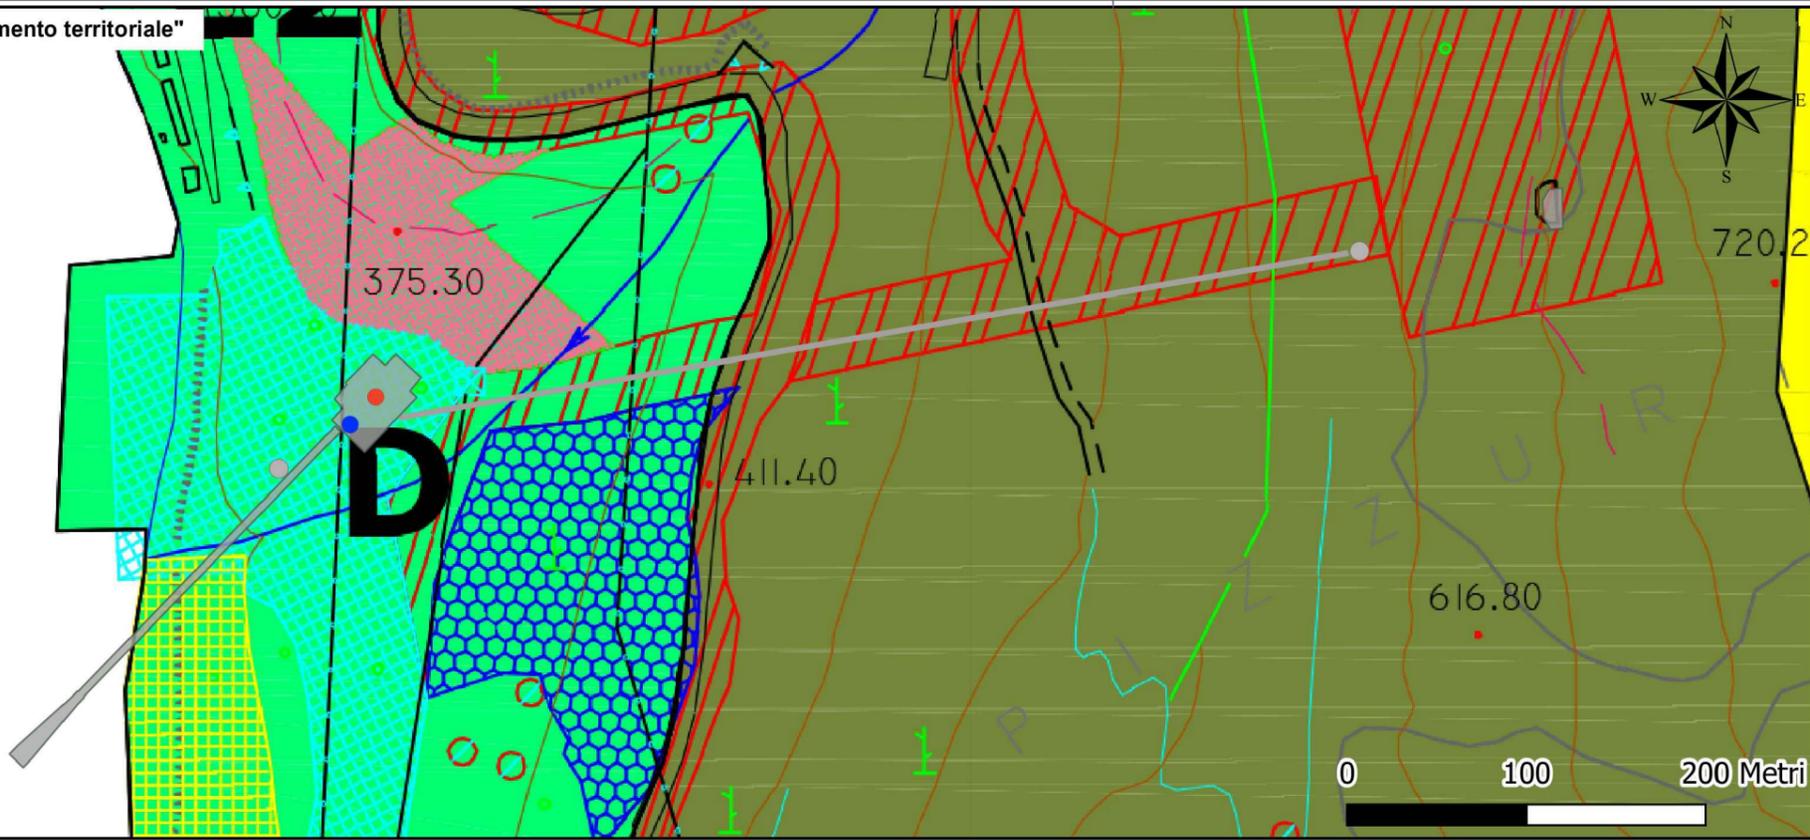

**LEGENDA**

- Nuova posizione turbina reversibile
  - Posizione originale turbina reversibile
  - Condotta forzata
  - Pozzo piezometrico
- Opere non assoggettate a procedura di VIA**
- Centrale Idroelettrica

Tavola T1 "Inquadramento territoriale"

**ZONIZZAZIONE**


- Zona D - Artigianale
- Sottozona E2 - Aree di primaria importanza per la funzione agricolo-produttiva
- Sottozona E5a - Aree marginali per l'attività agricola
- Zona F - Di interesse turistico
- Zona H - Di vincolo e tutela ambientale
- Sottozona H3 - Vincolo di rispetto fluviale
- Sottozona S3 - Verde pubblico, sport, piazze, municipio

Tavola T5 Planimetria zona "Taloro"

**ZONIZZAZIONE**

- Zona D4 - Artigianale
- Zona H - Di vincolo e tutela ambientale
- Sottozona S3 - Verde pubblico, sport, piazze, municipio

Tavola T5 "Planimetria zona "Taloro"

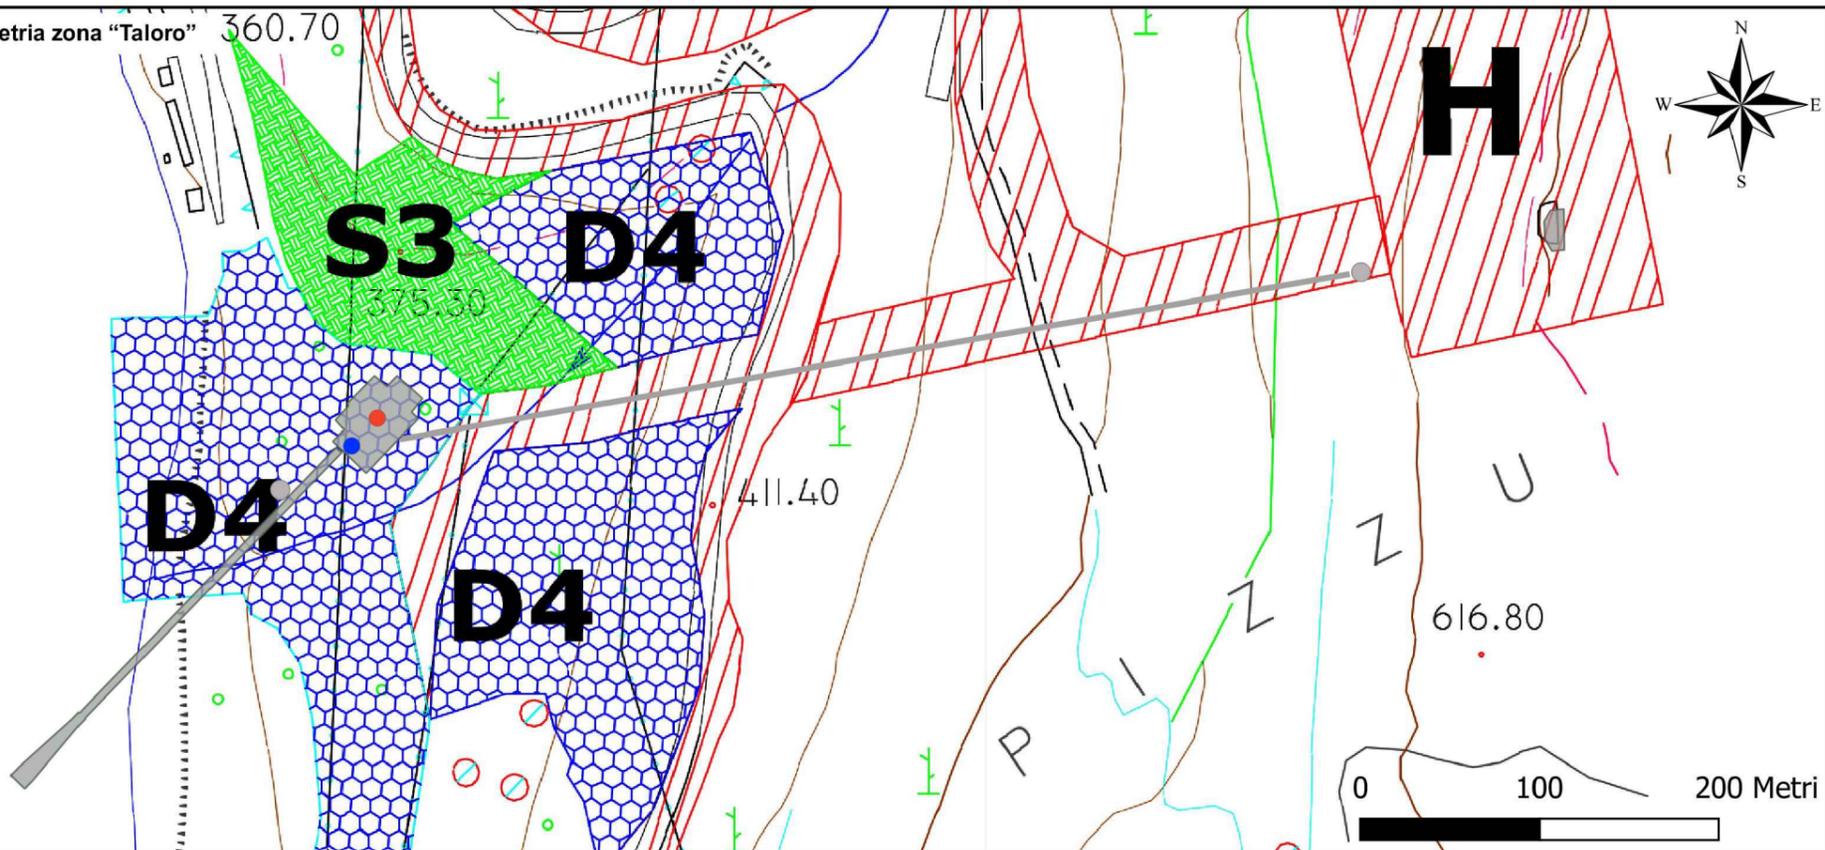

			CONTRACTOR'S LOGO			PROJECT: CUCCHINADORZA			enel			GRE VALIDATION			UTILIZATION SCOPE			TITLE: Localizzazione su PUC del comune di Ovodda		
			studio TECHNE			FILE NAME: All.3_Localizz_PUC.pdf						VALIDATED by Pezzolato			Valutazione preliminare art. 6 co. 9/9-bis DLgs 152/2006					
			VNI PPI NARDI			CLASSIFICATION: Autorizzazione			Design & Execution			VERIFIED by Munari								
			TAUW TAUW			FORMAT: A3			SCALE: grafica			COLLABORATORS: -			GROUP FUNCTION TYPE ISSUER COUNTRY TEC. PLANT SYSTEM PROGRESSIVE REVISION					
00 JUN 2024 for issue			PREPARED CHECKED APPROVED			PLOT SCALE: ...			SHEET: ...						GRE EEC D 99 I T H 1 5 6 7 8 0 0 0 3 2 0 0					

This document is property of Enel Green Power SpA. It is strictly forbidden to reproduce this document, in whole or in part, and to provide to others any related information without the previous written consent by Enel Green Power SpA.