


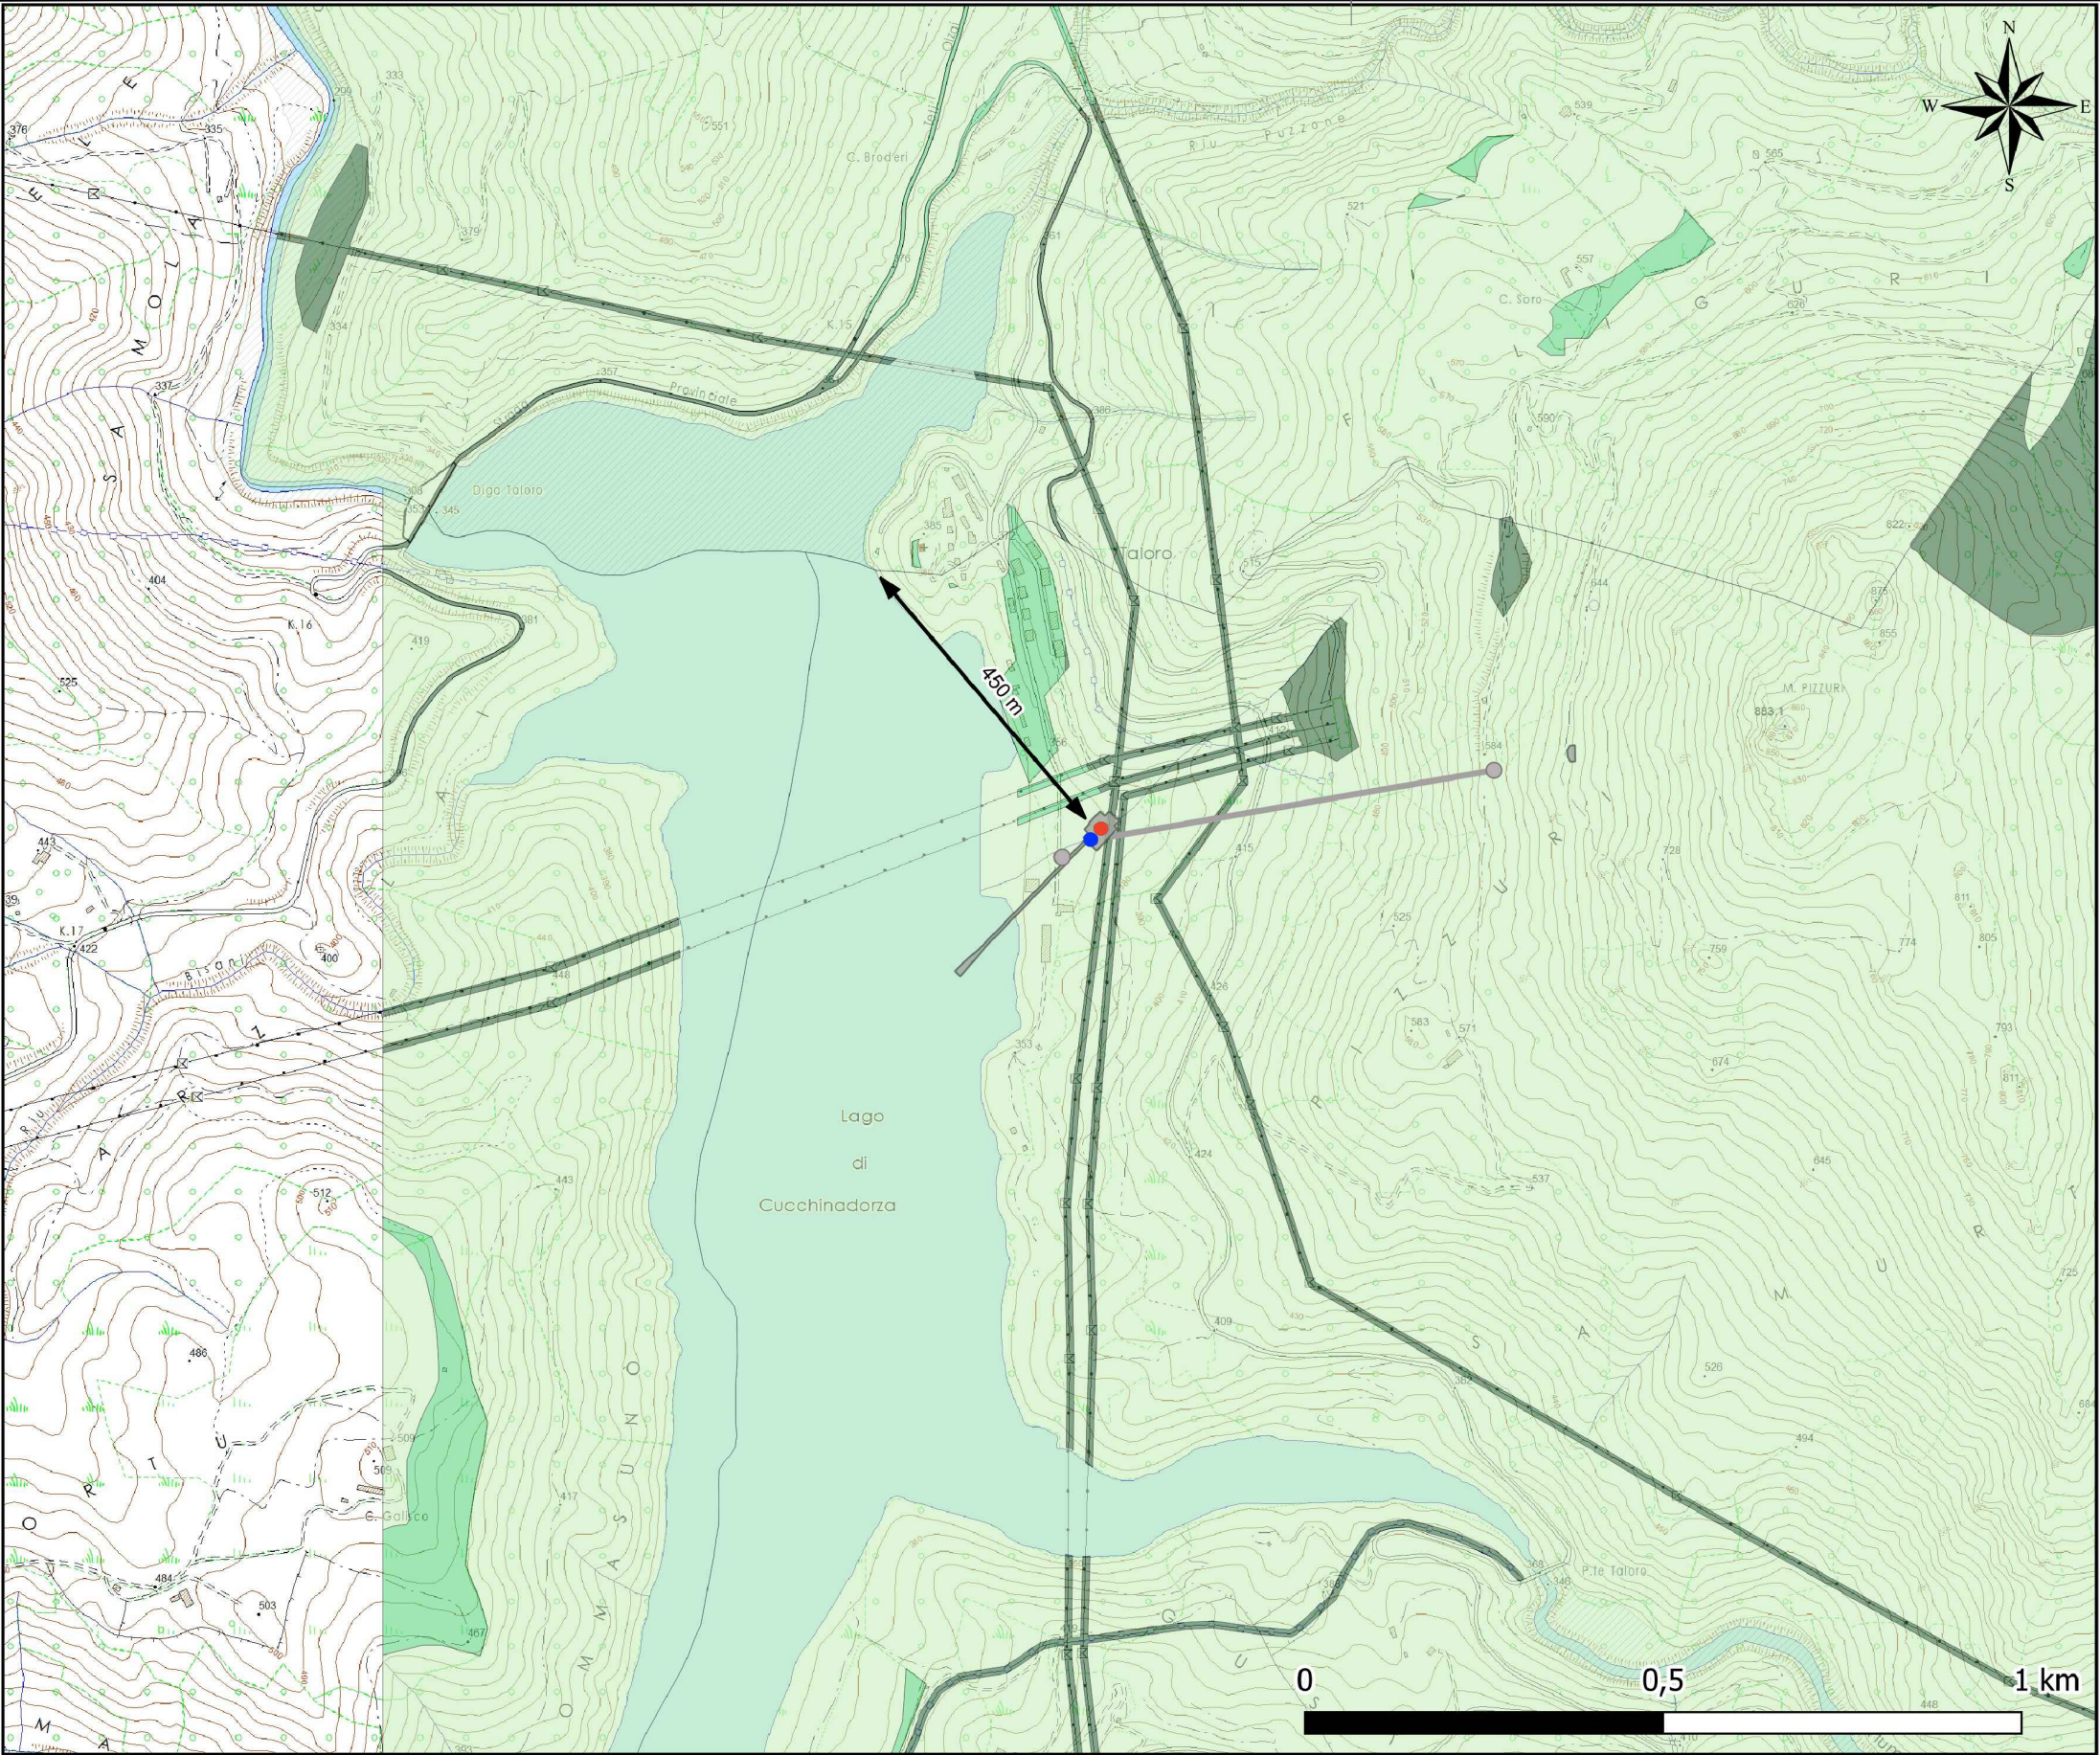

LEGENDA

- Nuova posizione turbina reversibile
- Opere non assoggettate a procedura di VIA
 - Centrale Idroelettrica
 - Posizione originale turbina reversibile
 - Condotta forzata
 - Pozzo piezometrico

Rischio idraulico

- ▨ Ri1 - Aree a rischio Moderato
- ▨ Ri3 - Aree a rischio Elevato
- ▨ Ri4 - Aree a rischio Molto elevato

Rischio geomorfologico

- Rg1 - Aree a rischio Moderato
- Rg2 - Aree a rischio Medio
- Rg3 - Aree a rischio Elevato

00	JUN 2024	for issue	VNI	PPI	NARDI
REV.	DATE	DESCRIPTION	PREPARED	CHECKED	APPROVED



PROJECT: CUCCHINADORZA			
FILE NAME: All.11-PAI.pdf			
CLASSIFICATION: Autorizzazione			
FORMAT: A3	SCALE: grafica	PLOT SCALE: ...	SHEET: ...



GRE VALIDATION	
VALIDATED by	Pezzolato
VERIFIED by	Munari
COLLABORATORS	-

UTILIZATION SCOPE	
Valutazione preliminare art. 6 co. 9/9-bis DLgs 152/2006	
GROUP	FUNCTION
GRE	EECD99ITH156780004000

TITLE:	
Aree a rischio individuate nel Piano di Assetto idrogeologico	
GRE CODE	
GROUP	FUNCTION
GRE	EECD99ITH156780004000