



Pianta di riferimento

(1:500)

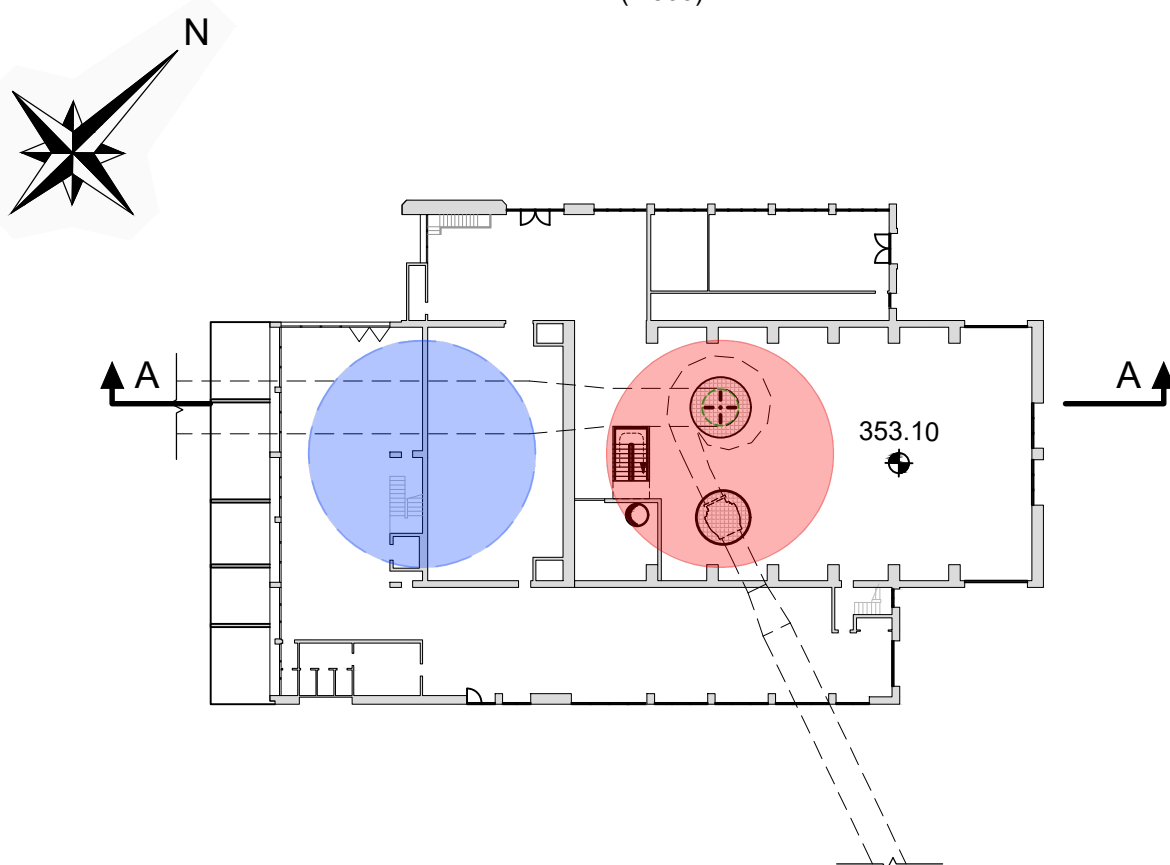

Sezione A-A

(1:200)

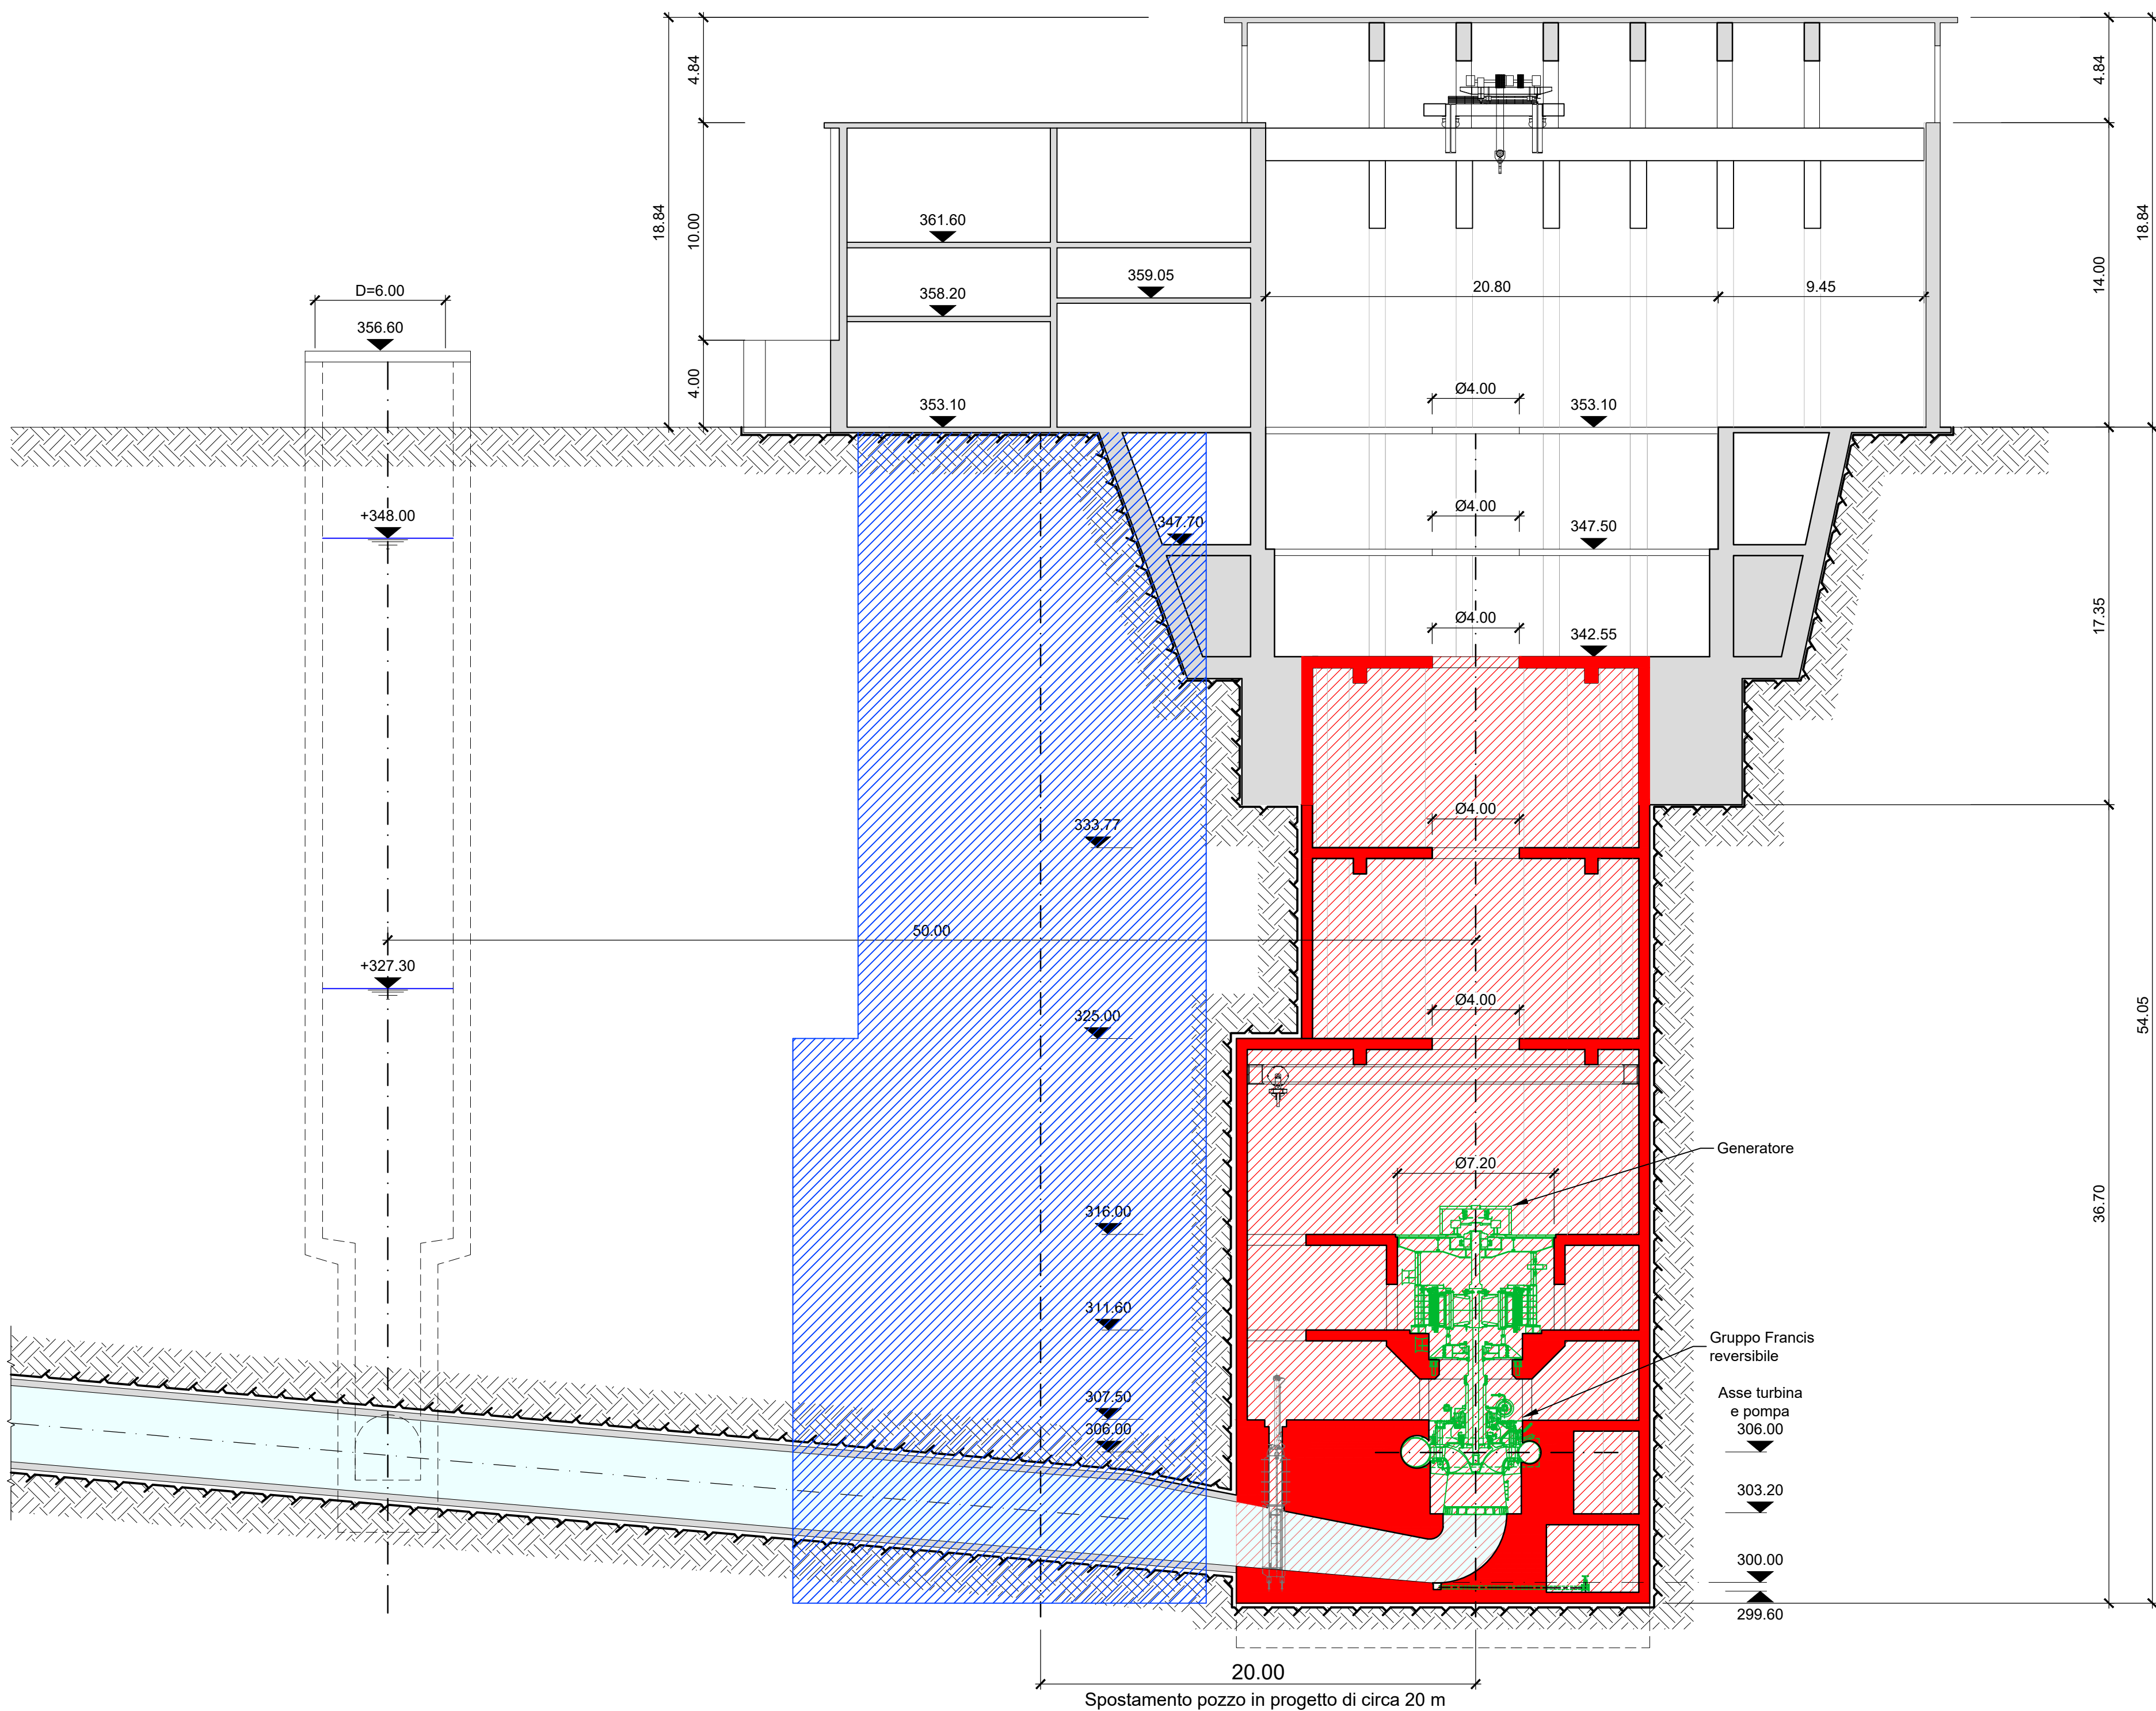

Legenda:


- Calcestruzzo
- Posizione pozzo approvata (Esclusa da VIA)
- Nuova posizione pozzo (vista/sezione)
- Linea di roccia

Note:

- Tutte le misure sono espresse in metri se non diversamente indicato

Riferimenti:

- GRE.EEC.D.29.IT.H.15678.00.188 - Stato di Fatto: Schema di Impianto
- GRE.EEC.D.29.IT.H.15678.00.189 - Stato di Fatto: Piante Centrale
- GRE.EEC.D.29.IT.H.15678.00.190 - Stato di Fatto: Sezioni Centrale
- GRE.EEC.D.29.IT.H.15678.00.191 - Stato di Progetto: Schema di Impianto
- GRE.EEC.D.29.IT.H.15678.00.192 - Stato di Progetto: Piante Centrale
- GRE.EEC.D.29.IT.H.15678.00.194 - Stato di Progetto: Sezione Trasversale Centrale
- GRE.EEC.D.29.IT.H.15678.00.195 - Stato di Progetto: Galleria di Scarico e Opera di Presa/Restituzione
- GRE.EEC.D.29.IT.H.15678.00.196 - Relazione Tecnica

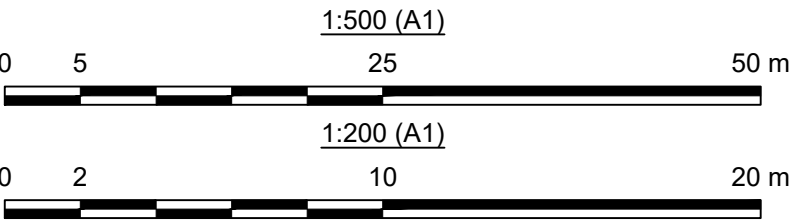

00	15/03/2024	Emissione per revisione Nuovo Layout di Progetto			C. Pazziño	D. Cornea	F. Besseghini													
REV.	DATE	DESCRIPTION			PREPARED	CHECKED	APPROVED													
CONTRACTORS LOGO		PROJECT: IMPIANTO IDROELETTRICO DI CUCCHINADORZA CONVERSIONE A GENERAZIONE E POMPA																		
		FILE NAME (EGP CODE): GRE.EEC.D.29.IT.H.15678.00.193.00			LOMBARDI CODE: 2021.0047.005-GC-CLE-DW-094															
		CLASSIFICATION: Public		FORMAT: A1	SCALE: 1:200,1:500	PLOT SCALE: 1:1	SHEET: 1 di / of 1													
 HGT Design & Execution EGP VALIDATION		UTILIZATION SCOPE: Nuovo Layout di Progetto		TITTLE: Stato di Progetto Sezione Longitudinale Centrale																
		VERIFIED BY: C. Munari																		
VALIDATED BY: F. Podio		EGP CODE																		
COLLABORATORS		GROUP	FUNCTION	TYPE	ISSUER	COUNTRY	TEC.	PLANT	SYSTEM	PROGRESSIVE	REVISION									
		GRE	EEC	D	29	I	T	H	1	5	6	7	8	0	0	1	9	3	0	0
This document is property of Enel Green Power SpA. It is strictly forbidden to reproduce this document, in whole or in part, and to provide to others any related information without the previous written consent by Enel Green Power SpA.																				