

611000.000

612000.000



LEGENDA

Indagini effettuate

— Indagini sismiche di tipo MASW

Layout Impianto Terranova

— Pannello fotovoltaico

— RECINZIONE INT

— RECINZIONE EXT

— CABINA


— STRADA INTERNA

— Cavidotti interni Terranova

— Cavidotto

4485000.000

4485000.000

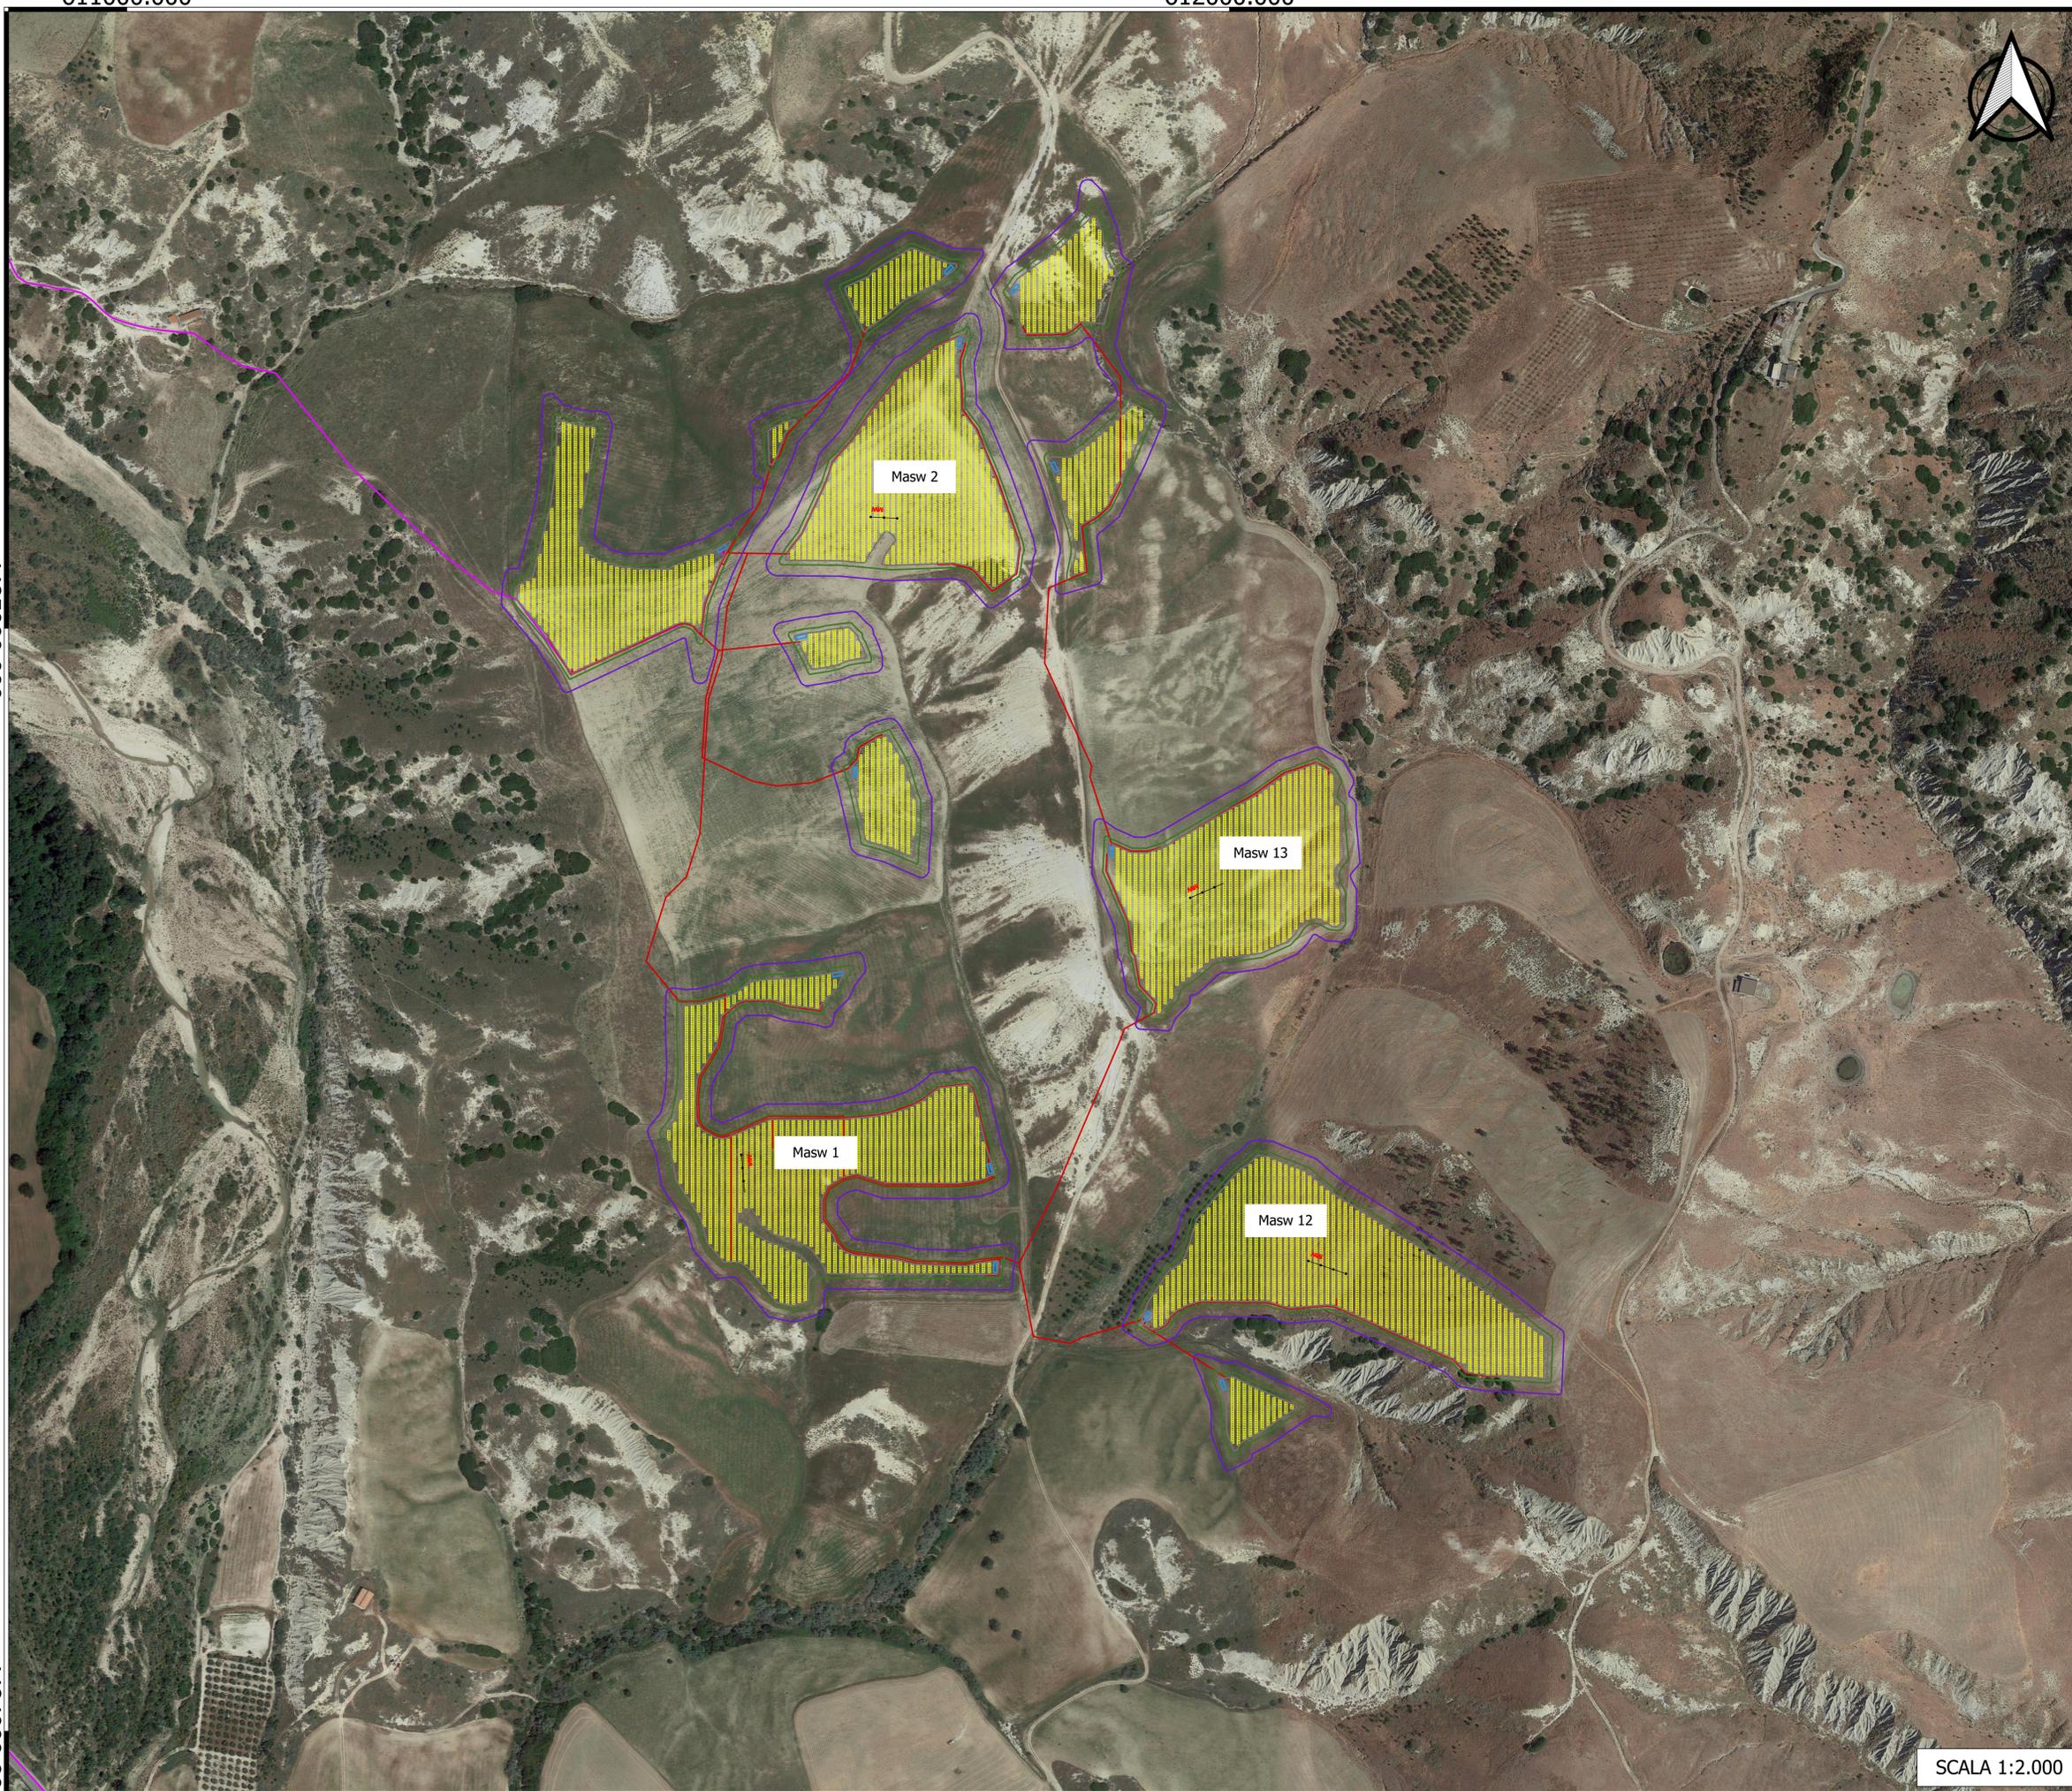

4484000.000

4484000.000

611000.000

612000.000

SCALA 1:2.000

**PROVINCIA DI MATERA
COMUNE DI SALANDRA E DI SAN MAURO FORTE**

LOCALITÀ: **TERRANOVA**

PROGETTO:
INTERVENTO PER L'ATTUAZIONE DELLA TRANSIZIONE ENERGETICA, MEDIANTE LA REALIZZAZIONE DI UN PARCO AGRIVOLTAICO DIFFUSO A TERRA, DI POTENZA PARI A CIRCA 160,00 MWP, CON SISTEMA DI STORAGE E GRUPPO POWER-TO-GAS, PER LA PRODUZIONE DI IDROGENO VERDE"

TITOLO DOCUMENTO:
PLANIMETRIA CON UBICAZIONE DELLE INDAGINI GEOLOGICHE

REFERENTE PER LO SVILUPPO DEL PROGETTO
ENERGY CONSULTING & SERVICES ITALY s.r.l.
N. REA 2637909 C.C.I.A.A. di Milano
Corso Matteotti, 1 - 20121 Milano (MI)
energyconsulting@energyconsulting.it
CFP: SVA 1208480965

SOGGETTO RICHIEDENTE
Clean Energy Basilicata S.R.L.
N. REA 2587985 C.C.I.A.A. di Milano
Via Santa Sofia, 22 - 20122 Milano (MI)
PEC: cleanenergy@energyconsulting.it
CFP: SVA 1121080963

GRUPPO DI PROGETTAZIONE
EGM PROJECT Ing. **Carmona Mariano**
Geol. **Raffaele Nardone**
Via V. Veneto 104 - 00187 Roma (RM)
Tel. 06.52070700
PEC: info@egmproject.it
Ing. **Domenico Ivan CASTALDO**
Incar. n. 9820 V. Cirave Soggetti di Torino
C.F. 03704670014
Via Torino 1, 12 CAP 10144 - Torino
Tel. 011.23173291
PEC: info@cec-studioingestudio.it

Codice lavoro	Livello progetto	Cat. Op.	Tipologia	Numero	Rev.	Pag. di	Nome file	Stato	Progressivo
C261	PD	IF_V_IF	D	A.12.a.7.1	/00	1	1		

Rev.	Data	Emissione	Descrizione	Redazione	Contratto	Approvazione
00	Avrile 2024					