


**PROGETTO DI REINDUSTRIALIZZAZIONE DELL' AREA EX CIP-EX CARBOCHIMICA**  
**PROPOSTE DI REVISIONE P.P. Log**

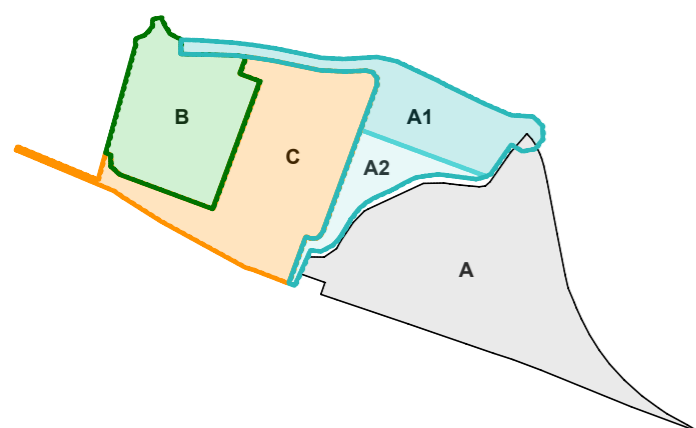

**DATI PROGETTO**

**P.P. Log**  
 Superficie territoriale St 185.450 mq  
 Superficie lorda realizzabile SI 92.725 mq  
 Superficie fondiaria Sf 147.072 mq  
 Parcheggi Pubblici P1 8.042 mq  
 Verde Pubblico attrezzato Va 15.612 mq

**Superfici Opere di Urbanizzazione**  
 Strade 17.622 mq  
 Marciapiedi 2.621 mq  
 Piste Ciclabili 991 mq


**COMPARTO A**  
**Area Ex potere Loghetto**  
 St 72.375 mq  
 SI 40.000 mq

**COMPARTO A1**  
**Ex Carbochimica**  
 Sf 15.277 mq  
 SI 9.137 mq

**COMPARTO A2**  
**Ex Carbochimica**  
 Sf 4.938 mq  
 SI 1.300 mq

**COMPARTO C**  
**Ex Carbochimica**  
 Sf 31.739 mq  
 SI 20.423 mq

**COMPARTO B**  
**Ex Cip**  
 Sf 22.747 mq  
 SI 9.480 mq

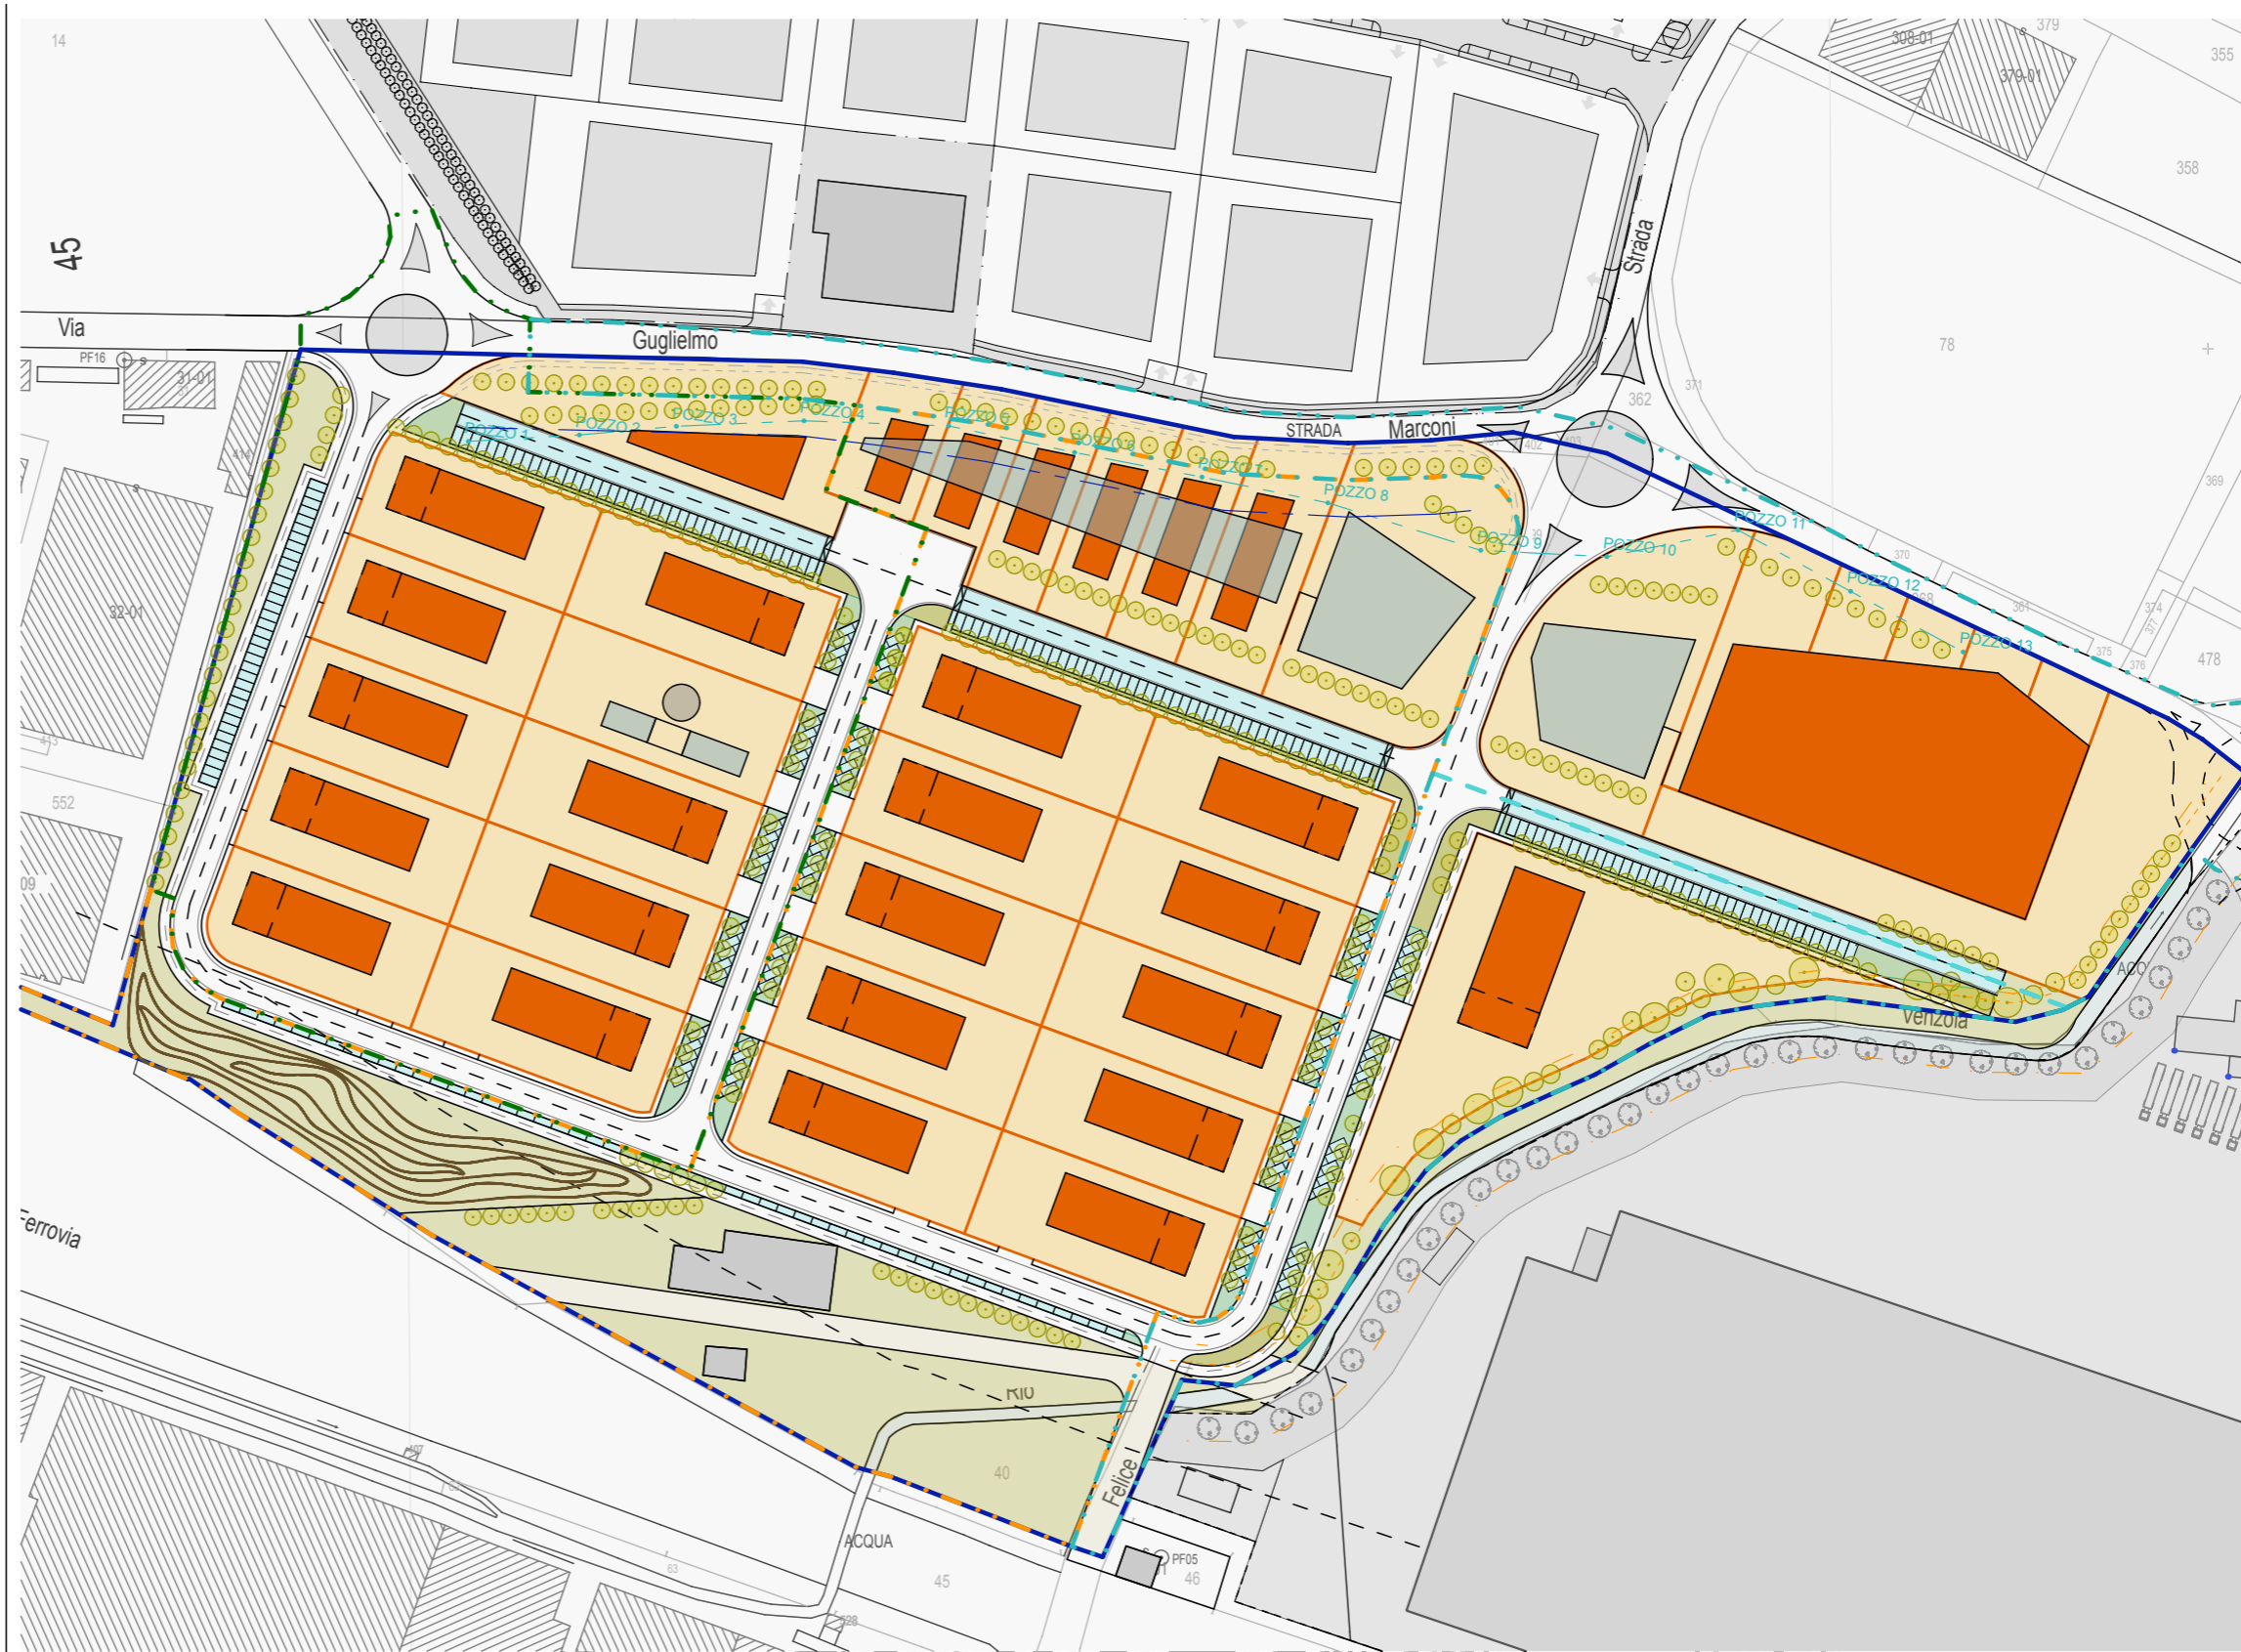

**ARCHITETTO CHRISTIAN MANFRINI**

Via Domenico Galaverna, 9 - 43044 Collecchio PR  
 Tel +39 0521 802.721 - Fax +39 0521 802.724 - e-mail address: cad@studiomanfrini.it

**INGEGNERE MARCO PETROLINI**

Via Sandro Pertini, 1 - 43100 PARMA  
 Tel +39 0521 463.882 - Fax +39 0521 463.361 - e-mail address: marco.petrolini@libero.it