



Stato di progetto.

Particolari costruttivi dei tracker in rev. 07/02/2022 con rotazione dei tracker di un angolo massimo di $\pm 55^\circ$.

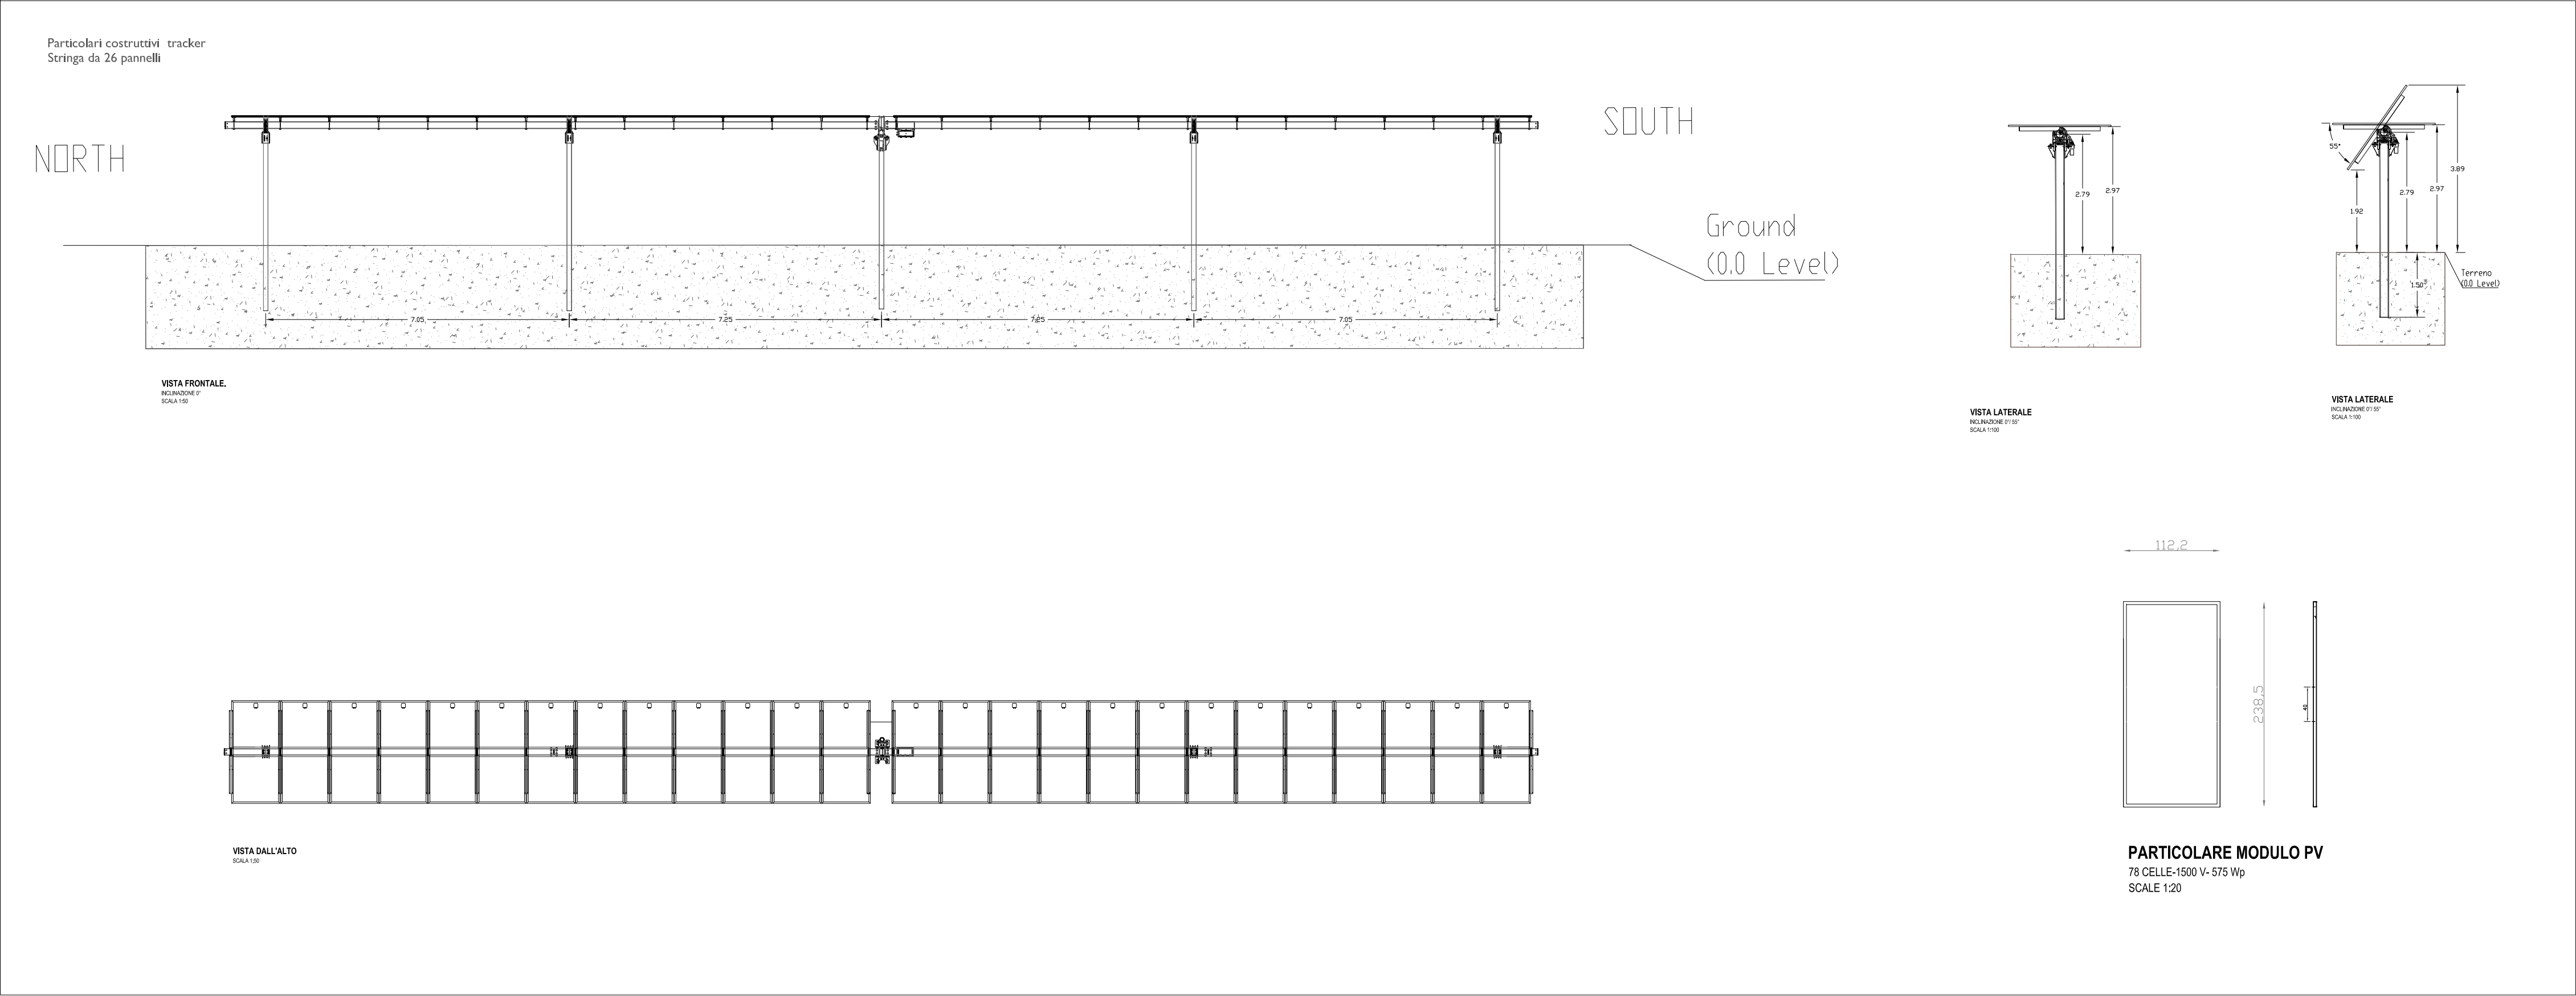

Stato modificato.

Modifica altezza minima dei moduli dal suolo mediante limitazione meccanica della rotazione massima dei tracker di un angolo di $\pm 48^\circ$

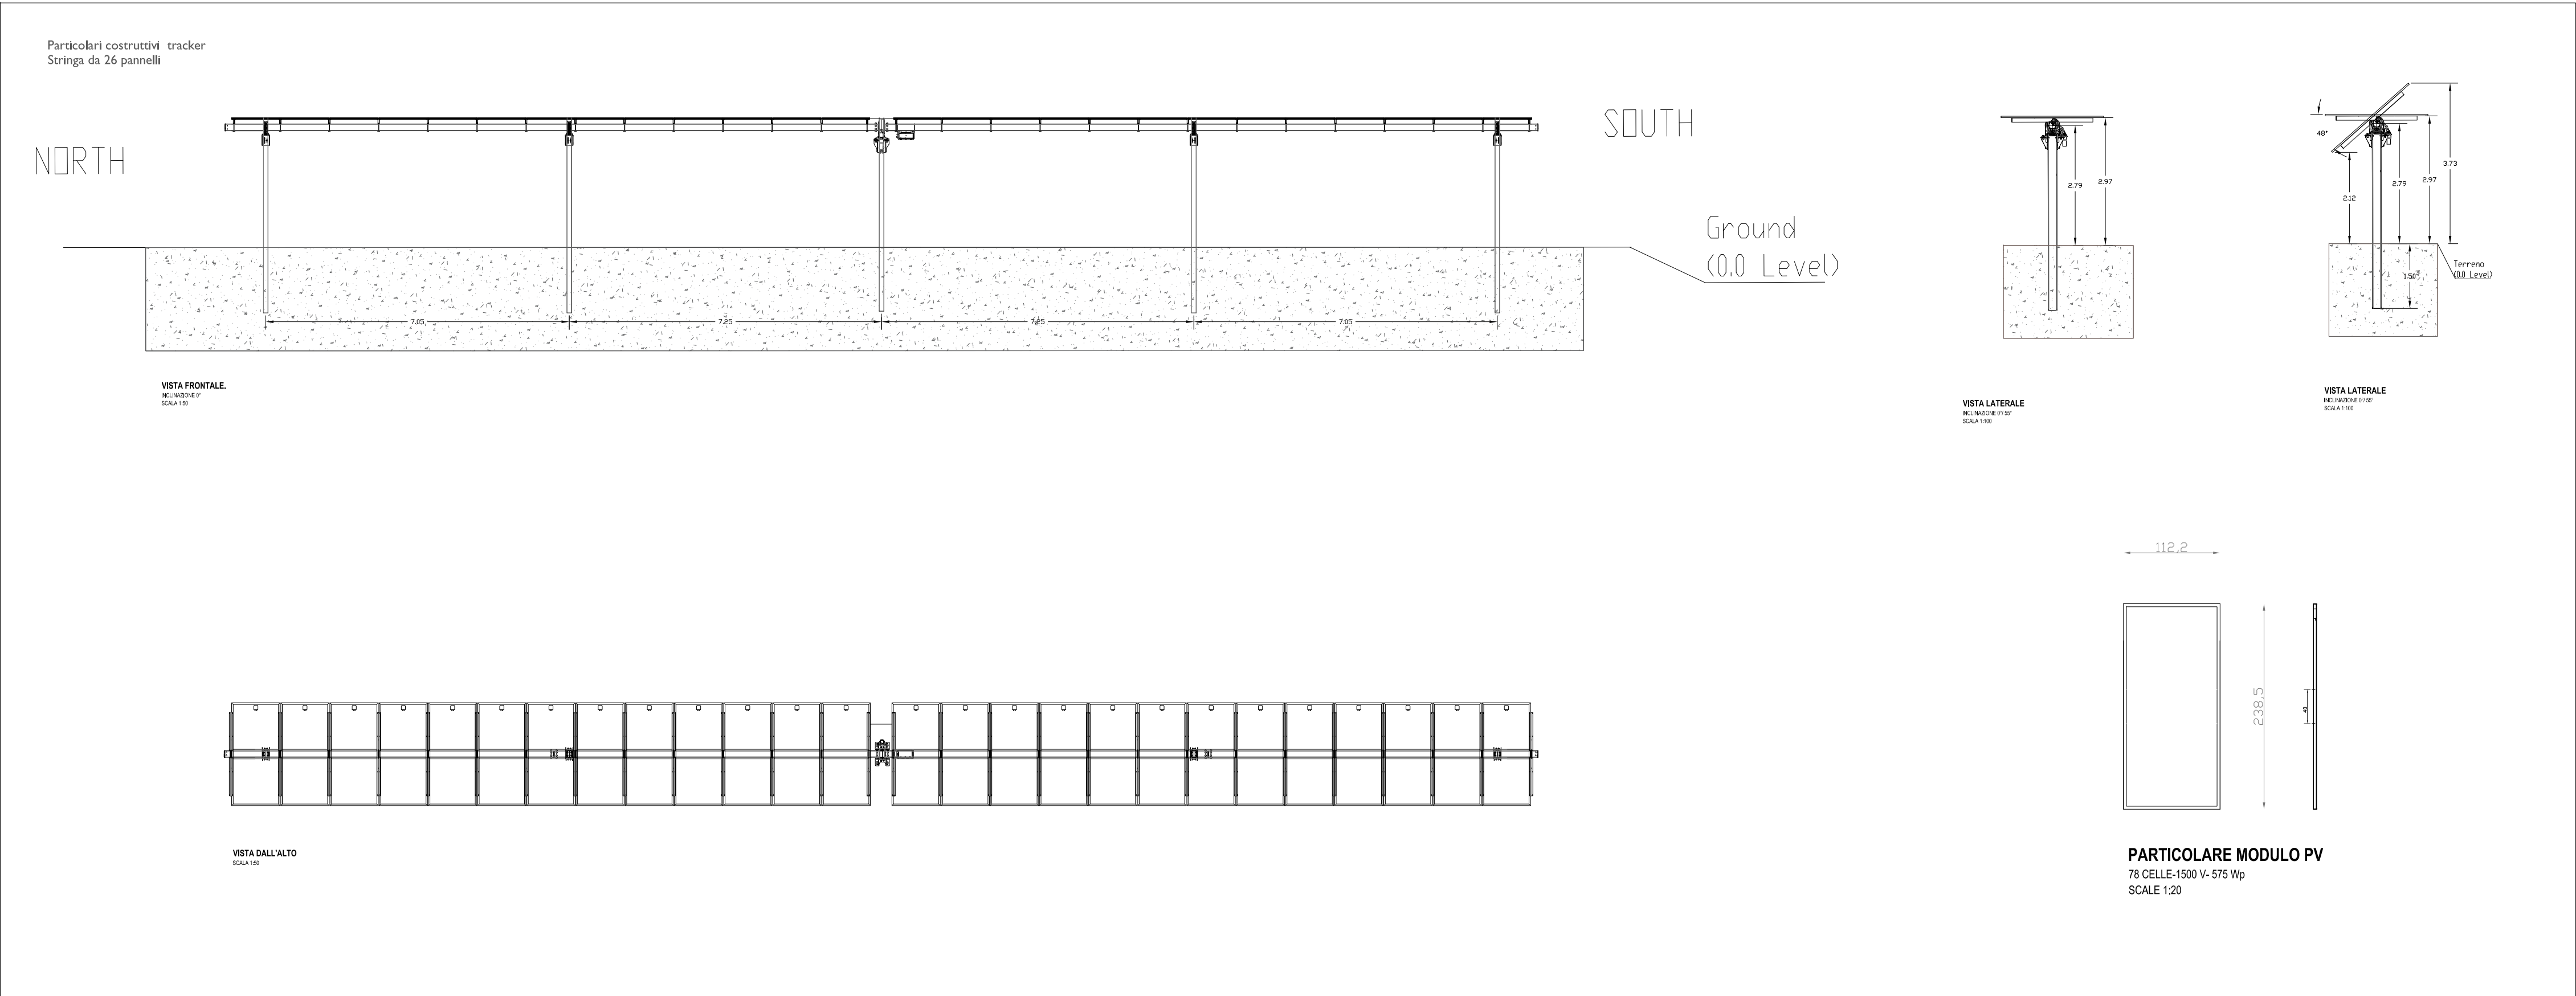

CERIGNOLA	REGIONE PUGLIA	PROVINCIA DI FOGGIA
IMPIANTO AGRIVOLTAICO E RELATIVE OPERE ED INFRASTRUTTURE CONNESSE DELLA POTENZA ELETTRICA DI 111,62 MW (ex 114,64 MW) SITO NEL COMUNE DI CERIGNOLA		
PROGETTO DEFINITIVO		
Particolari Tracker		
Proponente: CERIGNOLA SOLAR I s.r.l. Via Antonio Locatelli n.1 37122 Verona P.IVA 04888330232 cerignolasolar1srl@legalmail.it	Progettazione: WH Group s.r.l. Via A. Locatelli n. 1 - 37122 Verona (VR) P.IVA 12336131003 ingegneria@entgroup.eu 	
Spazio riservato agli Enti: Codice procedura ID_VIP/ID_MATTM): 8332		

File: VZYY142_ElaboratoGrafico_4.2.9_I9			Cod. VZYY142	Scala 1:100	
4.2.9_I9	Rev.	Data	Descrizione	Redatto	Approvato
	00	14/10/2019	Prima emissione		
	01	07/02/2022	V.I.A. Ministeriale		
	02	18/06/2024	Modifica altezza minima	A. Tartaglia	S.M. Caputo
CERIGNOLA SOLAR I s.r.l Via Antonio Locatelli n.1 37122 Verona www.entspa.it					