


ANTE

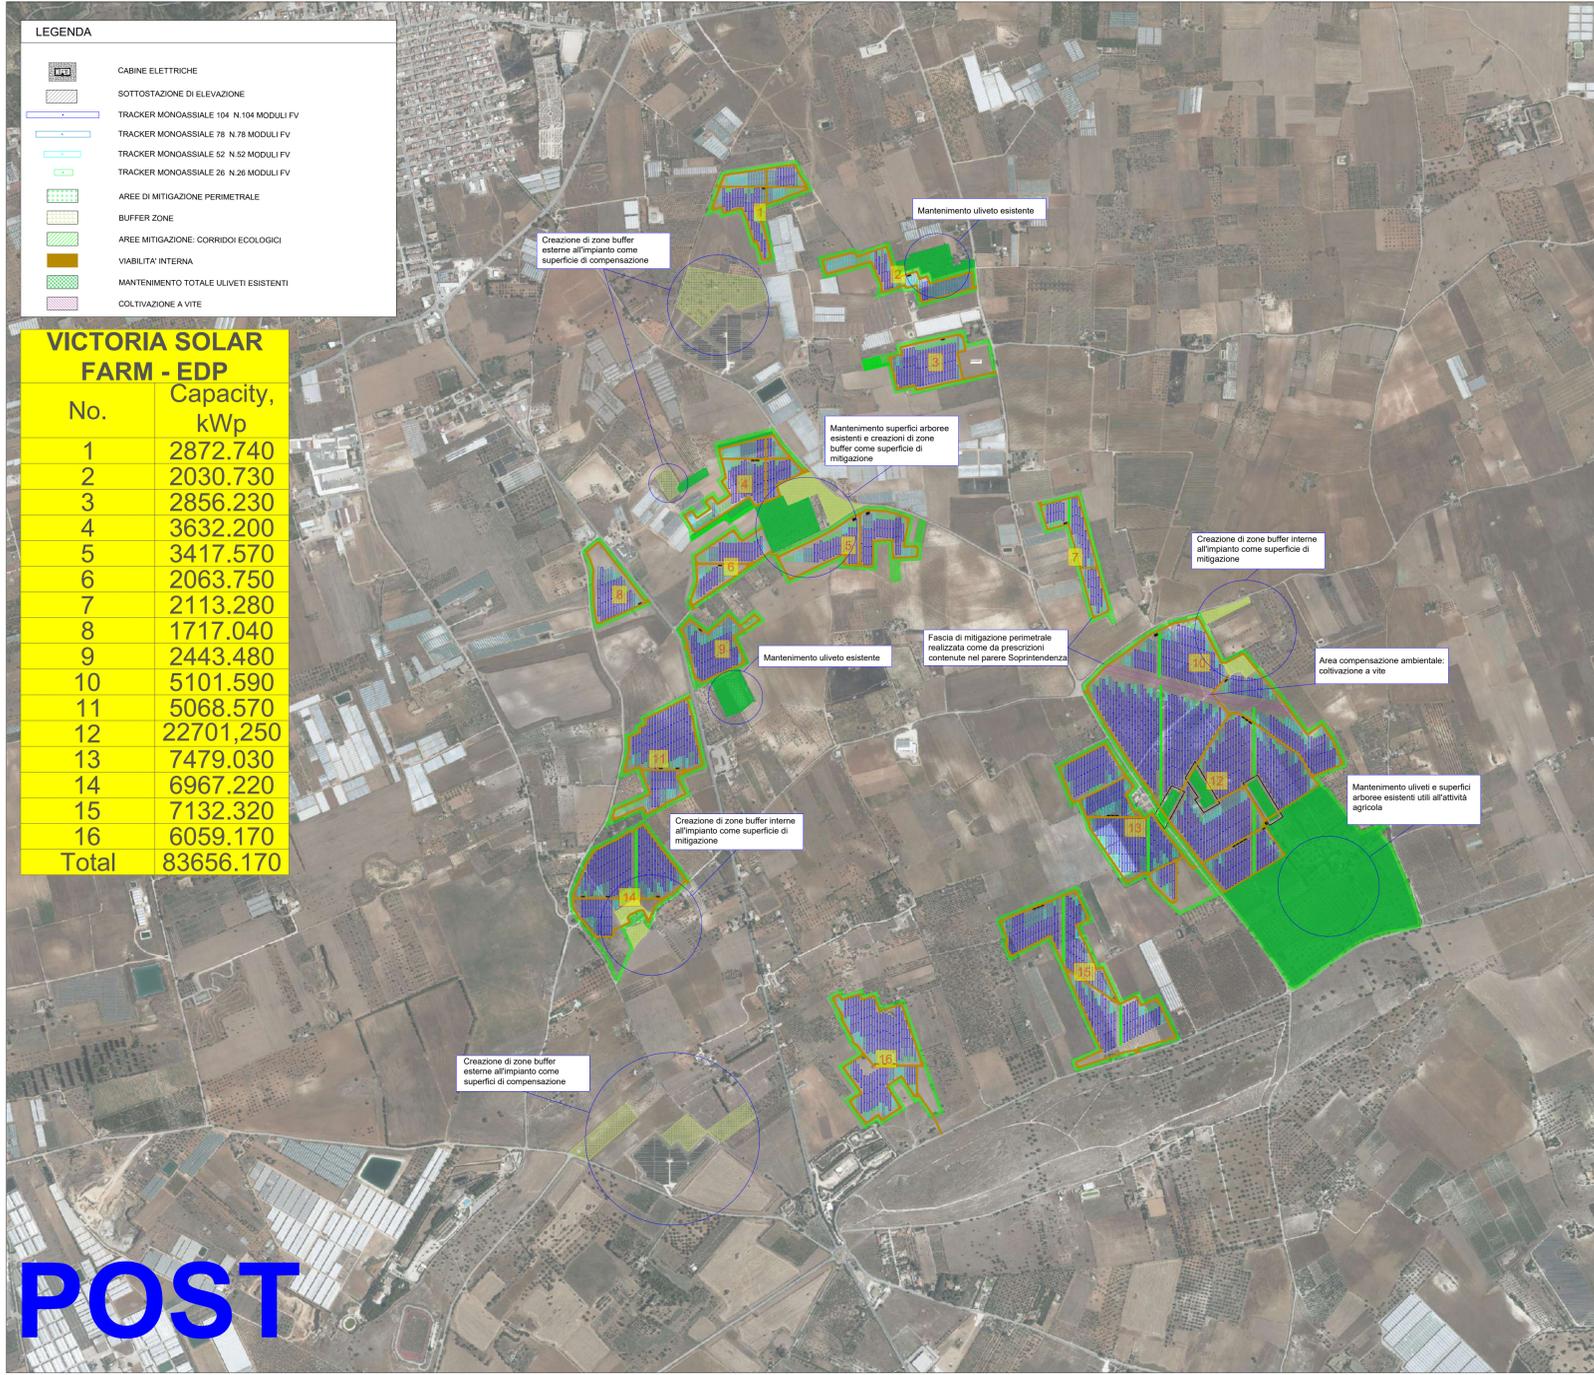

POST

COMPARAZIONE REV PROGETTUALE	U.M.	ANTE	POST
SUPERFICIE CATASTALE INTERESSATA DALL'INTERVENTO	[ha]	307,0	176,0
POTENZA NOMINALE DEL GENERATORE FOTOVOLTAICO	[kWp]	179.530,0	83.656,2
NUMERO MODULI FV 635 Wp	[N]	282.724	131.742
SUPERFICIE COLTIVATA	[ha]	215,7	120,3
SUPERFICIE CAPTANTE	[ha]	81,9	38,1
SUPERFICIE DI COMPENSAZIONE	[ha]	0,0*	7,3
% S_agricola	[%]	70,3%	76,1%
LAOR	[%]	26,7%	24,1%

*Le superfici definite di compensazione venivano utilizzate per il reimpianto degli uliveti estirpati dalle aree d'impianto. Nella nuova revisione proposta tutti gli uliveti vengono mantenuti nella loro posizione originaria e pertanto non reimpiantati in altre superfici esterne all'impianto.