





Aerofoto scala 1:25.000



Inquadramento dell'area - Stralcio CTR Foglio 556.030 - 556.040 scala 1:10.000

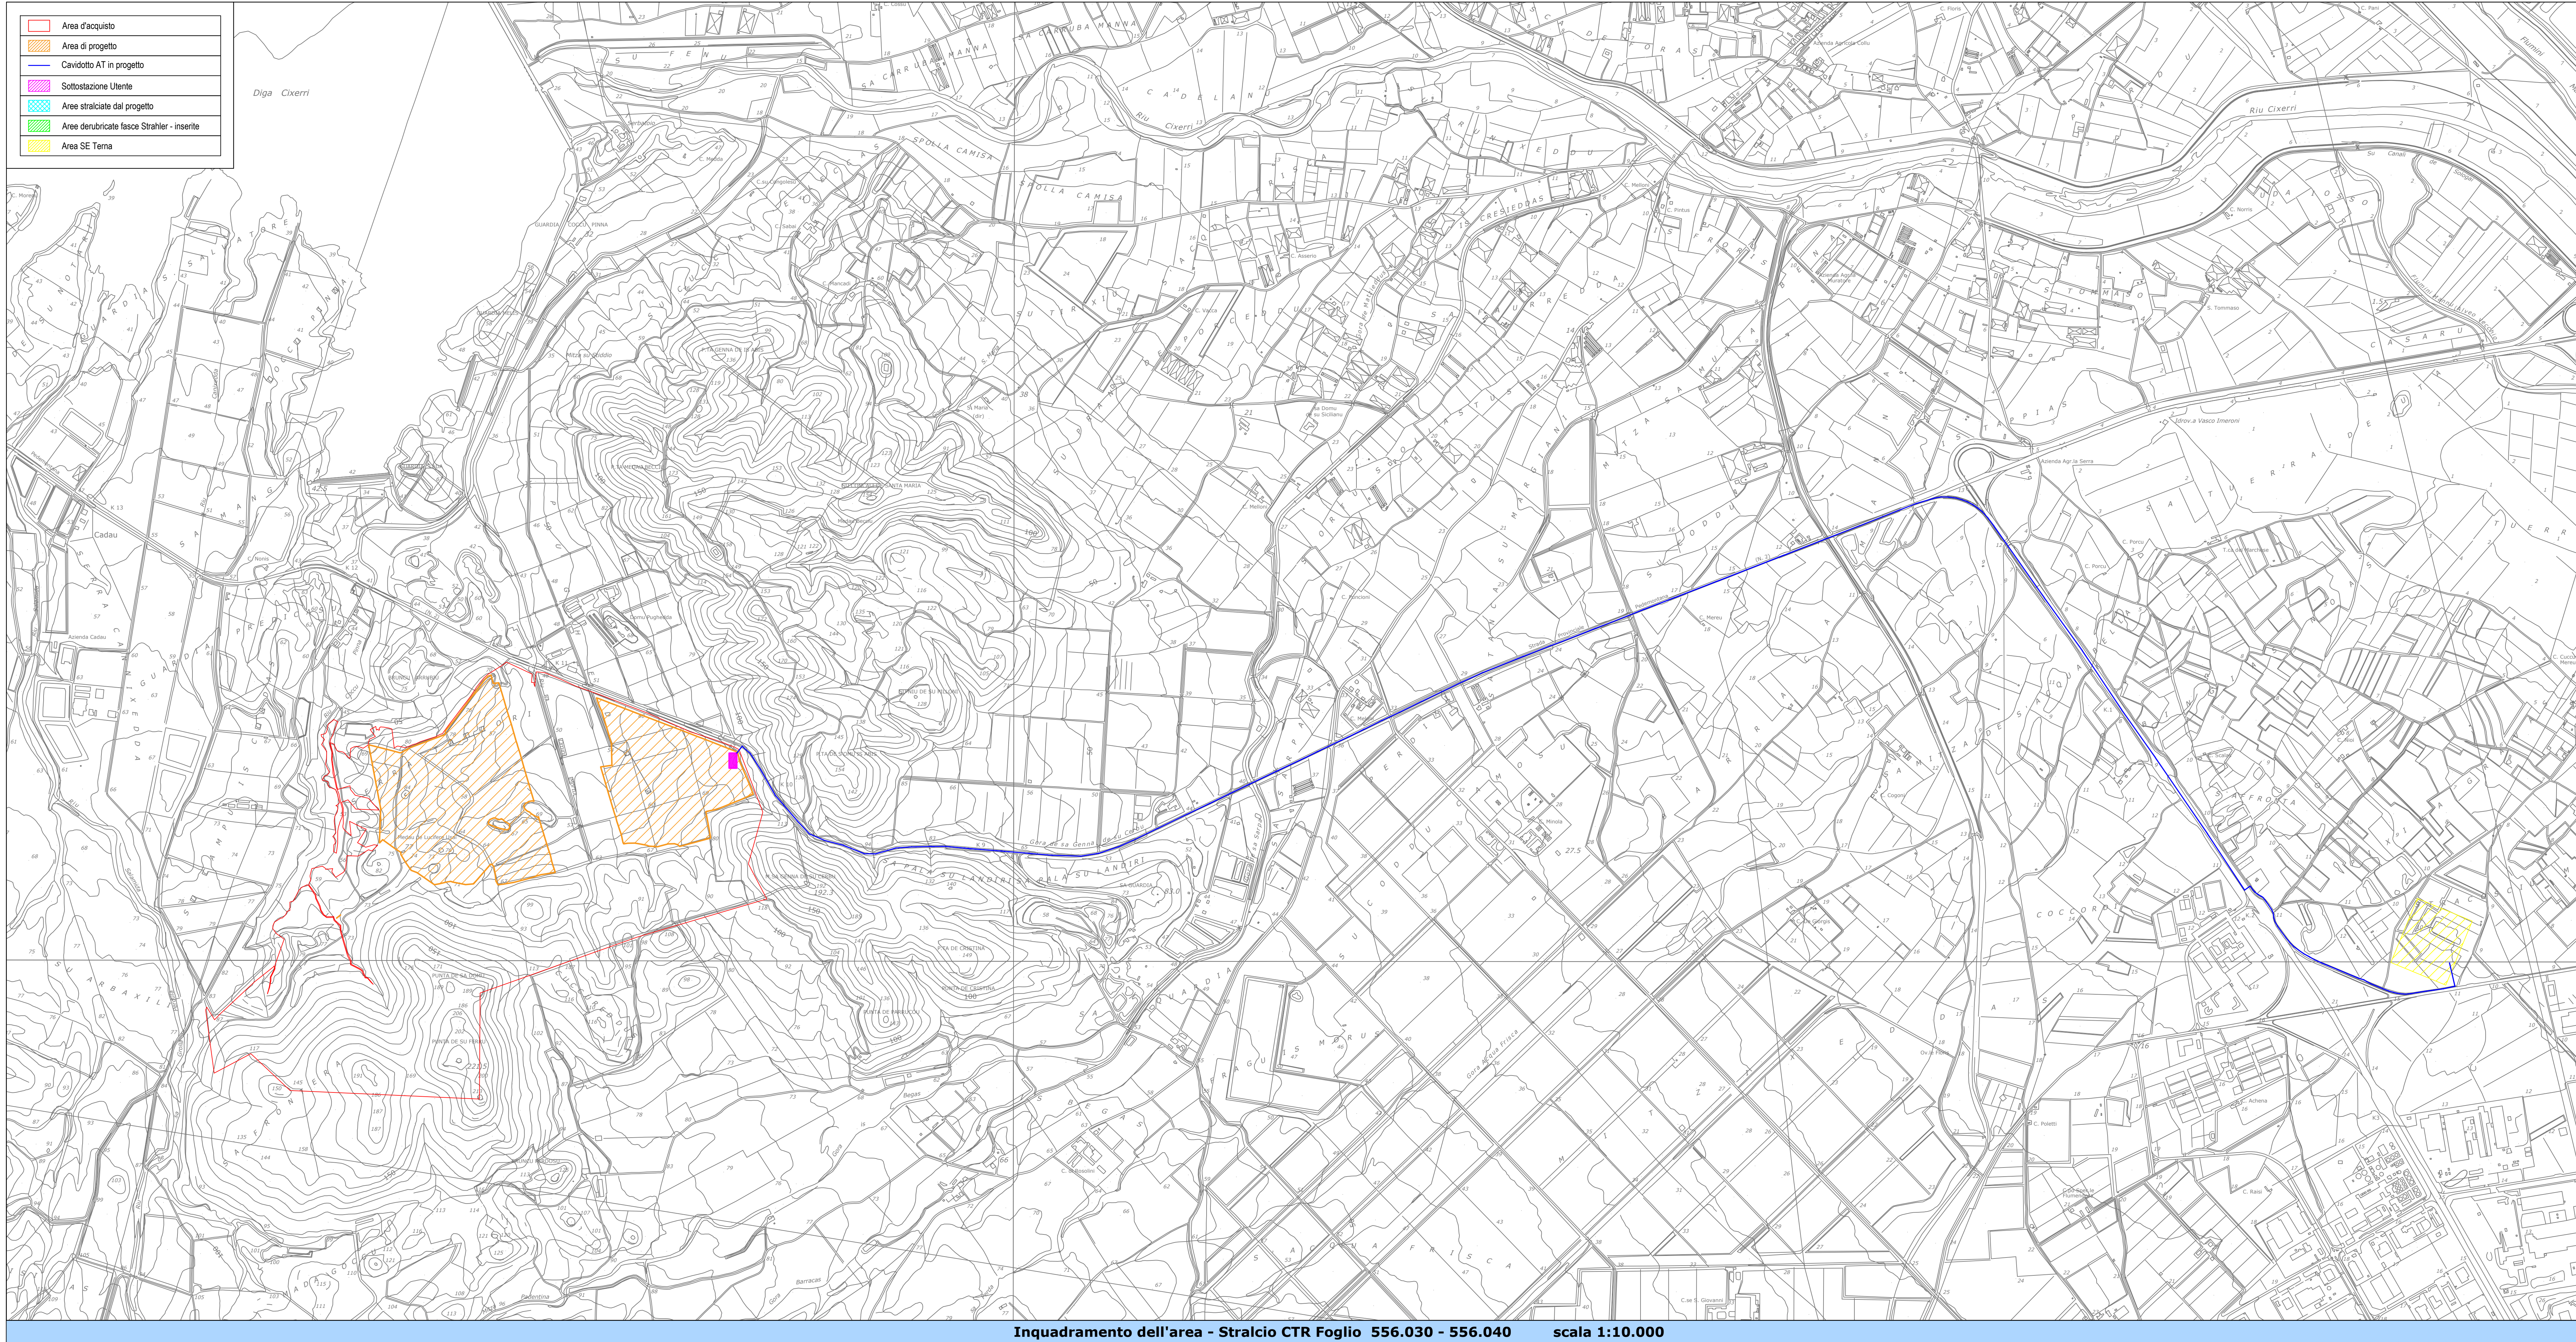

Aerofoto con evidenza della modifica delle aree scala 1:10.000

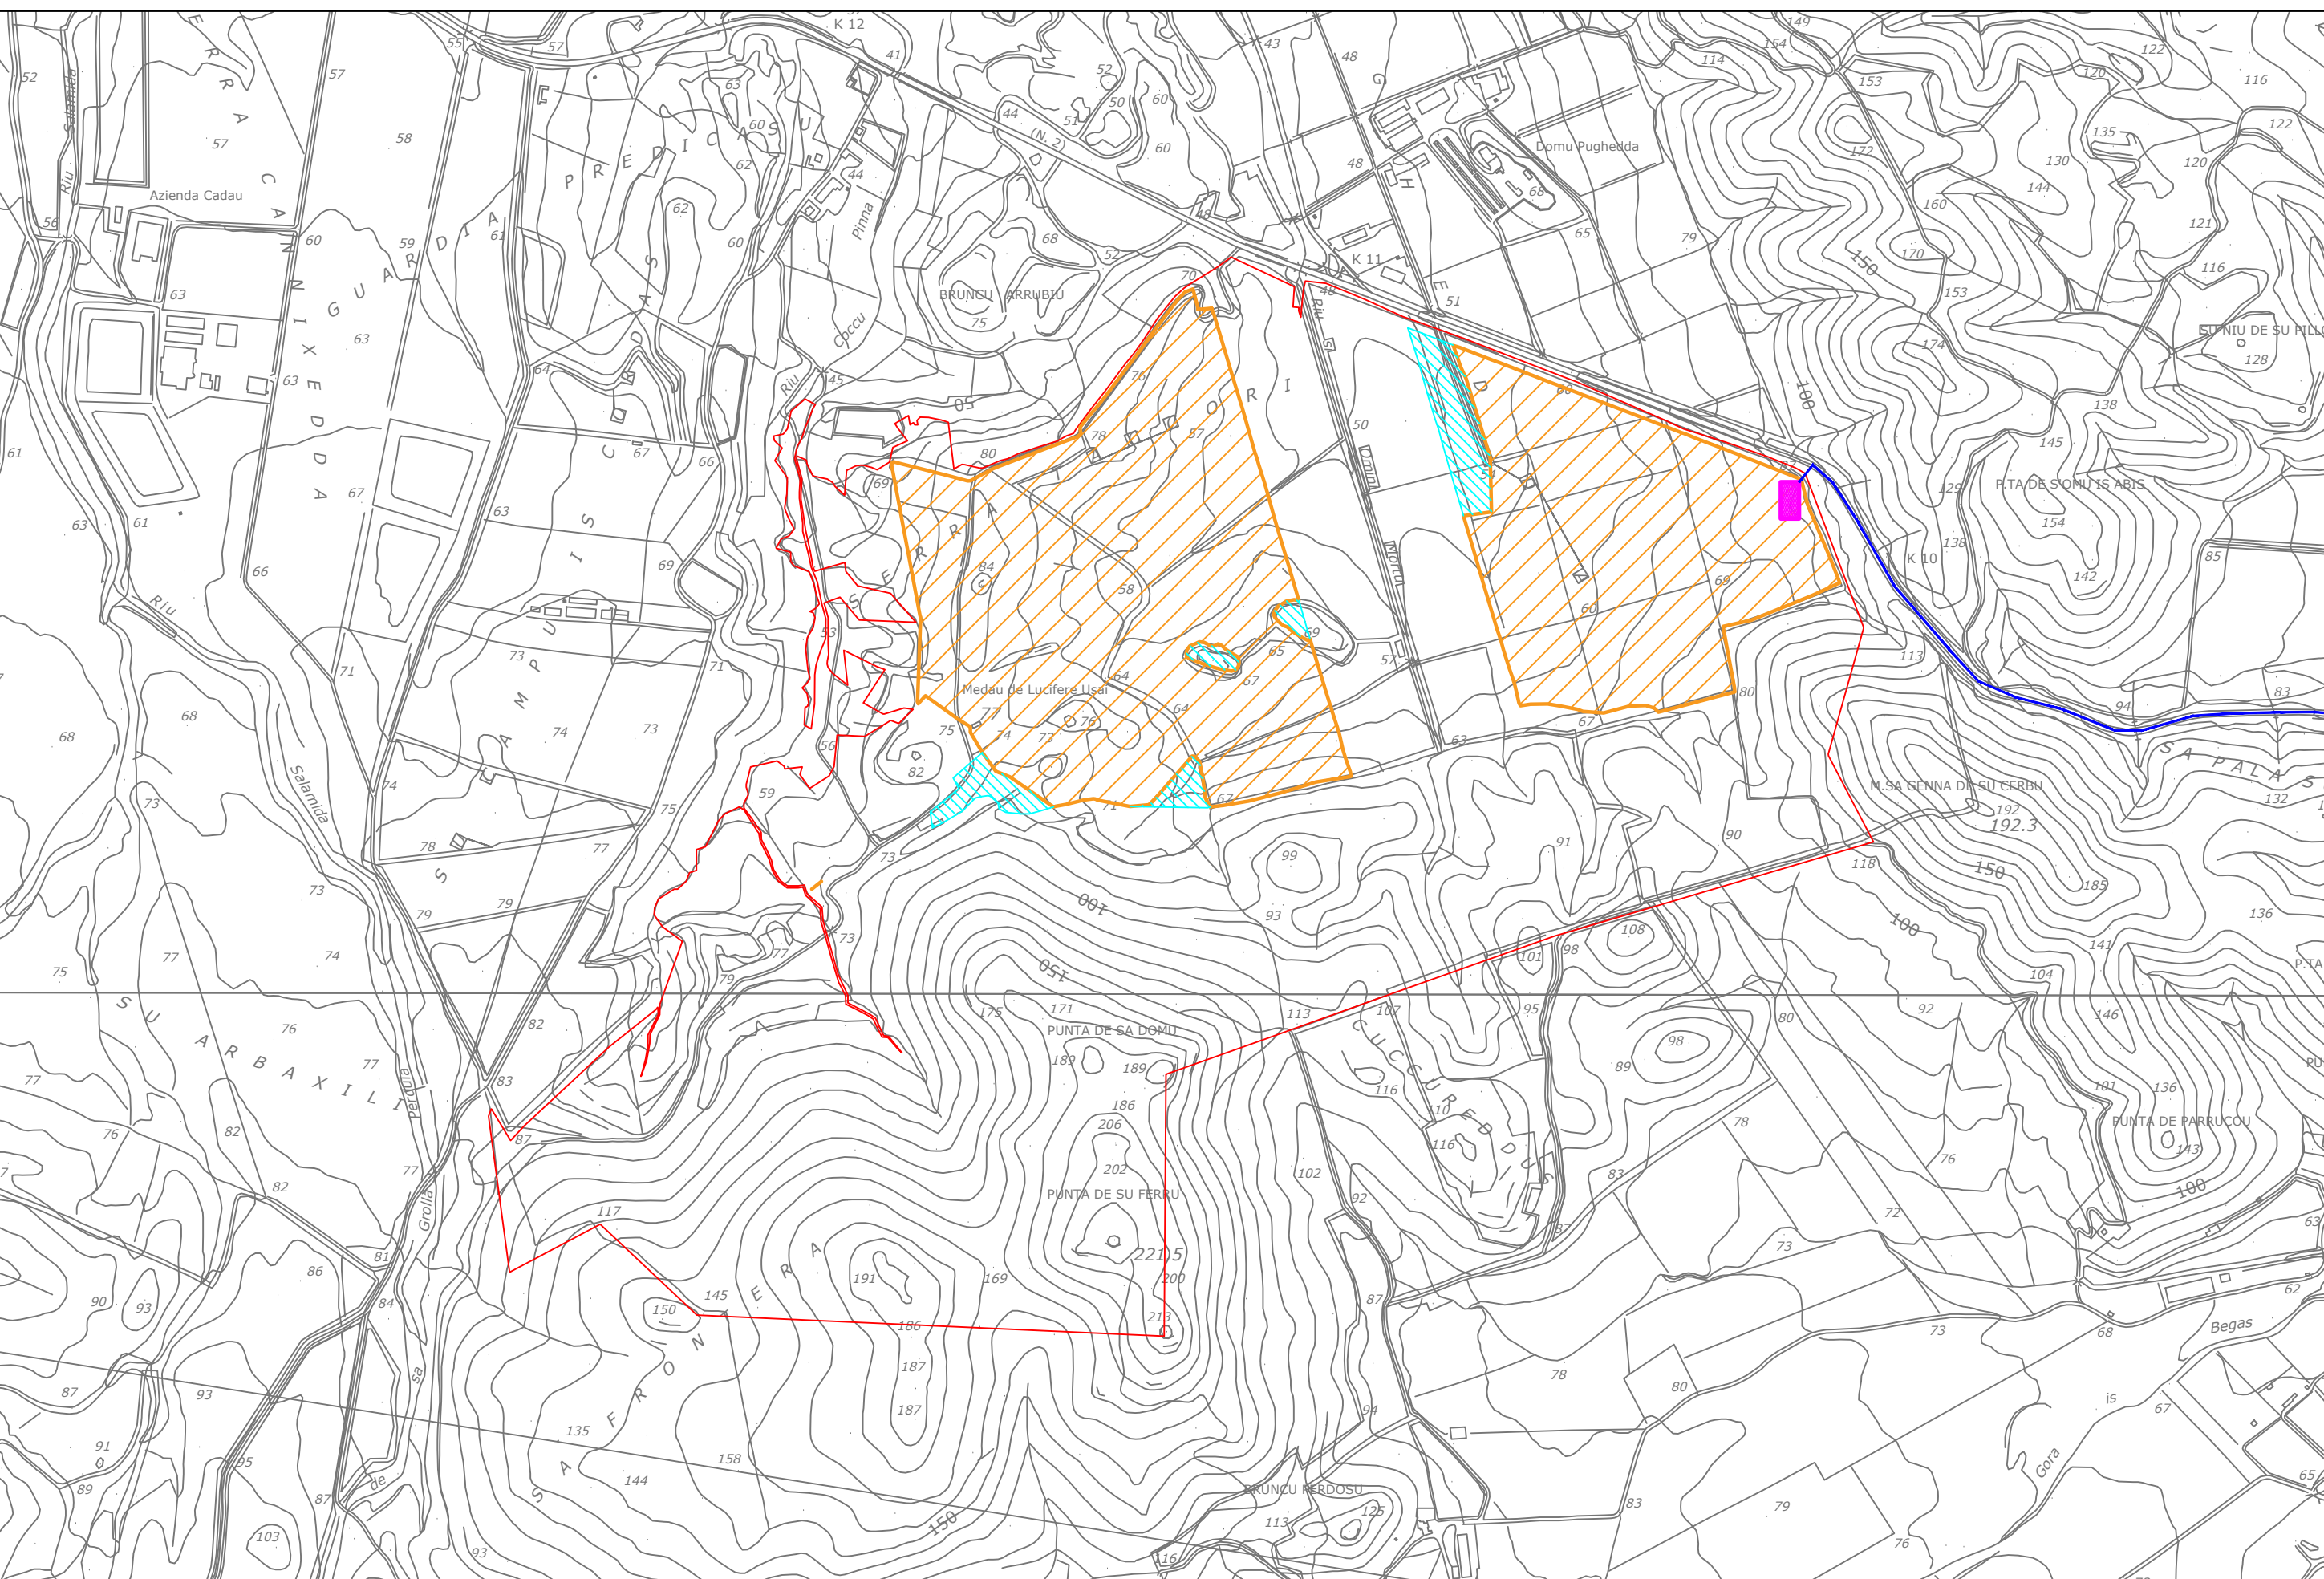

CTR con evidenza delle aree stralciate scala 1:10.000

ISTANZA DI VIA
(Artt. 23-24-25 del D. Lgs 152/2006 e ss.mm.ii.)
Integrazioni post nota MASE prot. n. 0099699 del 30.05.2024

DIOMEDE srl
Via Narvati 41
07100 Viterbo (VT)
P. IVA 01572691001

PROGETTISTI INCARICATI
Arch. DANIELE CONTICCHIO
Ing. MARCO GRANDE
Ing. DANIELE MARRAS
Ing. LORENA VACCA

ID: 9095] PROGETTO DI UN IMPIANTO FOTOVOLTAICO A TERRA
COLLEGATO ALLA RTN - Potenza nominale 86,8756 MWp
Località "Serra Taccon" - Comune di Uta (CA)

TITOLO ELABORATO

INQUADRAMENTI: IGM - CTR - AEROFOTO

REV.	DATA	DESCRIZIONE	REDAITTO	CONTROLLATO	APPROVATO
02	Definitivo	Giugno 2024	1:10000-1:25000	TAVPROG001	
REV.	FASE PROGETTUALE	DATA	SCALA	SCATIFICATORE	