

ISTANZA DI VIA
(Artt. 23-24-25 del D. Lgs 152/2006 e ss.mm.ii.)
Integrazioni post nota MASE prot. n. 0099659 del 30.05.2024

COMITANTE
DIOMEDE srl
via Nazario di
00144 - Roma - RM
P.I. 01572620969

 **DIOMEDE**

PROGETTISTI INCARICATI

Arch. DANIELE CONTICCHIO	Ing. MARCO GRANDE	Ing. DANIELE MARRAS	Ing. LORENA VACCA


[ID: 9095] PROGETTO DI UN IMPIANTO FOTOVOLTAICO A TERRA
COLLEGATO ALLA RTN - Potenza nominale 86,8756 MWp
Località "Serra Tacconi" - Comune di Uta (CA)


ORDINE INGEGNERI
PROVINCIA ORISTANO
n. 378
Dr. Ing. Daniele Marras

ORDINE INGEGNERI
PROVINCIA SASSARI
n. 4786
Ing. Lorena Vacca


TITOLO ELABORATO

INQUADRAMENTO su CTR - TAVOLA COMPARATIVA


REV.	DATA	DESCRIZIONE	REDATTO	CONTROLLATO	APPROVATO
02		Definitivo	Giugno 2024	1:10000	TAVPROG001a
REV.	FASE PROGETTUALE	DATA	SCALA	IDENTIFICATORE	

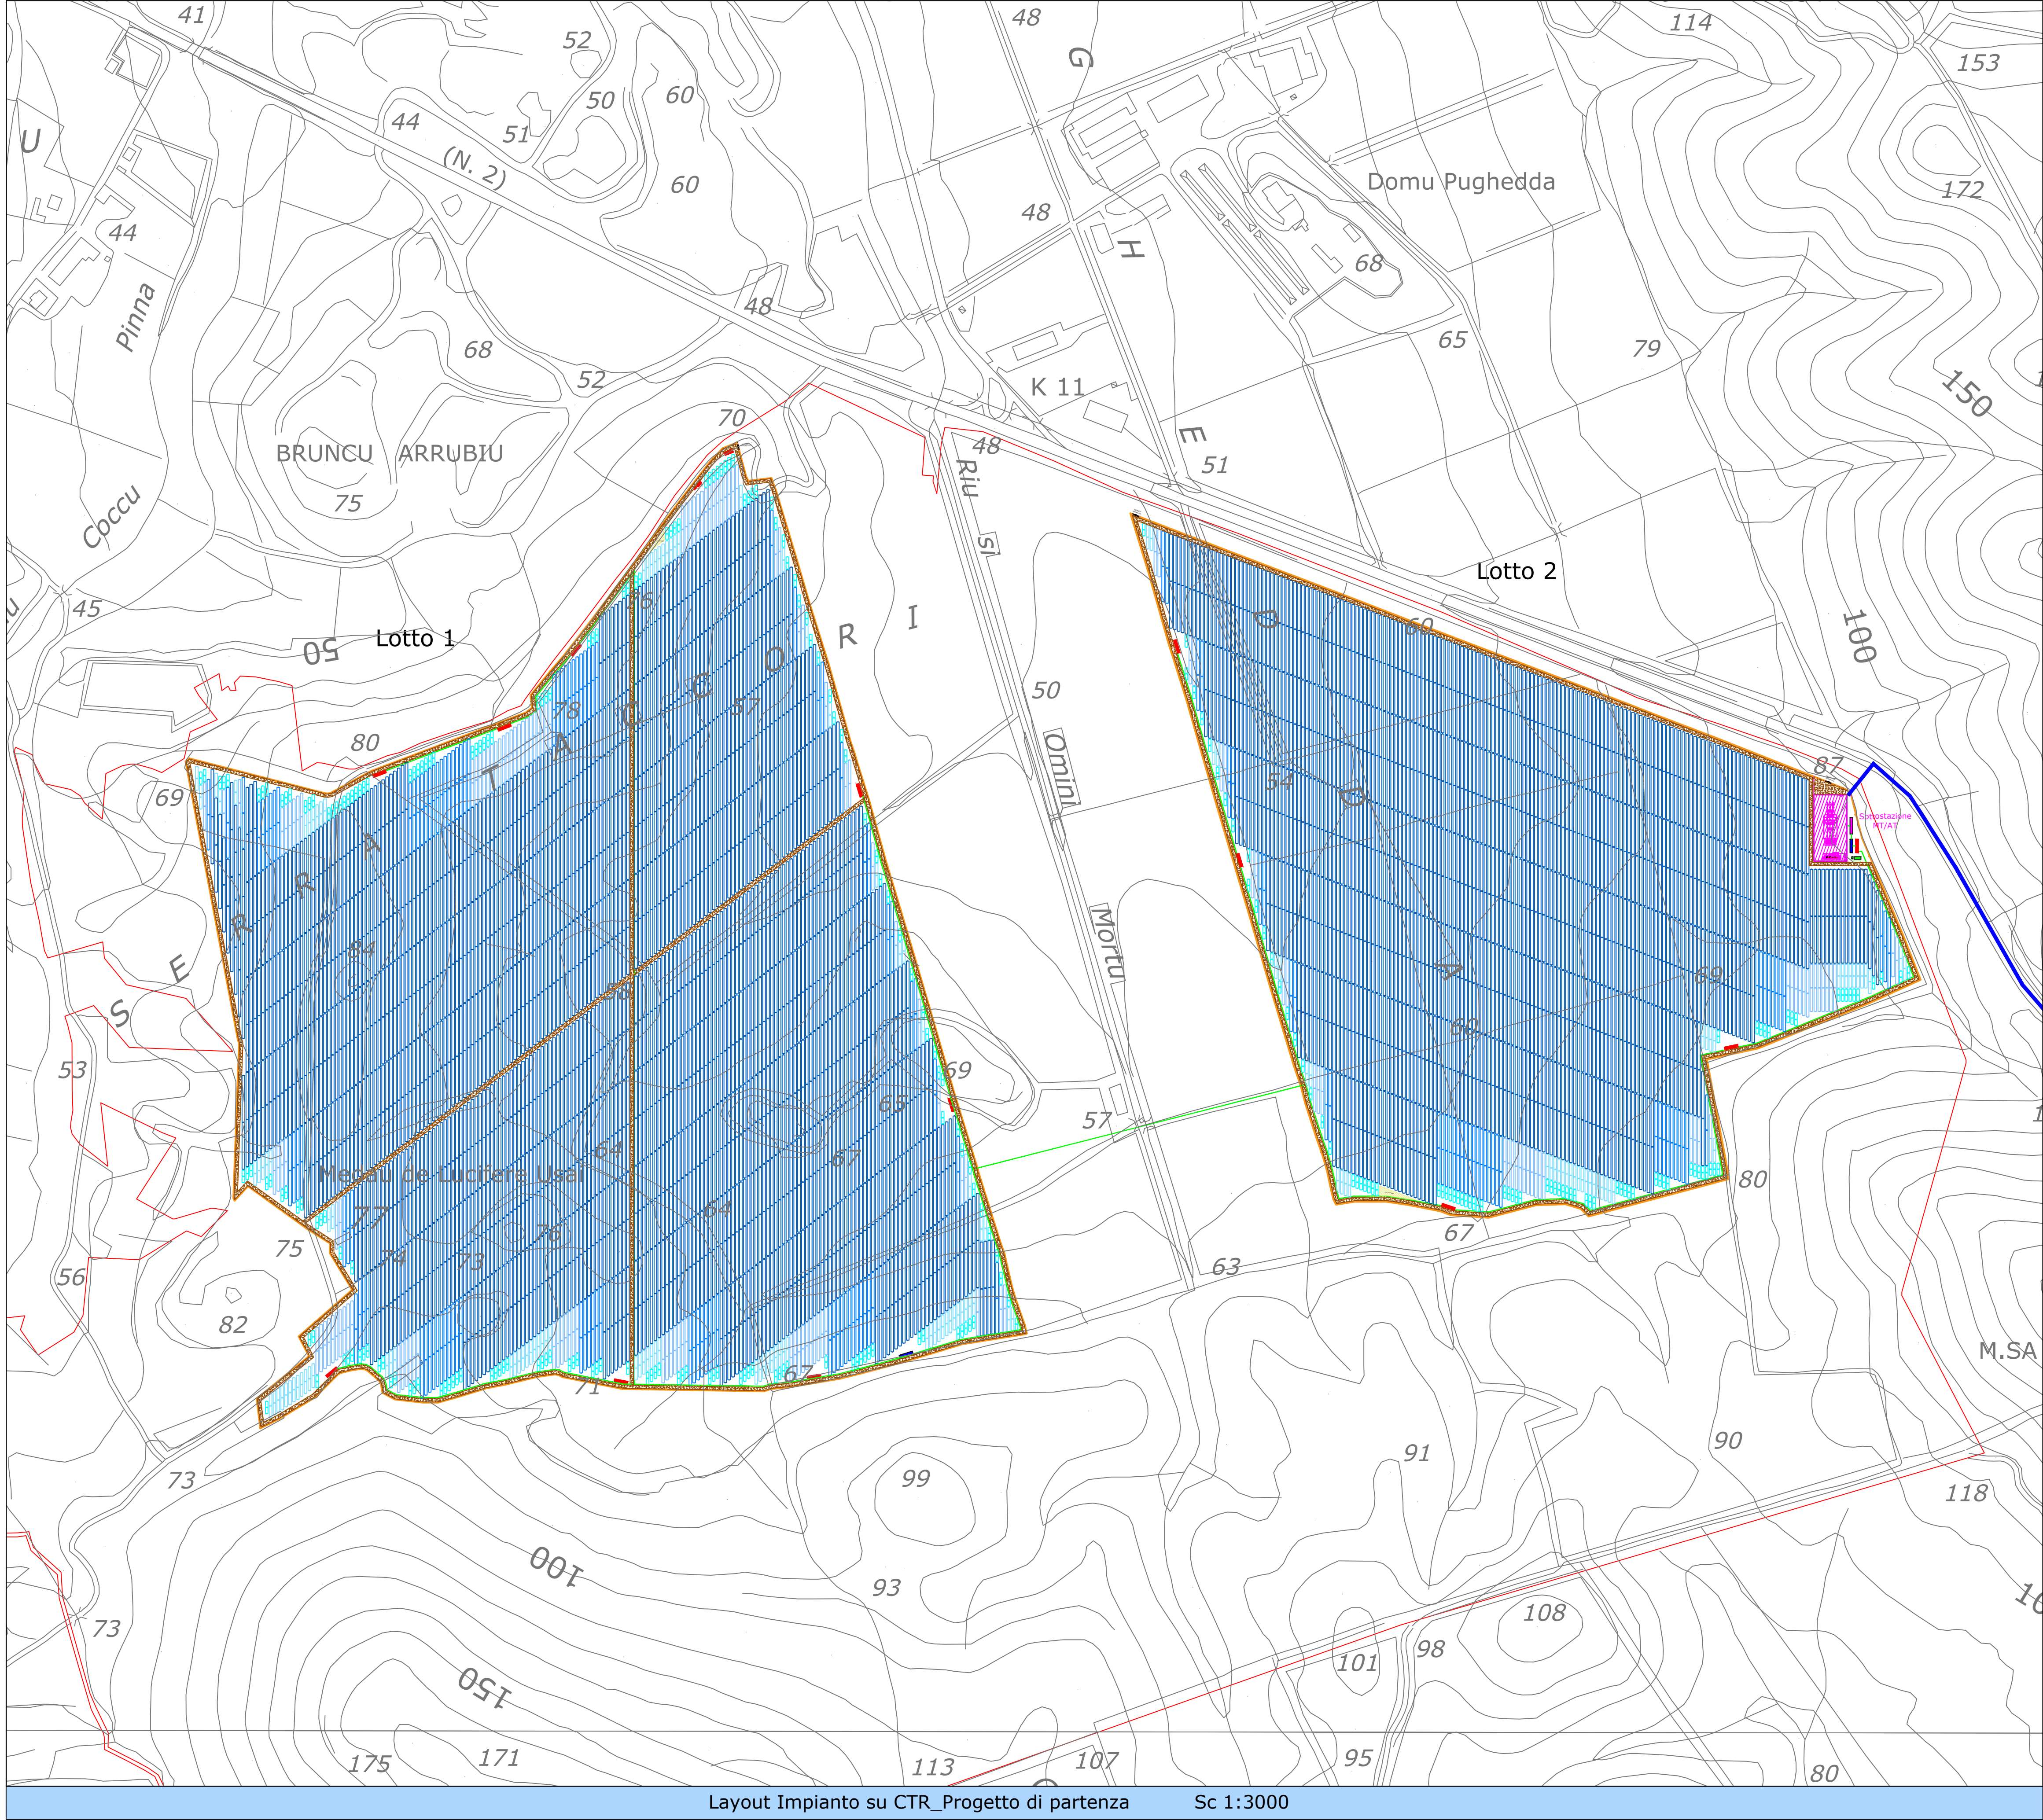


Layout Impianto su CTR_Progetto di partenza Sc 1:3000

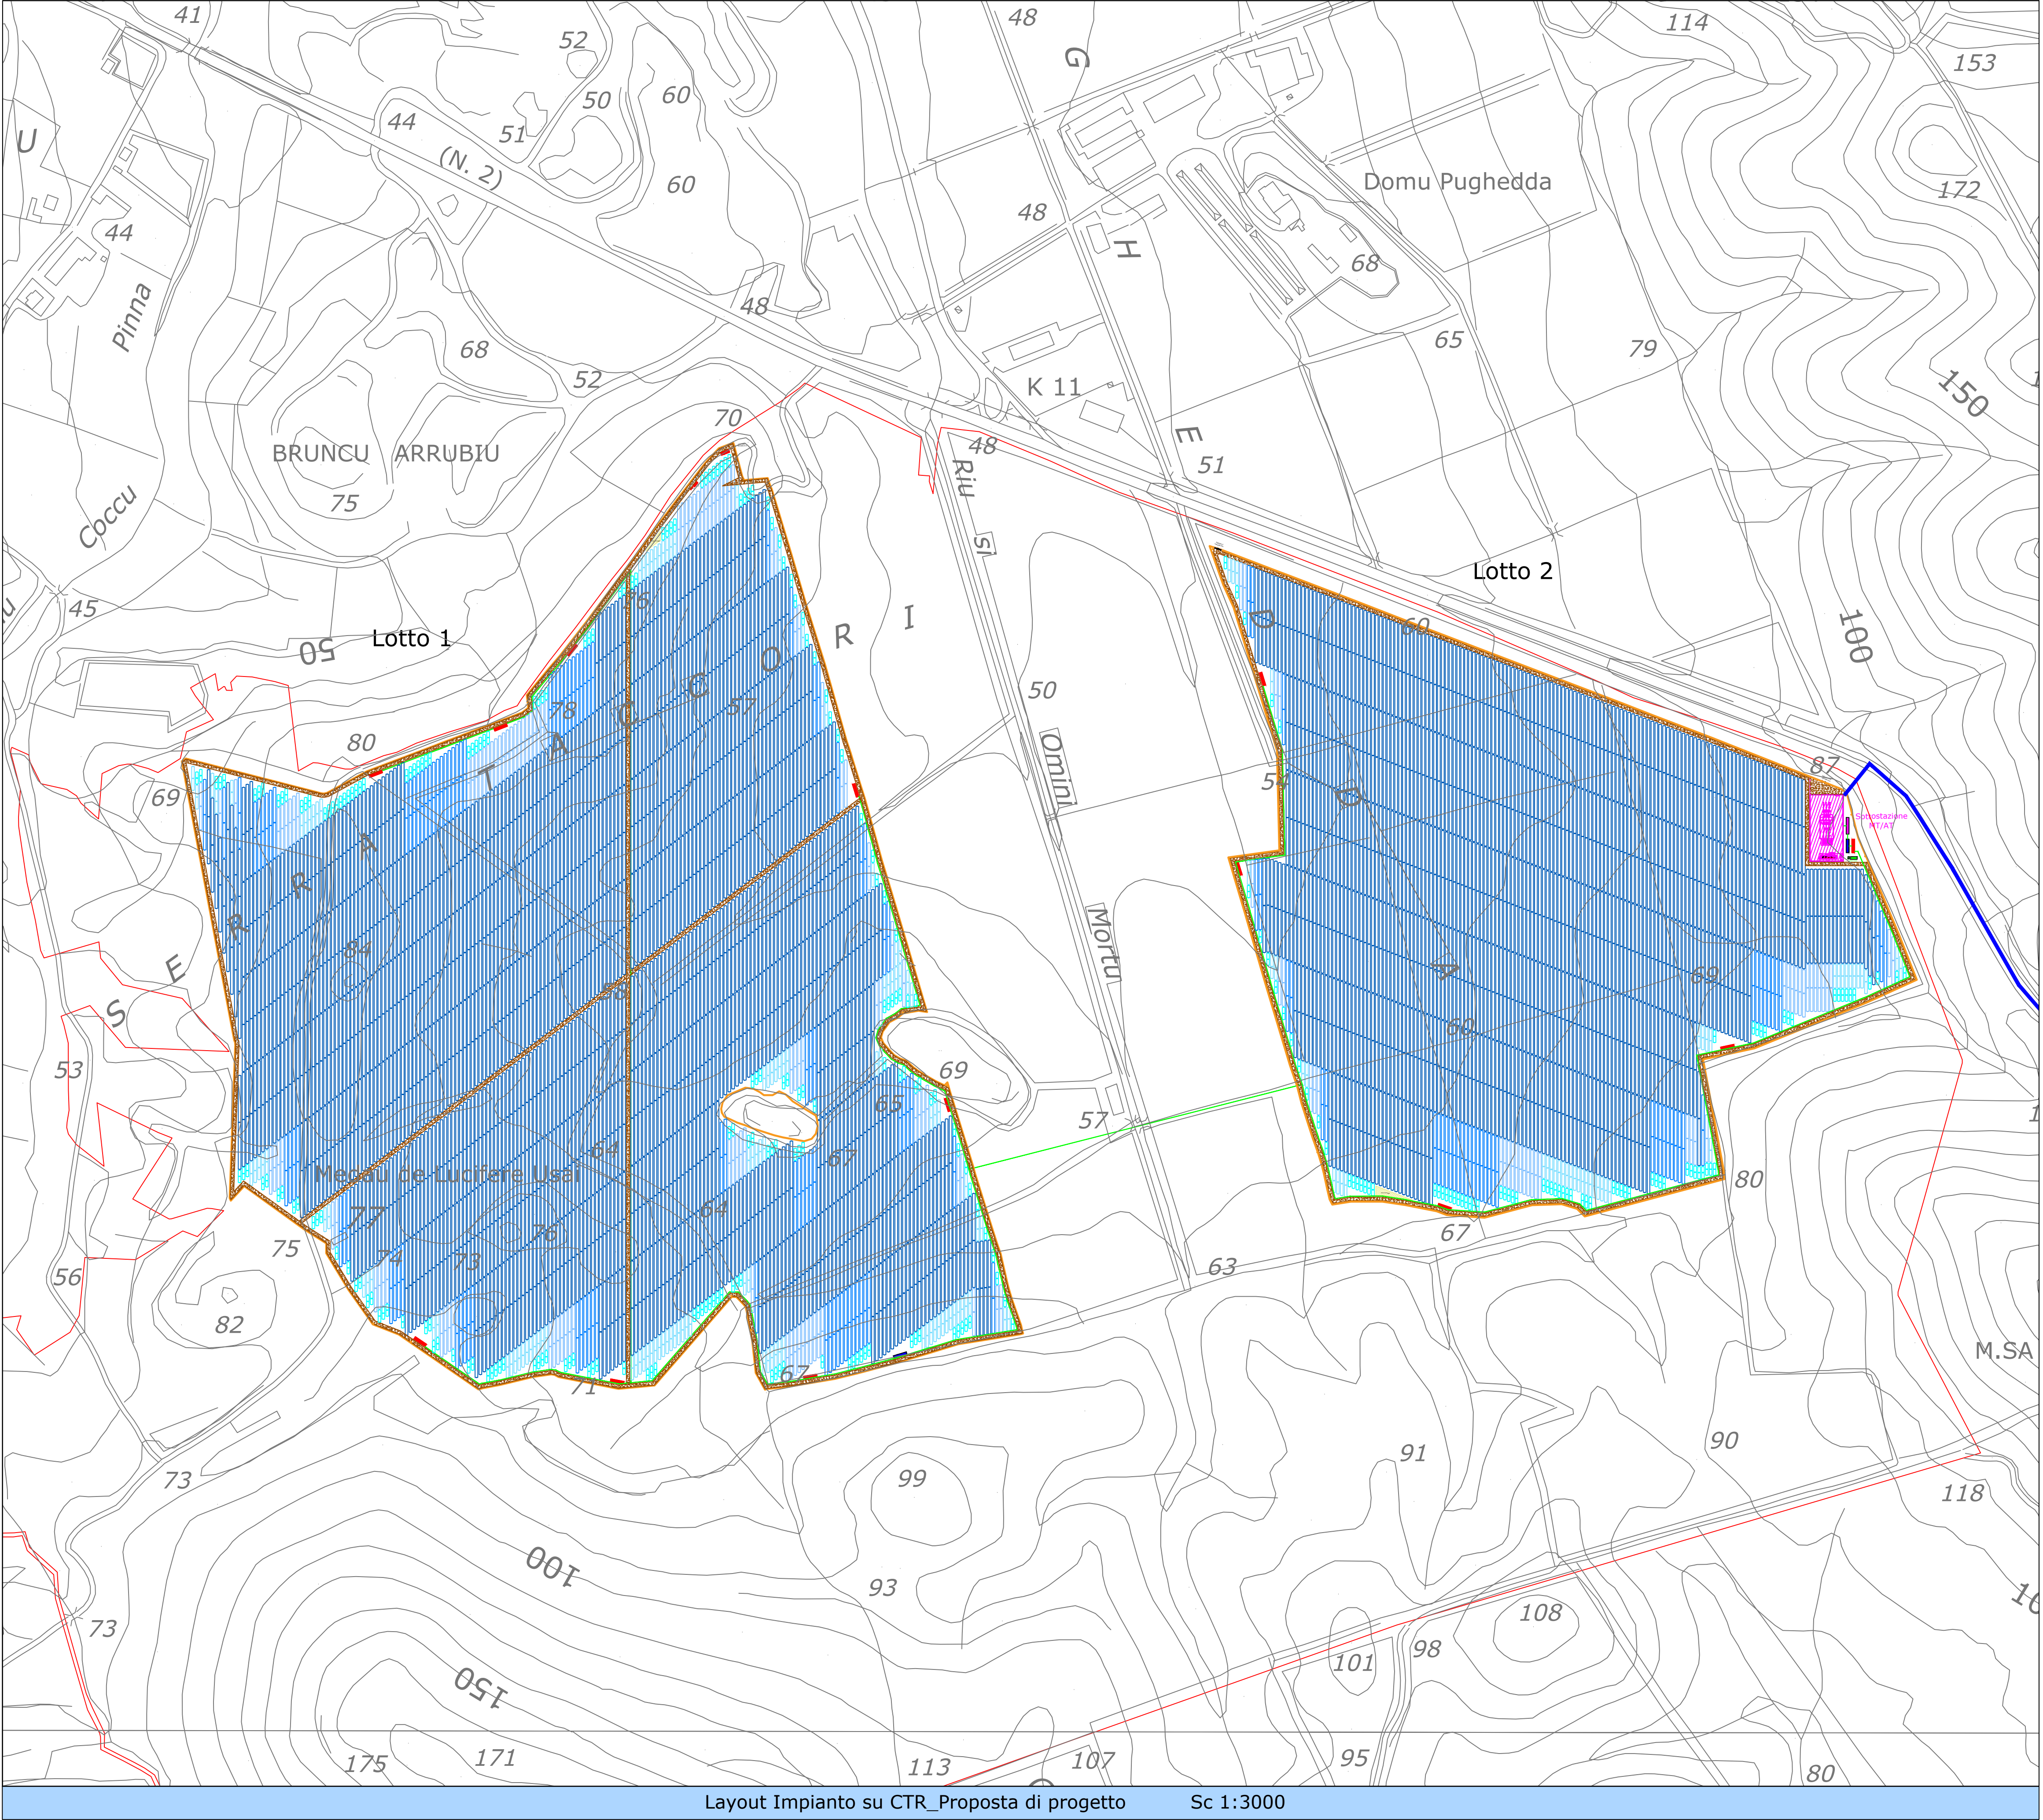

Layout Impianto su CTR_Proposta di progetto Sc 1:3000

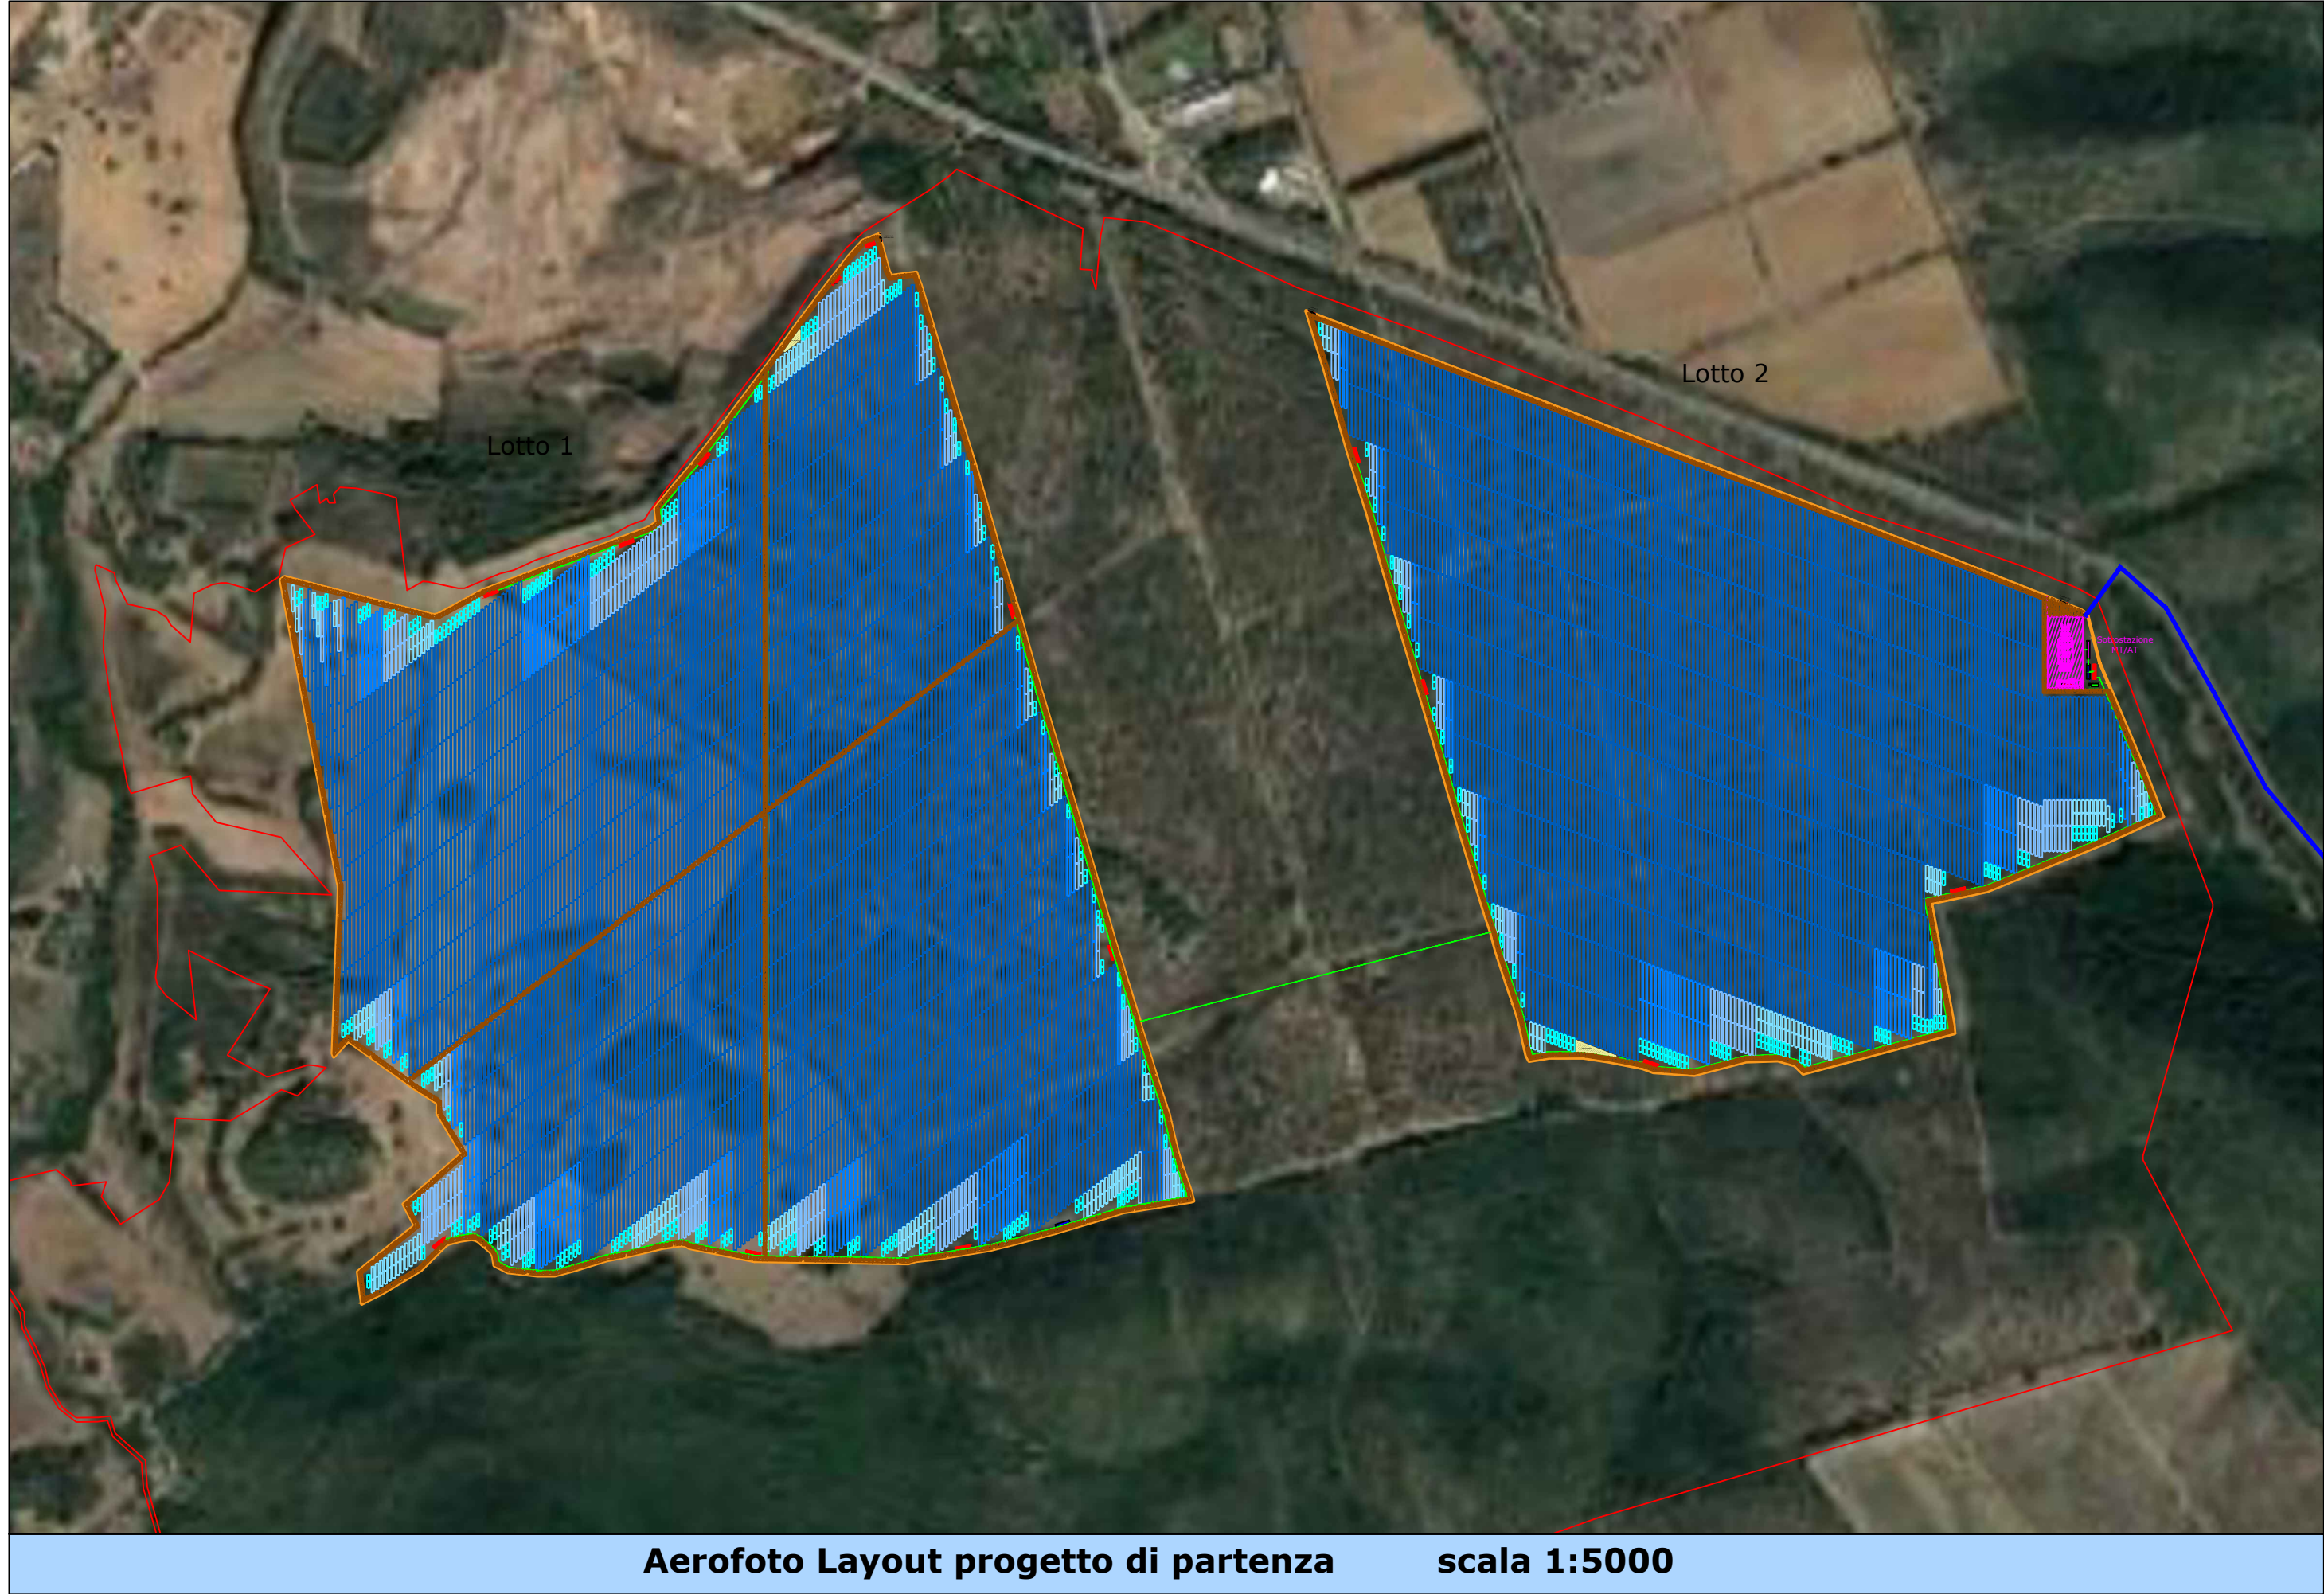

Aerofoto Layout progetto di partenza scala 1:5000

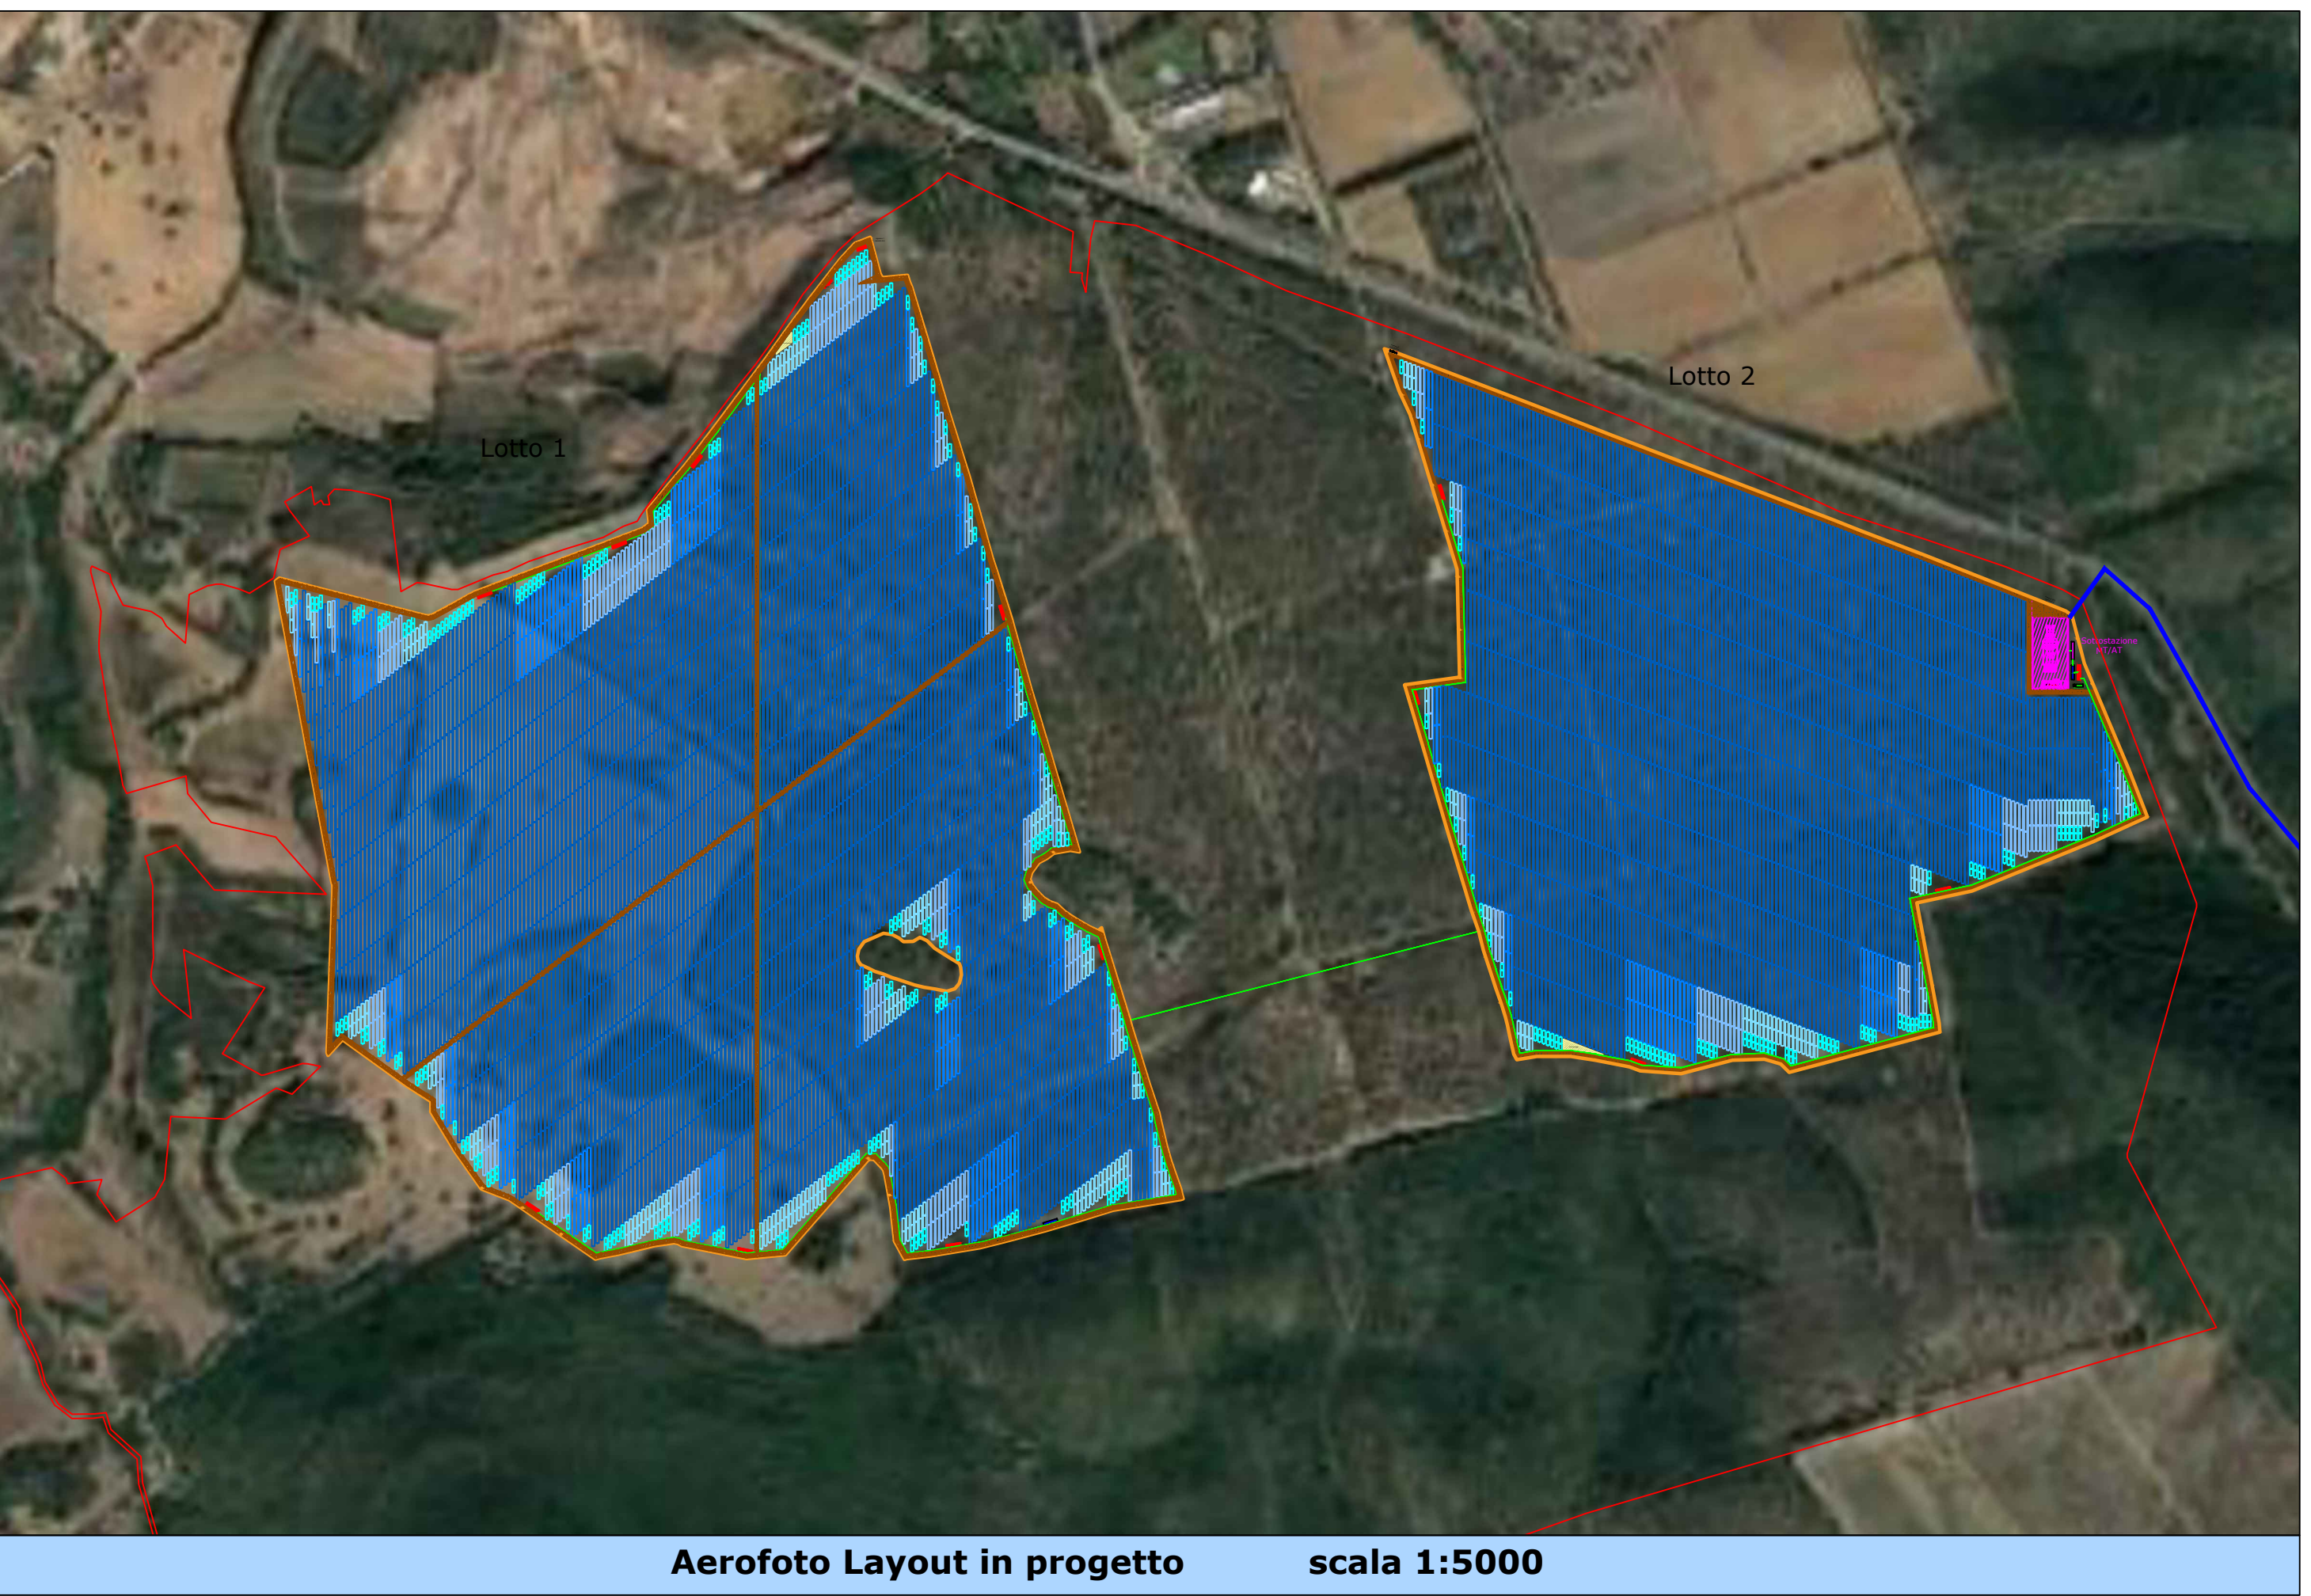

Aerofoto Layout in progetto scala 1:5000