


SEZIONE LONGITUDINALE (asse scarico)


CONSISTENZA

Scala 1:200

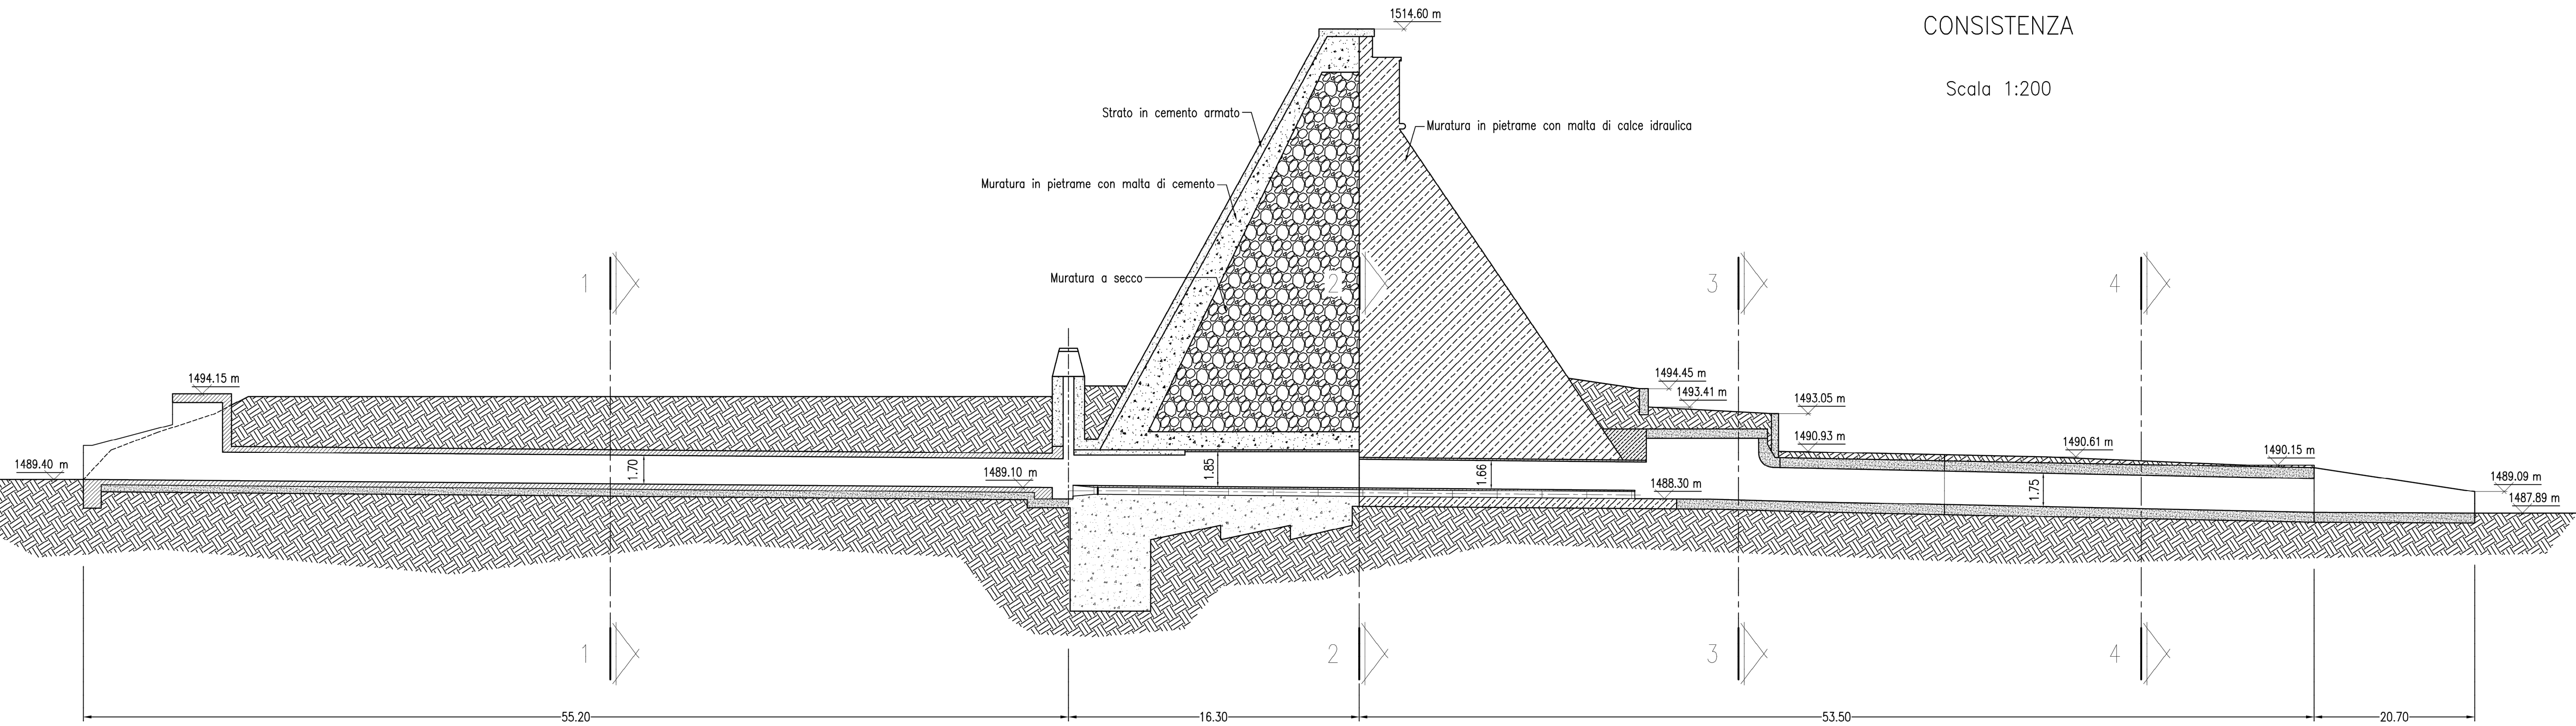


Sezione 1-1

Scala 1:50

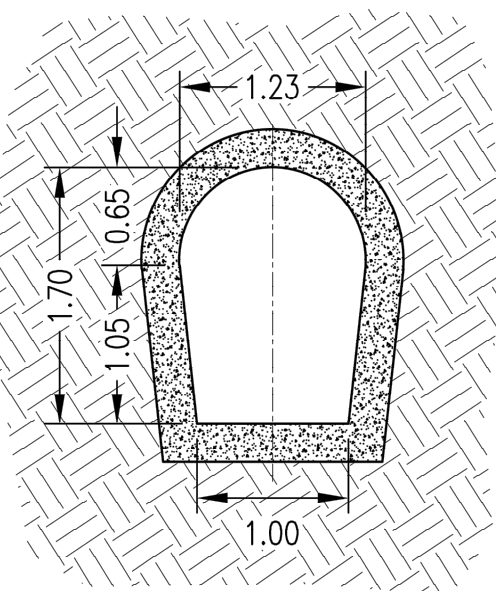

Sezione 2-2

Scala 1:50

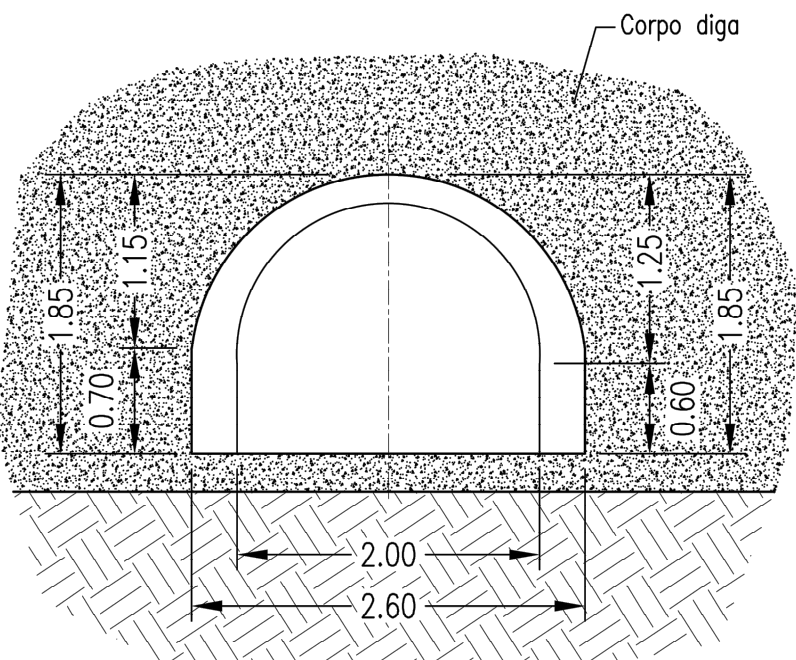

Sezione 3-3

Scala 1:50


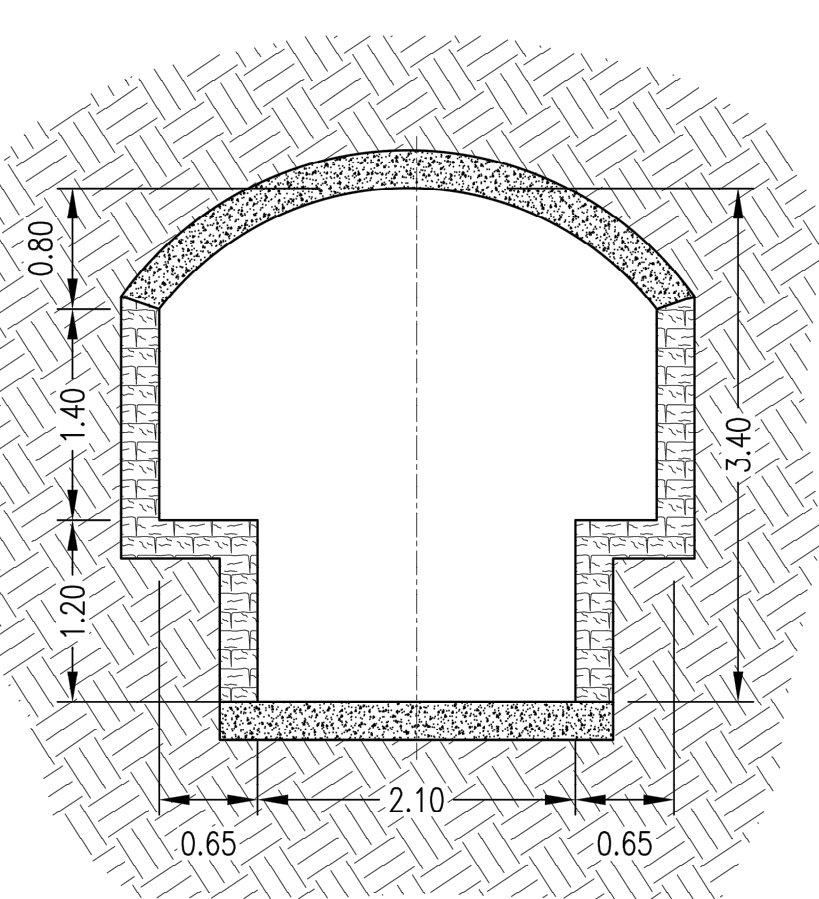


FOTO DEL CUNICOLO DELLO SCARICO DI FONDO




Sezione 4-4

Scala 1:50

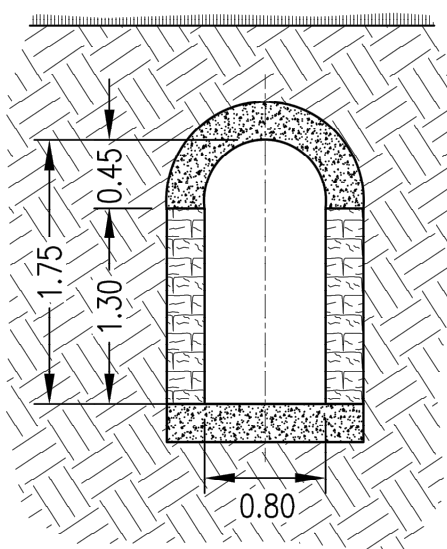

Sezione galleria derivazione lago Ballano

Scala 1:50

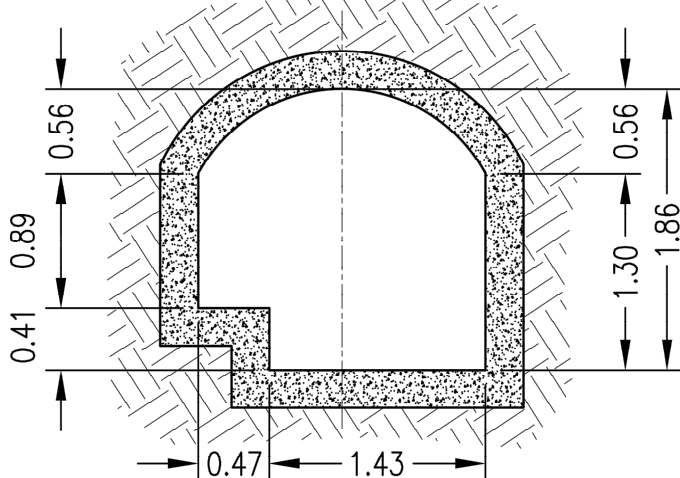

0	FMA	LSE	GLU	05/06/2023
REV	DESCRIZIONE	DISEGNATO	REVISIONATO	APPROVATO

D208

Renewable Energies Italy
O&M Hydro Italy
Northern Central Area
Green Power

IMPIANTO IDROELETTRICO DI RIGOSO
RECUPERO DELLA DIGA DI LAGO VERDE
PROGETTO DEFINITIVO
STATO DI CONSISTENZA
SCARICO DI FONDO



STRATEGIES FOR WATER
FROSIO
next

CON LA CONSULENZA DI
WATERWAYS