

### Legenda

- Limiti comunali
- Stazioni e CP esistenti
- Linea aerea in progetto Variante
- Linea aerea esistente
- Linea aerea in progetto Tracciato autorizzato
- Linea aerea in demolizione

### Piste di cantiere


- Piste di accesso al cantiere

### Rete natura 2000

- SIC - Siti di Interesse Comunitario
- ZSC - Zona speciale di conservazione
- ZPS - Zone di Protezione Speciale
- ZSC - ZPS
- Riserve regionali e territori di protezione esterna (art. 142 lettera f del D.Lgs 42/2004 EX. L. 431/85)

### Carta dell'uso del suolo della Regione Siciliana


- 111 Zone urbanizzate tessuto denso
- 112 Zone urbanizzate tessuto rado
- 121 Aree industriali
- 133 Aree estrattive
- 211 Seminativo semplice, irriguo, arborato; foraggere, colture orticole
- 211a Seminativo con presenza di agrumi
- 221 Agrumeto
- 226 Legnose agrarie miste
- 227m Associazioni di olivo con altre legnose con presenza di mandorli
- 231 Sistemi colturali e particellari complessi
- 314 Aree parzialmente boscate o bosco degradato
- 321 Macchia e cespuglieto
- 322 Pascolo
- 323 Inculto, incolto roccioso
- 512 Laghi artificiali

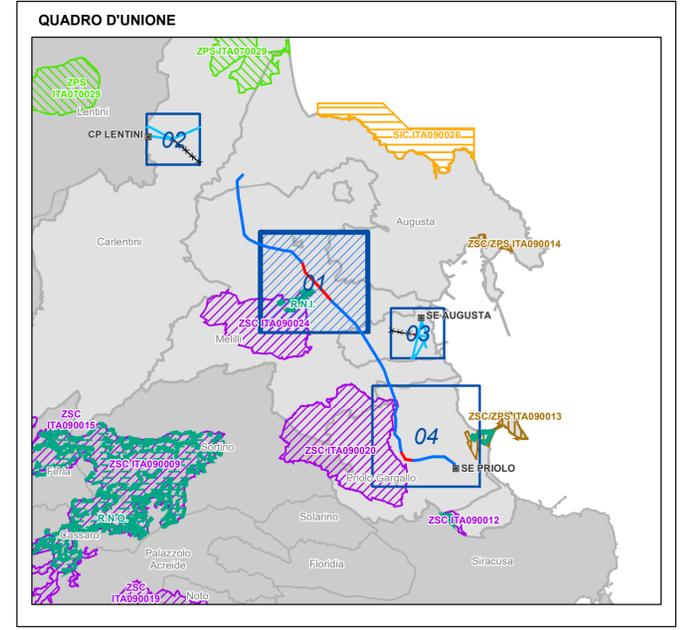


ESTERNO	DATA	DESCRIZIONE	ELABORATO	GEOTECH S.r.l.										
01	15/04/2024	Prima emissione	Geotech-zfl	GEOTECH S.r.l. SOCIETA' DI INGEGNERIA										
<table border="1"> <thead> <tr> <th>REVISIONI</th> <th>DATA</th> <th>DESCRIZIONE</th> <th>ESAMINATO</th> <th>ACCETTATO</th> </tr> </thead> <tbody> <tr> <td>00</td> <td>15/04/2024</td> <td>Condizioni ambientali A26, A27 - D.M. 0000352 del 28.11.2013</td> <td>E. Andreoli SVI.ATTI.2PM</td> <td>F. Puzzone SVI.ATTI.2PM</td> </tr>
NUMERO E DATA ORDINE: _____ MOTIVO DELL'INVIO: <input checked="" type="checkbox"/> PER ACCETTAZIONE <input type="checkbox"/> PER INFORMAZIONE														
CODIFICA ELABORATO <b>DEGR11005C3209455</b>														
TITOLO ELABORATO <b>Elettrodotto a 380 kV in singola tema, tra le Stazioni Elettriche di Paternò e Priolo</b> <b>Intervento A - Tratto sud "nuova S.E. Pantano - S.E. Priolo"</b> <b>Lotto 2: tratte tra i sostegni n. 76 - 82, 109 - 112</b> <b>ed opere connesse</b>			TIPOLOGIA ELABORATO <b>Planimetria</b>											
Cartografia elaborata <b>Carta dell'uso del suolo della Regione Siciliana</b>			PROGETTO <b>wbs: TE-GR-11-006</b>											
NOME DEL FILE	SCALA	FORMATO	SCALA	FOGLIO										
DEGR11005C3209455_01.pdf	1 unità = 1 m.	A1	1:10.000	01/04										

Questo documento contiene informazioni di proprietà Terna Rete Italia S.p.A. e deve essere utilizzato esclusivamente dal destinatario in relazione alle finalità per le quali è stato fornito. È vietata qualsiasi forma di riproduzione o di divulgazione senza l'esplicito consenso di Terna Rete Italia S.p.A. This document contains information proprietary to Terna Rete Italia S.p.A. and it will have to be used exclusively for the purposes for which it has been furnished. Whichever shape of spreading or reproduction without the written permission of Terna Rete Italia S.p.A. is prohibi.

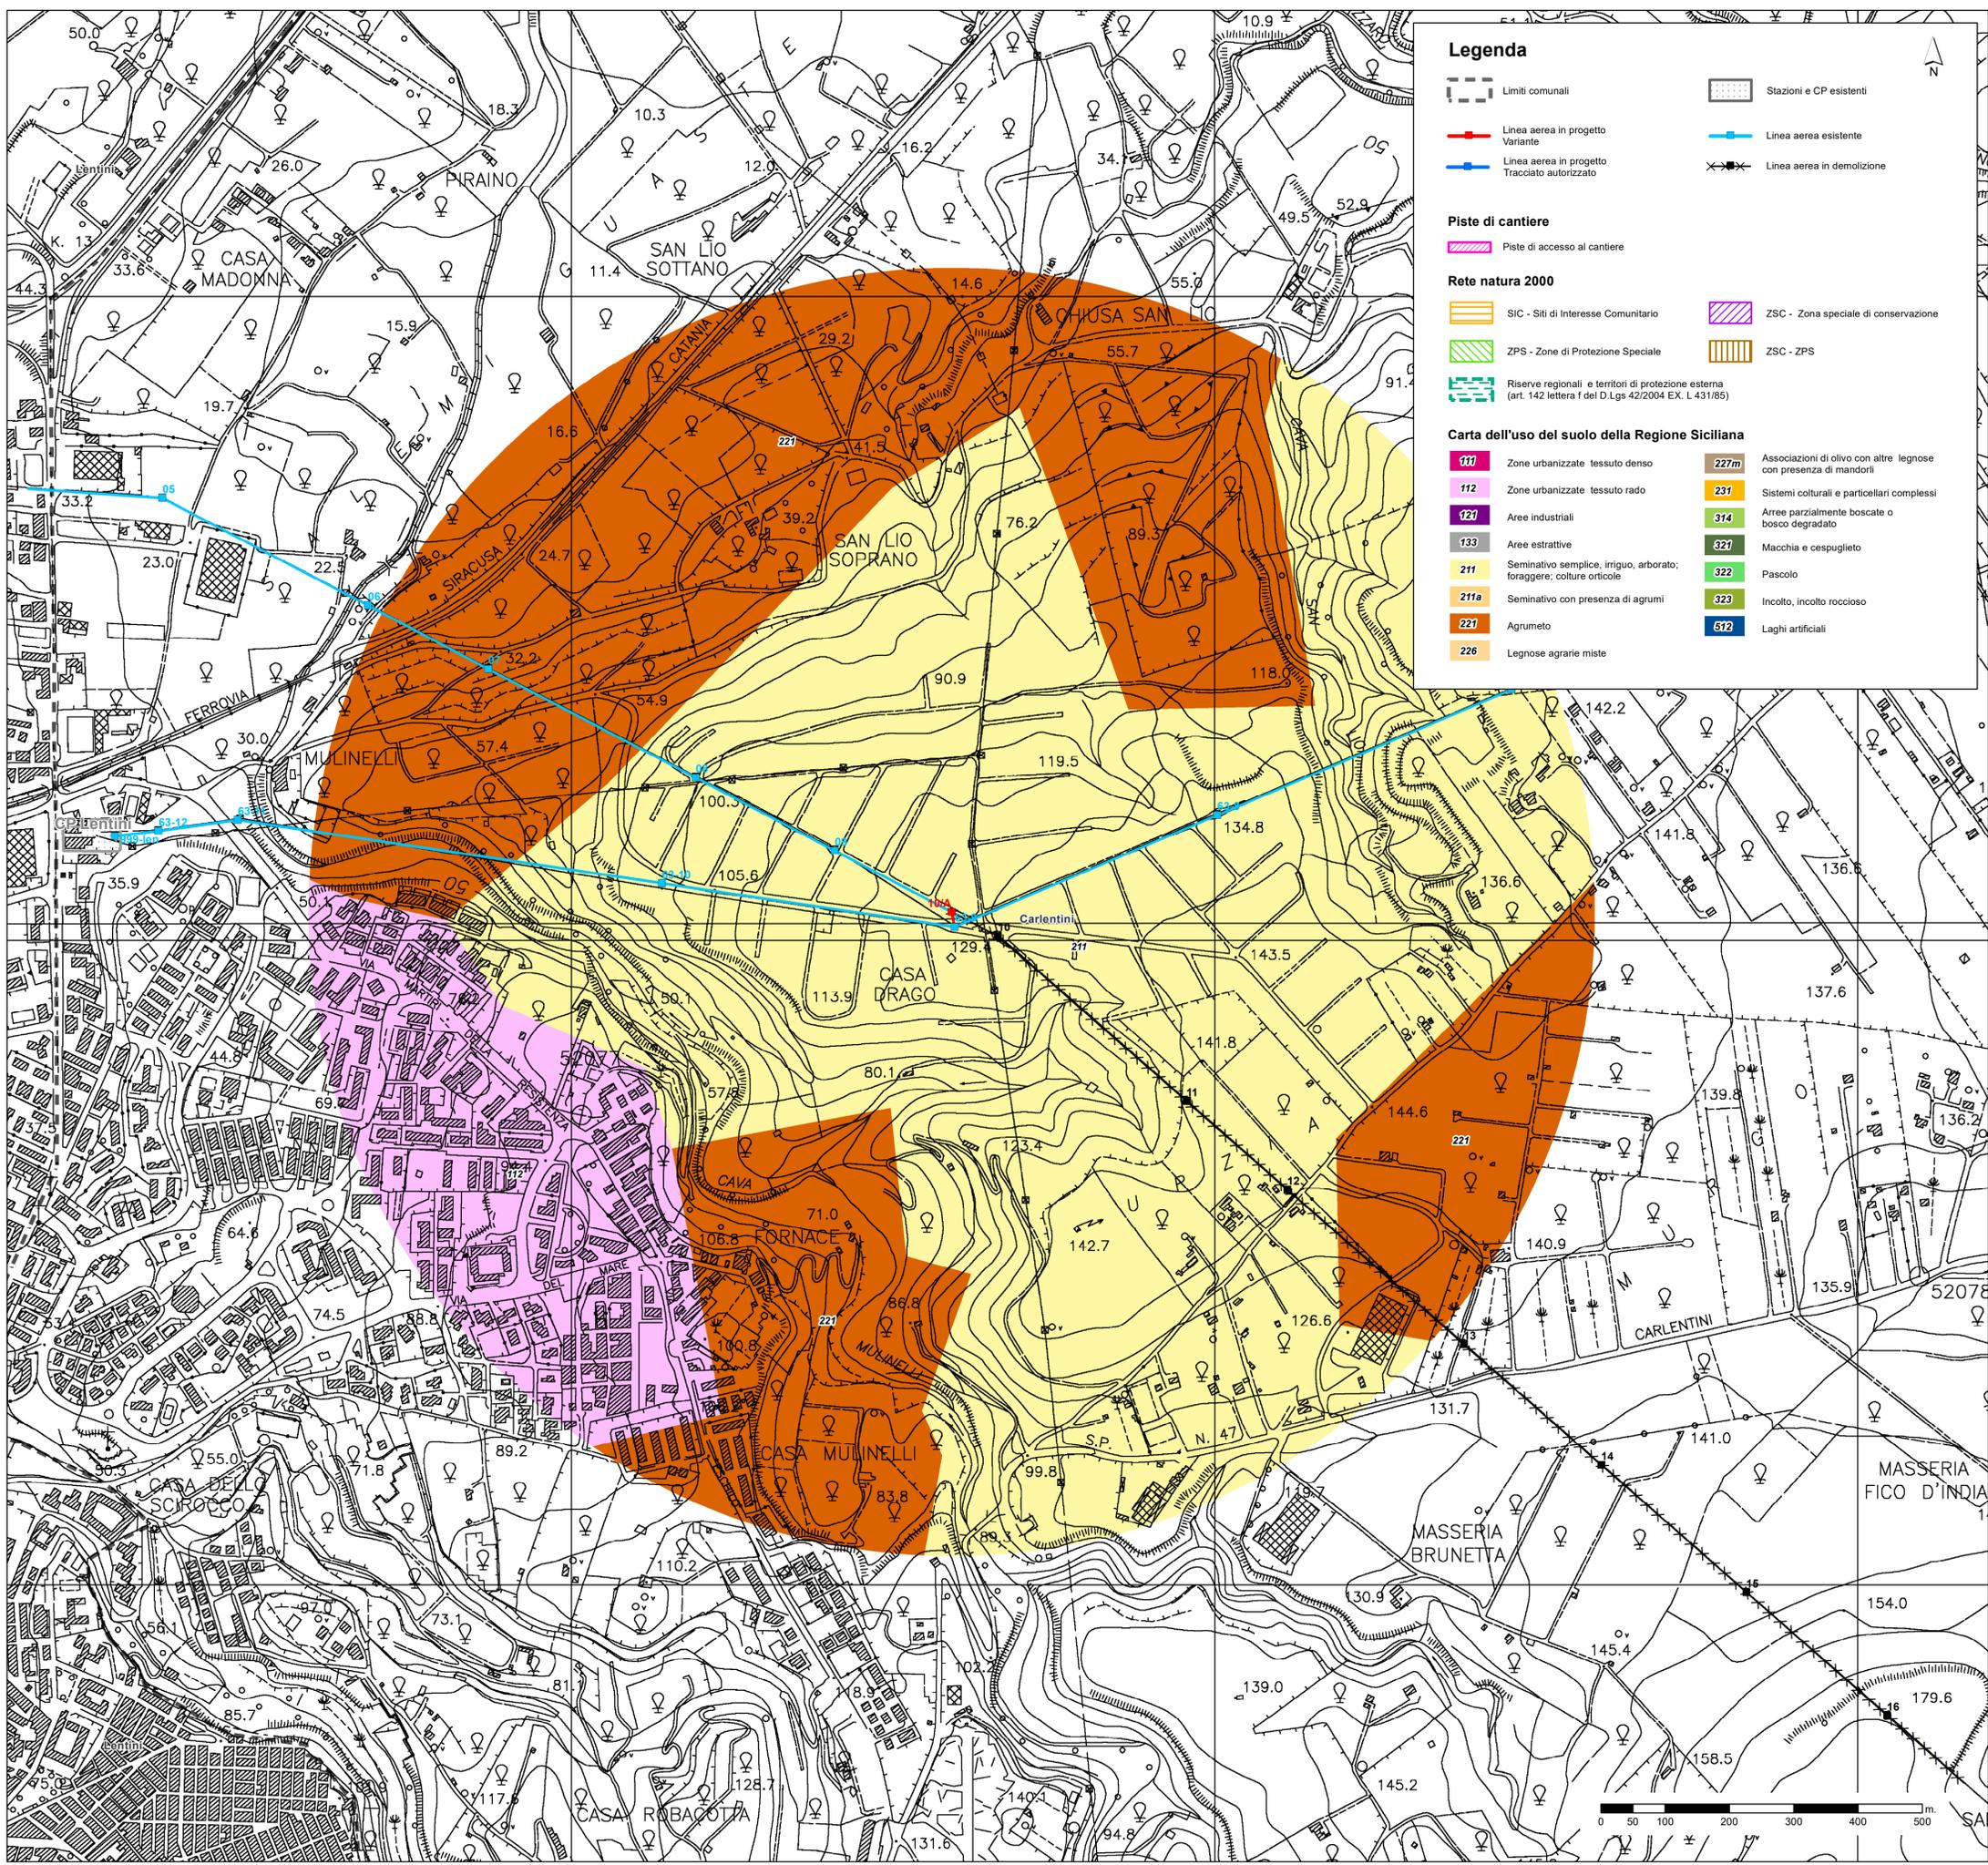

### Legenda

- Limiti comunali
- Linea aerea in progetto Variante
- Linea aerea in progetto Tracciato autorizzato
- Linea aerea esistente
- Linea aerea in demolizione

### Piste di cantiere


- Piste di accesso al cantiere

### Rete natura 2000

- SIC - Siti di Interesse Comunitario
- ZPS - Zone di Protezione Speciale
- Riserve regionali e territori di protezione esterna (art. 142 lettera f del D. Lgs 42/2004 EX. L. 431/85)
- ZSC - Zona speciale di conservazione
- ZSC - ZPS

### Carta dell'uso del suolo della Regione Siciliana

- 111 Zone urbanizzate tessuto denso
- 112 Zone urbanizzate tessuto rado
- 121 Aree industriali
- 133 Aree estrattive
- 211 Seminatoio semplice, irriguo, arborato; foraggiere, colture orticole
- 211a Seminatoio con presenza di agrumi
- 221 Agrumeto
- 226 Legnose agrarie miste
- 227m Associazioni di olivo con altre legnose con presenza di mandorli
- 231 Sistemi colturali e particellari complessi
- 314 Aree parzialmente boscate o bosco degradato
- 321 Macchia e cespuglieto
- 322 Pascolo
- 323 Incolto, incolto roccioso
- 512 Laghi artificiali

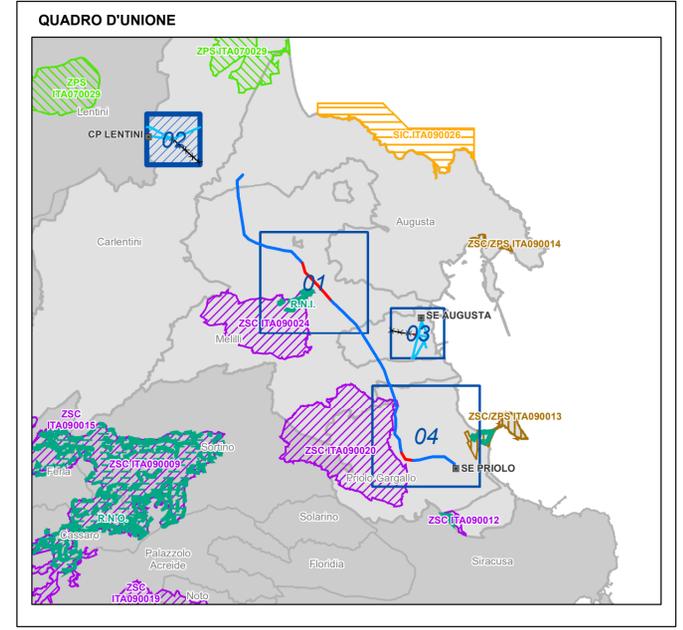

Dott. Ing. PIETRO RICCIARDINI  
 n. 449 Sezione A  
 iscritto e iscritta  
 all'Albo Nazionale  
 dei Geologi  
 Provincia di Siracusa

ESTERNO	DATA	DESCRIZIONE	ELABORATO
01	15/04/2024	Prima emissione	Geotech-zrf

REVISIONI	DATA	DESCRIZIONE	ESAMINATO	ACCETTATO
00	15/04/2024	Condizioni ambientali A26, A27 - D.M. 0000352 del 28.11.2013	E. Andriani SVP.ATP.PRM	F. Puzzone SVP.ATP.PRM

NUMERO E DATA ORDINE:	MOTIVO DELL'INVIO:
	<input checked="" type="checkbox"/> PER ACCETTAZIONE <input type="checkbox"/> PER INFORMAZIONE

<b>DEGR11005C3209455</b> TITOLO ELABORATO Elettrodotto a 380 kV in singola tema, tra le Stazioni Elettriche di Paternò e Priolo <b>Intervento A - Tratto sud "nuova S.E. Pantano - S.E. Priolo"</b> Lotto 2: tratte tra i sostegni n. 76 - 82, 109 - 112 ed opere connesse Carta dell'uso del suolo della Regione Siciliana		 TIPOLOGIA ELABORATO Planimetria PROGETTO wbs: TE-GR-11-006
--	--	--

NOME DEL FILE	SCALA	FORMATO	SCALA	FOGLIO
DEGR11005C3209455_02.pdf	1 unità = 1 m.	A1	1:5.000	02/04

Questo documento contiene informazioni di proprietà Terna Rete Italia S.p.A. e deve essere utilizzato esclusivamente dal destinatario in relazione alle finalità per le quali è stato fornito. È vietata qualsiasi forma di riproduzione o di divulgazione senza l'esplicito consenso di Terna Rete Italia S.p.A.  
 This document contains information proprietary to Terna Rete Italia S.p.A. and it will have to be used exclusively for the purposes for which it has been furnished. Whichever shape of spreading or reproduction without the written permission of Terna Rete Italia S.p.A. is prohibi.



### Legenda

- Limiti comunali
- Linea aerea in progetto Variante
- Linea aerea in progetto Tracciato autorizzato
- Stazioni e CP esistenti
- Linea aerea esistente
- Linea aerea in demolizione

### Piste di cantiere


- Piste di accesso al cantiere

### Rete natura 2000

- SIC - Siti di Interesse Comunitario
- ZPS - Zone di Protezione Speciale
- Riserve regionali e territori di protezione esterna (art. 142 lettera f del D. Lgs 42/2004 EX. L. 431/85)
- ZSC - Zona speciale di conservazione
- ZSC - ZPS

### Carta dell'uso del suolo della Regione Siciliana

- 111 Zone urbanizzate tessuto denso
- 112 Zone urbanizzate tessuto rado
- 121 Aree industriali
- 133 Aree estrattive
- 211 Seminatoio semplice, irriguo, arborato; foraggere, colture orticole
- 211a Seminatoio con presenza di agrumi
- 221 Agrumeto
- 226 Legnose agrarie miste
- 227m Associazioni di olivo con altre legnose con presenza di mandorli
- 231 Sistemi culturali e particellari complessi
- 314 Aree parzialmente boscate o bosco degradato
- 321 Macchia e cespuglieto
- 322 Pascolo
- 323 Incolto, incolto roccioso
- 512 Laghi artificiali

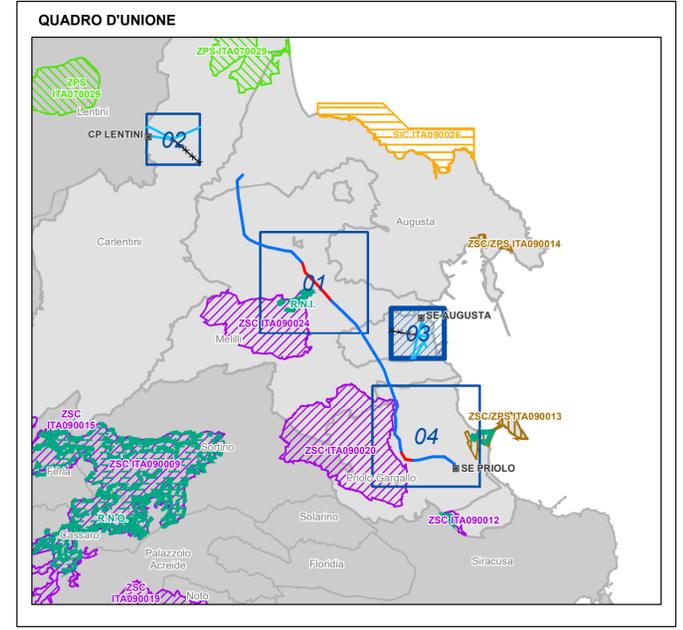

ESTERNO	DATA	DESCRIZIONE	ELABORATO
01	15/04/2024	Prima emissione	Geotech-zrf

REVISIONI	DATA	DESCRIZIONE	ESAMINATO	ACCETTATO
00	15/04/2024	Condizioni ambientali A26, A27 - D.M. 0000352 del 28.11.2013	E. Andreoli SVP.ATT.294M	F. Puzzone SVP.ATT.294M

NUMERO E DATA ORDINE:	MOTIVO DELL'INVIO:
	<input checked="" type="checkbox"/> PER ACCETTAZIONE <input type="checkbox"/> PER INFORMAZIONE


  

<b>DEGR11005C3209455</b> TITOLO ELABORATO Elettrodotto a 380 kV in singola tema, tra le Stazioni Elettriche di Paternò e Priolo <b>Intervento A - Tratto sud "nuova S.E. Pantano - S.E. Priolo"</b> Lotto 2: tratte tra i sostegni n. 76 - 82, 109 - 112 ed opere connesse Carta dell'uso del suolo della Regione Siciliana		 TIPOLOGIA ELABORATO Planimetria PROGETTO wbs: TE-GR-11-006
---	--	--

NOME DEL FILE	SCALA	FORMATO	SCALA	FOGLIO
DEGR11005C3209455_03.pdf	1 unità = 1 m.	A1	1:5.000	03/04


Questo documento contiene informazioni di proprietà Terna Rete Italia S.p.A. e deve essere utilizzato esclusivamente dal destinatario in relazione alle finalità per le quali è stato fornito. È vietata qualsiasi forma di riproduzione o di divulgazione senza l'esplicito consenso di Terna Rete Italia S.p.A.  
 This document contains information proprietary to Terna Rete Italia S.p.A. and it will have to be used exclusively for the purposes for which it has been furnished. Whichever shape of spreading or reproduction without the written permission of Terna Rete Italia S.p.A. is prohibi.

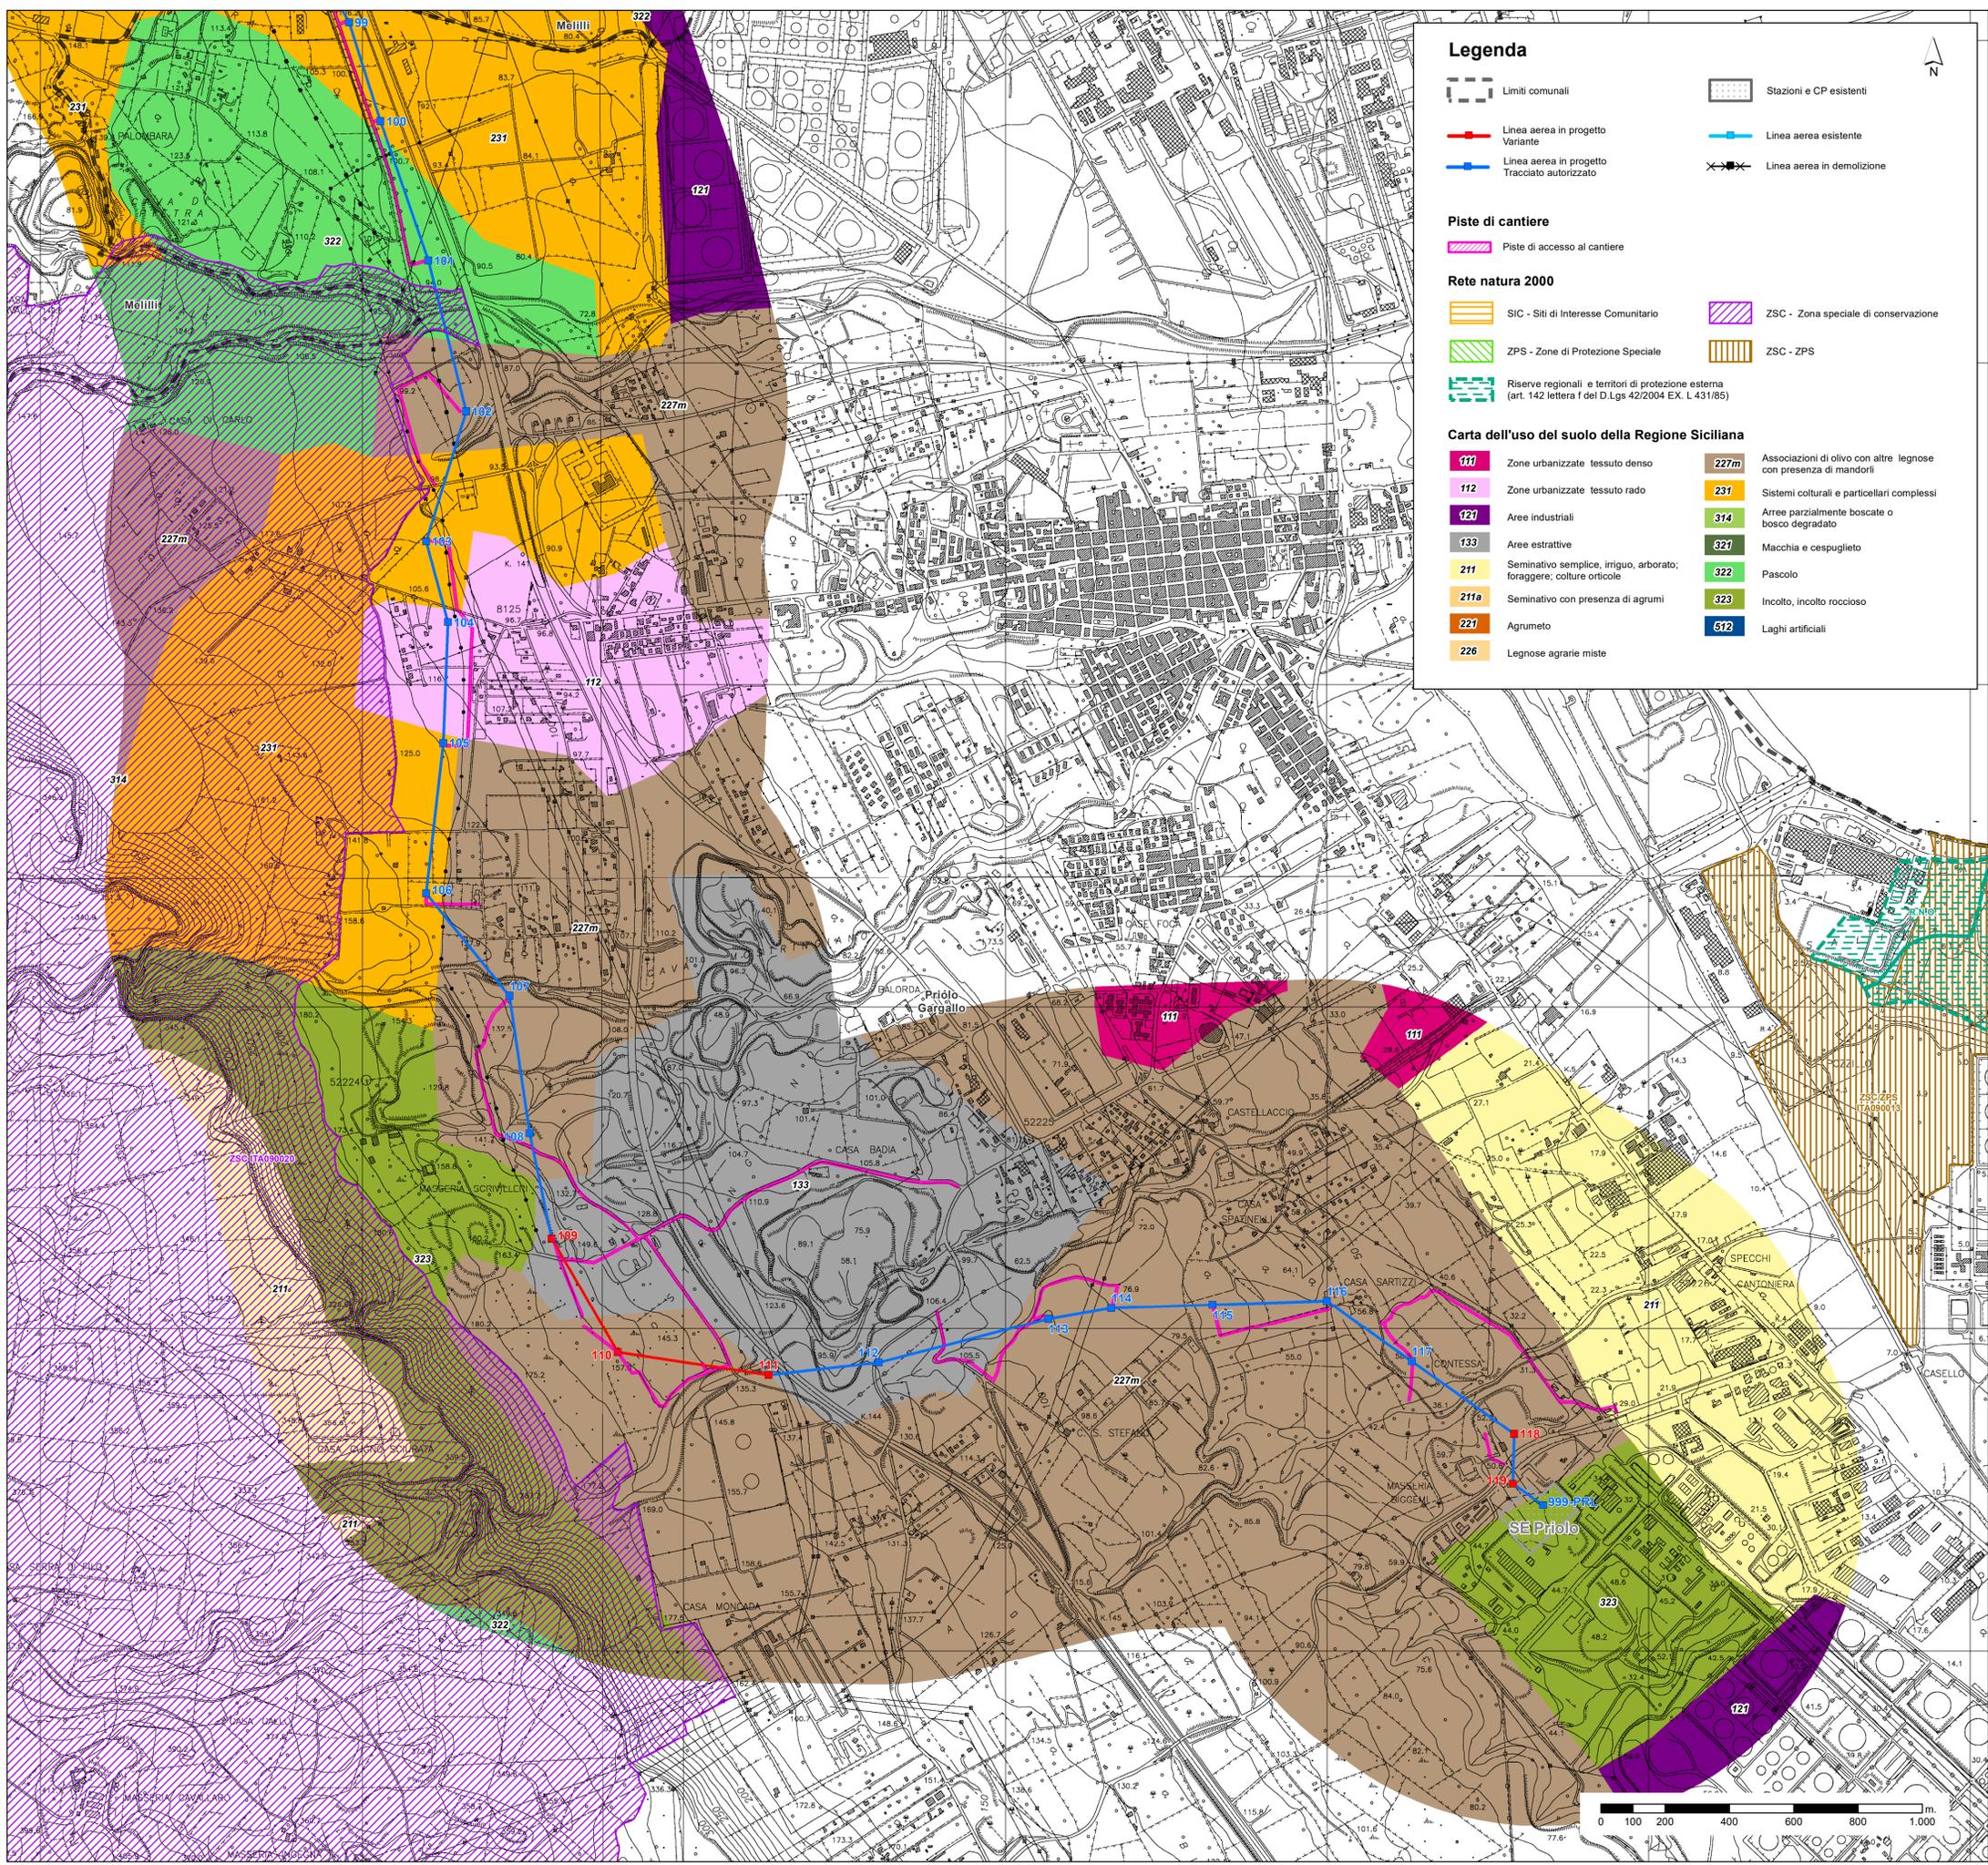

### Legenda

- Limiti comunali
- Linea aerea in progetto Variante
- Linea aerea in progetto Tracciato autorizzato
- Piste di cantiere
- Rete natura 2000
- Carta dell'uso del suolo della Regione Siciliana

	Stazioni e CP esistenti
	Linea aerea esistente
	Linea aerea in demolizione
	Piste di accesso al cantiere
	SIC - Siti di Interesse Comunitario
	ZPS - Zone di Protezione Speciale
	Riserve regionali e territori di protezione esterna (art. 142 lettera f del D.Lgs 42/2004 EX. L. 431/85)
	ZSC - Zona speciale di conservazione
	ZSC - ZPS
	111 Zone urbanizzate tessuto denso
	112 Zone urbanizzate tessuto rado
	121 Aree industriali
	133 Aree estrattive
	211 Seminativo semplice, irriguo, arborato; foraggere, colture orticole
	211a Seminativo con presenza di agrumi
	221 Agrumeto
	226 Legnose agrarie miste
	227m Associazioni di olivo con altre legnose con presenza di mandorli
	231 Sistemi culturali e parcelari complessi
	314 Aree parzialmente boscate o bosco degradato
	321 Macchia e cespuglieto
	322 Pascolo
	323 Incolto, incolto roccioso
	512 Laghi artificiali

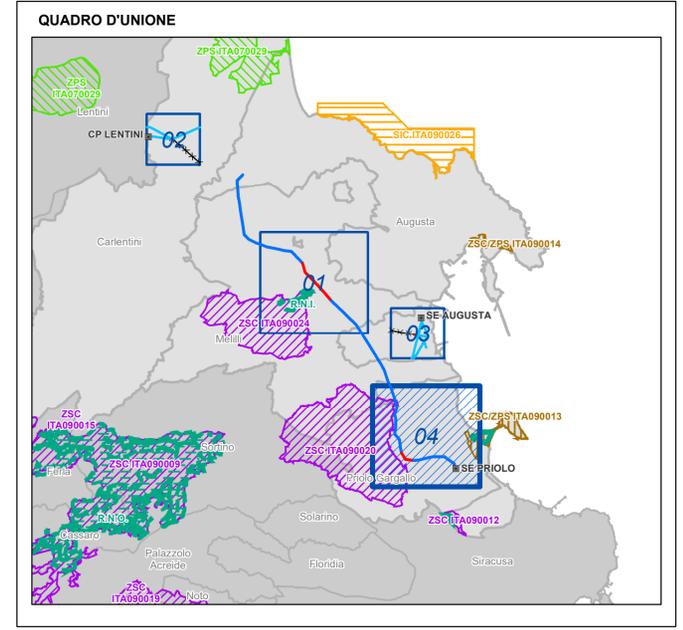

Dott. Ing. PIETRO RICCIARDINI  
 n. 1252/89 Sezione A Sicilia  
 o-Geotecnica

	N.	DATA	DESCRIZIONE	ELABORATO	
REVISIONI	00	15/04/2024	Condizioni ambientali A26, A27 - D.M. 0000352 del 28.11.2013	E. Andreini SVP-ATT-PIM	F. Puzzone SVP-ATT-PIM
	N.	DATA	DESCRIZIONE	ESAMINATO	ACCETTATO
NUMERO E DATA ORDINE: _____ MOTIVO DELL'INVIO: <input checked="" type="checkbox"/> PER ACCETTAZIONE <input type="checkbox"/> PER INFORMAZIONE					
CODIFICA ELABORATO <b>DEGR11005C3209455</b>				 TIPOLOGIA ELABORATO Planimetria	
TITOLO ELABORATO <b>Elettrodotto a 380 kV in singola tema, tra le Stazioni Elettriche di Paternò e Priolo</b> <b>Intervento A - Tratto sud "nuova S.E. Pantano - S.E. Priolo"</b> <b>Lotto 2: tratte tra i sostegni n. 76 - 82, 109 - 112 ed opere connesse</b>				PROGETTO wbs: TE-GR-11-006	
CODIFICA ELABORATO <b>DEGR11005C3209455</b>				TIPOLOGIA ELABORATO Planimetria	
TITOLO ELABORATO <b>Elettrodotto a 380 kV in singola tema, tra le Stazioni Elettriche di Paternò e Priolo</b> <b>Intervento A - Tratto sud "nuova S.E. Pantano - S.E. Priolo"</b> <b>Lotto 2: tratte tra i sostegni n. 76 - 82, 109 - 112 ed opere connesse</b>				PROGETTO wbs: TE-GR-11-006	
NOME DEL FILE DEGR11005C3209455_04.pdf		SCALA 1 unità = 1 m.	FORMATO A1	SCALA 1:10.000	FOGLIO 04/04
<small>Questo documento contiene informazioni di proprietà Terna Rete Italia S.p.A. e deve essere utilizzato esclusivamente dal destinatario in relazione alle finalità per le quali è stato fornito. È vietata qualsiasi forma di riproduzione o di divulgazione senza l'esplicito consenso di Terna Rete Italia S.p.A.          This document contains information proprietary to Terna Rete Italia S.p.A. and it will have to be used exclusively for the purposes for which it has been furnished. Whichever shape of spreading or reproduction without the written permission of Terna Rete Italia S.p.A. is prohibi.</small>					

