


Sezione longitudinale della discarica "G3" presente nel settore meridionale della Cava Mater Gratiae a fine esercizio e recupero ambientale come da "PROGETTO DEFINITIVO" autorizzato

OVEST

Discarica per R.S.N.P.
(V = 3.250.000 mc)

EST

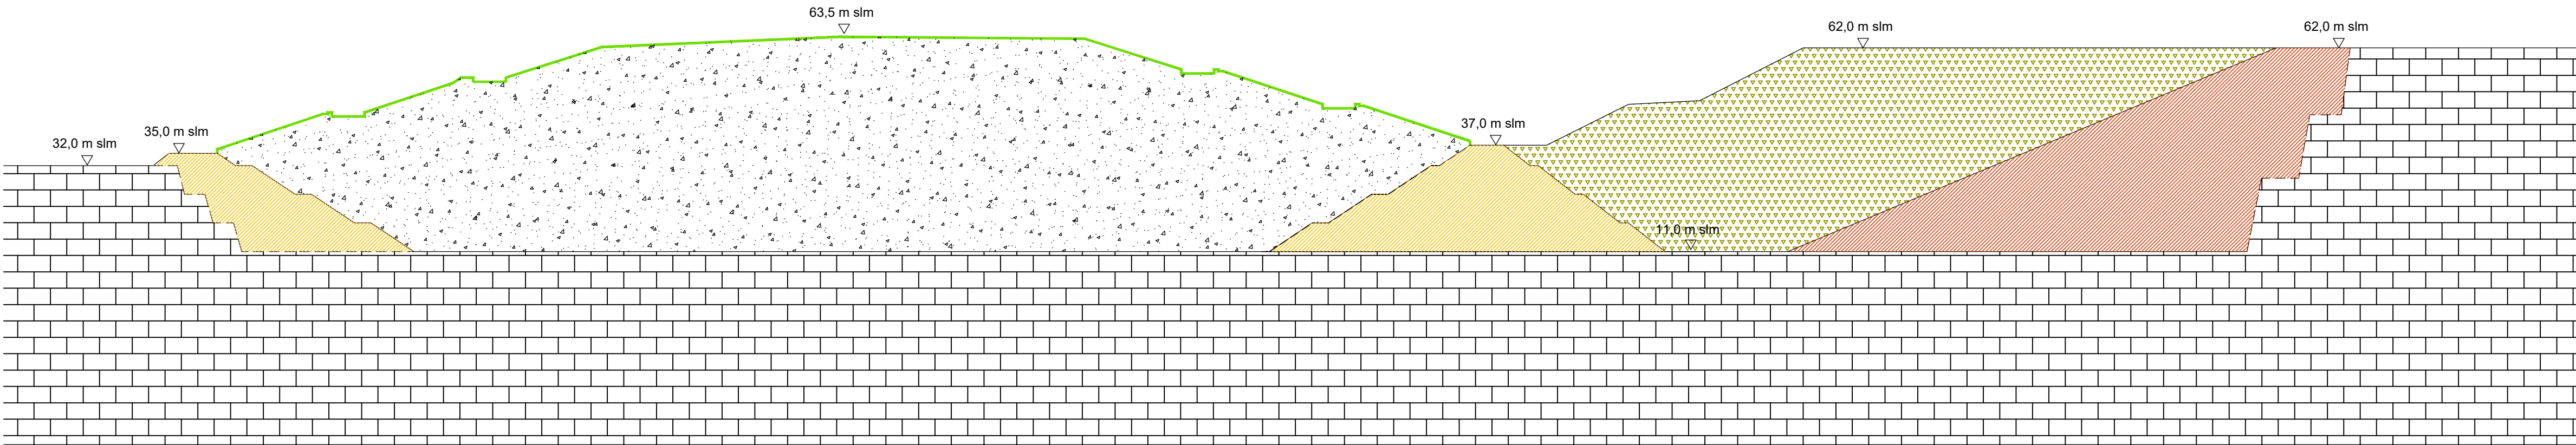


Sezione longitudinale della discarica "G3" presente nel settore meridionale della Cava Mater Gratiae a fine esercizio e recupero ambientale come da "VARIANTE"

OVEST

Discarica per R.S.N.P.
(V = 3.250.000 mc)


EST

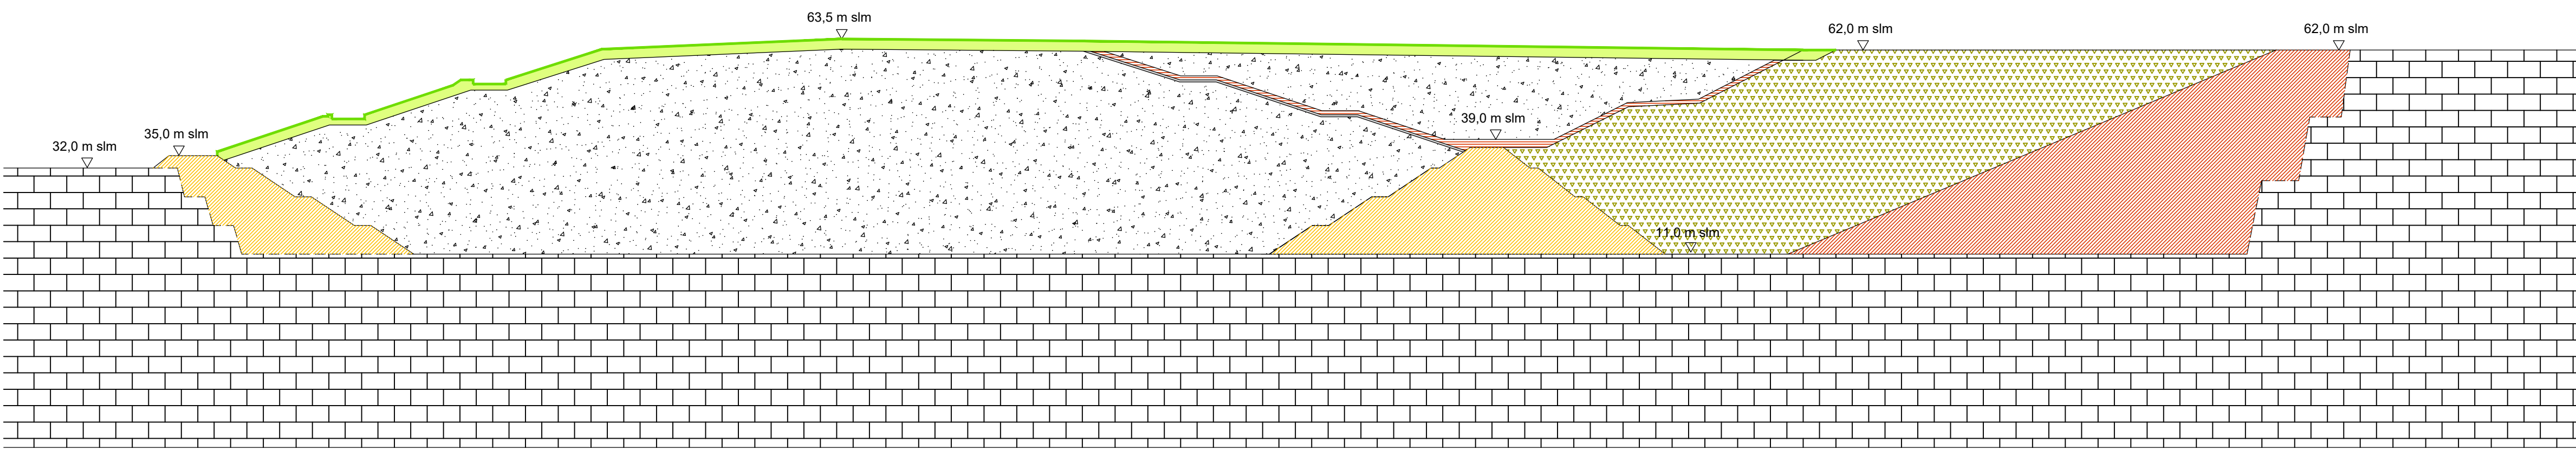

Sezione longitudinale della discarica "G3" presente nel settore meridionale della Cava Mater Gratiae a fine recupero morfologico come da "PROGETTO DEFINITIVO" autorizzato

OVEST


EST

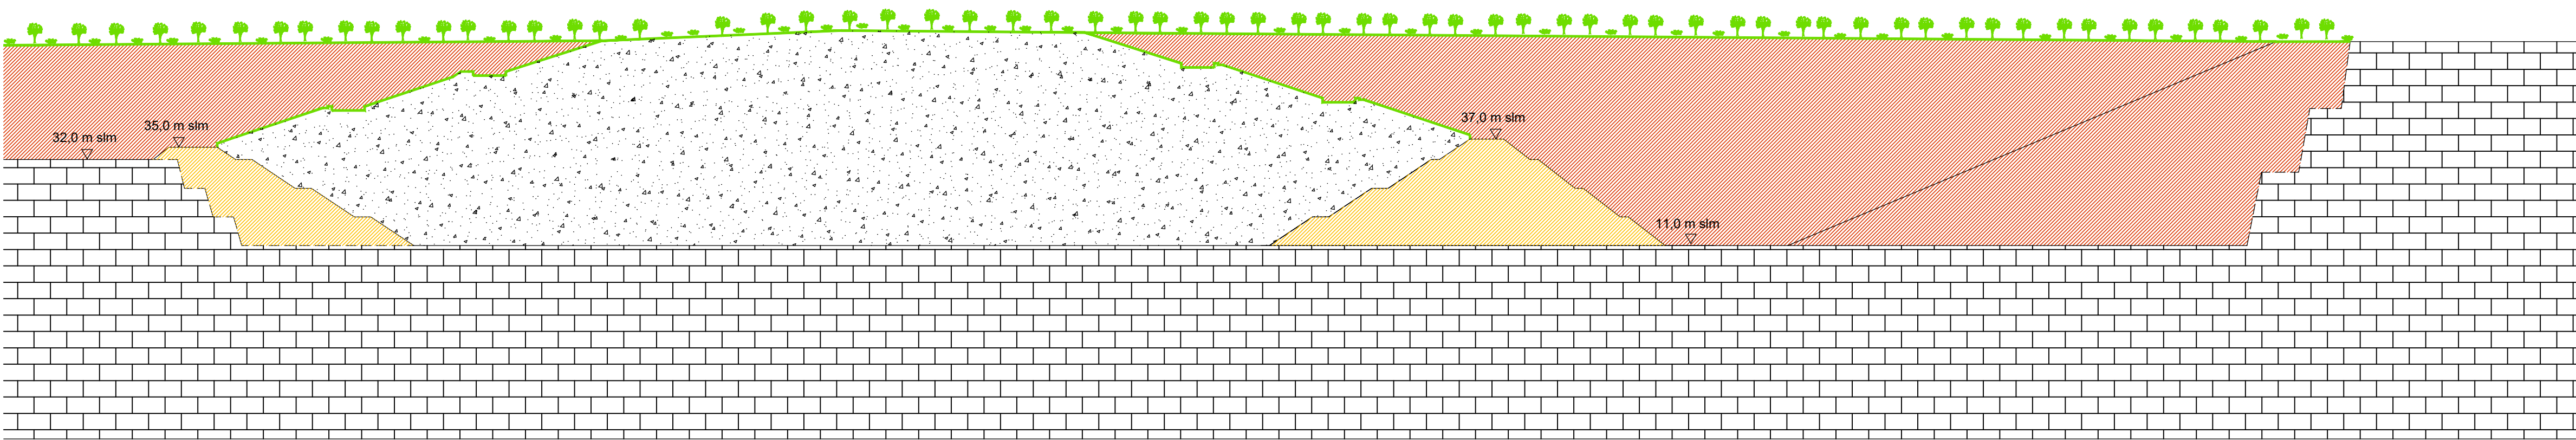


Sezione longitudinale della discarica "G3" presente nel settore meridionale della Cava Mater Gratiae a fine recupero morfologico come da "VARIANTE"

OVEST

EST

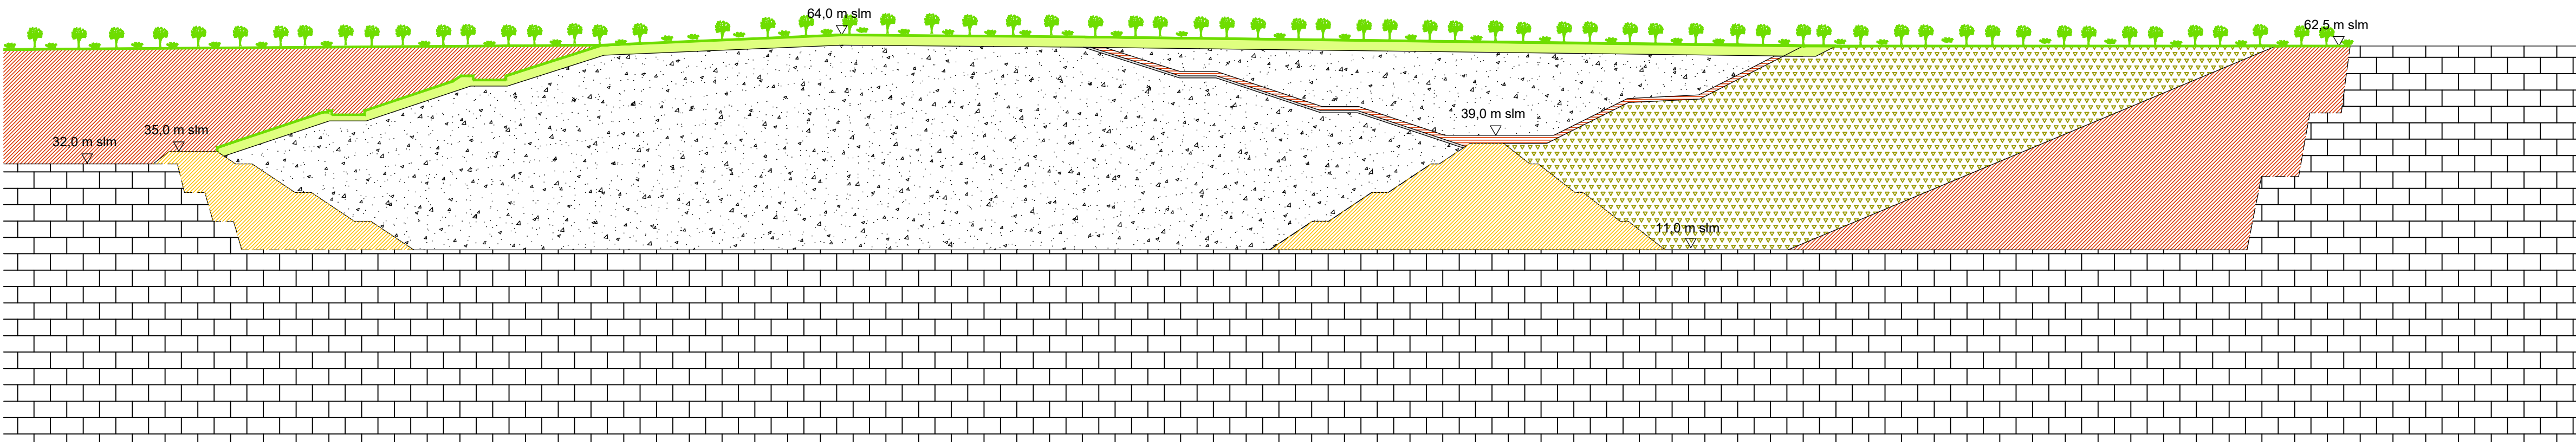

Legenda:

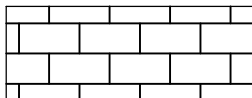


Calcani Cava Mater Gratiae



Argini in scorie di acciaieria



Inerti di riempimento per recupero morfologico

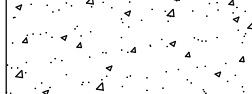


Rifiuti



Recupero naturalistico



Argilla per impermeabilizzazione

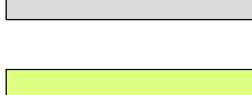


Dreno di separazione rifiuti-argilla



Pacchetto di copertura rifiuti (capping)

PIANTA CHIAVE
SCALA 1:2000

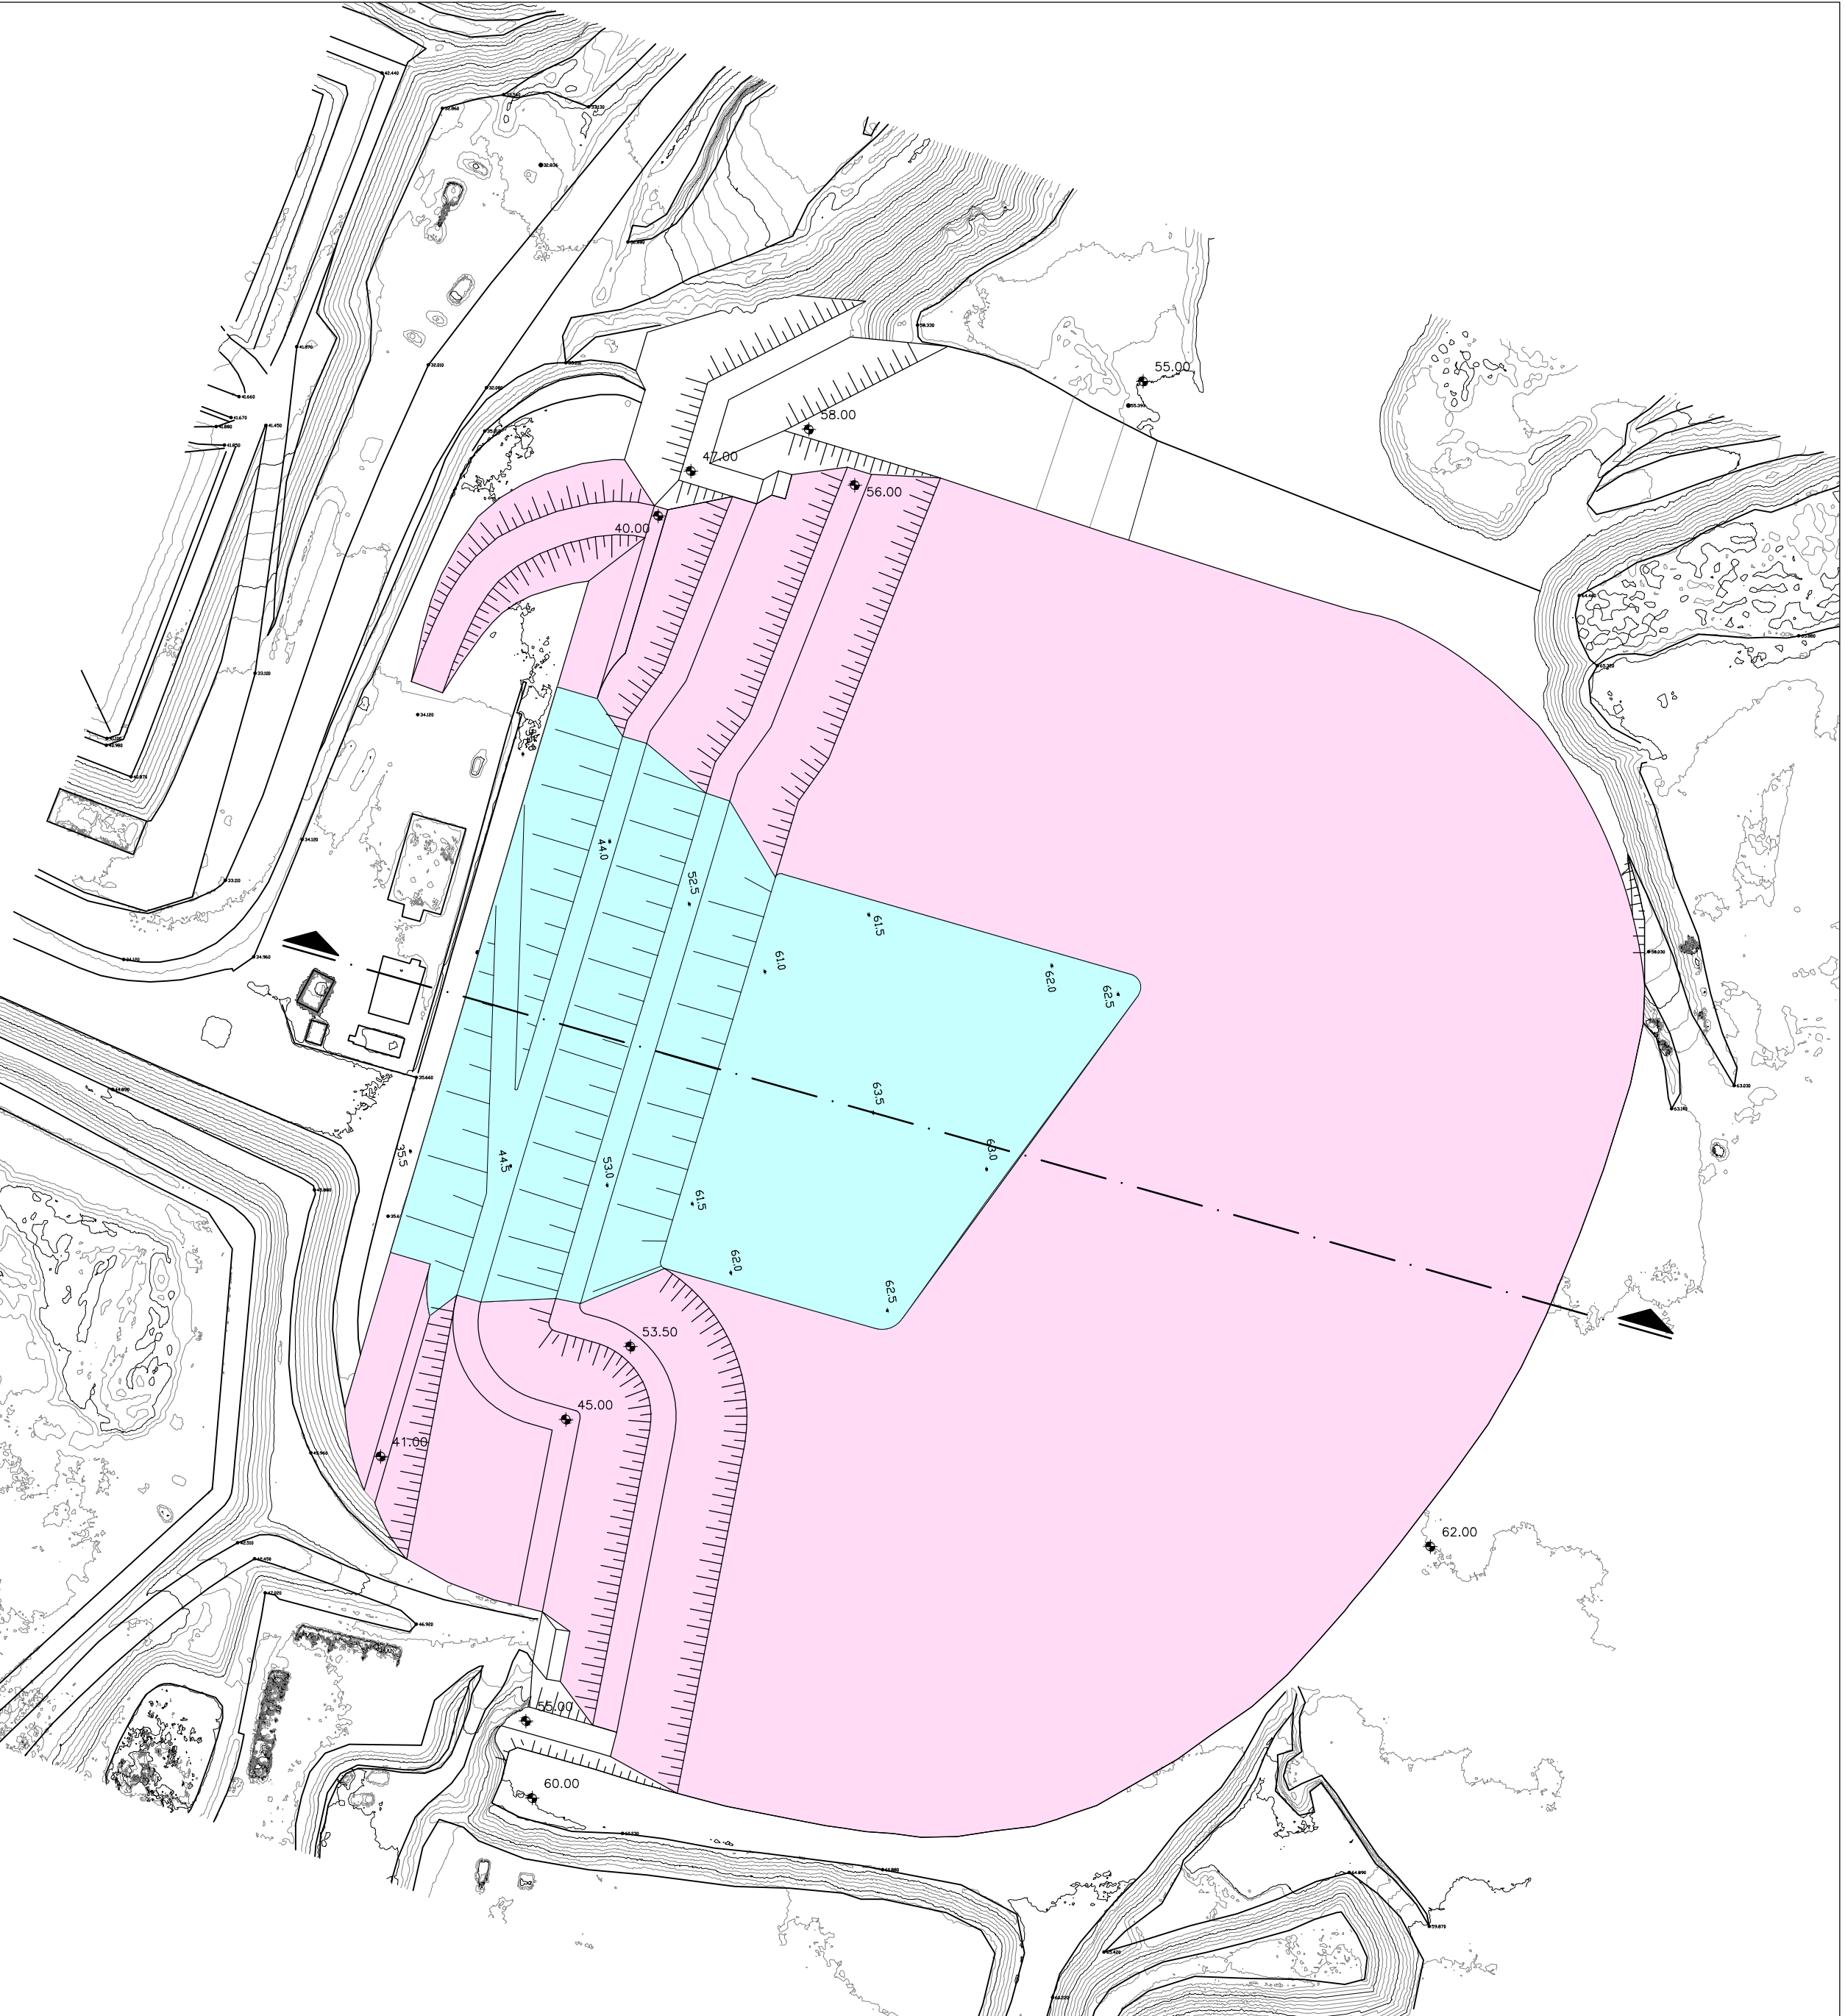

N.B.:
CONFIGURAZIONE PLANIMETRICA RECUPERO AMBIENTALE COME DA AMPLIAMENTO PROPOSTO

Committente:					
Acciaierie d'Italia					
Località:					
Stabilimento di Taranto					
Progetto:					
RELAZIONE FATTIBILITÀ AREA DI CAVA "MATER GRATIAE" IN AGRO DI STATTE DISCARICA PER RIFIUTI NON PERICOLOSI "G3"					
Titolo elaborato:					
SEZIONE DI CONFRONTO TRA PROGETTO DEFINITIVO E VARIANTE					
Numero elaborato:					
D04					
Codice elaborato:					
314-003D04E01					
Scala:					
1:1000 1:2000					
Rev.	Data	Descrizione	Redatto	Controllato	Approvato
E01	31.01.2023	Emissione	Per.Ind. Matteo Castiglioni	Dott. Roberto Galbani	Ing. Stefano Veggi
E02					
E03					
E04					
E05					
Progettista:					Timbro e firma:
Desmos Ingegneria Ambiente Energia					
Desmos Ingegneria Ambiente Energia s.r.l. Uffici: Via Piave, 12 20141 Milano Tel. +39 0236588750 Fax +39 0236588751 02 99012015 Sede Legale: Viale Sirocco Merid. 13 - 20123 Milano 02 14001204 E-mail: desmos@desmositalia.it - E-mail certificato: desmos-imp@desmos.it 02 45001204 P.I. e C.F.: 09676150968 - R.E.A. n. 2063352					