



SEZIONE 50 – Massimo spostamento

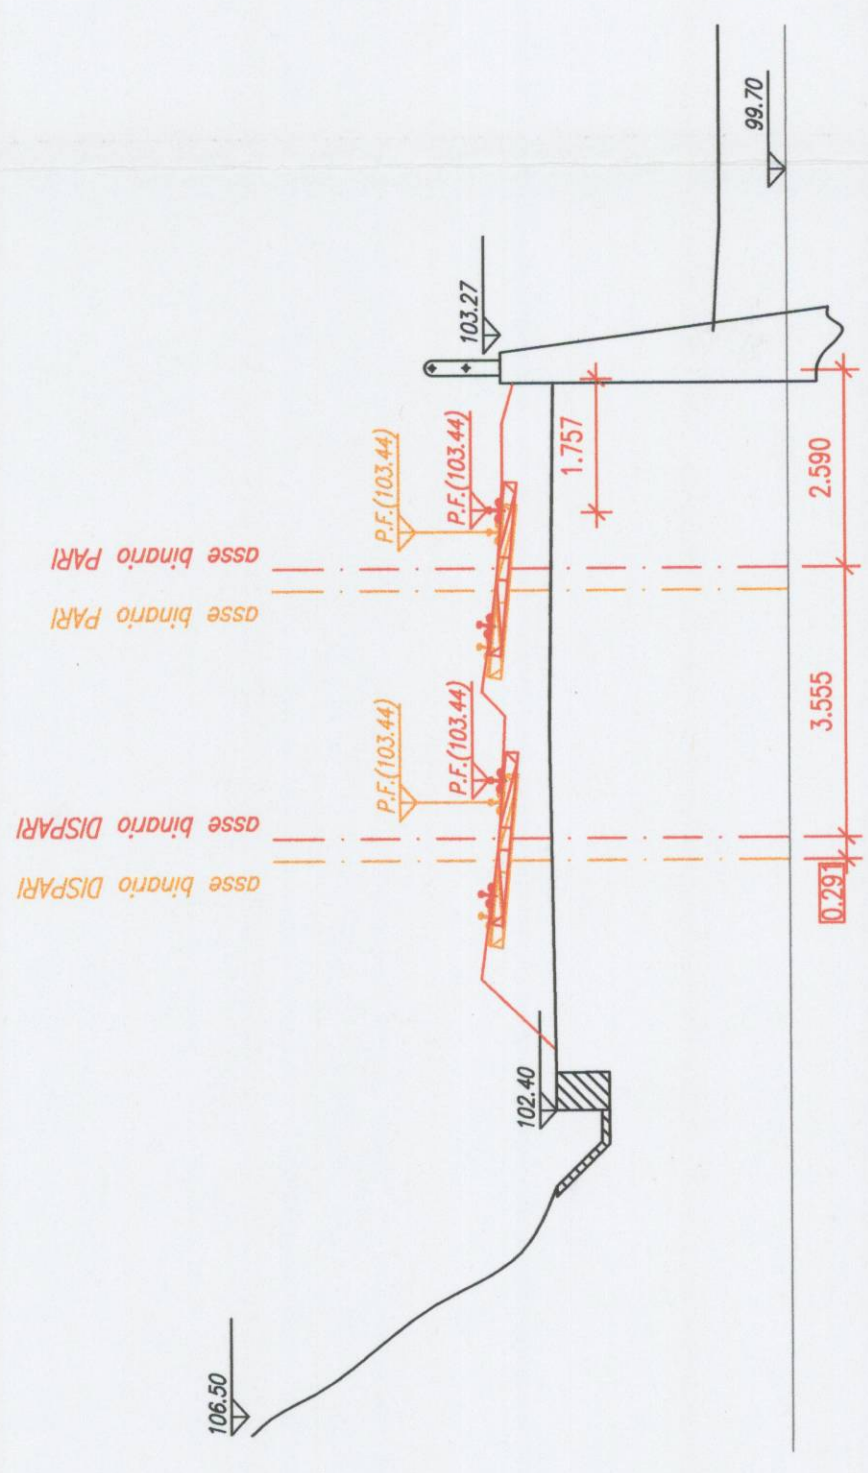

SEZIONE 30 – Ponte di luce 18 m

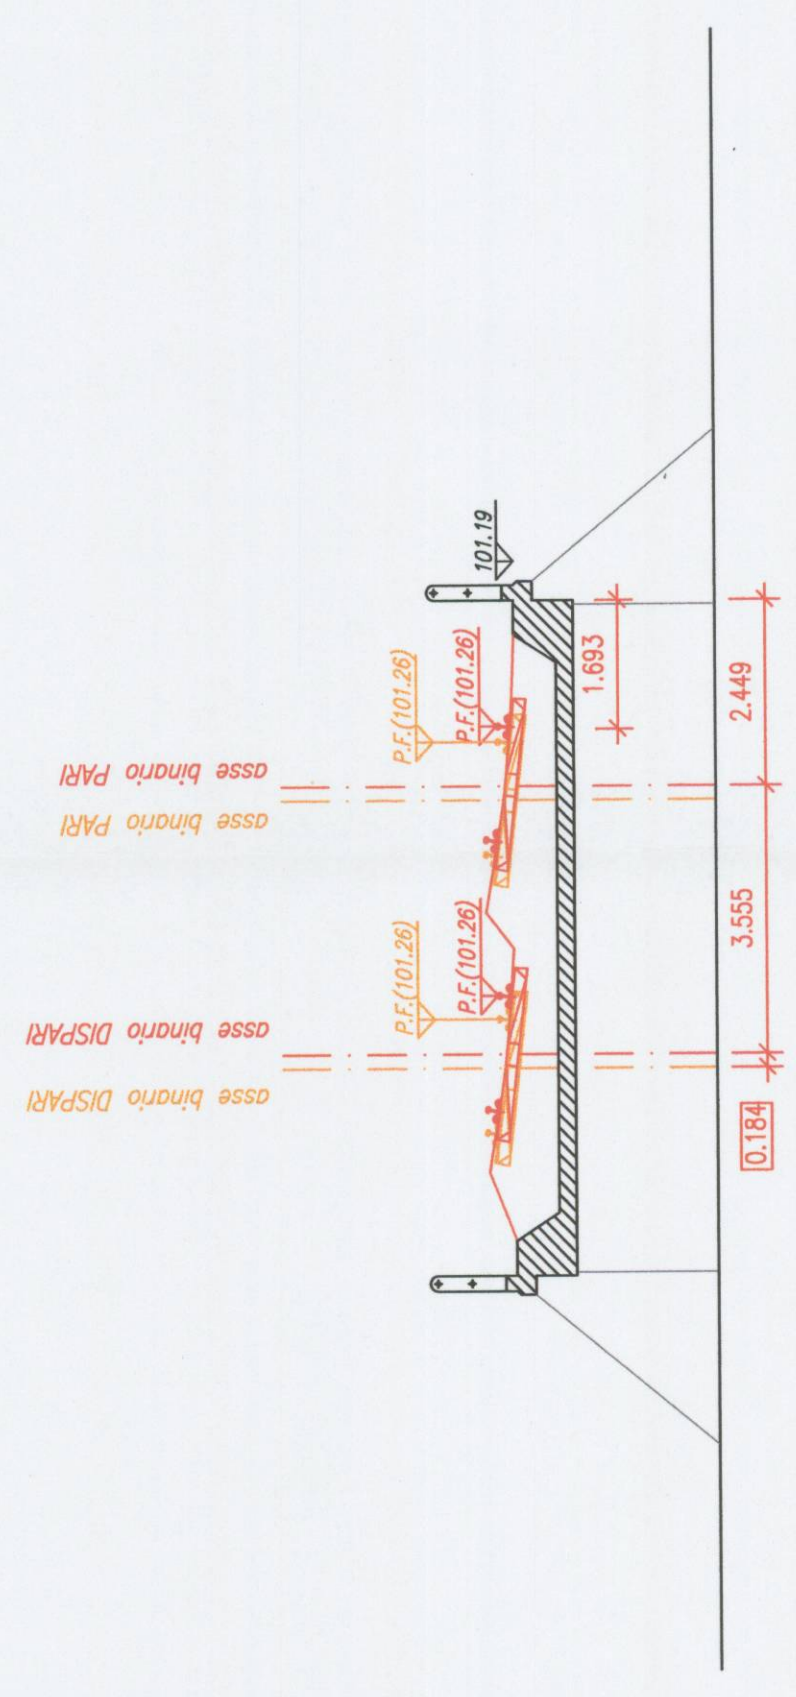

LEGENDA	
	OPERE IN DEMOLIZIONE
	OPERE IN COSTRUZIONE



PROGETTAZIONE: RFI - DIREZIONE TERRITORIALE PRODUZIONE REGGIO CALABRIA  
S.O. INGEGNERIA E TECNOLOGIE

Asse Salerno - Reggio Calabria  
Velocizzazione delle Principali Linee (UPGRADING) interventi accessori  
**PROGETTO PRELIMINARE**

**SP01 CURVE 405**  
LINEA BATTIPAGLIA - REGGIO CALABRIA - MODIFICA TRACCIATO LAMEZIA T.C. - ROSARNO  
MODIFICA TRACCIATO BINARIO P - D KM 277+086 - 277+913

ELABORATO  
SEZIONI DI PROGETTO  
Scala: 1:100  
Foglio: 1 di 1

PROGETTO/ANNO	SOTTOPR.	LIVELLO	NOME DOC.	PROGR.OP.	FASE FUNZ.	NUMERAZ.
1 6 8 9	S 0 2	PIP	T S R T	0 0	0 0	2 7 0

Revis.	Descrizione	Redatto	Verificato	Approvato	AutORIZZATO	Data
		G. Donatucci	A. Scappelliti	F. Lico	F. Rignetti	29 APR. 2013
		<i>Handwritten signature</i>	<i>Handwritten signature</i>	<i>Handwritten signature</i>		

POSIZIONE ARCHIVO	COD. UBICAZIONE	SEDE TECNICA	NOME DOC.	NUMERAZIONE
	C 0 7 7	T R 0 1 0 7	T S R T	3 0 APR. 2013

Verificato e trasmesso	Data	Convalidato	Data	Archiviato	Data

IL DIRETTORE TERRITORIALE PRODUZIONE  
*Trig. Giuseppe Cardato*

File: \_\_\_\_\_ N. Progressivo Elab.: 00