


SEZIONE 19+5 m - Cavalcavia 278+427m e massimo spostamento

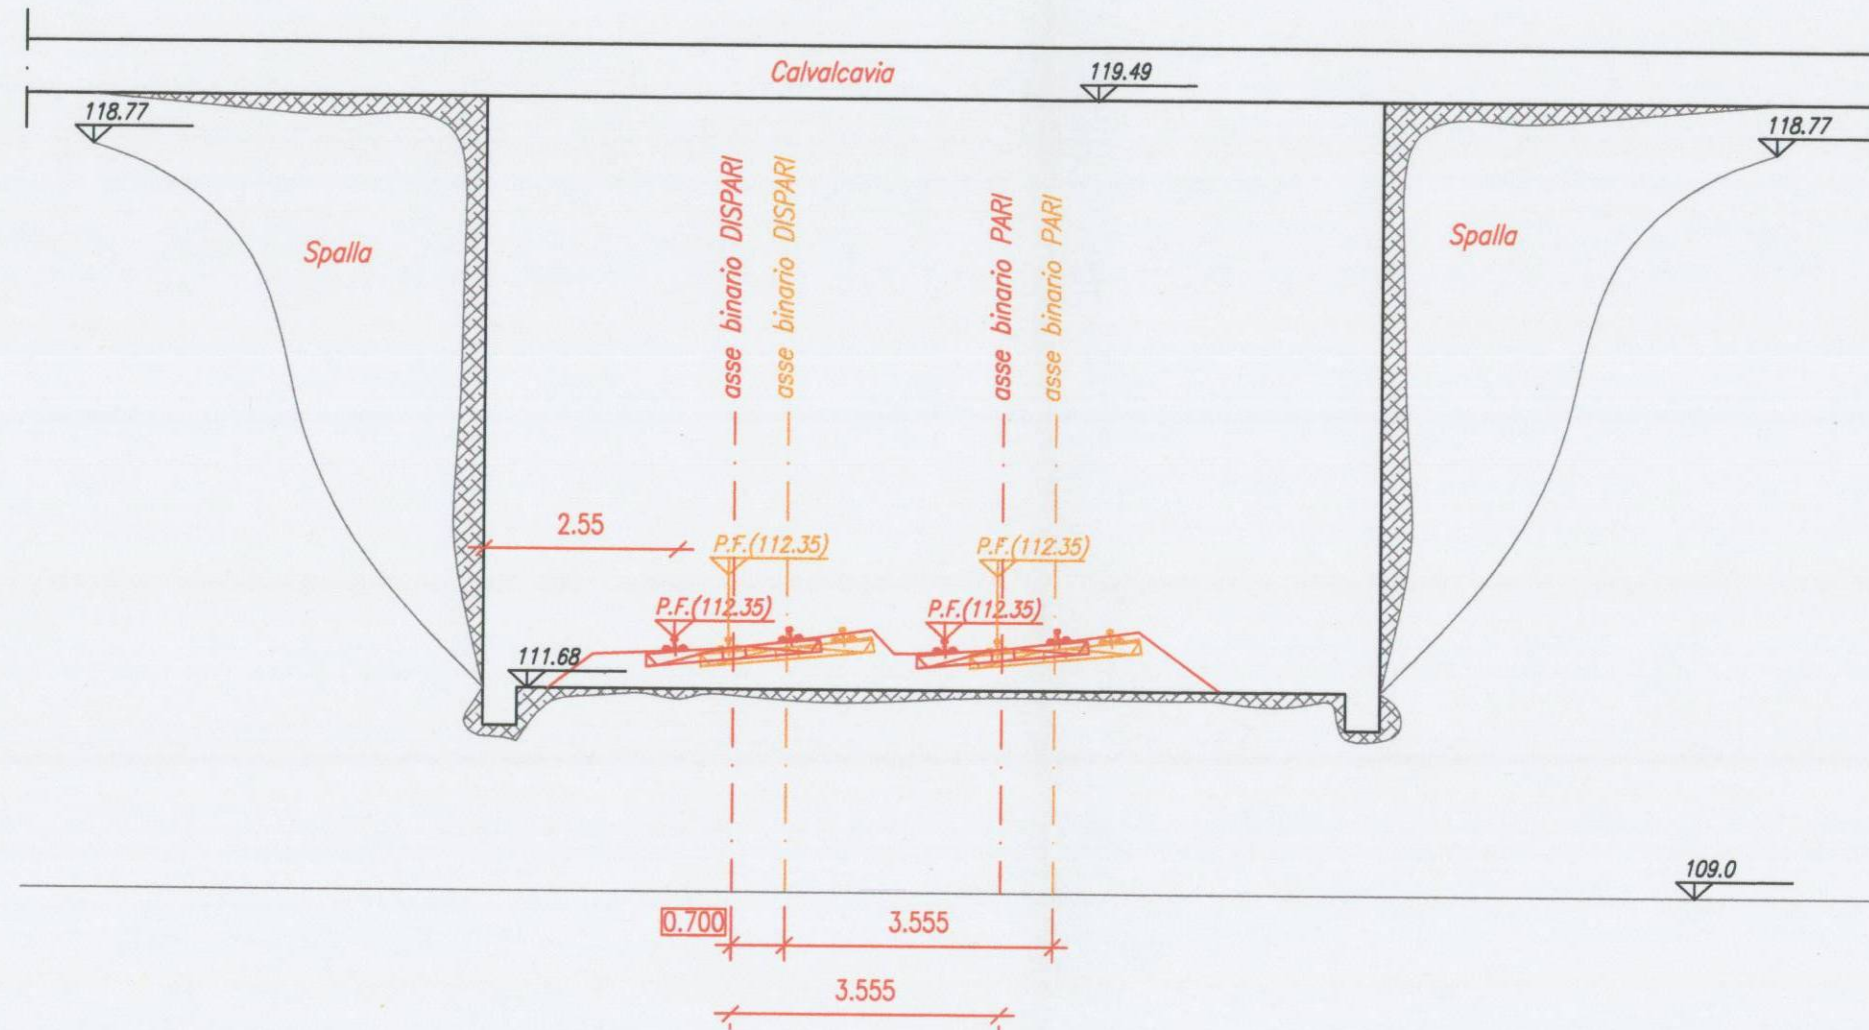

LEGENDA	
	OPERE IN DEMOLIZIONE
	OPERE IN COSTRUZIONE

PROGETTAZIONE: RFI - DIREZIONE TERRITORIALE PRODUZIONE REGGIO CALABRIA
S.O. INGEGNERIA E TECNOLOGIE

Asse Salerno - Reggio Calabria
Velocizzazione delle Principali Linee (UPGRADING) interventi accessori
PROGETTO PRELIMINARE

SP01	CURVE 406	LINEA BATTIPAGLIA - REGGIO CALABRIA: MODIFICA TRACCIATO LAMEZIA T.C. - ROSARNO
		MODIFICA TRACCIATO BINARIO P - D KM 278+243 - 278+635

ELABORATO SEZIONI DI PROGETTO
SCALA: 1:100
FOGLIO: 1 DI 1

PROGETTO/ANNO	SOTTOPR.	LIVELLO	NOME DOC.	PROGR.OP.	FASE FUNZ.	NUMERAZ.
1689	S02	PP	TSRT	00	00	28.0

Revis.	Descrizione	Redatto	Data	Verificato	Data	Approvato	Data	Autorizzato	Data
		G. Donatucci		A. Scapelliti		F. Lico		F. Rognetta	29 APR. 2013

POSIZIONE ARCHIVIO	COD. UBICAZIONE	SEDE TECNICA	NOME DOC.	NUMERAZIONE	VERIFICATO E TRASMESSO	CONVALIDATO	ARCHIVIATO
	C077	TR0107	TSRT				

30 APR. 2013

IL DIRETTORE TERR. LE PRODUZIONE
Ing. Giuseppe Cataldo