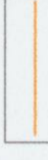

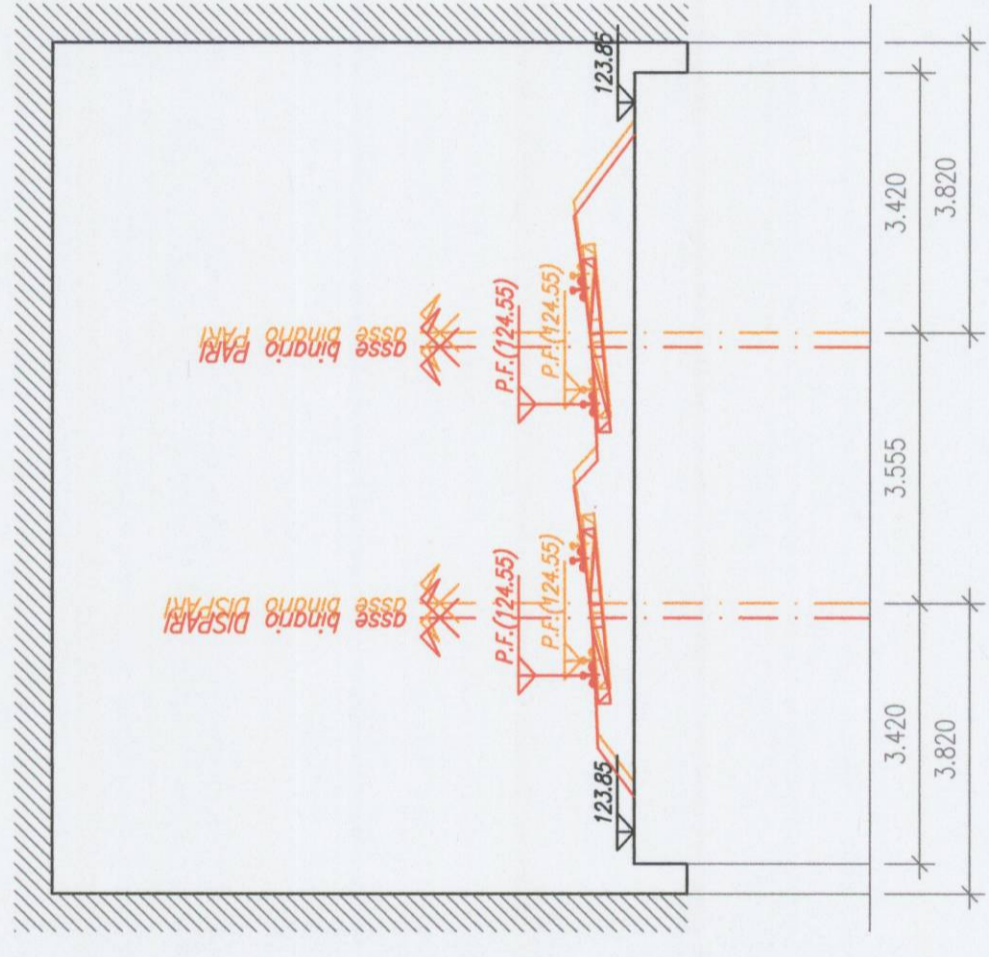
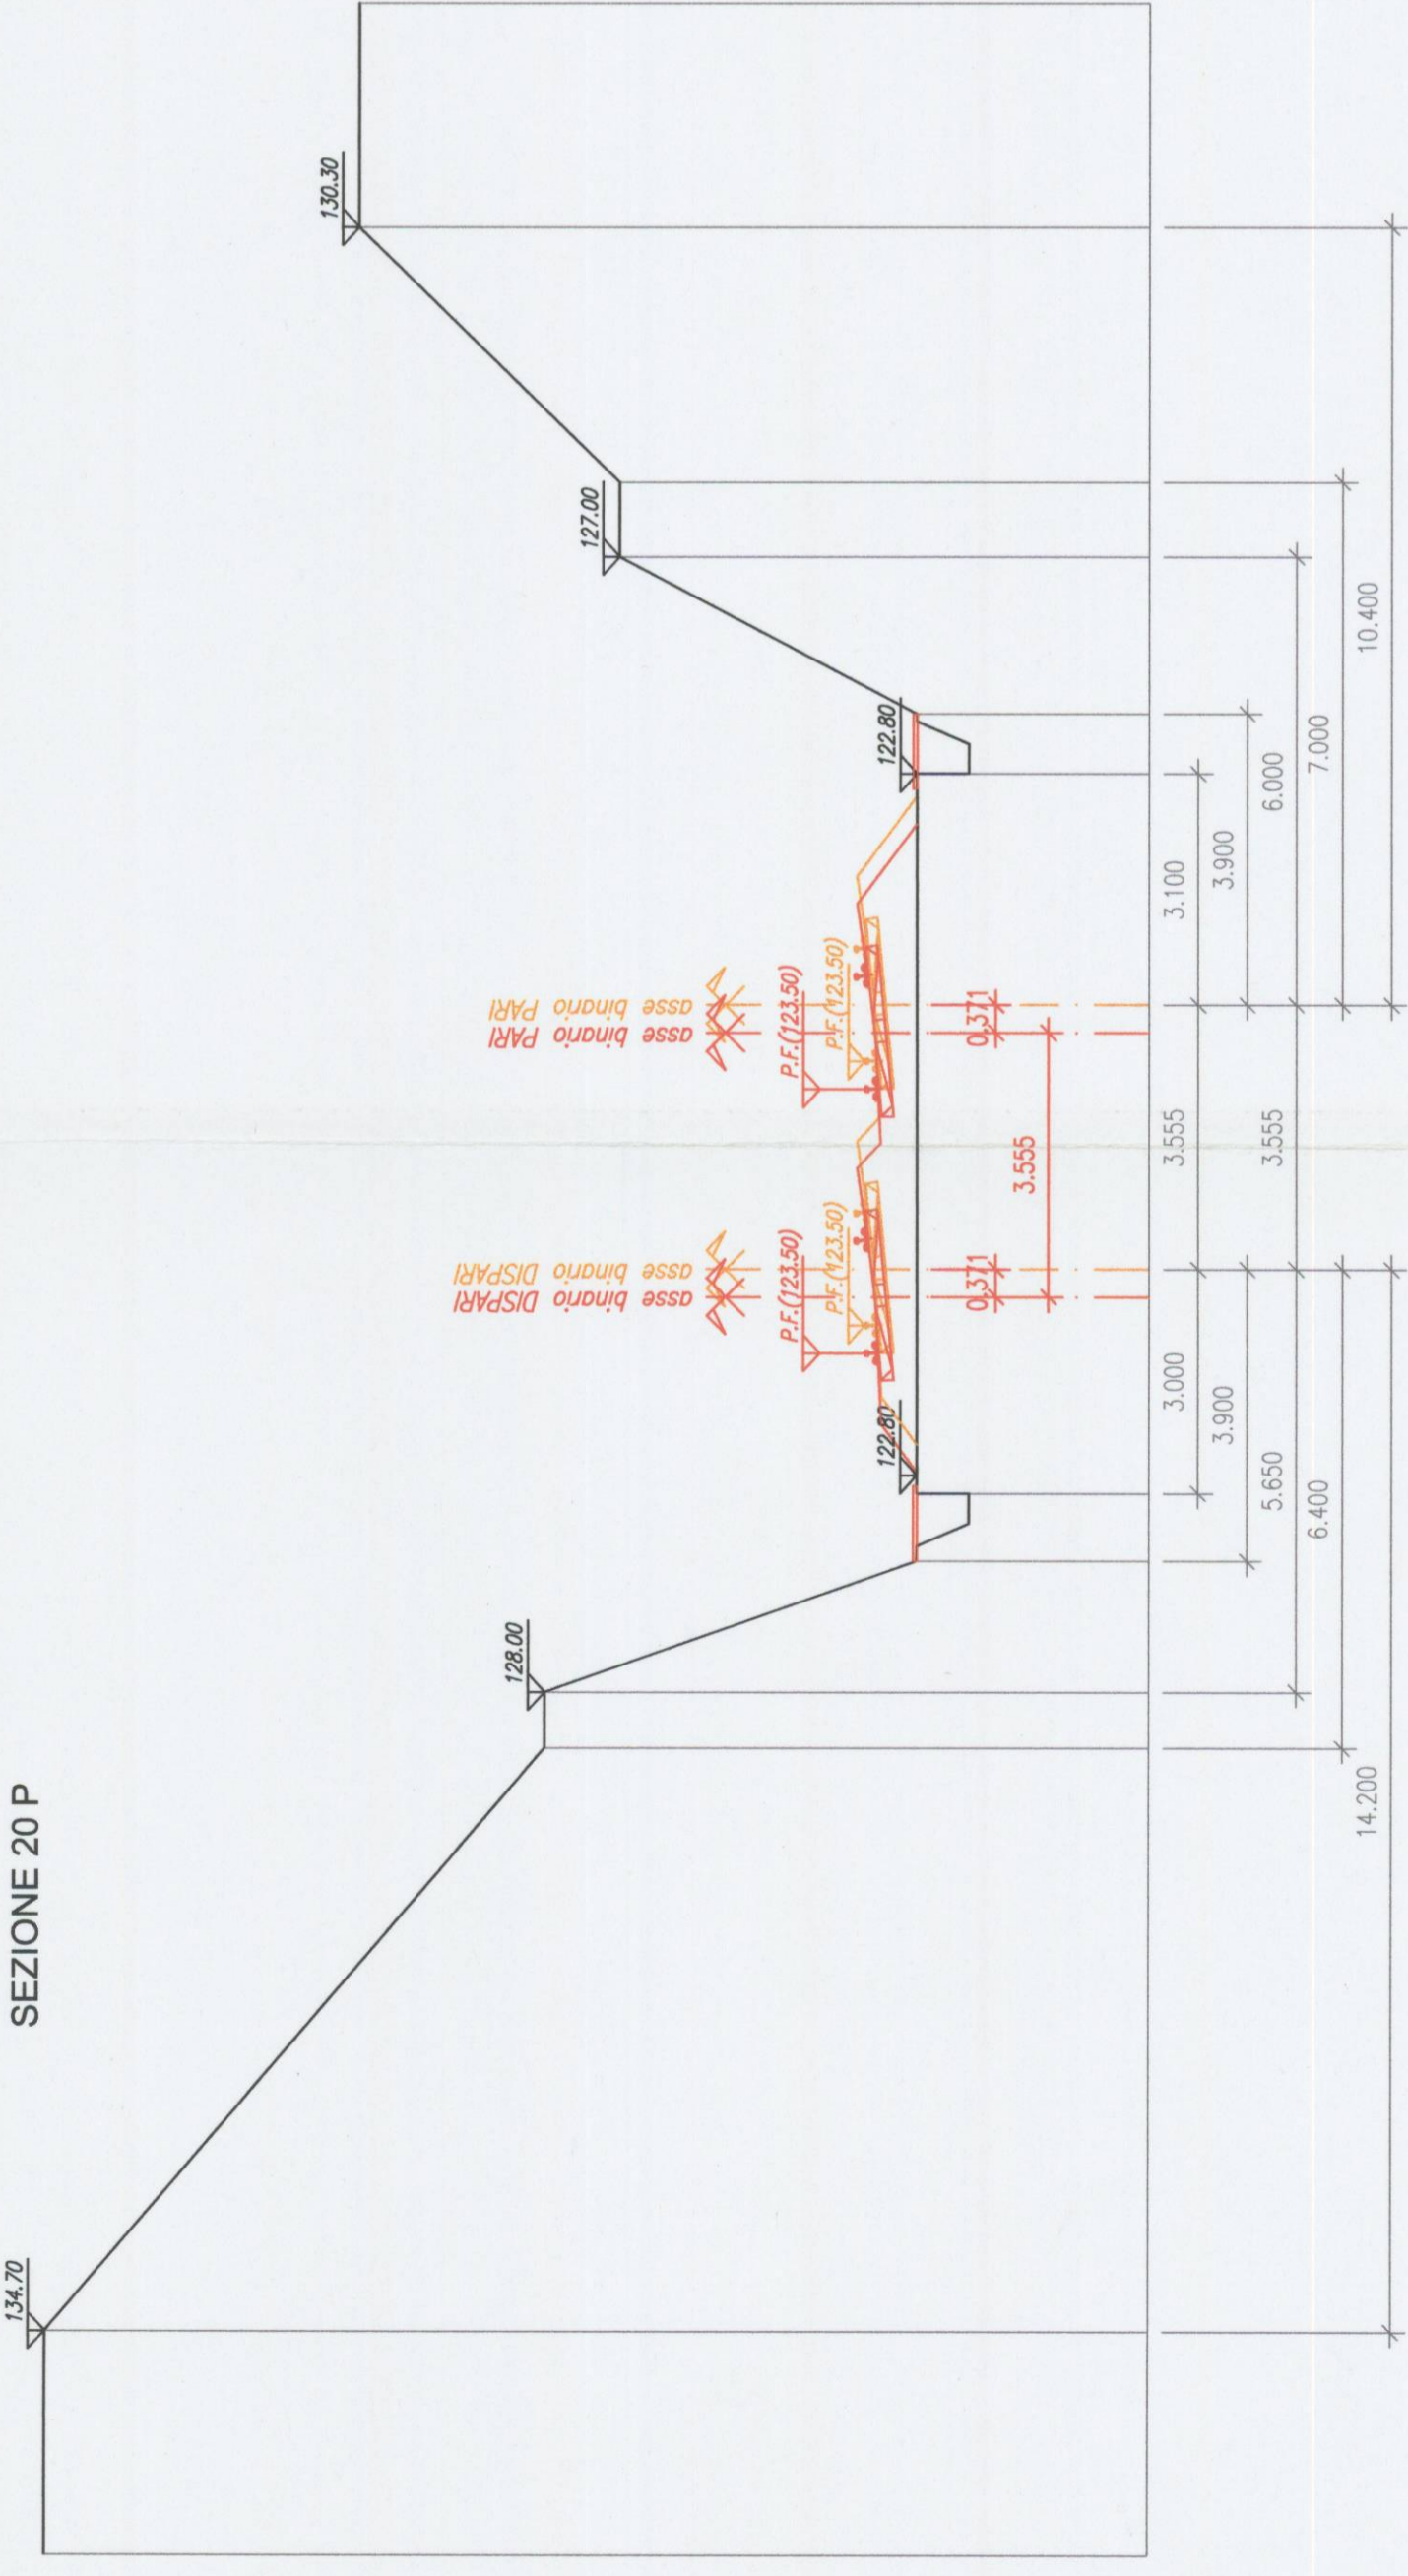


LEGENDA	
	OPERE IN DEMOLIZIONE
	OPERE IN COSTRUZIONE

SEZIONE 29 P CAVALCAVIA KM 279+680



PROGETTAZIONE: RFI - DIREZIONE TERRITORIALE PRODUZIONE REGGIO CALABRIA  
S.O. INGEGNERIA E TECNOLOGIE

Asse Salerno - Reggio Calabria  
Velocizzazione delle Principali Linee (UPGRADING) interventi accessori  
**PROGETTO PRELIMINARE**

**SP01 CURVE 407**  
LINEA BATTIPAGLIA - REGGIO CALABRIA: MODIFICA TRACCIATO LAMEZIA T.C. - ROSARNO  
MODIFICA TRACCIATO BINARIO P - D KM 279+388 - 279+764

ELABORATO SEZIONI DI PROGETTO  
SCALA: 1:100  
FOGLIO: 1 DI 1

PROGETTO/ANNO	SOTTOPR.	LIVELLO	NOME DOC.	PROGR.OP.	FASE FUNZ.	NUMERAZ.
1 6 8 9	S 0 2	P P	T S R T	0 0	0 0	2 9 . 0

Revis.	Descrizione	Redatto	Verificato	Approvato	Autorizzazio	Data
		M. Rizzo	A. Scappelliti	F. Lico	A. Rignetta	29 APR. 2013

POSIZIONE ARCHIVIO	COD. UBICAZIONE	SEDE TECNICA	NOME DOC.	NUMERAZIONE
	C 0 7 7	T R 0 1 0 7	T S R T	30 APR 2013

Verificato e trasmesso	Data	Completato	Data	Archiviato	Data