



LEGENDA

	OPERE IN DEMOLIZIONE
	OPERE IN COSTRUZIONE

SEZIONE 30 P

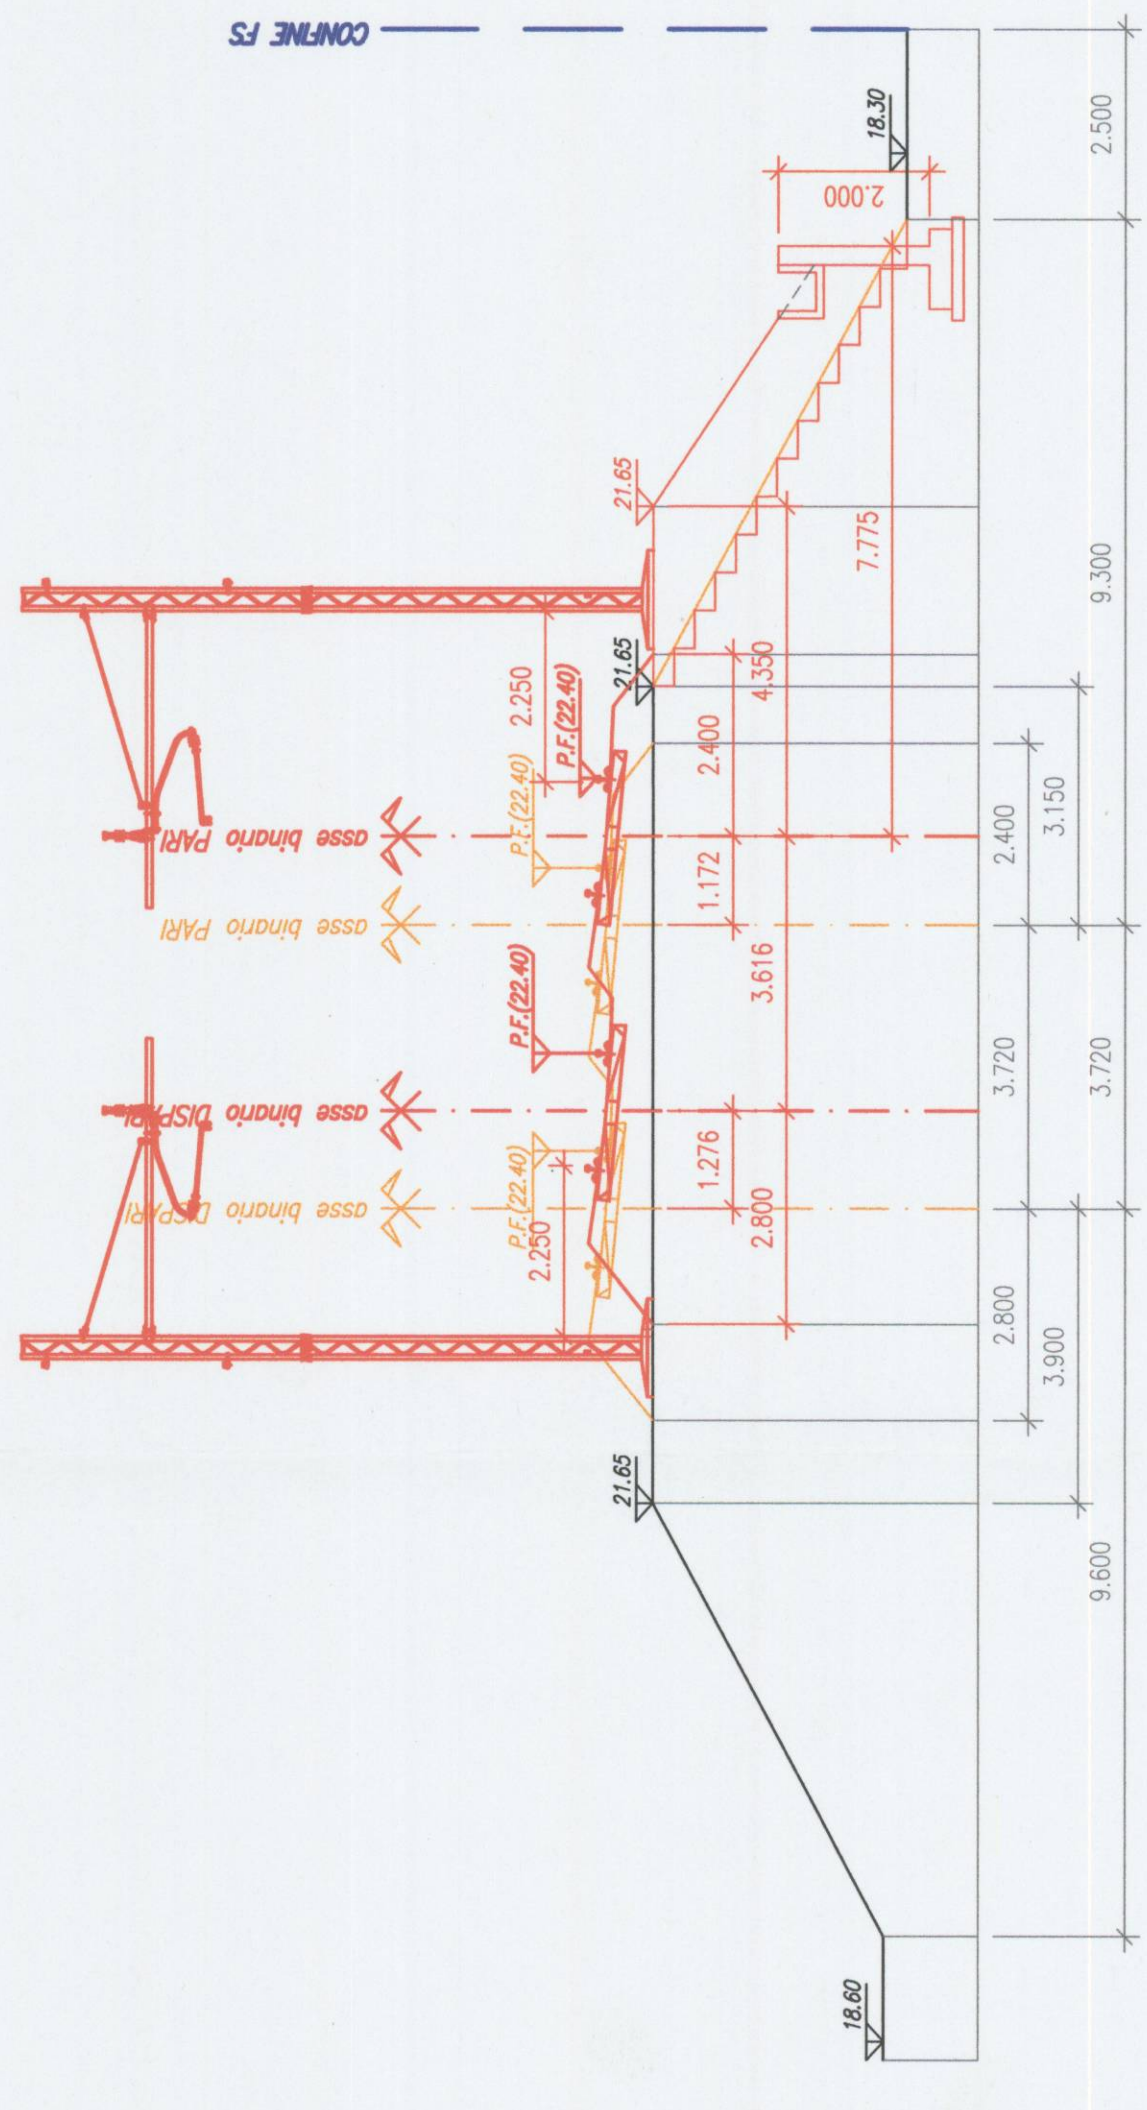

SEZIONE 25 P

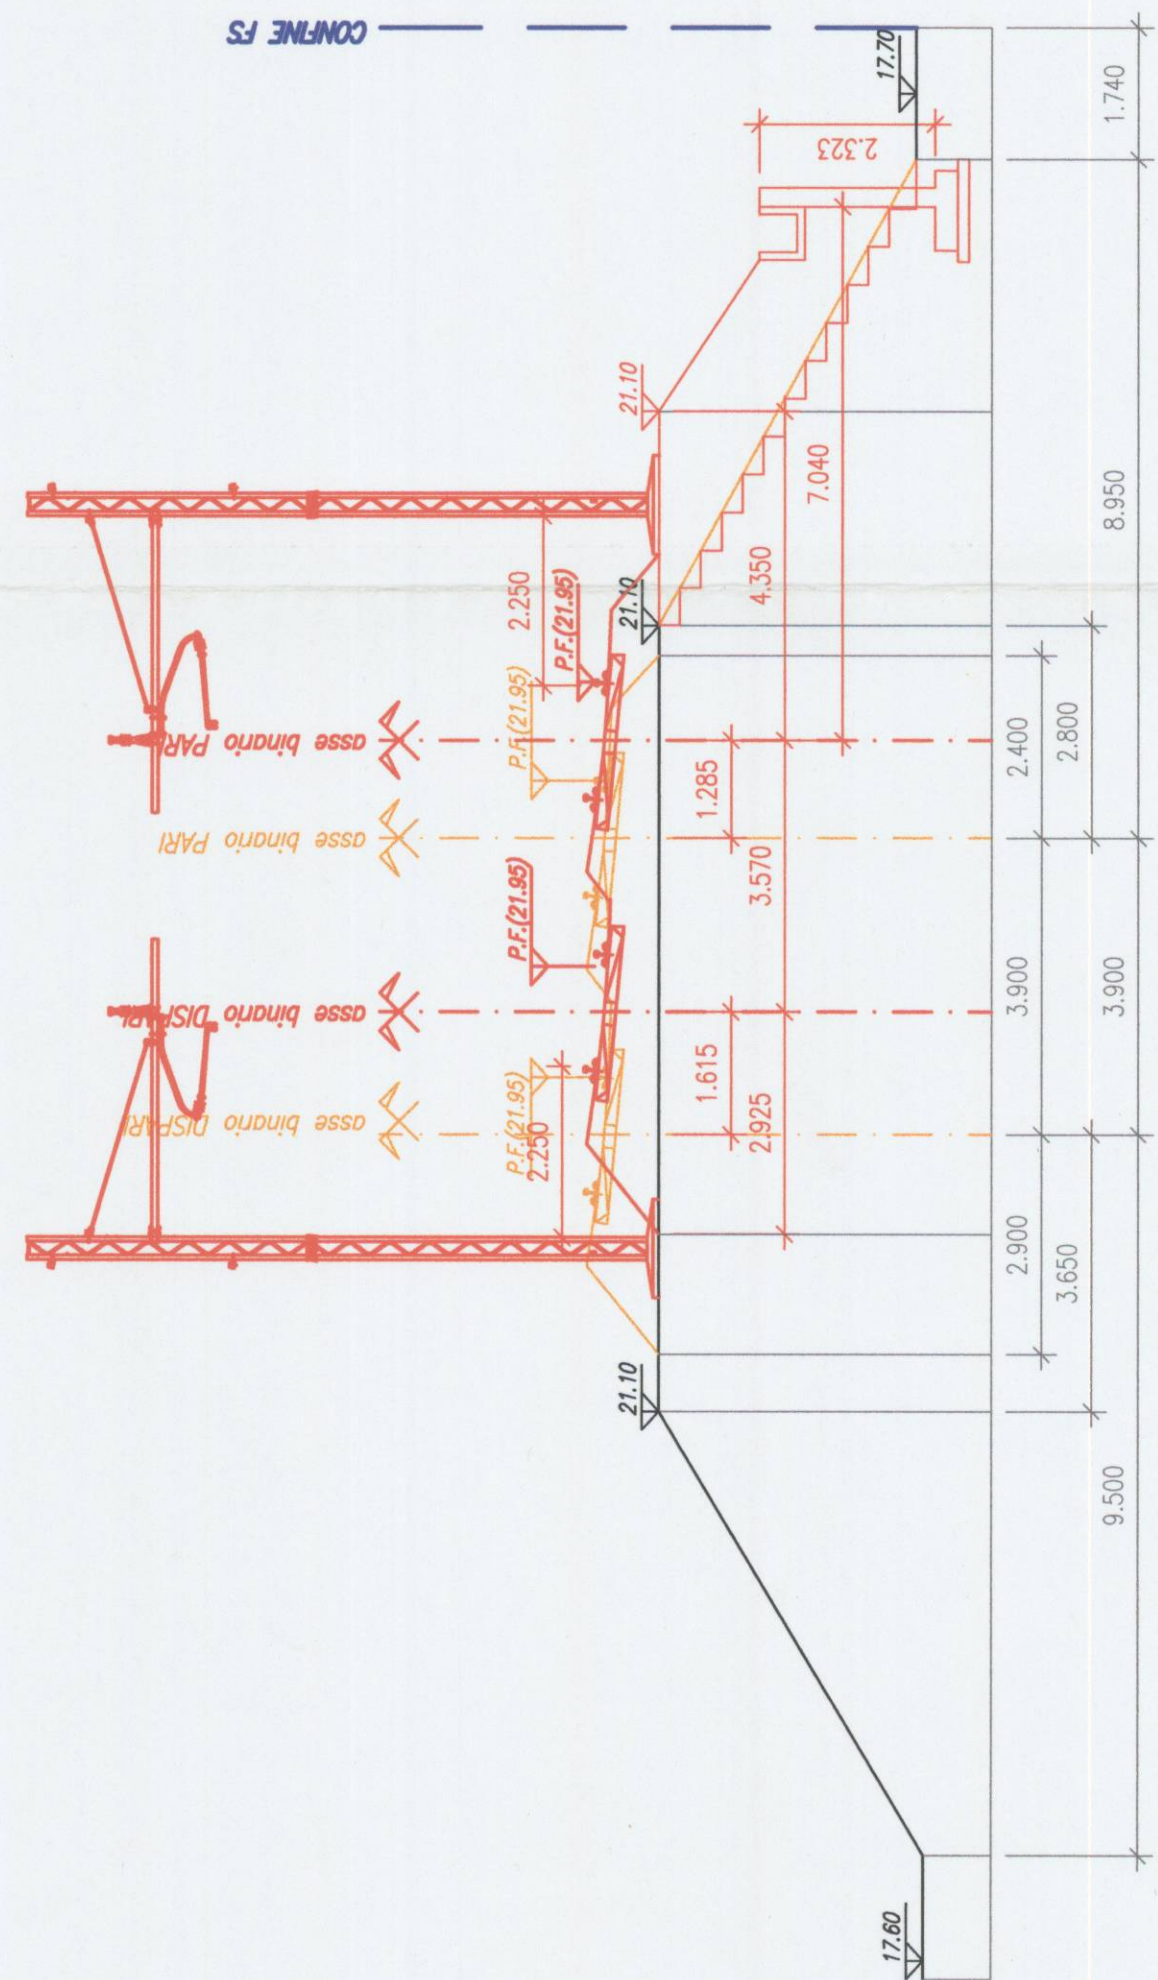

PROGETTAZIONE: RFI - DIREZIONE TERRITORIALE PRODUZIONE REGGIO CALABRIA
S.O. INGEGNERIA E TECNOLOGIE

Asse Salerno - Reggio Calabria
Velocizzazione delle Principali Linee (UPGRADING) interventi accessori
PROGETTO PRELIMINARE

SP02 CURVE 365
LINEA BATTIPAGLIA - REGGIO CALABRIA - MODIFICA TRACCIATO CAMPORA S.G.LAMEZIA T.C.
MODIFICA TRACCIATO BINARIO P - D KM 251+721 - 252+225

ELABORATO SEZIONI DI PROGETTO
SCALA: 1:100
FOGLIO: 1 DI 1

PROGETTO/ANNO: 1689
SOTTOPR.: S02
LIVELLO: PP
NOME DOC.: TSRT
PROGR.OP.: 00
FASE FUNZ.: 00
NUMERAZ.: 370

Revis.	Descrizione	Redatto	Data	Verificato	Data	Approvato	Data	Autorizzato	Data
		M. Rolo		A. Scappilli		F. Lico		F. Rognetta	20 APR. 2013

POSIZIONE ARCHIVIO: C077
COD. UBICAZIONE: TR0071
SEDE TECNICA: TSRT
NOME DOC.: TSRT
NUMERAZIONE: 30 APR. 2013
III DIRETTORE TERR.LE PRODUZIONE
Ing. Giuseppe Caputo

Verificato e trasmesso: _____ Data: _____
Convalidato: _____ Data: _____
Archiviato: _____ Data: _____

File: N. Progressivo Elab.: 00