


LEGENDA PROGETTO AUTORIZZATO

- AEROGENERATORE
- AEROGENERATORI DEL PROGETTO AUTORIZZATO STRALCIATI NEL PROGETTO DI ADEGUAMENTO TECNICO
- PIAZZOLE DI MONTAGGIO E STOCCAGGIO
- STRADE DI PROGETTO
- STRADE ESISTENTI DA ADEGUARE
- CAVIDOTTO INTERNO MT



PROGETTO AUTORIZZATO

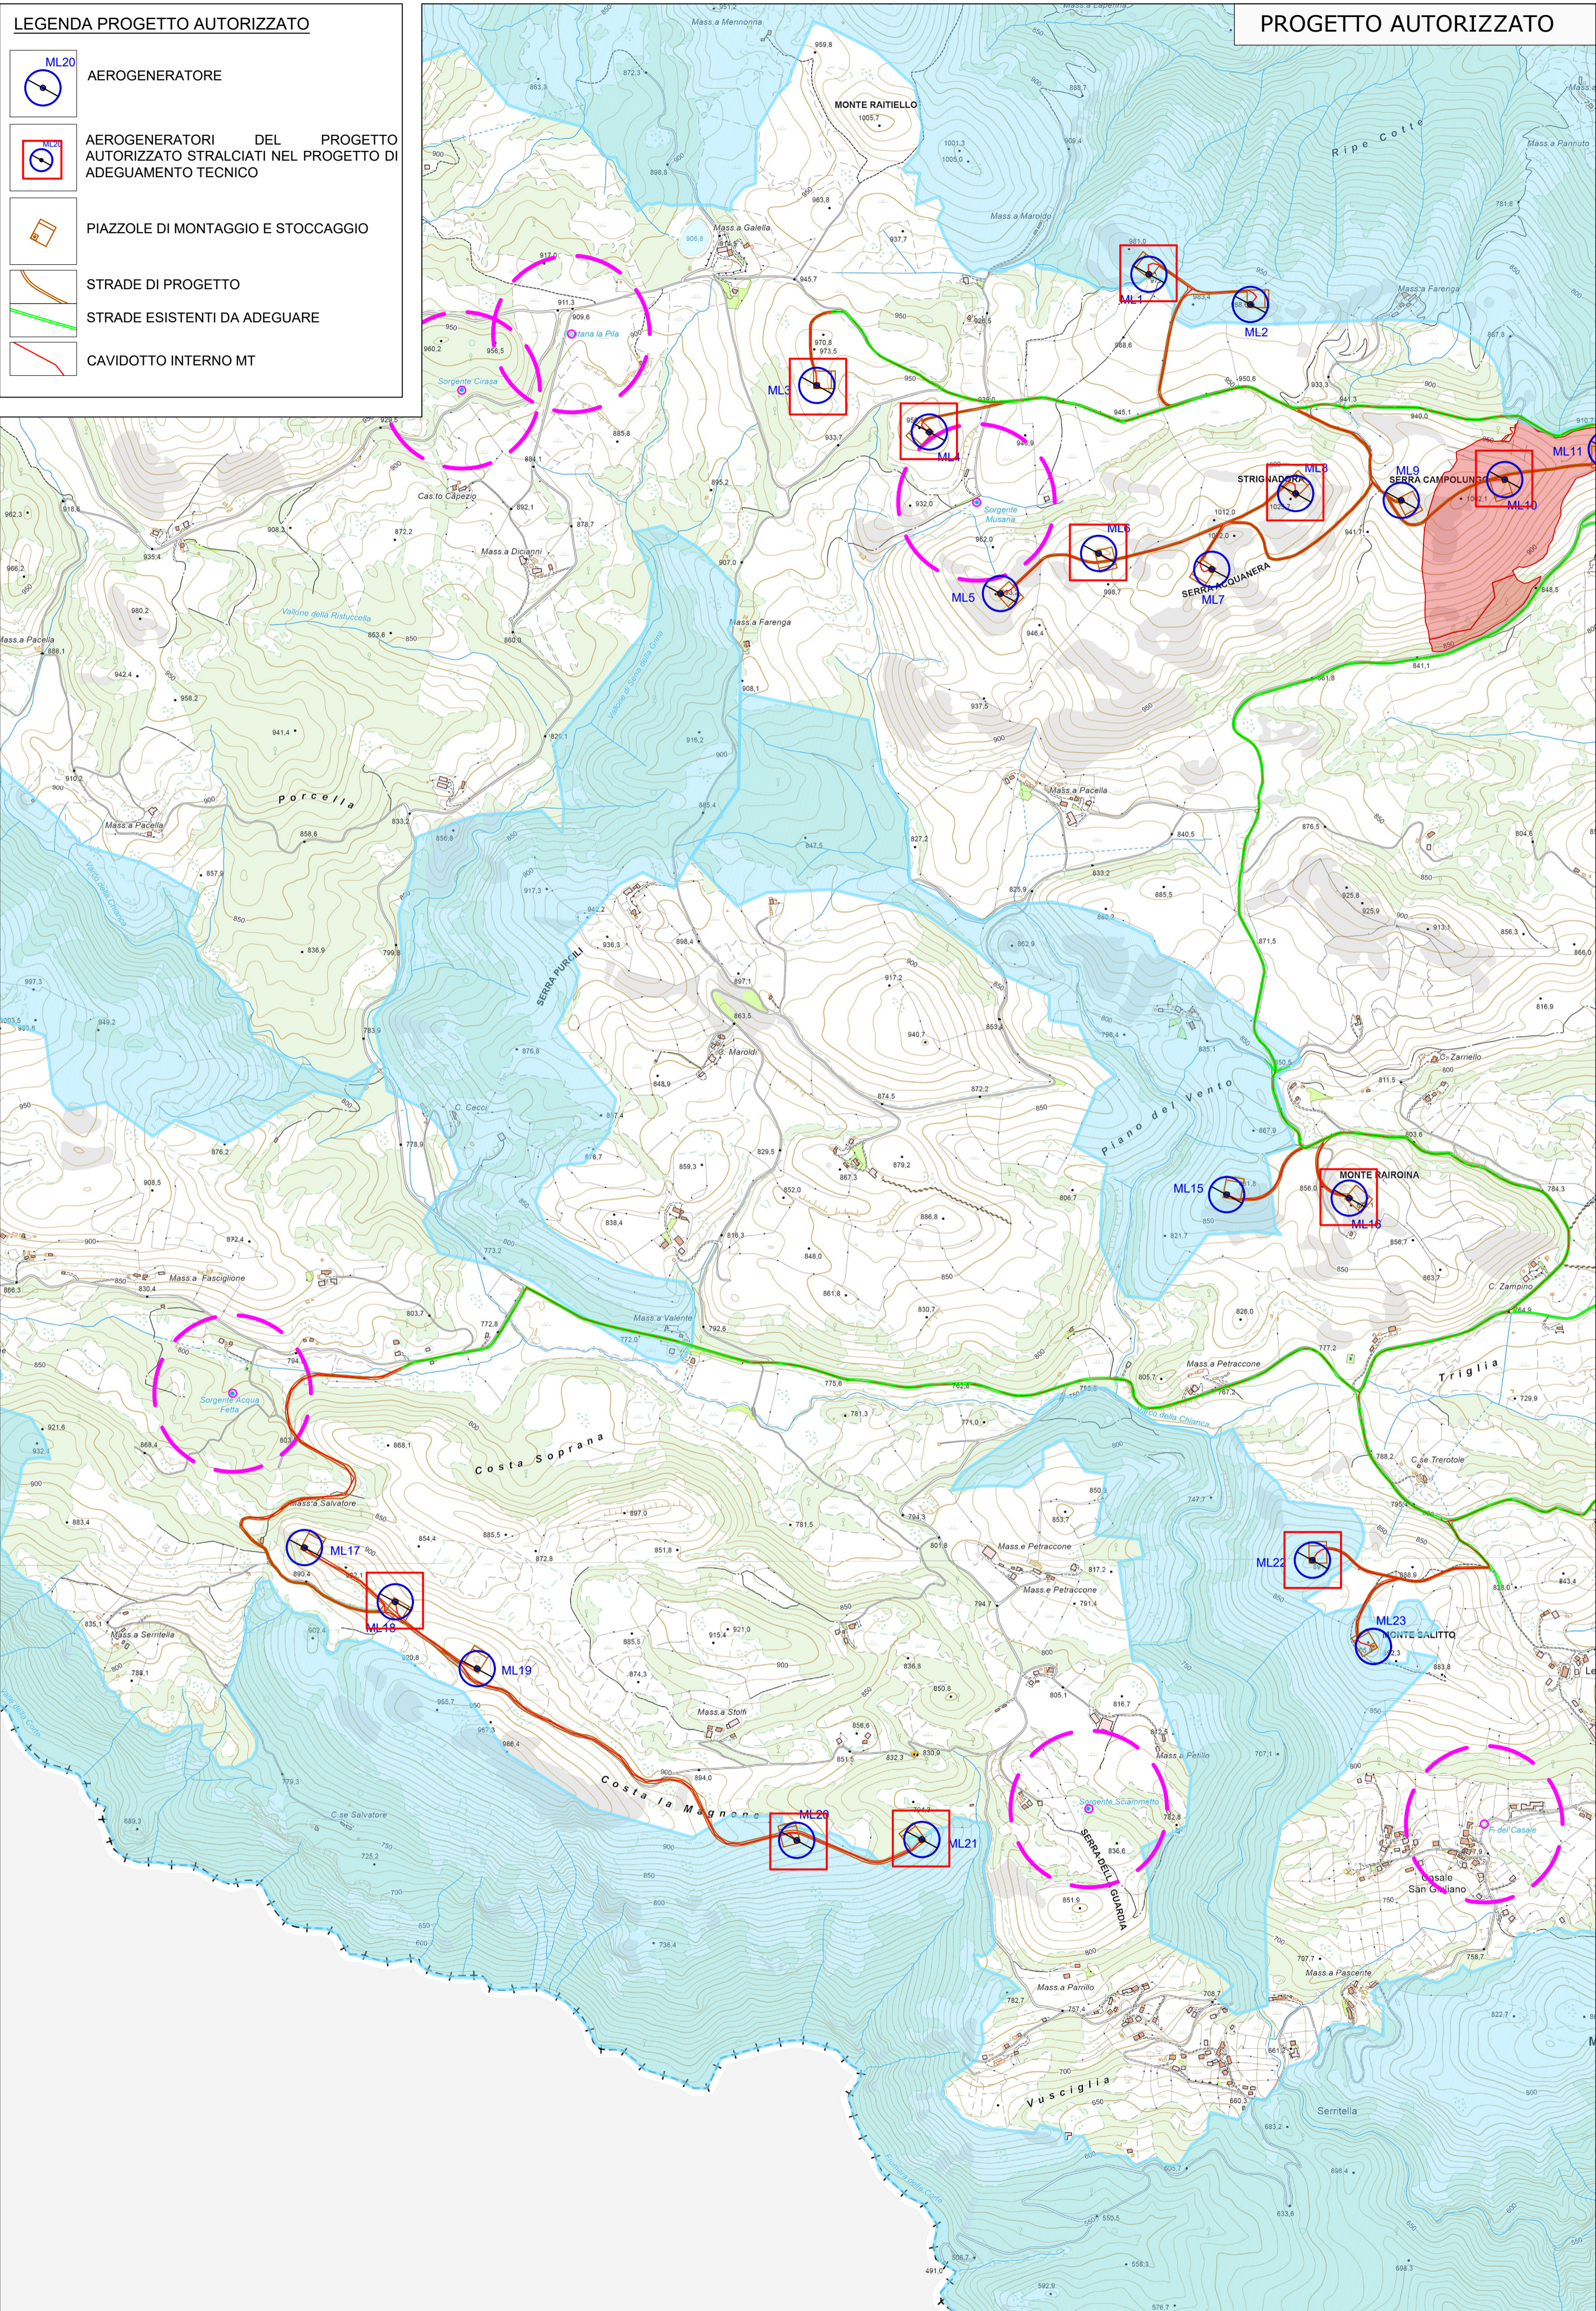

LEGENDA PROGETTO DI ADEGUAMENTO TECNICO

- AEROGENERATORE
- PIAZZOLE DI MONTAGGIO E STOCCAGGIO
- STRADE DI PROGETTO
- STRADE ESISTENTI DA ADEGUARE
- CAVIDOTTO INTERNO MT

PROGETTO DI ADEGUAMENTO TECNICO

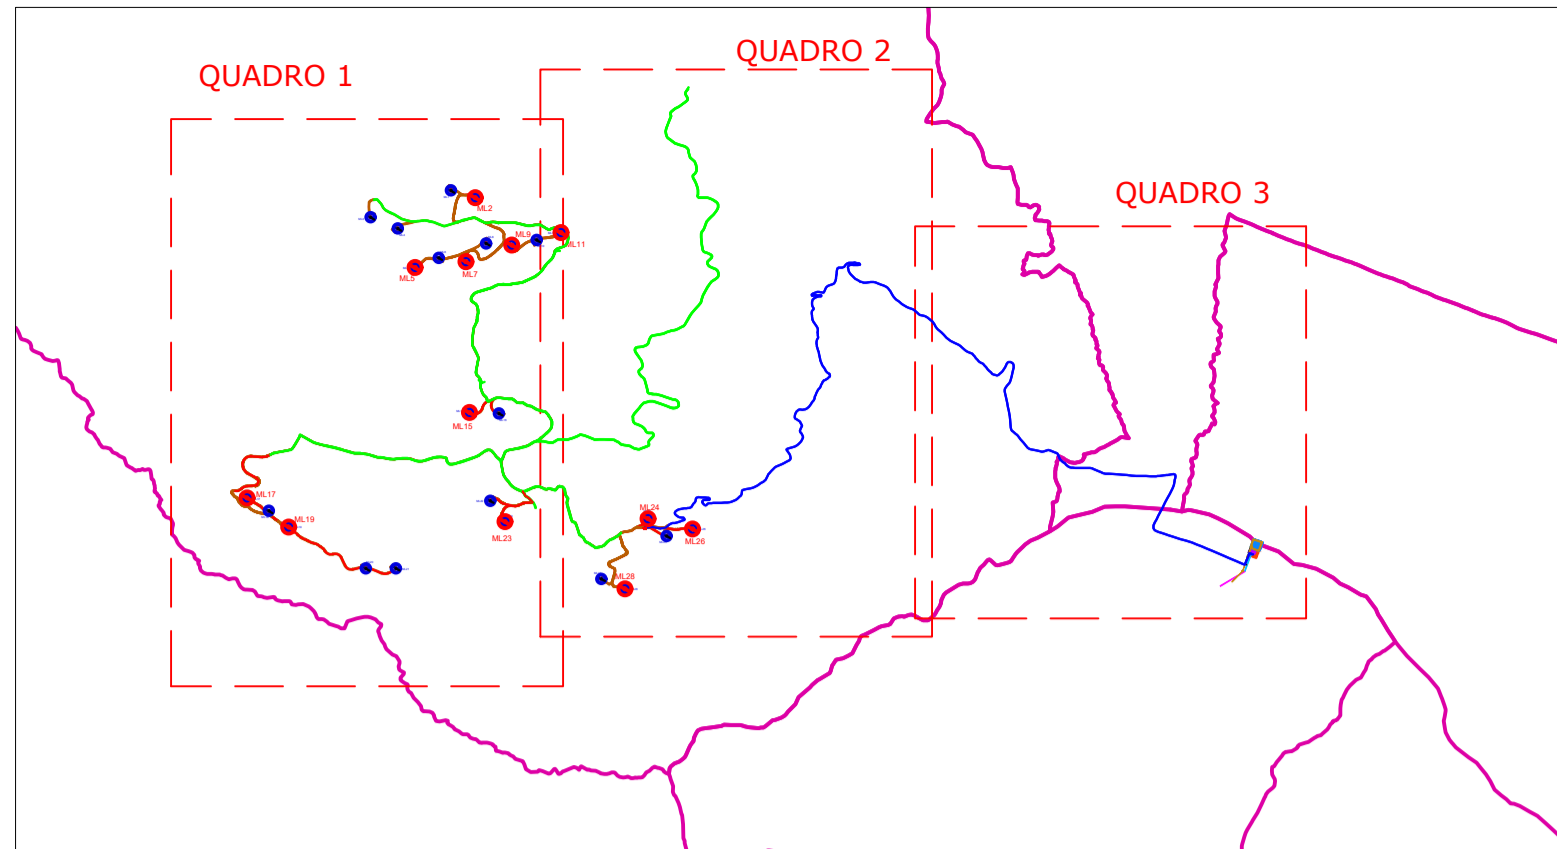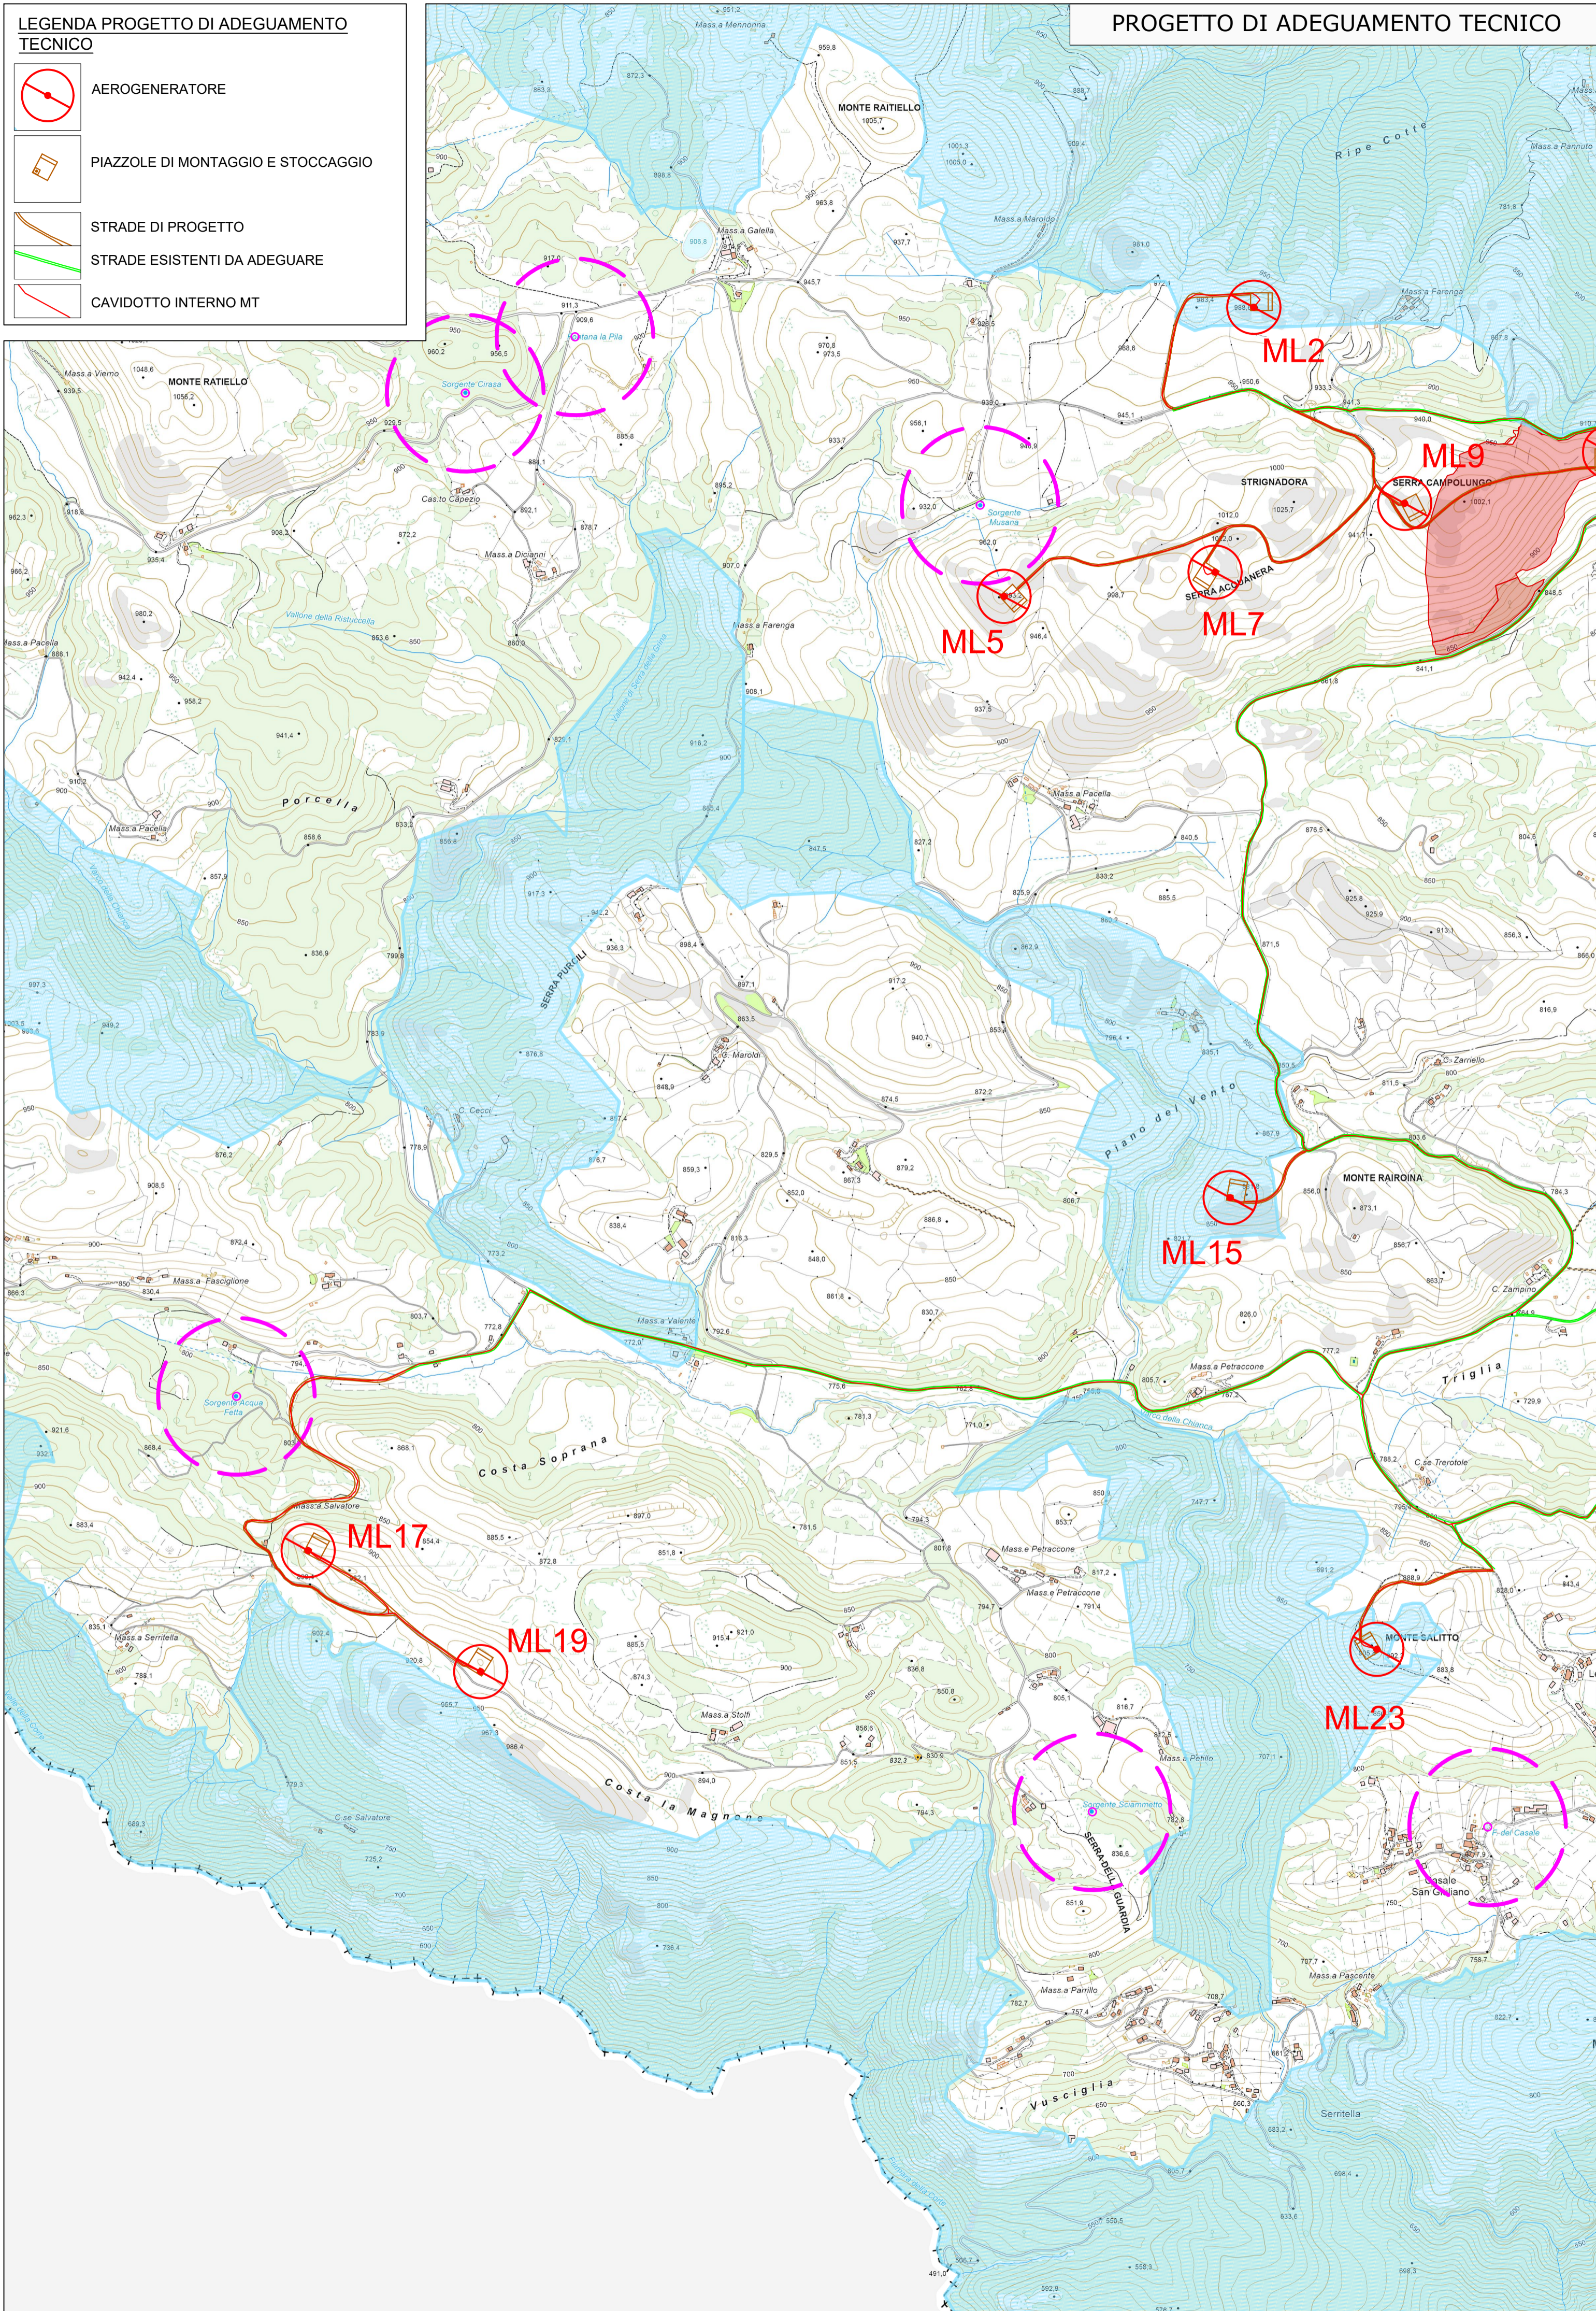

VINCOLO IDROGEOLOGICO, SORGENTI E AREE PERCORSE DAL FUOCO

- AREE SOTTOPOSTE A VINCOLO IDROGEOLOGICO AI SENSI DEL R.D.L. 30/12/1932 N. 3267
- SORGENTI - zona di tutela assoluta 10 mt
Rif. normativo : DGR 663/2014
- SORGENTI - zona di tutela relativa 200 mt
Rif. normativo : DGR 663/2014
- AREE PERCORSE DAL FUOCO - ANNO 2015

REGIONE BASILICATA
 PROVINCIA DI POTENZA
 Comuni di:
 Muro Lucano - Bella - Balvano - Baragiano
 LOCALITA' "Monte Raiello"

PROGETTO DEFINITIVO DI ADEGUAMENTO TECNICO PER LA REALIZZAZIONE DI UN IMPIANTO DI PRODUZIONE DI ENERGIA ELETTRICA DA FONTE EOLICA E RELATIVE OPERE DI CONNESSIONE - 12 AEROGENERATORI
 Progetto originario a 25 aerogeneratori autorizzato con DGR N° 1415 del 23/10/12

Sezione 2 - STUDIO D'INSERIMENTO URBANISTICO E VINCOLISTICO

Titolo elaborato:
INQUADRAMENTO VINCOLISTICO - VINCOLO IDROGEOLOGICO, SORGENTI, AREE PERCORSE DAL FUOCO - QUADRO 1

N. Elaborato: 2.3.1 Scale: 1:10.000

Proponente
MONTE RAITIELLO Srl
 Via della Tecnica, 18 - 85100 - Potenza (PZ)
 CF 01531560769
 monteraiello@pec.it

Progettazione
TENPROJECT
 sede legale e operativa
 San Martino Salento (BR) Loc. Chianterle anc Area Industriale
 sede operativa
 Lucera (FG) via A. La Cava 114
 P.IVA 01465840823
 Azienda con sistema gestione qualità Certificato N. 50 100 11873

Legale Rappresentante
Donato Macchia

Progettista
Dott. Ing. Nicola Forte



Rev.	Data	Elaborazione	Approvazione	Emissione	DESCRIZIONE
00	OTTOBRE 2023	VC	PH	NF	EMISSIONE
Nome File sorgente GE.AGB01.PDV.2.3.1_3.R00.dwg Nome file stampa GE.AGB01.PDV.2.3.1.R00.pdf Formato di stampa 610X1050					