
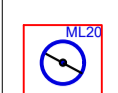

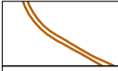
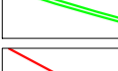
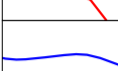

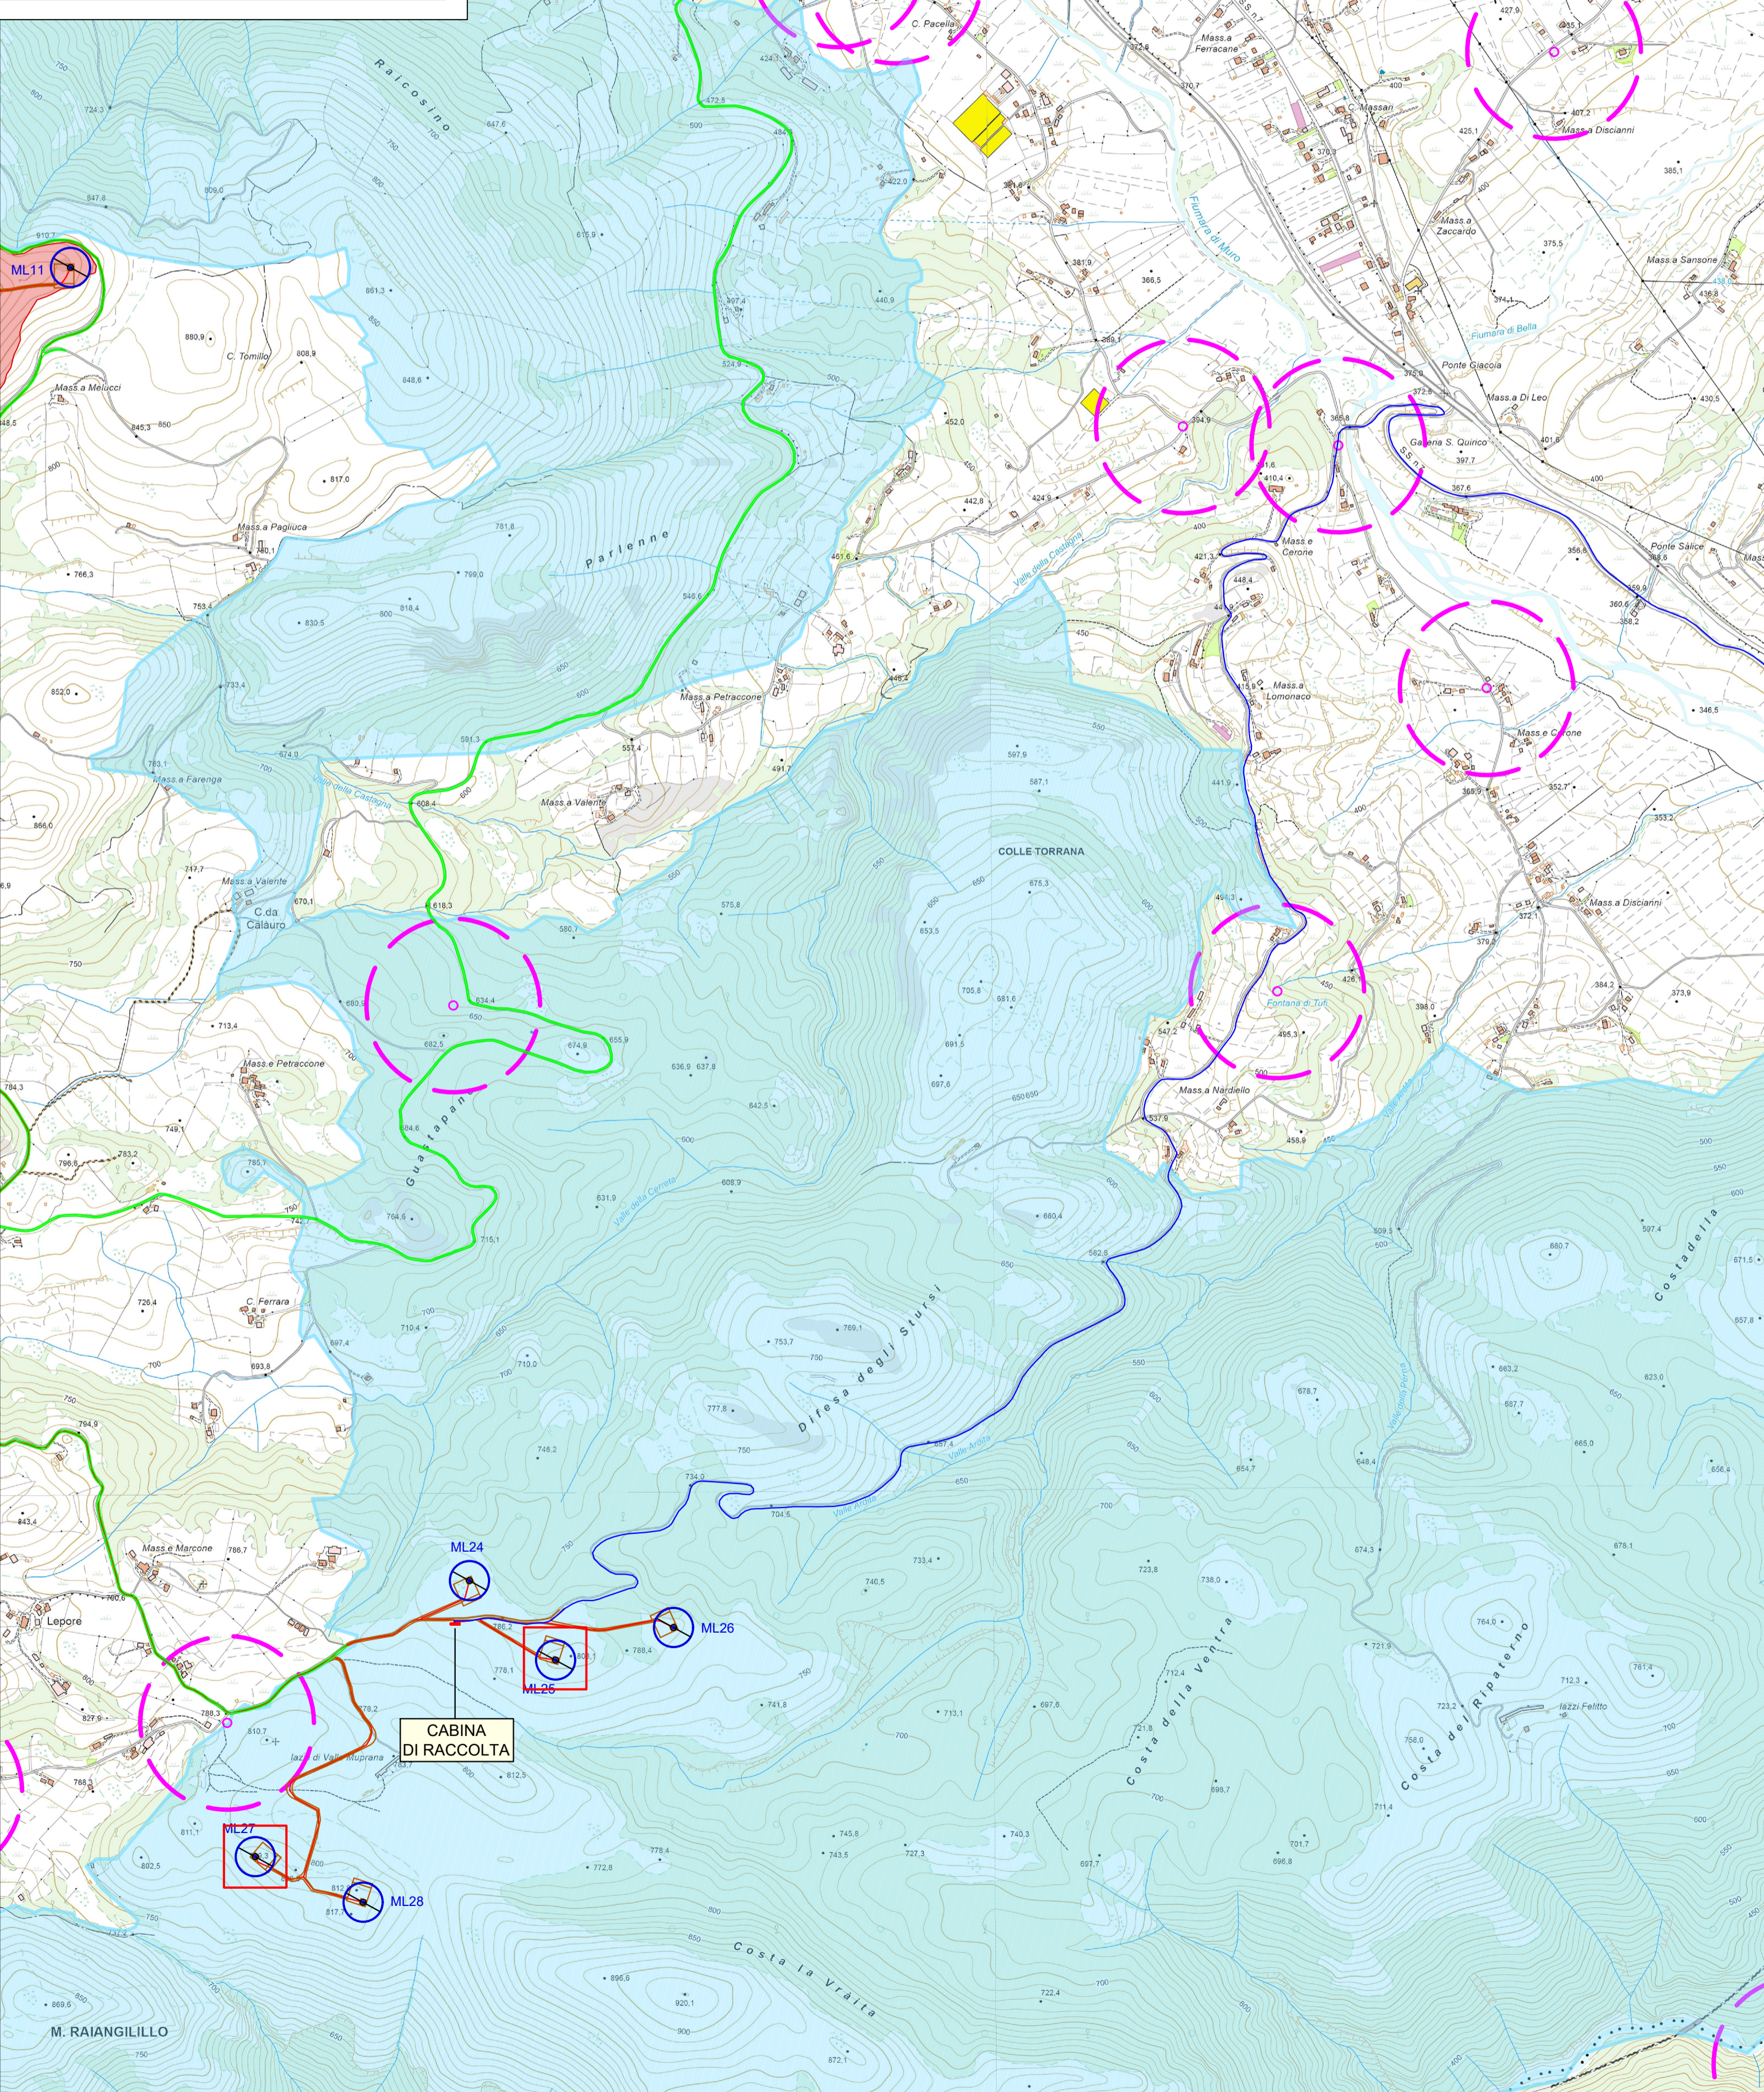




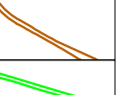

**LEGENDA PROGETTO AUTORIZZATO**

-  AEROGENERATORE
-  AEROGENERATORI DEL PROGETTO AUTORIZZATO STRALCIATI NEL PROGETTO DI ADEGUAMENTO TECNICO
-  PIAZZOLE DI MONTAGGIO E STOCCAGGIO
-  STRADE DI PROGETTO
-  STRADE ESISTENTI DA ADEGUARE
-  CAVIDOTTO INTERNO MT
-  CAVIDOTTO ESTERNO MT

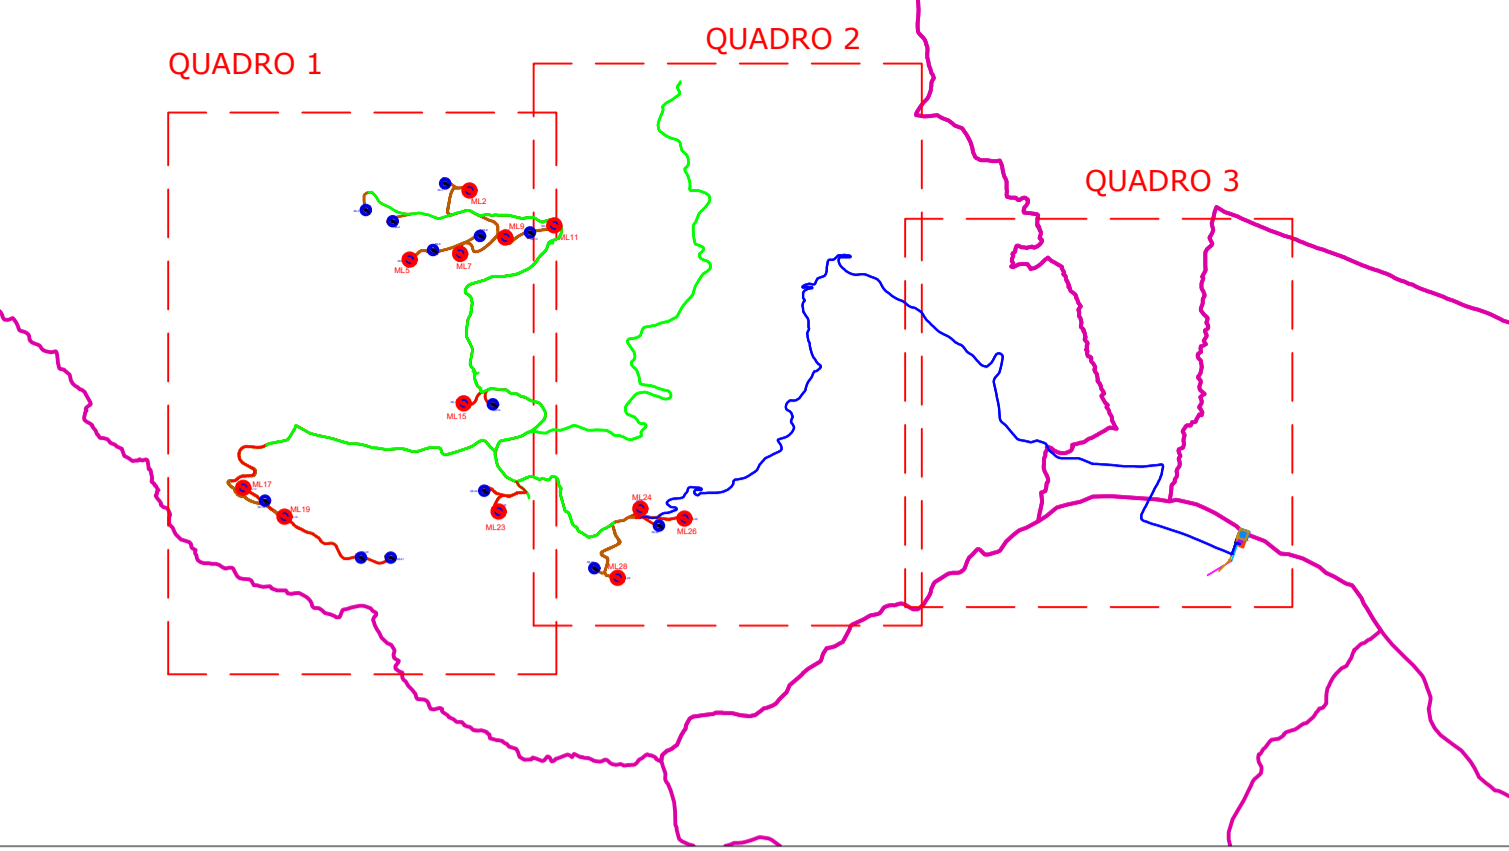
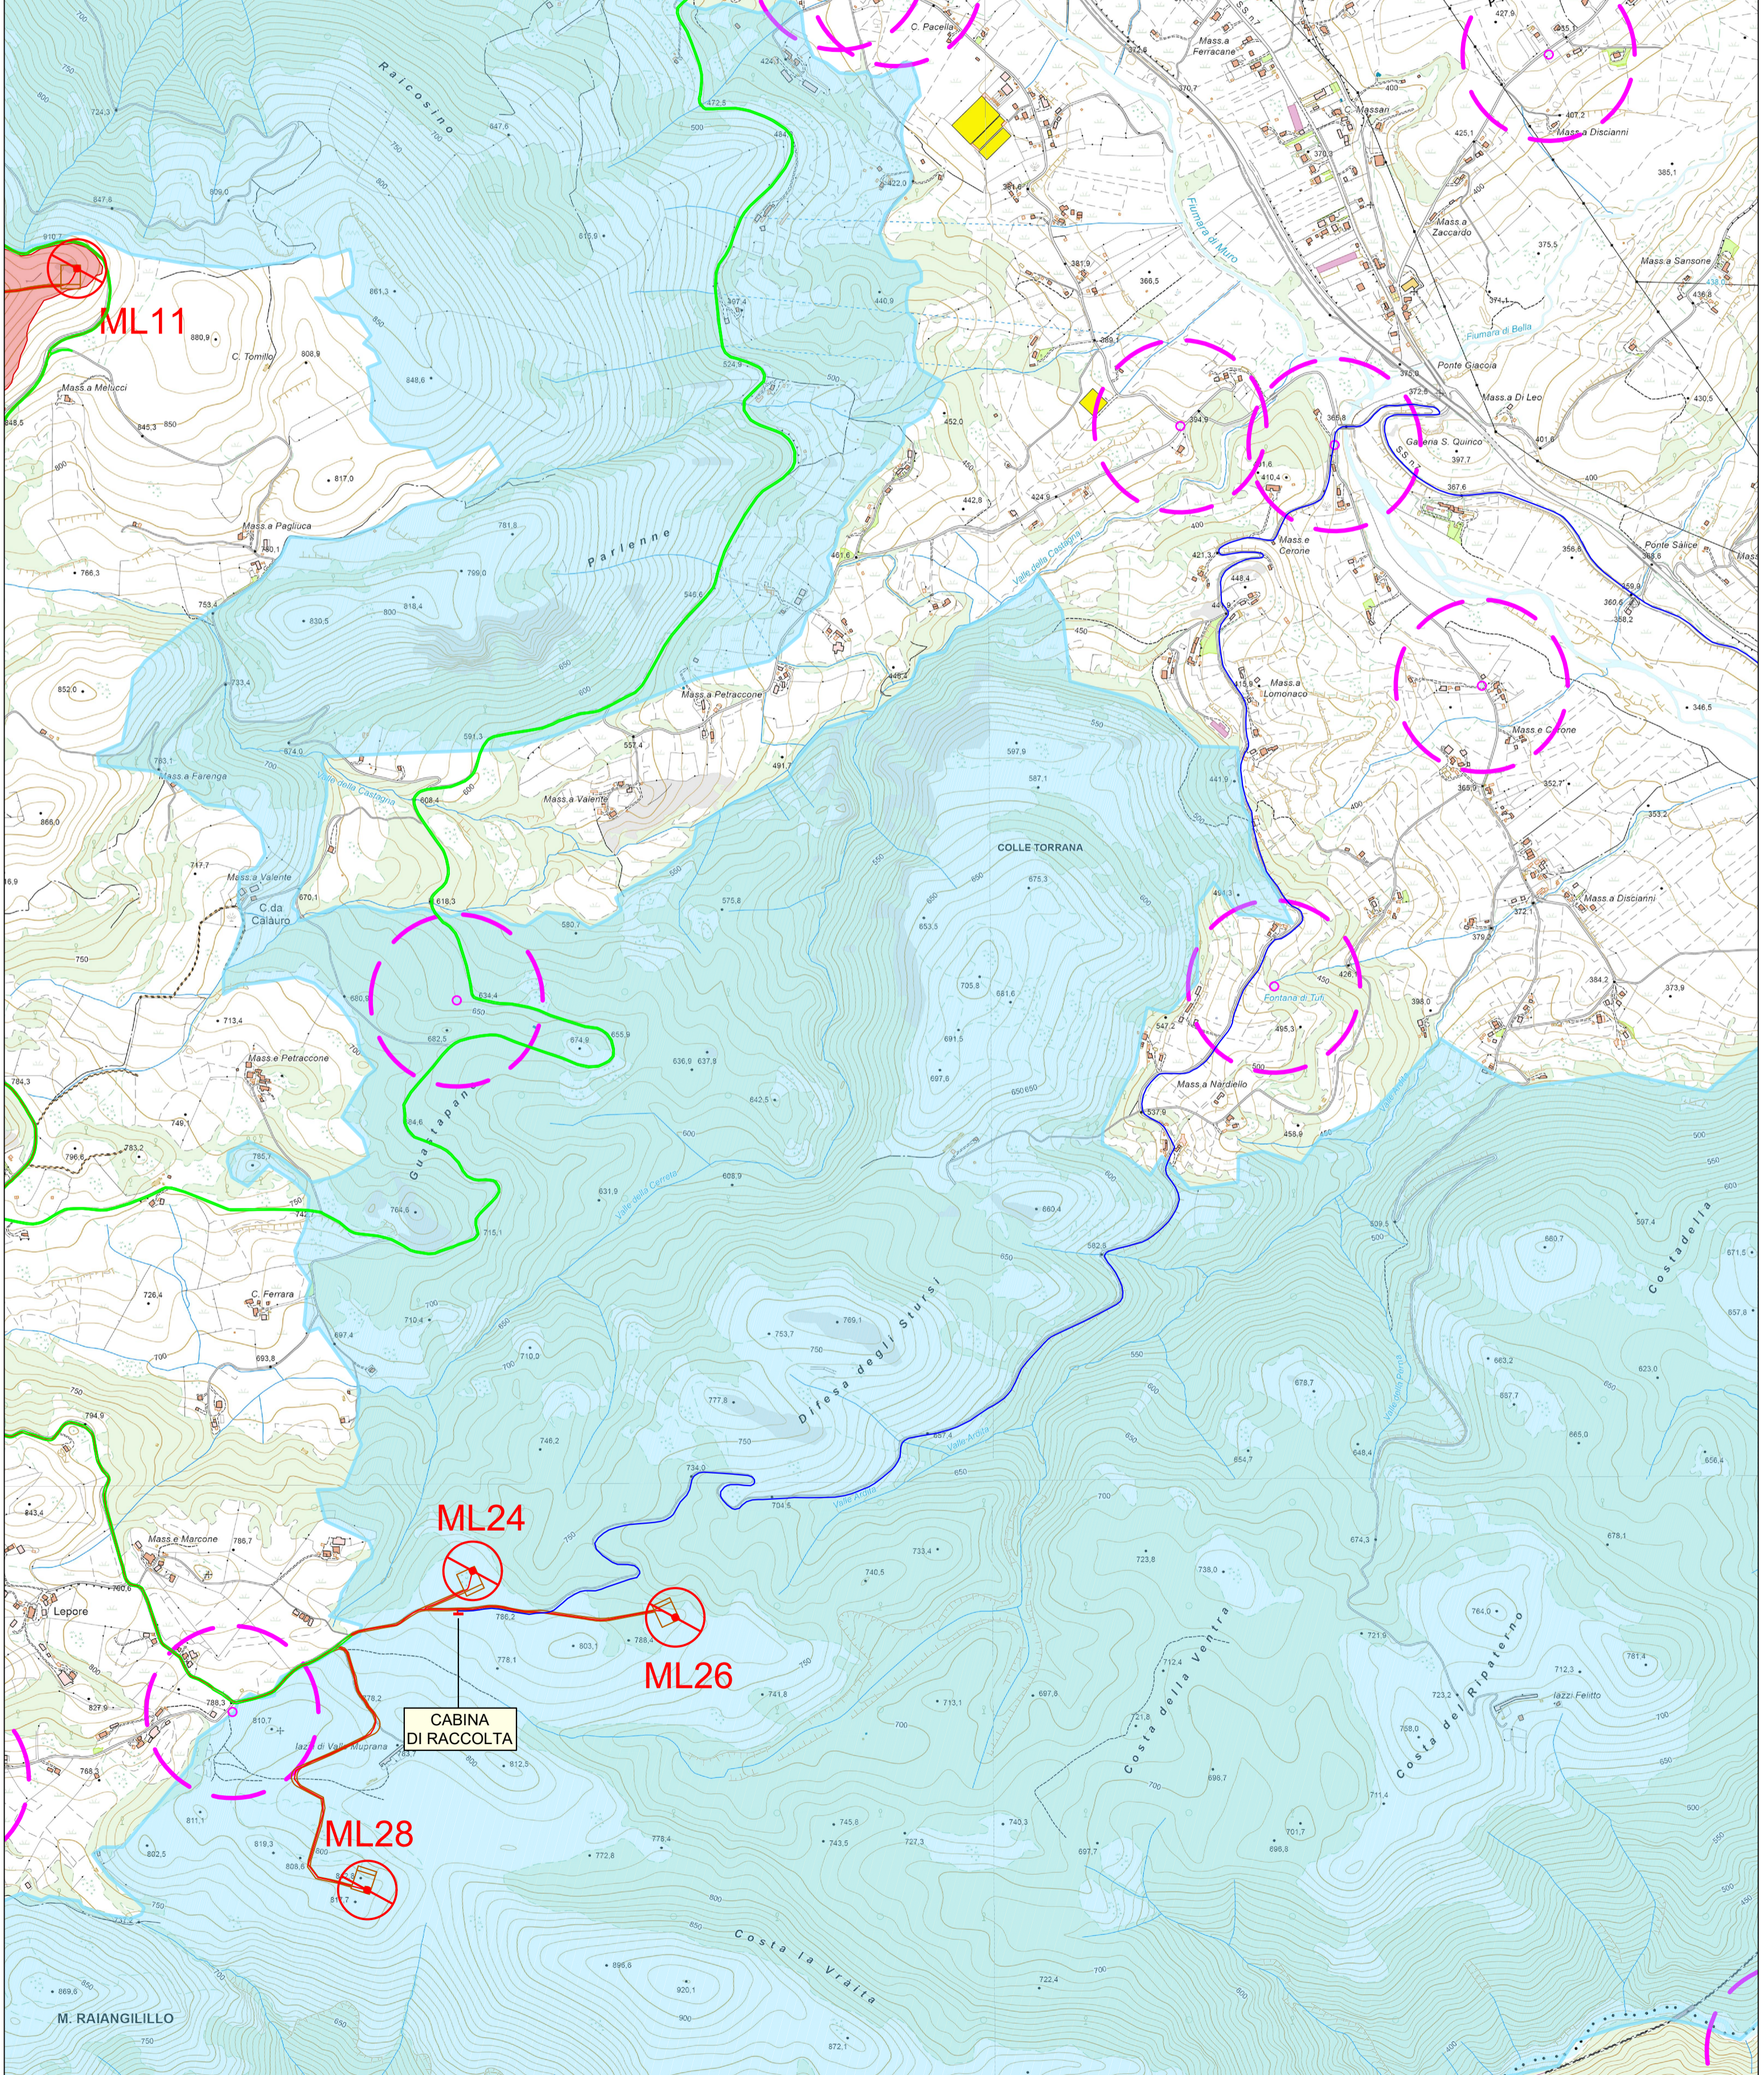
**PROGETTO AUTORIZZATO**










**LEGENDA PROGETTO DI ADEGUAMENTO TECNICO**

-  AEROGENERATORE
-  PIAZZOLE DI MONTAGGIO E STOCCAGGIO
-  STRADE DI PROGETTO
-  STRADE ESISTENTI DA ADEGUARE
-  CAVIDOTTO INTERNO MT
-  CAVIDOTTO ESTERNO MT

**PROGETTO DI ADEGUAMENTO TECNICO**



**VINCOLO IDROGEOLOGICO, SORGENTI E AREE PERCORSE DAL FUOCO**

-  AREE SOTTOPOSTE A VINCOLO IDROGEOLOGICO AI SENSI DEL R.D.L. 30/12/1932 N. 3267
-  SORGENTI - zona di tutela assoluta 10 mt  
Rif. normativo : DGR 663/2014
-  SORGENTI - zona di tutela relativa 200 mt  
Rif. normativo : DGR 663/2014
-  AREE PERCORSE DAL FUOCO - ANNO 2012
-  AREE PERCORSE DAL FUOCO - ANNO 2015
-  AREE PERCORSE DAL FUOCO - ANNO 2017
-  AREE PERCORSE DAL FUOCO - ANNO 2019

REGIONE BASILICATA  
 PROVINCIA DI POTENZA  
 Comuni di:  
 Muro Lucano - Bella - Balvano- Baragiano  
 LOCALITA' "Monte Raitiello"

**PROGETTO DEFINITIVO DI ADEGUAMENTO TECNICO PER LA REALIZZAZIONE DI UN IMPIANTO DI PRODUZIONE DI ENERGIA ELETTRICA DA FONTE EOLICA E RELATIVE OPERE DI CONNESSIONE - 12 AEROGENERATORI**  
 Progetto originario a 25 aerogeneratori autorizzato con DGR N° 1415 del 23/10/12

Sezione 2:  
 STUDIO D'INSERIMENTO URBANISTICO E VINCOLISTICO

Titolo elaborato:  
**INQUADRAMENTO VINCOLISTICO - VINCOLO IDROGEOLOGICO, SORGENTI, AREE PERCORSE DAL FUOCO - QUADRO 2**

N. Elaborato: 2.3.2      Scala: 1:10.000

Proponente  
**MONTE RAITIELLO Srl**  
 Via della Tecnica, 18 - 85100 - Potenza (PZ)  
 CF 01531560769  
 monteraitello@pec.it

Legale Rappresentante  
**Donato Macchia**

Progettazione  
**TENPROJECT**  
 sede legale e operativa  
 San Martino Sannita (BN) Loc. Chianiarre snc Area Industriale  
 sede operativa  
 Lucera (FG) via A. La Cava 114  
 P.IVA 01405940623  
 Azienda con sistema gestione qualità Certificato N. 50 100 11873

Progettista  
**Dot. Ing. Nicola Forte**



Rev.	Data	Elaborazione	Approvazione	Emissione	DESCRIZIONE
00	OTTOBRE 2023	VC	FM	NF	EMISSIONE
			sigla	sigla	

Nome File sorgente | GE.AGB1 PDV 2.3.1\_3.R00.dwg      Nome file stampa | GE.AGB1 PDV 2.3.2.R00.pdf      Formato di stampa | 610X1050