


PROSPETTO AEROGENERATORE - LAYOUT AUTORIZZATO
CON D.G.R. N.1415 DEL 23/10/2012

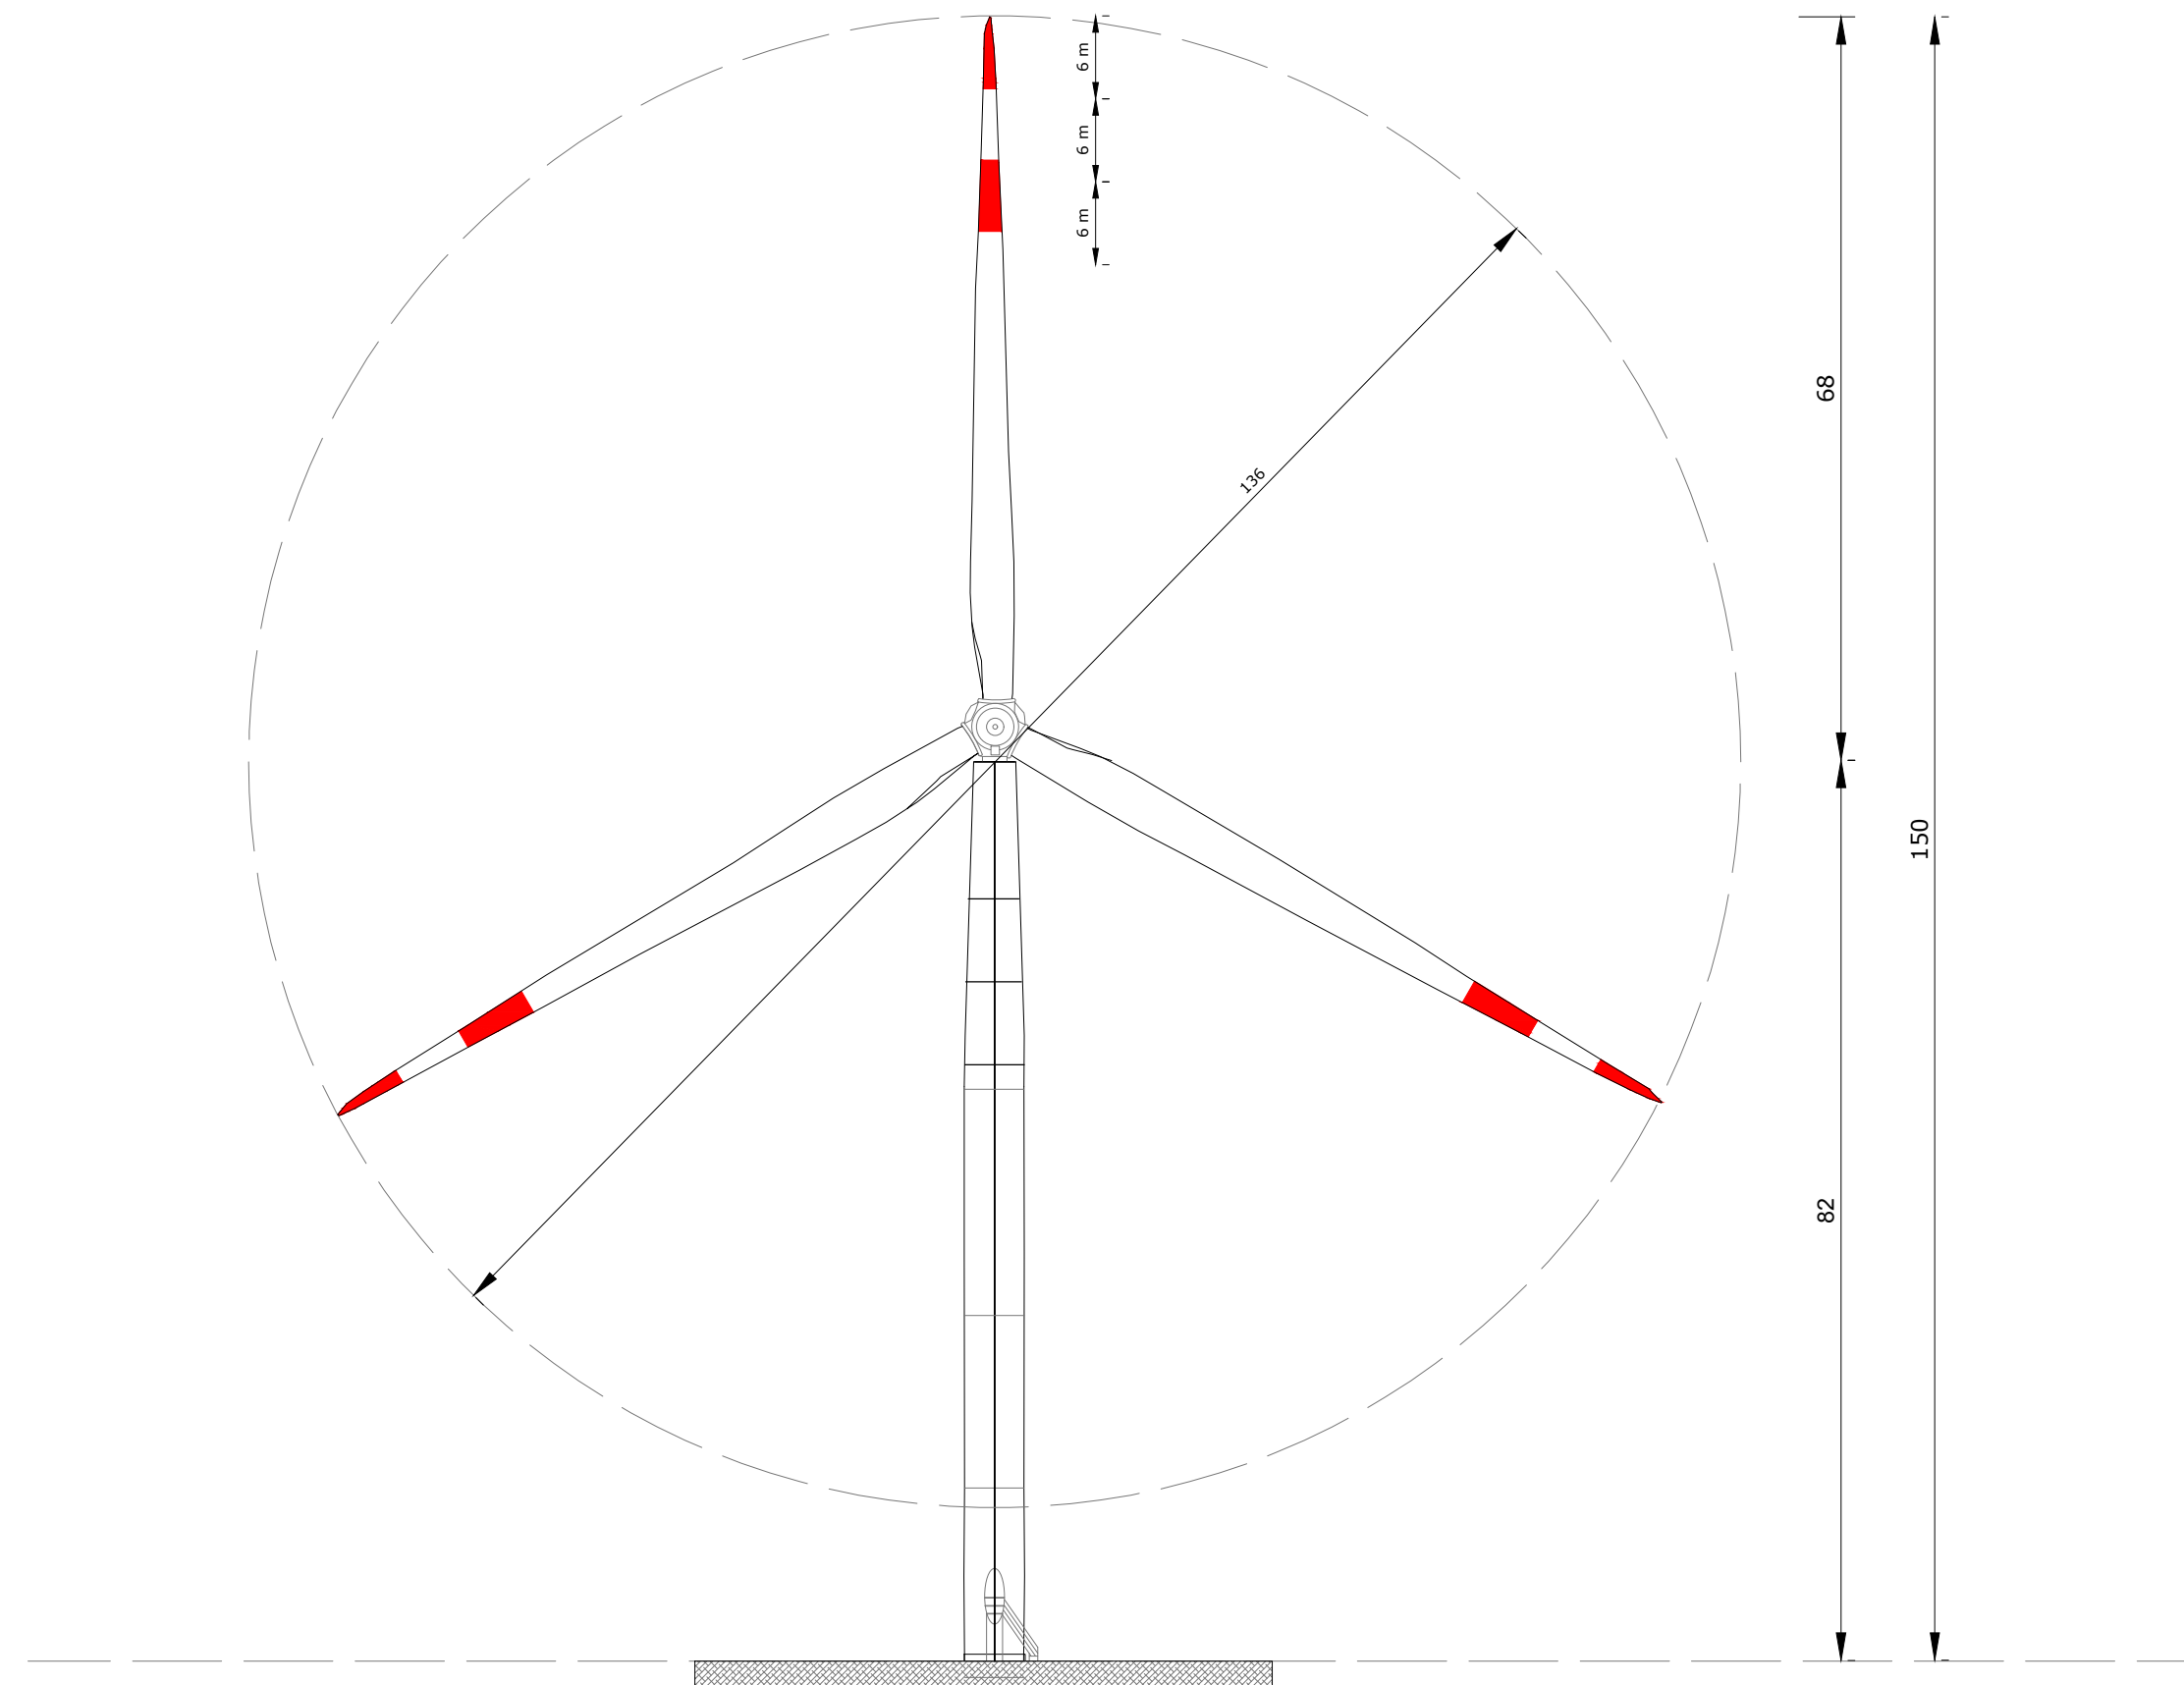

PROSPETTO AEROGENERATORE
PROPOSTA DI ADEGUAMENTO TECNICO

REGIONE BASILICATA
PROVINCIA DI POTENZA
Comuni di:
Muro Lucano - Bella - Balvano- Baragiano
LOCALITA' "Monte Raitiello"

PROGETTO DEFINITIVO DI ADEGUAMENTO TECNICO PER LA
REALIZZAZIONE DI UN IMPIANTO DI PRODUZIONE DI ENERGIA
ELETTRICA DA FONTE EOLICA E RELATIVE OPERE DI CONNESSIONE - 12
AEROGENERATORI

Progetto originario a 25 aerogeneratori autorizzato con DGR N° 1415 del 23/10/12

Sezione 5:
PARTICOLARI AEROGENERATORI

Titolo elaborato:
Aerogeneratori di progetto: caratteristiche dimensionali - confronto tra aerogeneratore autorizzato e di variante

N. Elaborato: 5.1

Scala: -

Proponente

MONTE RAITIELLO Srl

Via della Technica, 18 - 85100 - Potenza (PZ)
CF 01531560769
monteraitiello@pec.it

Legale Rappresentante
Donato Macchia

Progettazione

TENPROJECT

sede legale e operativa
San Martino Sannita (BN) Loc. Chianiarile snc Area Industriale
sede operativa
Lucera (FG) via A. La Cava 114
P.IVA 01465940623
Azienda con sistema gestione qualità Certificato N. 50 100 11873



Progettista
Dot. Ing. Nicola Forte

Stampa a mano della firma del progettista Nicola Forte con il sigillo professionale della Provincia di Potenza, n. 2218.

Rev.	Data	Elaborazione	Approvazione	Emissione	DESCRIZIONE
00	OTTOBRE 2023	VC sigla	PM sigla	NF sigla	EMISSIONE
Nome File sorgente		GE.AGB01.PDV.5.1.R00.dwg	Nome file stampa	GE.AGB01.PDV.5.1.R00.pdf	Formato di stampa 840x420