





Vista del sito oggetto dell'intervento dall'area artigianale di Muro Lucano, prima dell'intervento



Vista del sito oggetto dell'intervento dall'area artigianale di Muro Lucano, layout autorizzato



Vista del sito oggetto dell'intervento dall'area artigianale di Muro Lucano, layout di adeguamento tecnico

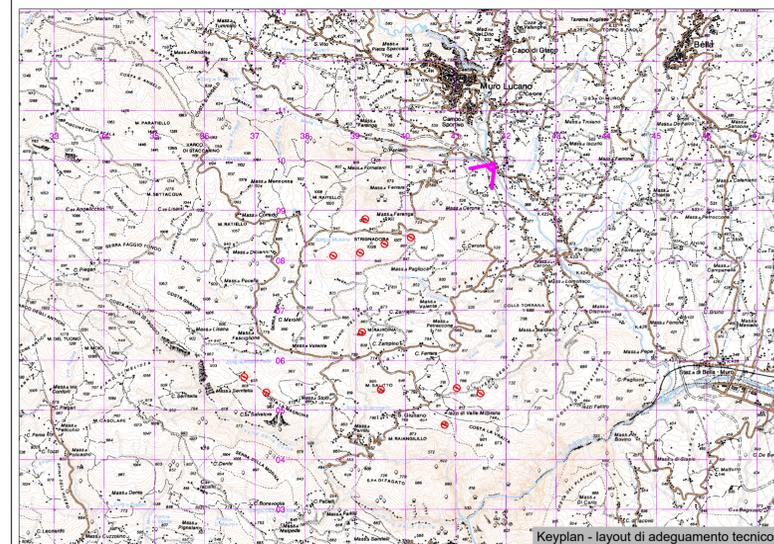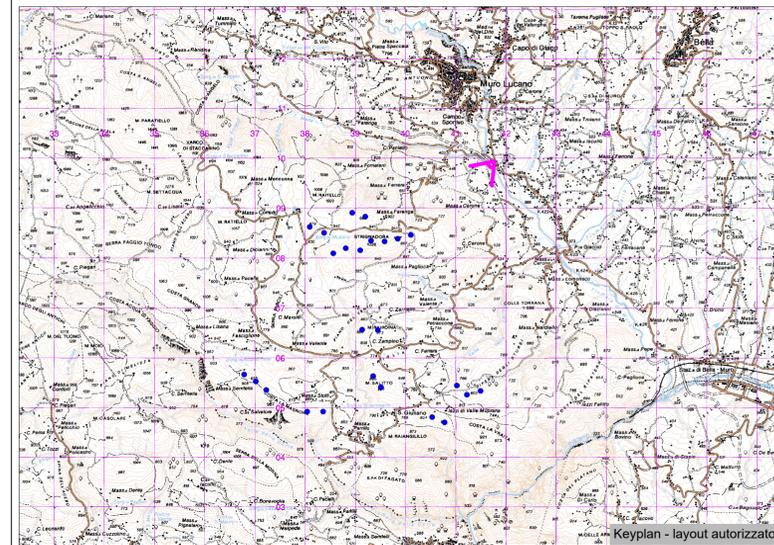

REGIONE BASILICATA
 PROVINCIA DI POTENZA
 Comuni di:
 Muro Lucano - Bella - Balvano- Baragiano
 LOCALITA' "Monte Raitiello"

PROGETTO DEFINITIVO DI ADEGUAMENTO TECNICO PER LA
 REALIZZAZIONE DI UN IMPIANTO DI PRODUZIONE DI ENERGIA
 ELETTRICA DA FONTE EOLICA E RELATIVE OPERE DI CONNESSIONE - 12
 AEROGENERATORI

Progetto originario a 25 aerogeneratori autorizzato con DGR N° 1415 del 23/10/12

Sezione 6:
 RELAZIONI SPECIALISTICHE

Titolo elaborato:
**Riprese panoramiche e fotoinserimenti - FOTOMONTAGGIO N.4 - Area artigianale di
 Muro Lucano**

N. Elaborato: 6.7.4

Scala: -

Proponente

MONTE RAITIELLO Srl

Via della Tecnica, 18 - 85100 - Potenza (PZ)
 CF 01531560769
 monteraitiello@pec.it

Legale Rappresentante
Donato Macchia

Progettazione

TENPROJECT

sede legale e operativa
 San Giorgio Del Sannio (BN) via de Gasperi 61
 sede operativa
 Lucera (FG) S.S.17 loc. Vaccarella snc c/o Villaggio Don Bosco
 P.IVA 01465940623
 Azienda con sistema gestione qualità Certificato N. 50 100 11873



Progettista
Dot. Ing. Nicola Forte



Rev.	Data	Elaborazione	Approvazione	Emissione	DESCRIZIONE
00	OTTOBRE 2023	VC sigla	PH sigla	NF sigla	EMISSIONE
Nome File sorgente		GE.AGB01.PDV.A.6.7.4.dwg	Nome file stampa	GE.AGB01.PDV.6.7.4.pdf	Formato di stampa 420 x 1050