




Vista del sito oggetto dell'intervento dall'area industriale di Balvano, prima dell'intervento




Vista del sito oggetto dell'intervento dall'area industriale di Balvano, layout autorizzato



Vista del sito oggetto dell'intervento dall'area industriale di Balvano, layout di adeguamento tecnico

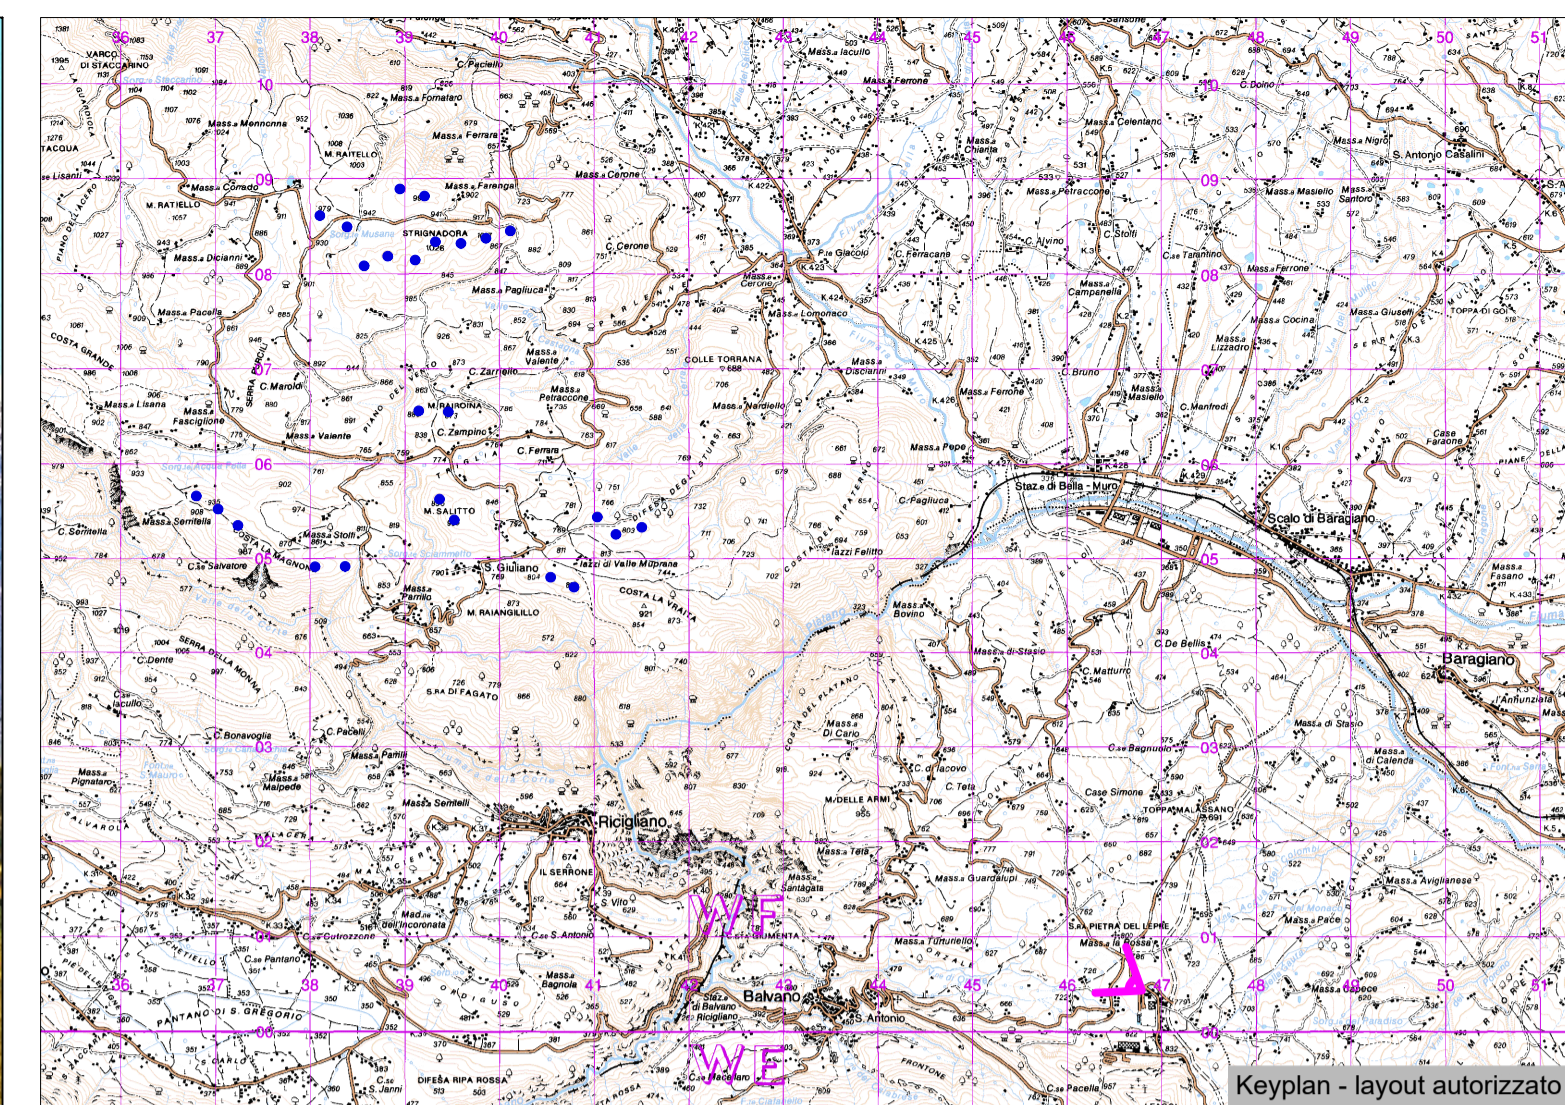

Keyplan - layout autorizzato

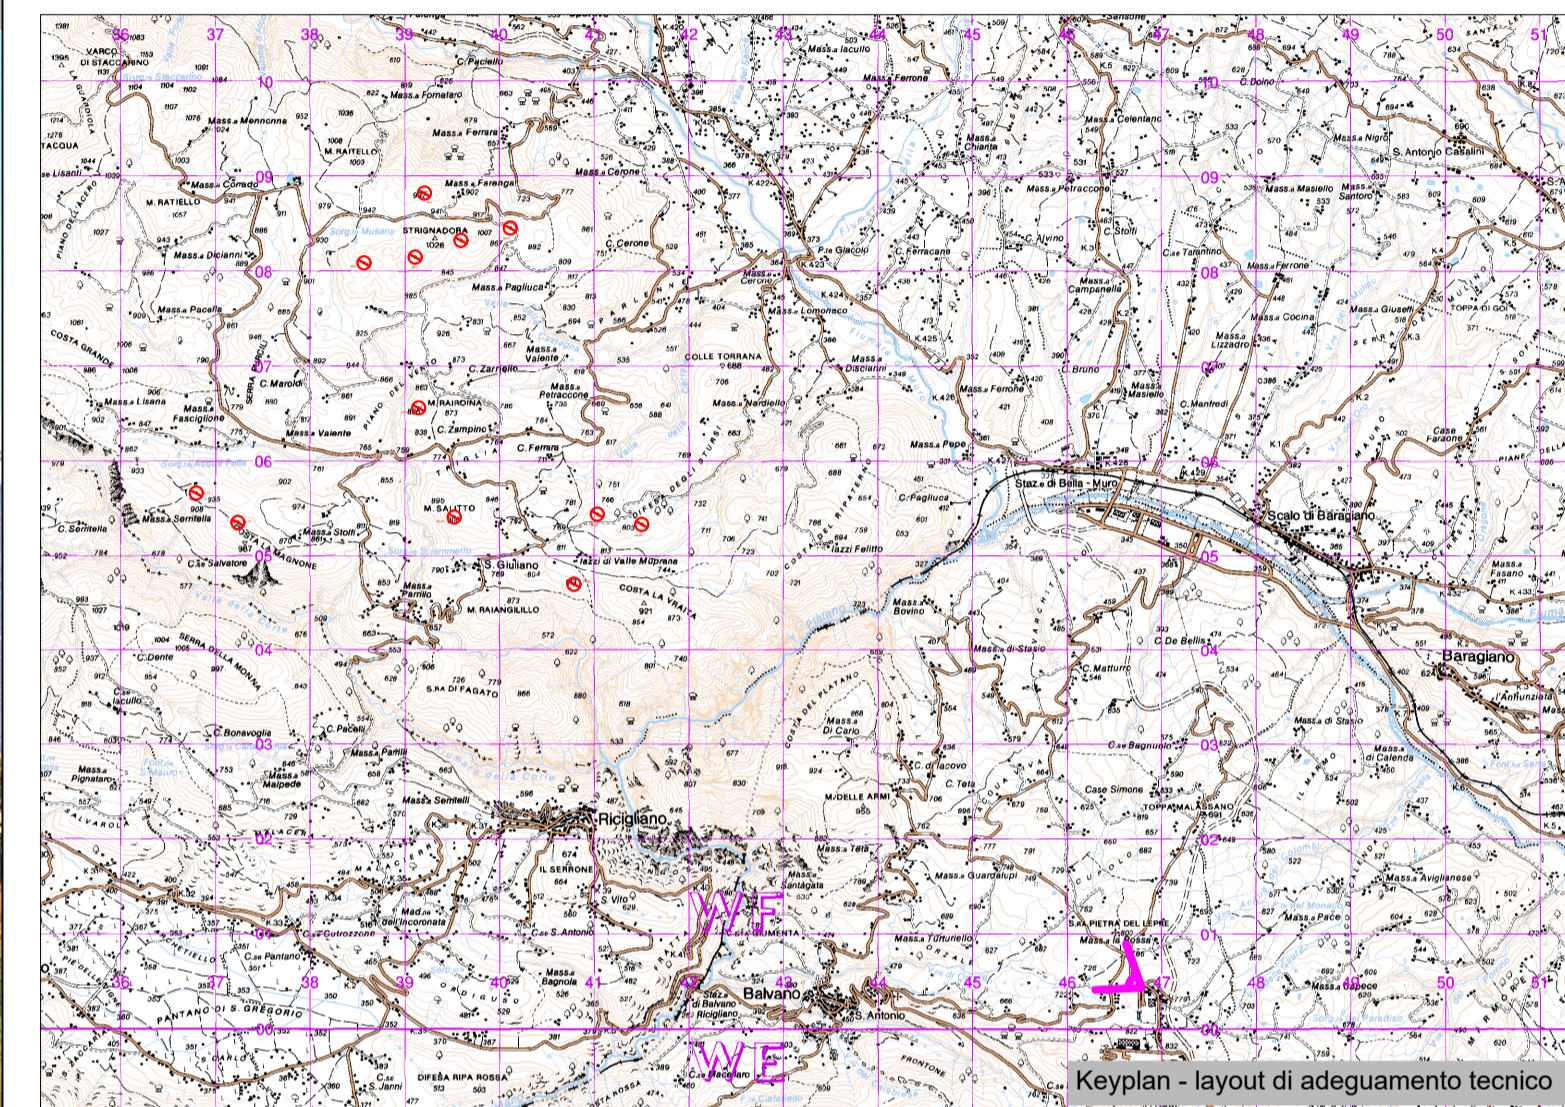

Keyplan - layout di adeguamento tecnico

REGIONE BASILICATA  
 PROVINCIA DI POTENZA  
 Comuni di:  
 Muro Lucano - Bella - Balvano- Baragiano  
 LOCALITA' "Monte Raiello"

**PROGETTO DEFINITIVO DI ADEGUAMENTO TECNICO PER LA REALIZZAZIONE DI UN IMPIANTO DI PRODUZIONE DI ENERGIA ELETTRICA DA FONTE EOLICA E RELATIVE OPERE DI CONNESSIONE - 12 AEROGENERATORI**

Progetto originario a 25 aerogeneratori autorizzato con DGR N° 1415 del 23/10/12

Sezione 6:  
 RELAZIONI SPECIALISTICHE

Titolo elaborato:  
**Riprese panoramiche e fotoinserimenti - FOTOMONTAGGIO N.6 - Area artigianale di Balvano**

N. Elaborato: 6.7.6

Scala: -

Proponente

**MONTE RAITIELLO Srl**  
 Via della Tecnica, 18 - 85100 - Potenza (PZ)  
 CF 01531560769  
 monteraiello@pec.it

Legale Rappresentante  
**Donato Macchia**

Progettazione

**TENPROJECT**

sede legale e operativa  
 San Giorgio Del Sannio (BN) via de Gasperi 61  
 sede operativa  
 Lucera (FG) S.S.17 loc. Vaccarella snc c/o Villaggio Don Bosco  
 P.IVA 01465940623  
 Azienda con sistema gestione qualità Certificato N. 50 100 11873



Progettista  
**Dott. Ing. Nicola Forte**



Rev.	Data	Elaborazione	Approvazione	Emissione	DESCRIZIONE
00	OTTOBRE 2023	VC sigla	PM sigla	NF sigla	EMISSIONE
Nome File sorgente		GE.AGB01.PDV.A.6.7.6.dwg	Nome file stampa	GE.AGB01.PDV.6.7.6.pdf	Formato di stampa A1