SEZIONI TRASVERSALI DI FATTO
scala 1:200

SEZIONE N. 61
PARZ. 50.00

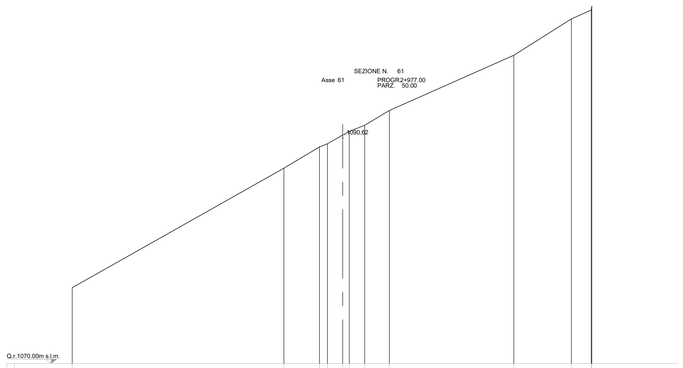

Q.r.1070.00m s.l.m.

Distanze parziali		19.54		3.28	0.73	1.41	0.60	1.44	2.27	11.49	5.31	1.84		
Terreno Quote	1077.00		1086.04	1090.00	1090.29	1091.43	1091.43	1092.00	1093.36		1098.46	1101.82	1101.82	1101.95

SEZIONE N. 64
Asse 64 PROGR3+127.00
PARZ. 50.00

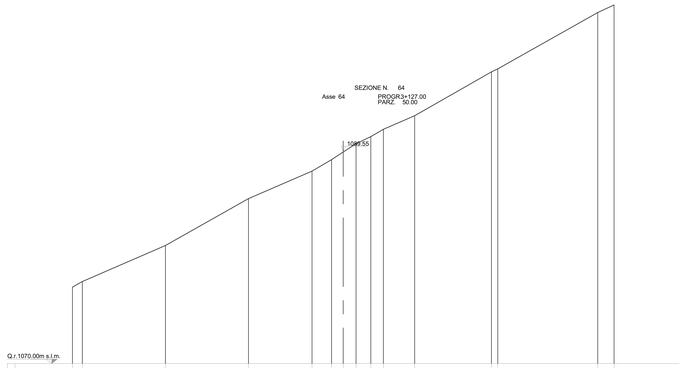

Q.r.1070.00m s.l.m.

Distanze parziali	0.92	7.67		7.67		5.86	1.81	1.08	1.19	1.36	1.16	2.88	7.09	0.66	9.23	1.51
Terreno Quote	1077.05	1077.57		1080.90		1085.22	1087.76	1088.82	1088.52	1090.30	1090.95	1091.62	1092.87	1096.62	1097.20	1102.41	1103.10

SEZIONE N. 62
Asse 62 PROGR3+027.00
PARZ. 50.00

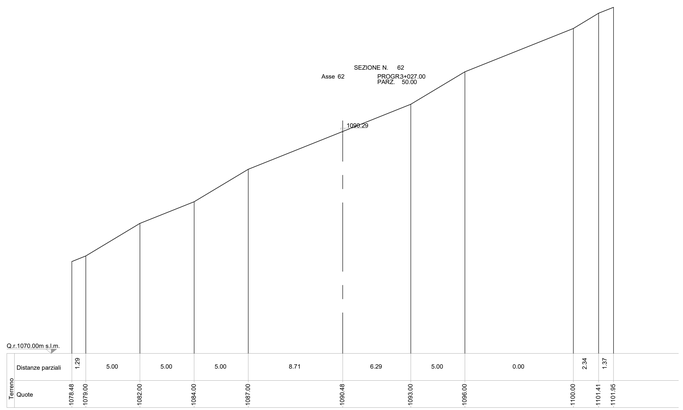

Q.r.1070.00m s.l.m.

Distanze parziali	1.29	5.00	5.00	5.00	8.71	6.29	5.00	0.00	2.34	1.37	
Terreno Quote	1075.48	1075.00	1082.00	1084.00	1087.00	1090.48	1093.00	1096.00	1100.00	1101.41	1101.95

SEZIONE N. 65
Asse 65 PROGR3+177.00
PARZ. 50.00

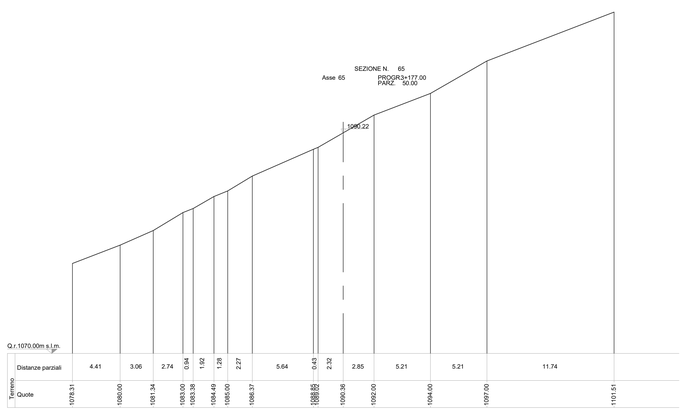

Q.r.1070.00m s.l.m.

Distanze parziali	4.41	3.06	2.74	0.94	1.92	1.28	2.27	5.64	0.43	2.32	2.85	5.21	5.21	11.74
Terreno Quote	1074.31	1080.00	1081.34	1083.00	1083.38	1084.48	1085.00	1086.37	1088.82	1088.82	1090.36	1092.00	1094.00	1097.00	1101.51

SEZIONE N. 63
Asse 63 PROGR3+077.00
PARZ. 50.00

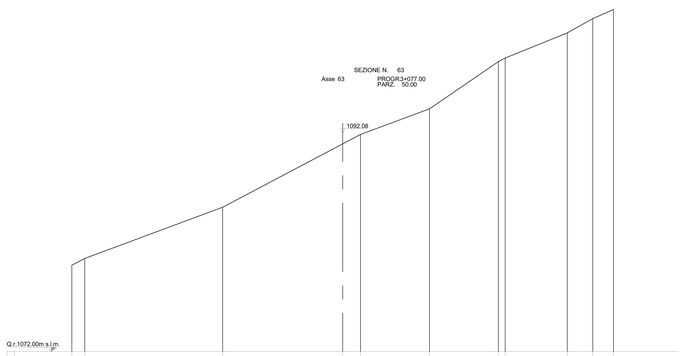

Q.r.1072.00m s.l.m.

Distanze parziali	1.20	12.72	11.08	1.65	6.36	6.36	0.63	5.74	2.35	1.92	
Terreno Quote	1079.97	1080.60	1085.32	1091.18	1092.05	1094.41	1098.77	1098.77	1101.42	1102.74	1103.58

SEZIONE N. 66
Asse 66 PROGR3+227.00
PARZ. 50.00

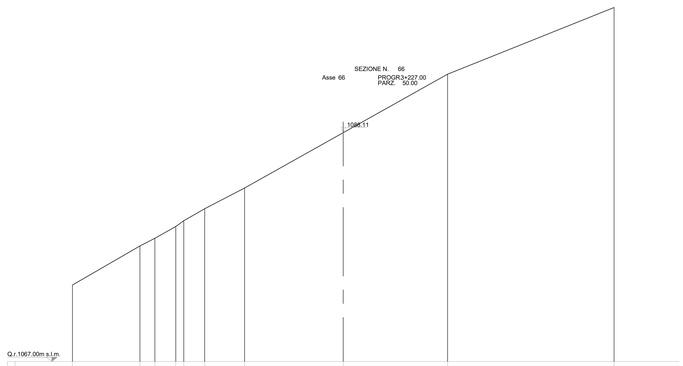

Q.r.1067.00m s.l.m.

Distanze parziali	6.24	1.36	1.93	0.74	1.93	3.68	9.11	9.63	15.37		
Terreno Quote	1074.06	1077.67	1078.38	1079.47	1080.00	1081.11	1083.02	1088.13	1093.53	1099.69	

PARCO EOLICO
IMPERIA MONTI MORO E GUARDIABELLA

Il Committente: 18Più ENERGIA srl

Sede Legale: via Aldo Moro n. 28
25043, Breno (BS)
P.IVA e C.F. 04324170986

Oggetto:
VIABILITA' DI ACCESSO

Titolo:
STRADA DA TURBINA 7 A TURBINA 17
SEZIONI TRASVERSALI STATO DI FATTO 61-66

Il Progettista
Dott. Ing. Silvio Mario Bauducco
Ing. Silvio Mario Bauducco

Data	Emis.	Aggiornamento	Data	Contr.	Data	Autor.
04/2023	MB	Emissione	04/2023	SMB	04/2023	SMB

SCALA 1:200
FORMATO A0
APRILE 2023

Commessa	Tip. impianto	Fase Progetto	Disciplina	Tip. Doc.	Titolo	N. Elab.	REV
22109	EO	DE	CI	D	05	**0150**	**A**

PROGETTAZIONE EDILE, AMBIENTALE, STRUTTURALE ED IMPIANTISTICA A CURA DI:

I Tecnici:
Coord. gruppo di progettazione
Ing. Silvio Mario Bauducco

Collaboratori
Geom. Benzoni Manuel
Per. Ind. Biasin Emanuele
Ing. Occhiuto Felice
Arch. Ostino Paolo
Arch. Pelleri Martina

BAUTEL S.R.L.
Sede Amministrativa via Maroncelli, 23 10024 Moncalieri (TO)
tel 011.6052113 - 011.6059915 e-mail: amministrazione@bautel.it
Sede operativa Torino - via Maroncelli, 23 10024 Moncalieri (TO)
Sede operativa Genova - via Banderali, 2/4 16121 Genova (GE)

File: Tavola_planimetria T-17.dwg

TUTTI I DIRITTI SONO RISERVATI - Questo documento è di proprietà esclusiva del progettista sv indicato sul quale si riserva ogni diritto. Pertanto questo documento non può essere copiato, riprodotto, comunicato o divulgato ad altri o usato in qualsiasi maniera, nemmeno per fini sperimentali, senza autorizzazione scritta dallo stesso progettista.