


**LEGENDA**

- LINEA AEREA 150kV LARINO CP - MORRONE TRACCIATO ESISTENTE
- ASSE SOSTEGNI LINEA AEREA 150kV LARINO CP - MORRONE TRACCIATO ESISTENTE
- LINEA AEREA 150kV LARINO CP - MORRONE TRACCIATO IN PROGETTO
- ASSE SOSTEGNI LINEA AEREA 150 kV LARINO CP - MORRONE TRACCIATO IN PROGETTO
- LINEA AEREA 150kV LARINO CP - MORRONE TRACCIATO DA DEMOLIRE
- ASSE SOSTEGNI LINEA AEREA 150kV LARINO CP - MORRONE TRACCIATO DA DEMOLIRE
- NUOVA LINEA IN CAVO 150kV LARINO CP - SE CASACALENDA (PROGETTO ERG)
- ASSE NUOVO SOSTEGNO DI TRANSIZIONE AEREO/CAVO 150kV LARINO CP - SE CASACALENDA (PROGETTO ERG)
- NUOVA LINEA IN CAVO 150kV MORRONE - SE CASACALENDA (PROGETTO ERG)
- LINEA AEREA 150kV ESISTENTE
- AREA STAZIONI ELETTRICHE - CABINE PRIMARIE
- CONFINI COMUNALI



*Giuseppe Baccari*

A	15.5.2023	107	013	03	Emissione per autorizzazione				
REVISIONE	DATA	ELABORATO	VERIFICATO	APPROVATO	DESCRIZIONE				
COMITENTE					INFORMATO				
 <b>sorgenya</b> YOUR NEXT ENERGY					LINEA 150 kV LARINO CP - MORRONE				
<b>BRULLI</b> Trasmissione					TITOLO				
INQUADRAMENTO SU ORTOFOTO									
SCALA	1 : 10.000	FORMATO	A1	FOGLIO / DI	1 / 3	N. DOCUMENTO			
						6 5 7 3 3 A			

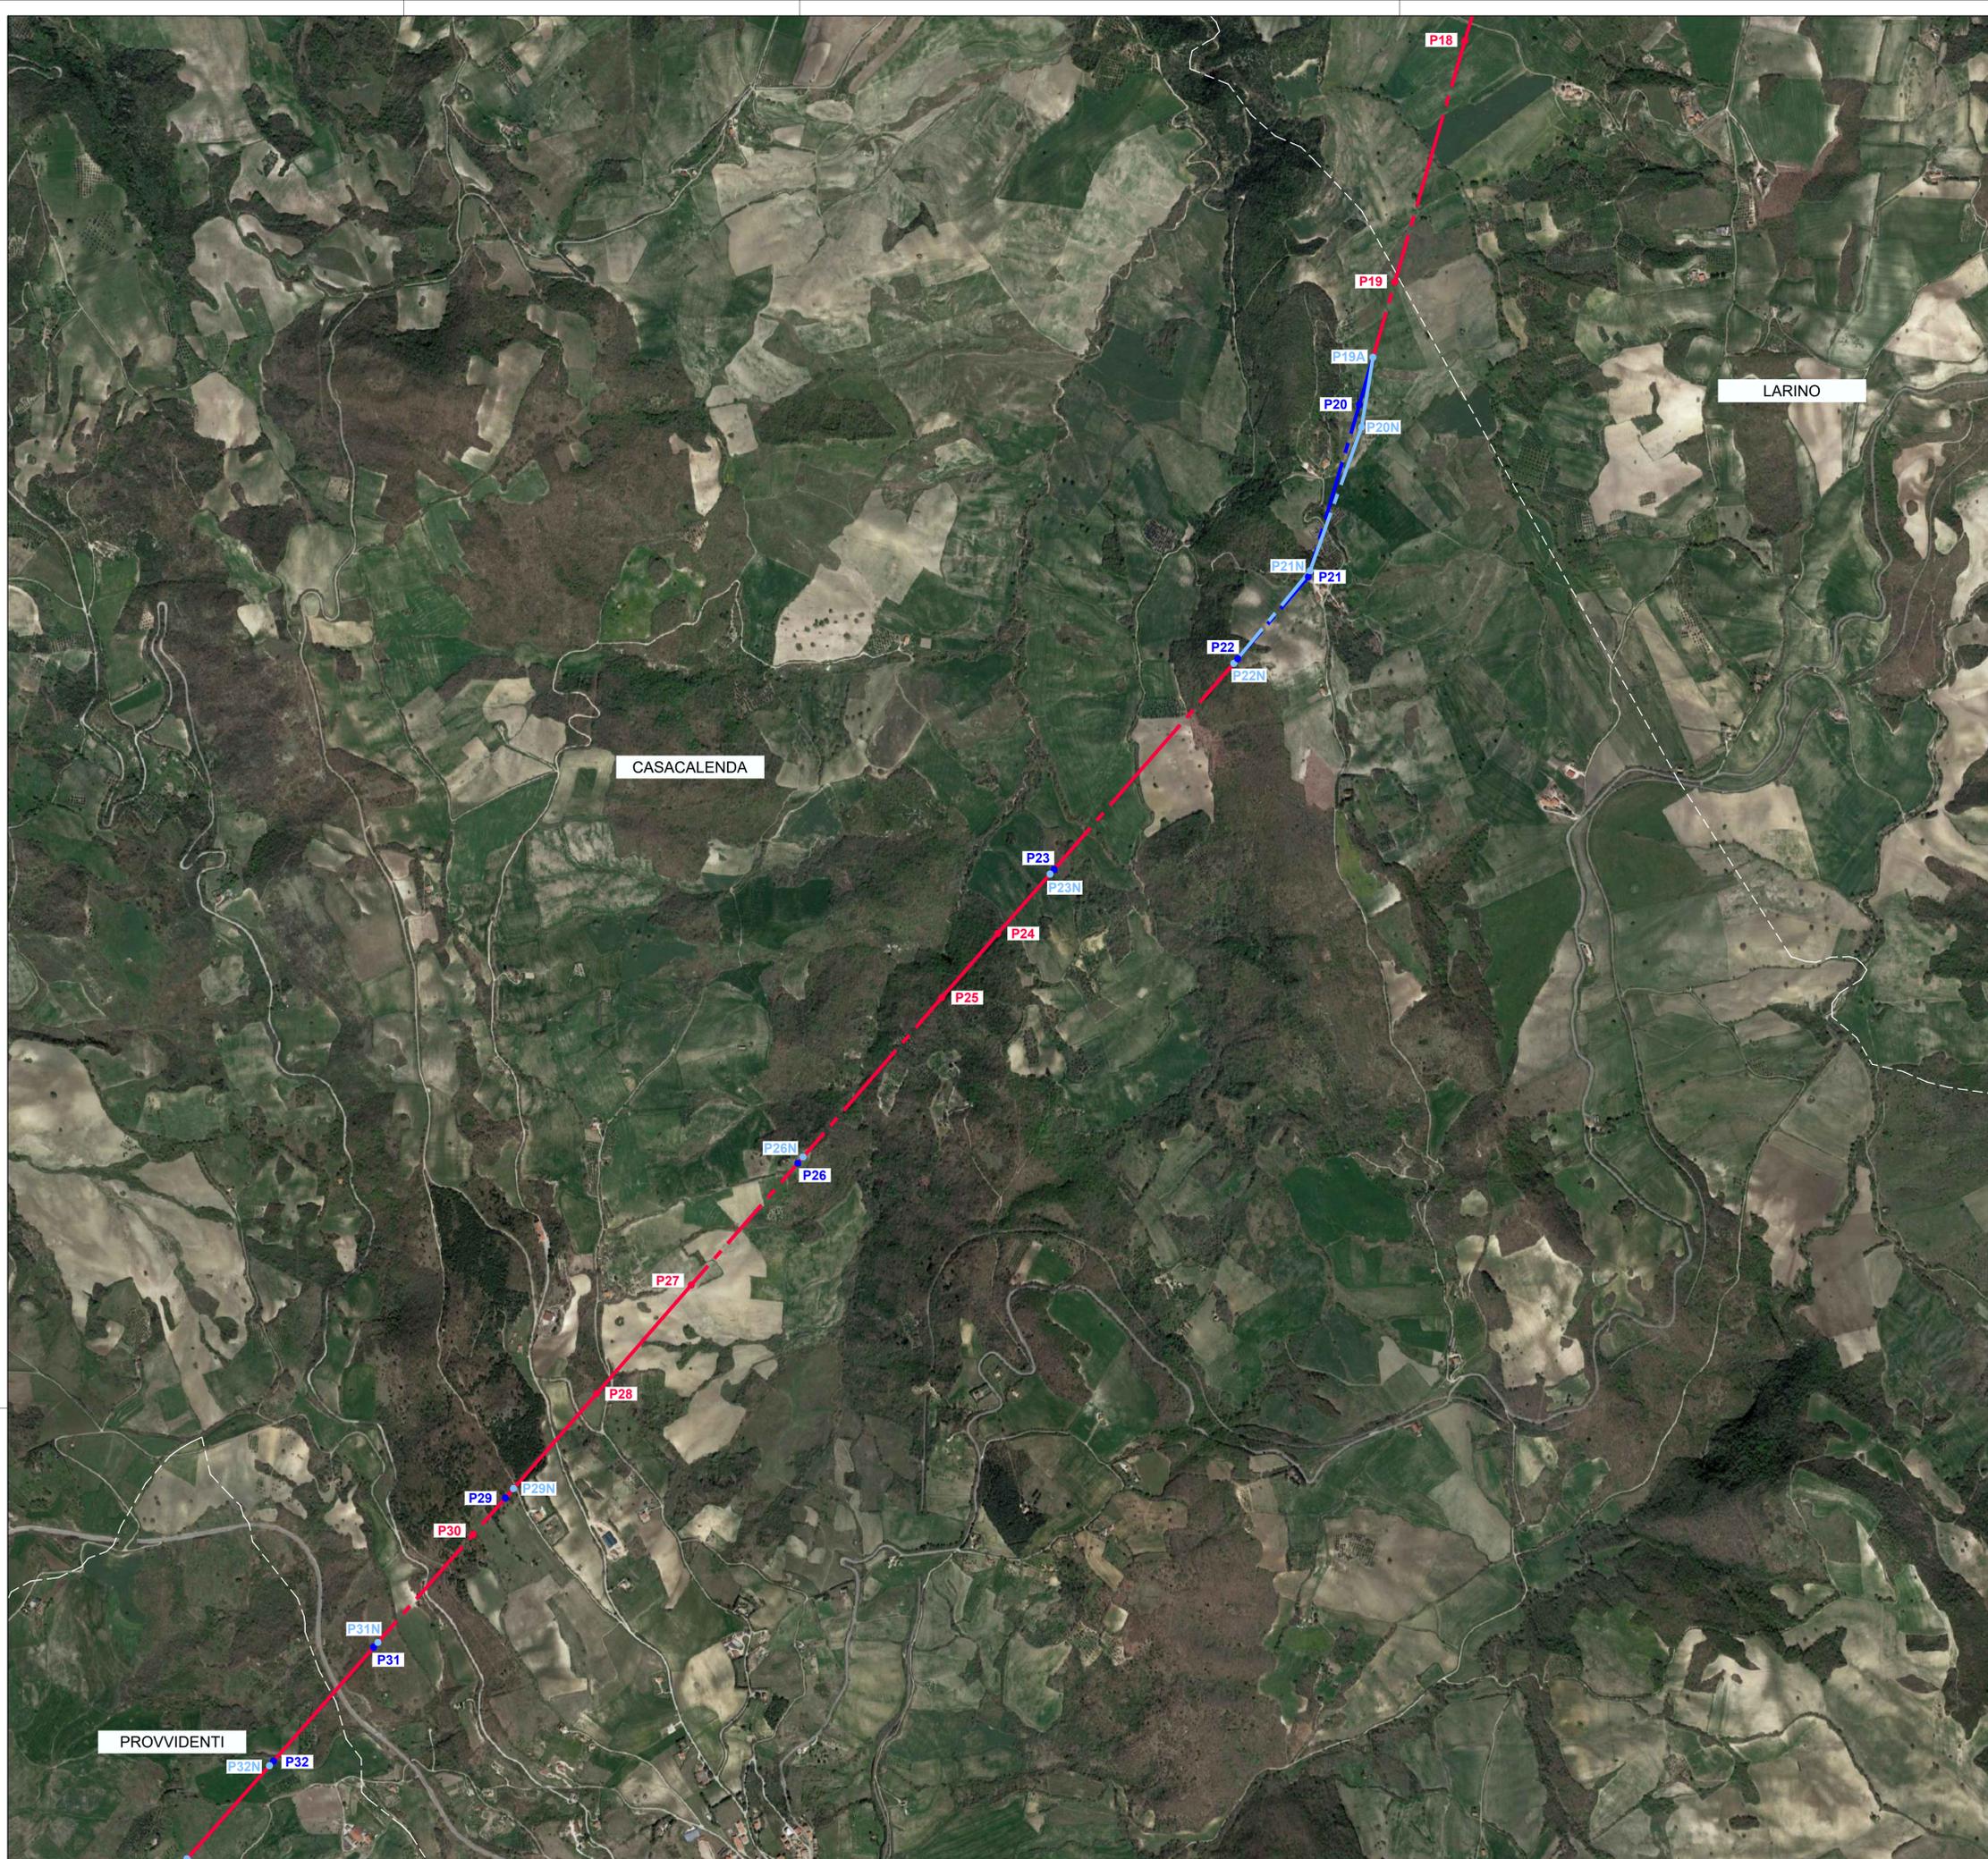

**LEGENDA**

- LINEA AEREA 150kV LARINO CP - MORRONE TRACCIATO ESISTENTE
- ASSE SOSTEGNI LINEA AEREA 150kV LARINO CP - MORRONE TRACCIATO ESISTENTE
- LINEA AEREA 150kV LARINO CP - MORRONE TRACCIATO IN PROGETTO
- ASSE SOSTEGNI LINEA AEREA 150 kV LARINO CP - MORRONE TRACCIATO IN PROGETTO
- LINEA AEREA 150kV LARINO CP - MORRONE TRACCIATO DA DEMOLIRE
- ASSE SOSTEGNI LINEA AEREA 150kV LARINO CP - MORRONE TRACCIATO DA DEMOLIRE
- NUOVA LINEA IN CAVO 150kV LARINO CP - SE CASACALENDA (PROGETTO ERG)
- ASSE NUOVO SOSTEGNO DI TRANSIZIONE AEREO/CAVO 150kV LARINO CP - SE CASACALENDA (PROGETTO ERG)
- NUOVA LINEA IN CAVO 150kV MORRONE - SE CASACALENDA (PROGETTO ERG)
- LINEA AEREA 150kV ESISTENTE
- AREA STAZIONI ELETTRICHE - CABINE PRIMARIE
- CONFINI COMUNALI

LARINO


CASACALENDA

PROVVIDENTI



*Giuseppe Baccin*

A	15.5.2023	107	013	Emissione per autorizzazione	
REVISIONE	DATA	ELABORATO	VERIFICATO	APPROVATO	DESCRIZIONE
				INQUADRAMENTO SU ORTOFOTO	
				LINEA 150 kV LARINO CP - MORRONE	
SCALA	FORMATO	FOLIO / DI	N. DOCUMENTO		
1 : 10.000	A1	2 / 3	6 5 7 3 3 A		

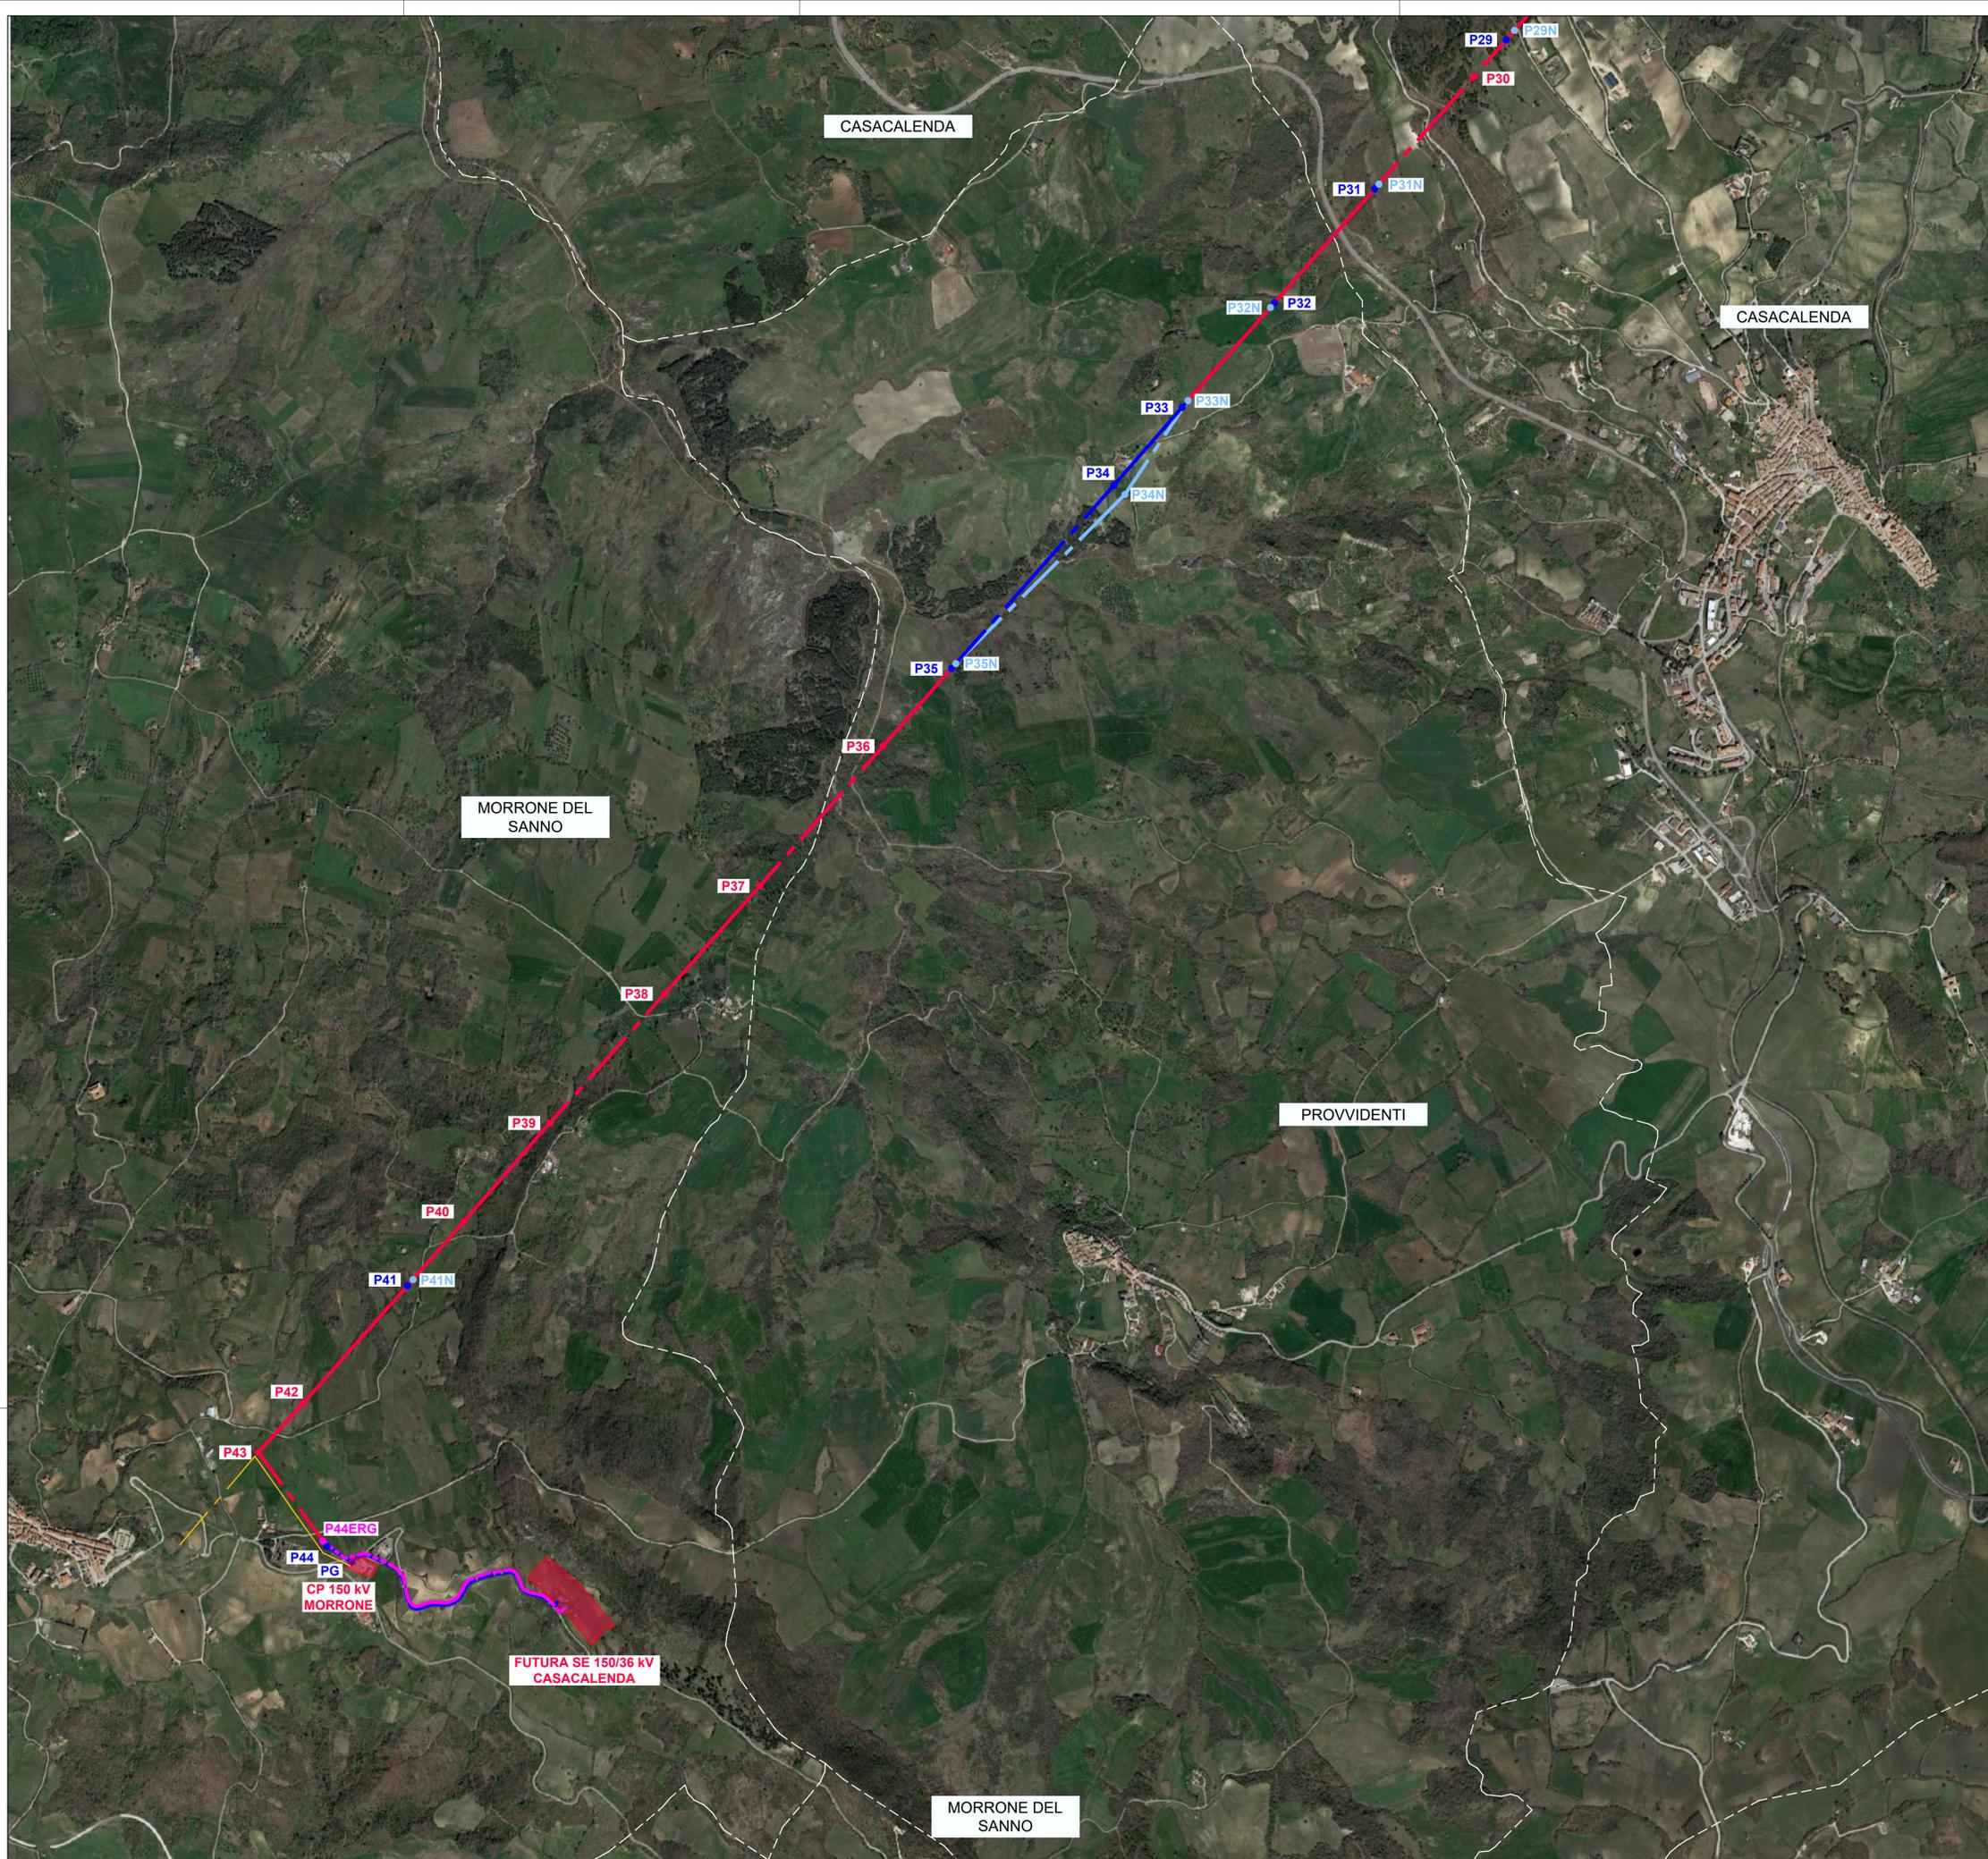

### LEGENDA

- LINEA AEREA 150kV LARINO CP - MORRONE TRACCIATO ESISTENTE
- ASSE SOSTEGNI LINEA AEREA 150kV LARINO CP - MORRONE TRACCIATO ESISTENTE
- LINEA AEREA 150kV LARINO CP - MORRONE TRACCIATO IN PROGETTO
- ASSE SOSTEGNI LINEA AEREA 150 kV LARINO CP - MORRONE TRACCIATO IN PROGETTO
- LINEA AEREA 150kV LARINO CP - MORRONE TRACCIATO DA DEMOLIRE
- ASSE SOSTEGNI LINEA AEREA 150kV LARINO CP - MORRONE TRACCIATO DA DEMOLIRE
- NUOVA LINEA IN CAVO 150kV LARINO CP - SE CASACALENDA (PROGETTO ERG)
- ASSE NUOVO SOSTEGNO DI TRANSIZIONE AEREO/CAVO 150kV LARINO CP - SE CASACALENDA (PROGETTO ERG)
- NUOVA LINEA IN CAVO 150kV MORRONE - SE CASACALENDA (PROGETTO ERG)
- LINEA AEREA 150kV ESISTENTE
- AREA STAZIONI ELETTRICHE - CABINE PRIMARIE
- CONFINI COMUNALI


  
*Luca Baccini*

					
REVISIONE	DATA	ELABORATO	VERIFICATO	APPROVATO	DESCRIZIONE
A	15.5.2023	107	013	013	Emissione per autorizzazione
COMITENTE			INFIANTE		
 <b>sorgenja</b> YOUR NEXT ENERGY			LINEA 150 kV LARINO CP - MORRONE		
INGEGNERIA & COSTRUZIONI			TITOLO		
 <b>BRULLI</b> ltrasmissione			INQUADRAMENTO SU ORTOFOTO		
SCALA	FORMATO	FOLIO / DI	N. DOCUMENTO		
1 : 10.000	A1	3 / 3	6 5 7 3 3 A		