


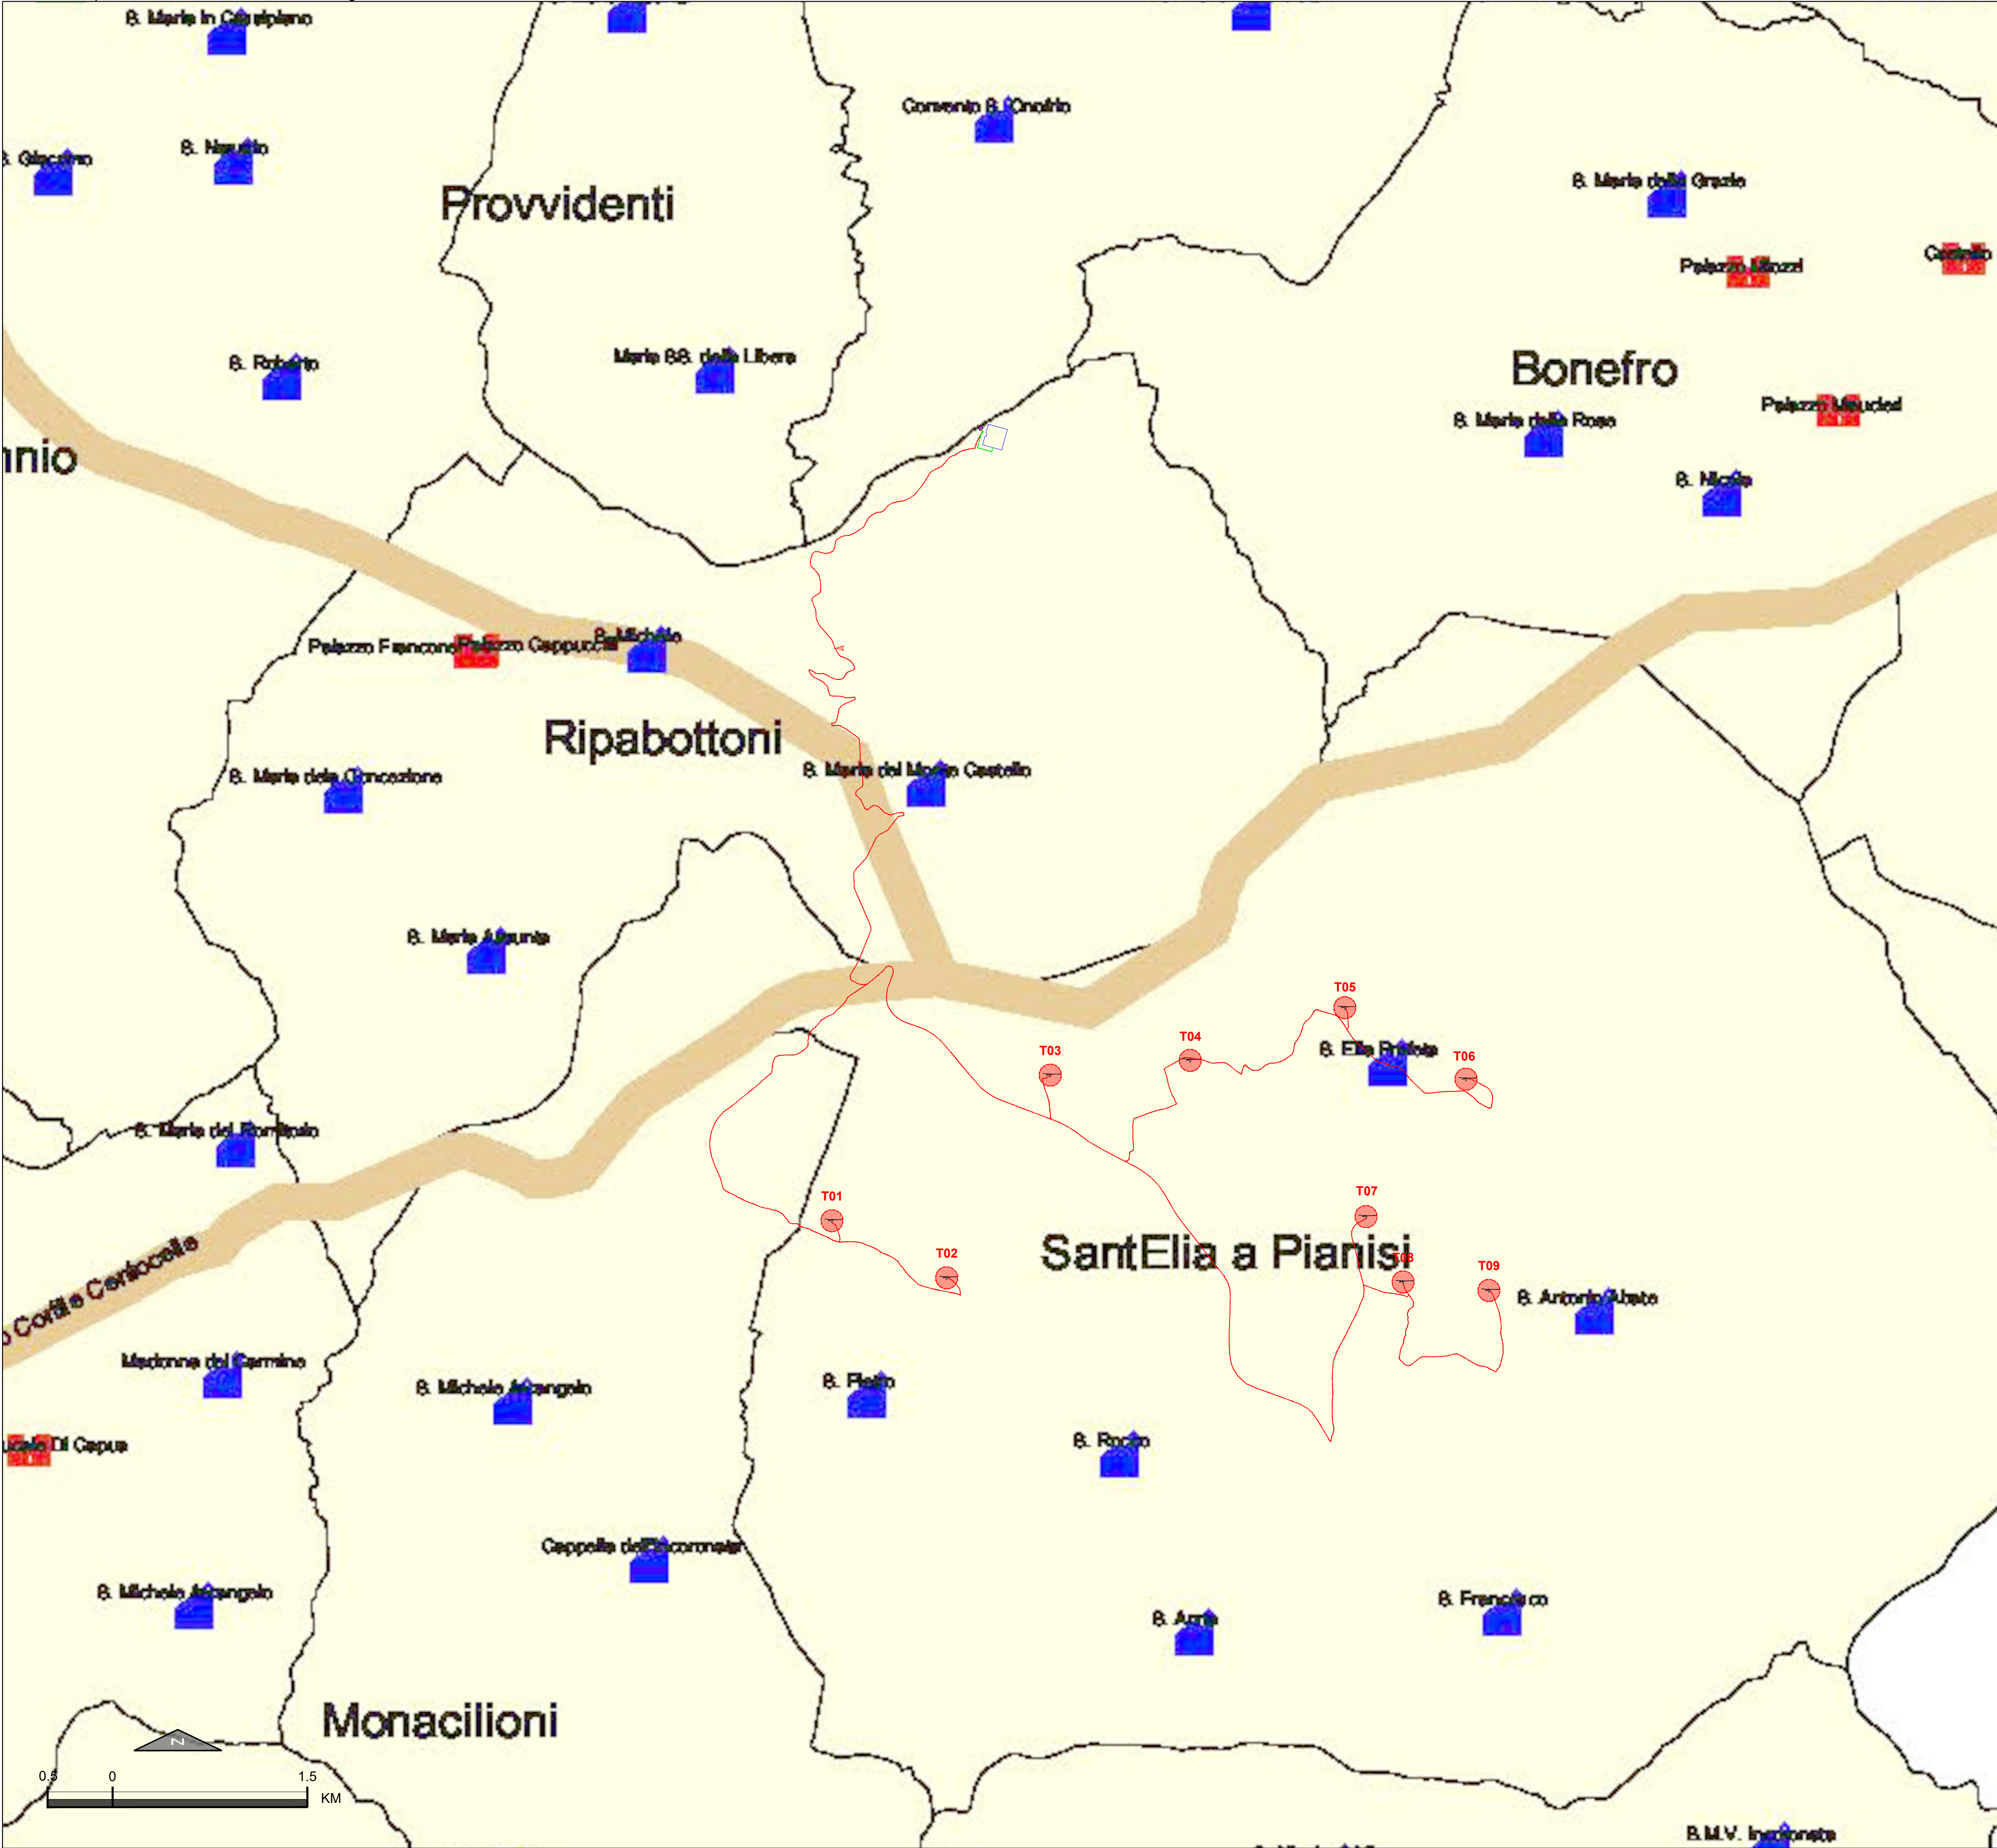

LEGENDA IMPIANTO

- Aerogeneratore
- Cavidotto MT
- Stazione di trasformazione MT/AT
- Stazione Elettrica TERNA
- Cavidotto AT interrato
- Punto di deviazione del cavidotto MT dal tracciato originario

LEGENDA PTCP

- Siti archeologici
- Chiese
- Beni architettonici
- Musei
- Tratturi


REGIONE MOLISE

Comune di Sant'Elia a Pianisi (CB)

PROGETTO DEFINITIVO


PROGETTO DEFINITIVO PER LA REALIZZAZIONE DI UN IMPIANTO EOLICO DELLA POTENZA DI 41.4 MW sito nel comune di Sant'Elia a Pianisi (CB) e delle relative opere di connessione da realizzare nei comuni di Monacilioni e Ripabottoni

TITOLO Inquadramento urbanistico e vincolistico - PTCP Campobasso 1 di 4

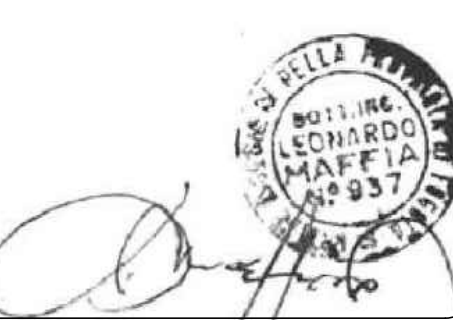PROGETTAZIONE	PROPONENTE	SUPPORTO TECNICO
 SR International S.r.l. C.so Vittorio Emanuele II, 262-284 - 00186 Roma Tel. 06 8079555 - Fax 06 80693106 C.F. e P.IVA 13457211004 	 Sorigenia Renewables Srl Codice Fiscale e Partita Iva: 10300050969 Indirizzo PEC: sorigenia.renewables@legalmail.it Sede legale: via Alessandro Algardi 4, 20148 Milano	 ACCA POWER Srl C.so Benedetto Cairoli 25 - 71121 Foggia Ing. Leonardo Maffia Via Molfetta 15 - 71121 Foggia Tel. 3315284623 

Revisione	Data	Elaborato	Verificato	Approvato	Descrizione
01	28/02/2024	Maffia	Imperato	Sorigenia Renewables	---

N° DOCUMENTO	SRG-SLP-LO.04	SCALA	1:25.000	FORMATO	A1
--------------	---------------	-------	----------	---------	----

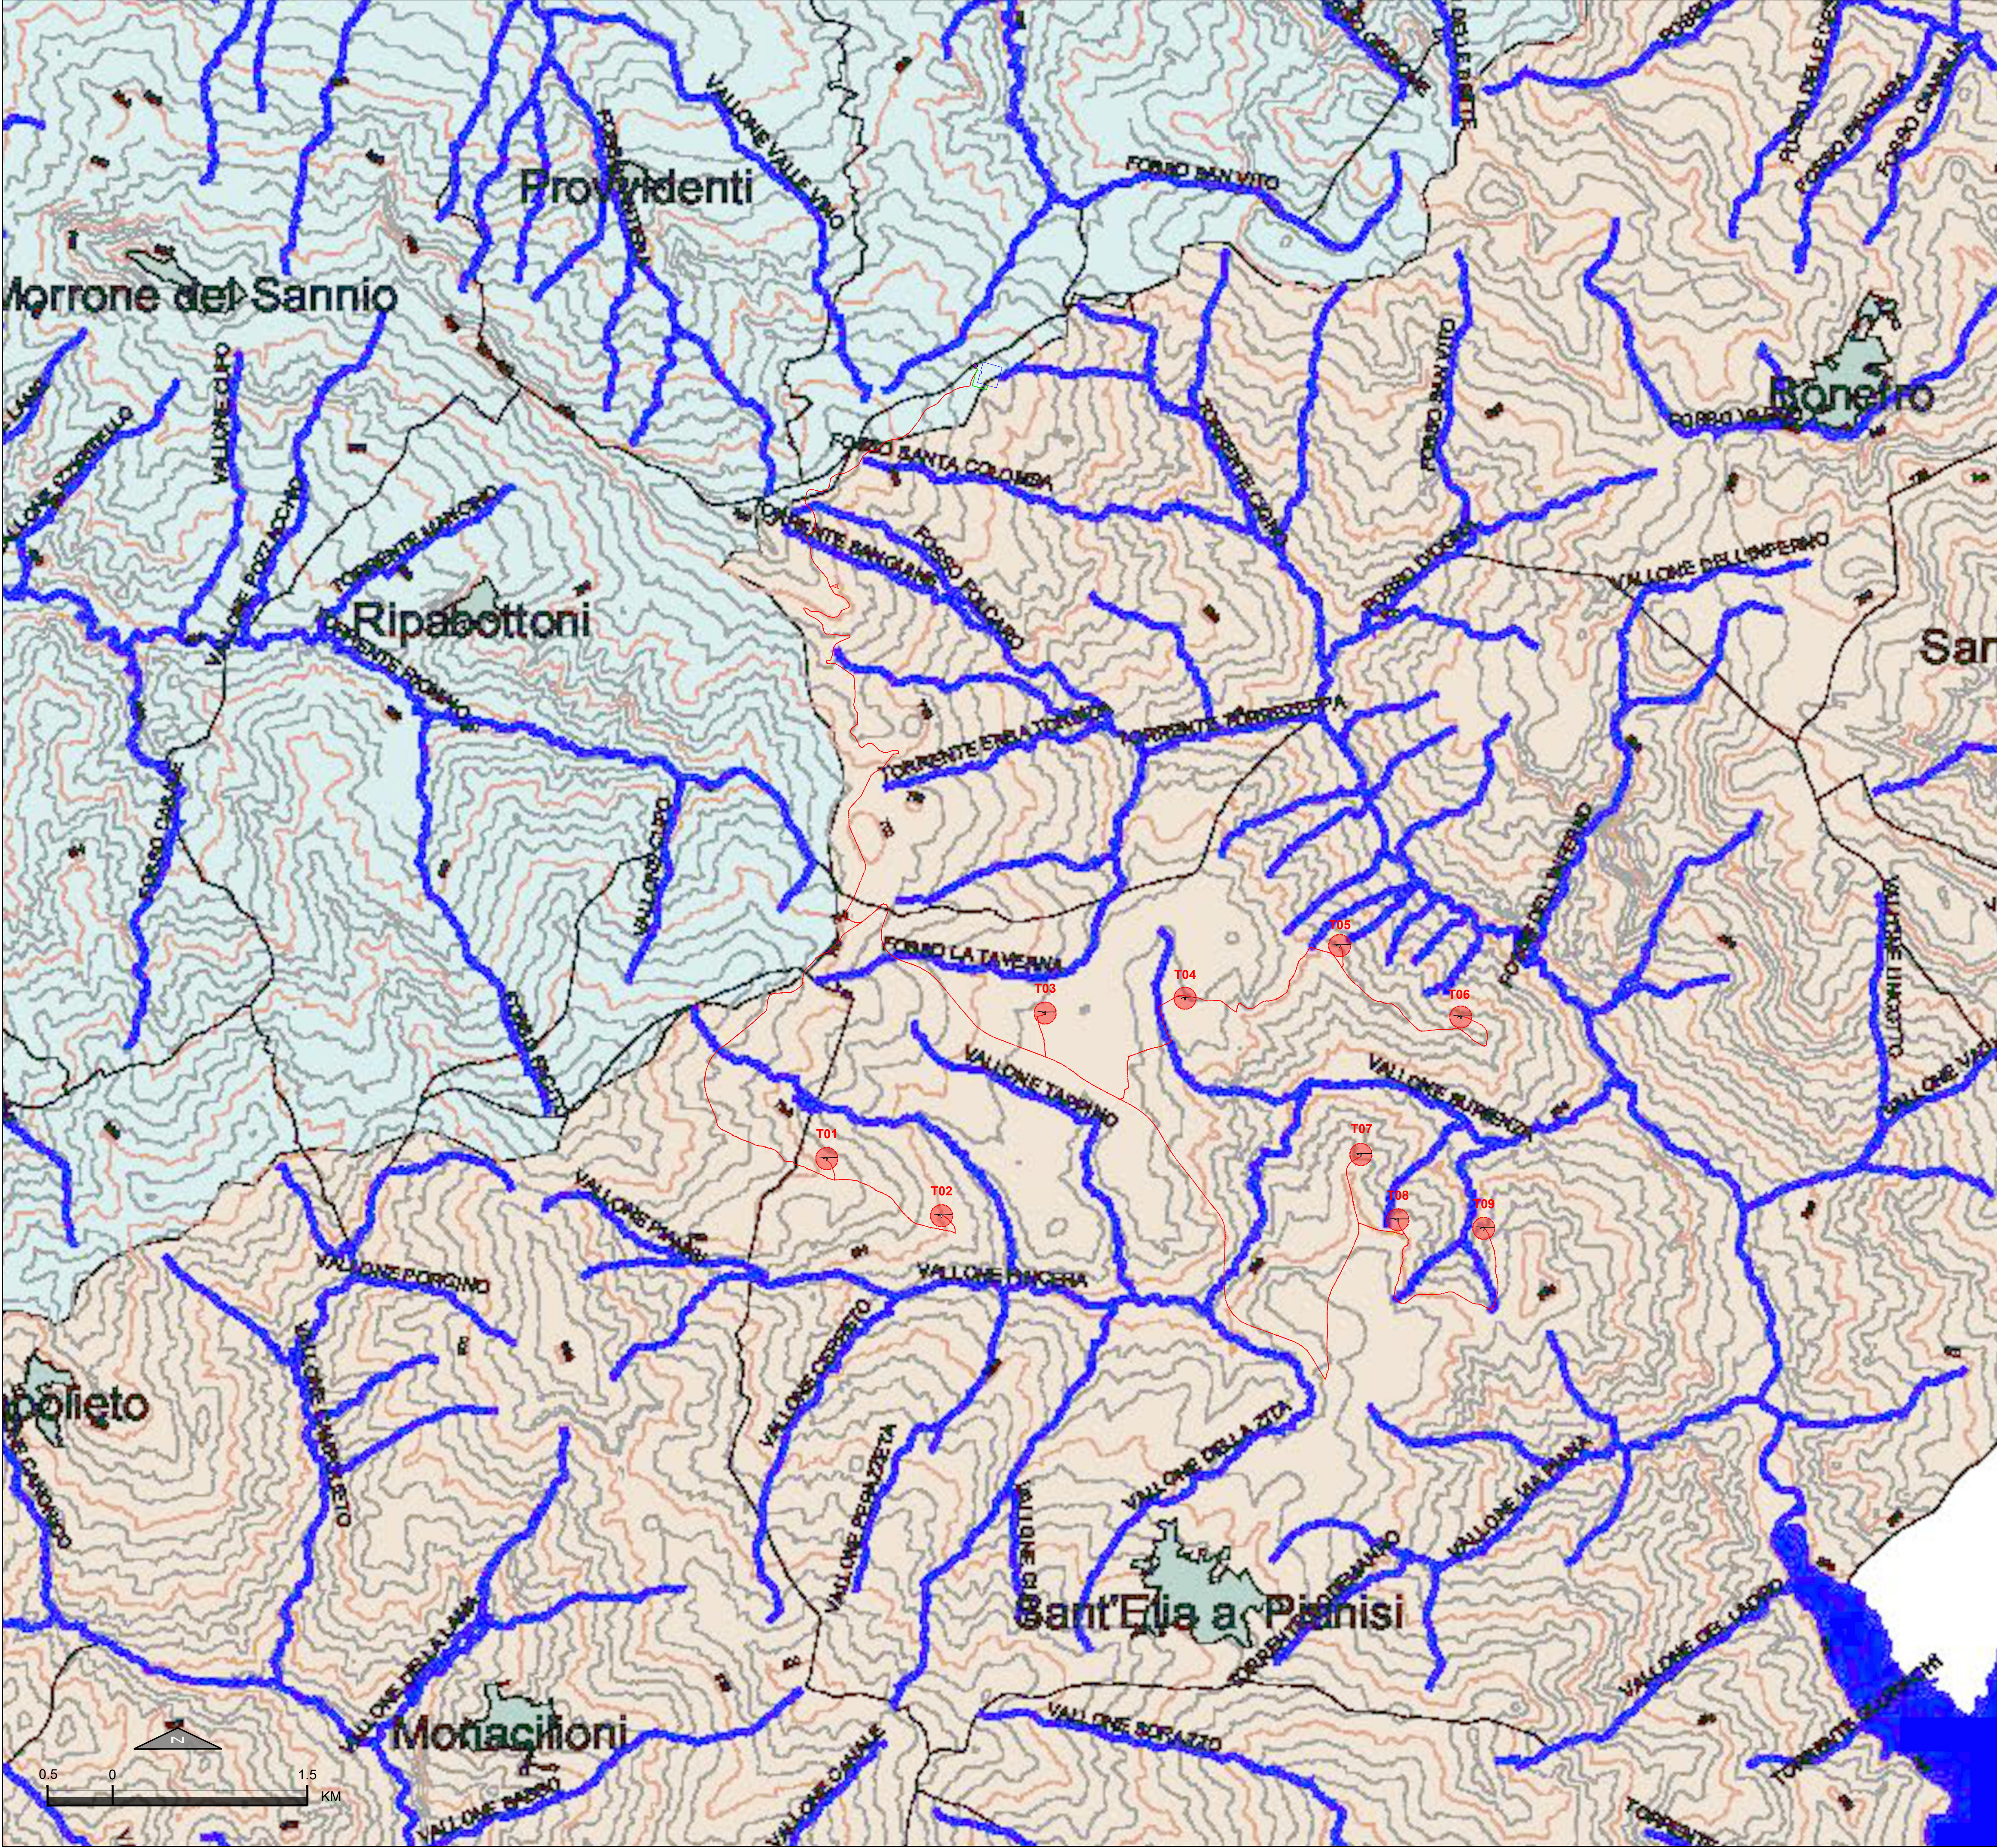

LEGENDA IMPIANTO

- Aerogeneratore
- Cavidotto MT
- Stazione di trasformazione MT/AT
- Stazione Elettrica TERNA
- Cavidotto AT interrato
- Punto di deviazione del cavidotto MT dal tracciato originario

LEGENDA PTCP

- Centri
- Rete idrografica
- Laghi

Curve di livello

- Principali
- Secondarie

Aree di confluenza

- Fiumi Minori
- Fiume Biferno
- Fiume Fortore
- Fiume Sinarca
- Fiume Trigno
- Fiume Voltumo
- Fiume Saccione

REGIONE MOLISE

Comune di Sant'Elia a Pianisi (CB)

PROGETTO DEFINITIVO


PROGETTO DEFINITIVO PER LA REALIZZAZIONE
DI UN IMPIANTO EOLICO DELLA POTENZA DI 41.4 MW
sito nel comune di Sant'Elia a Pianisi (CB) e delle relative opere di connessione
da realizzare nei comuni di Monacilioni e Ripabottoni

TITOLO
Inquadramento urbanistico e vincolistico - PTCP Campobasso
2 di 4




PROGETTAZIONE	PROPONENTE	SUPPORTO TECNICO
 SR International S.r.l. C.so Vittorio Emanuele II, 262-284 - 00186 Roma Tel. 06 8079555 - Fax 06 80693106 C.F. e P.IVA 13457211004	 Sorgenia Renewables Srl Codice Fiscale e Partita Iva: 10300050969 Indirizzo PEC: sorgenia.renewables@legalmail.it Sede legale: via Alessandro Algardi 4, 20148 Milano	 ACCA POWER Srl C.so Benedetto Cairoli 25 - 71121 Foggia Ing. Leonardo Maffia Via Molfetta 15 - 71121 Foggia Tel. 3315284623

Revisione	Data	Elaborato	Verificato	Approvato	Descrizione
01	28/02/2024	Maffia	Imperato	Sorgenia Renewables	---

N° DOCUMENTO	SRG-SLP-LO.04	SCALA	1:25.000	FORMATO	A1
--------------	---------------	-------	----------	---------	----

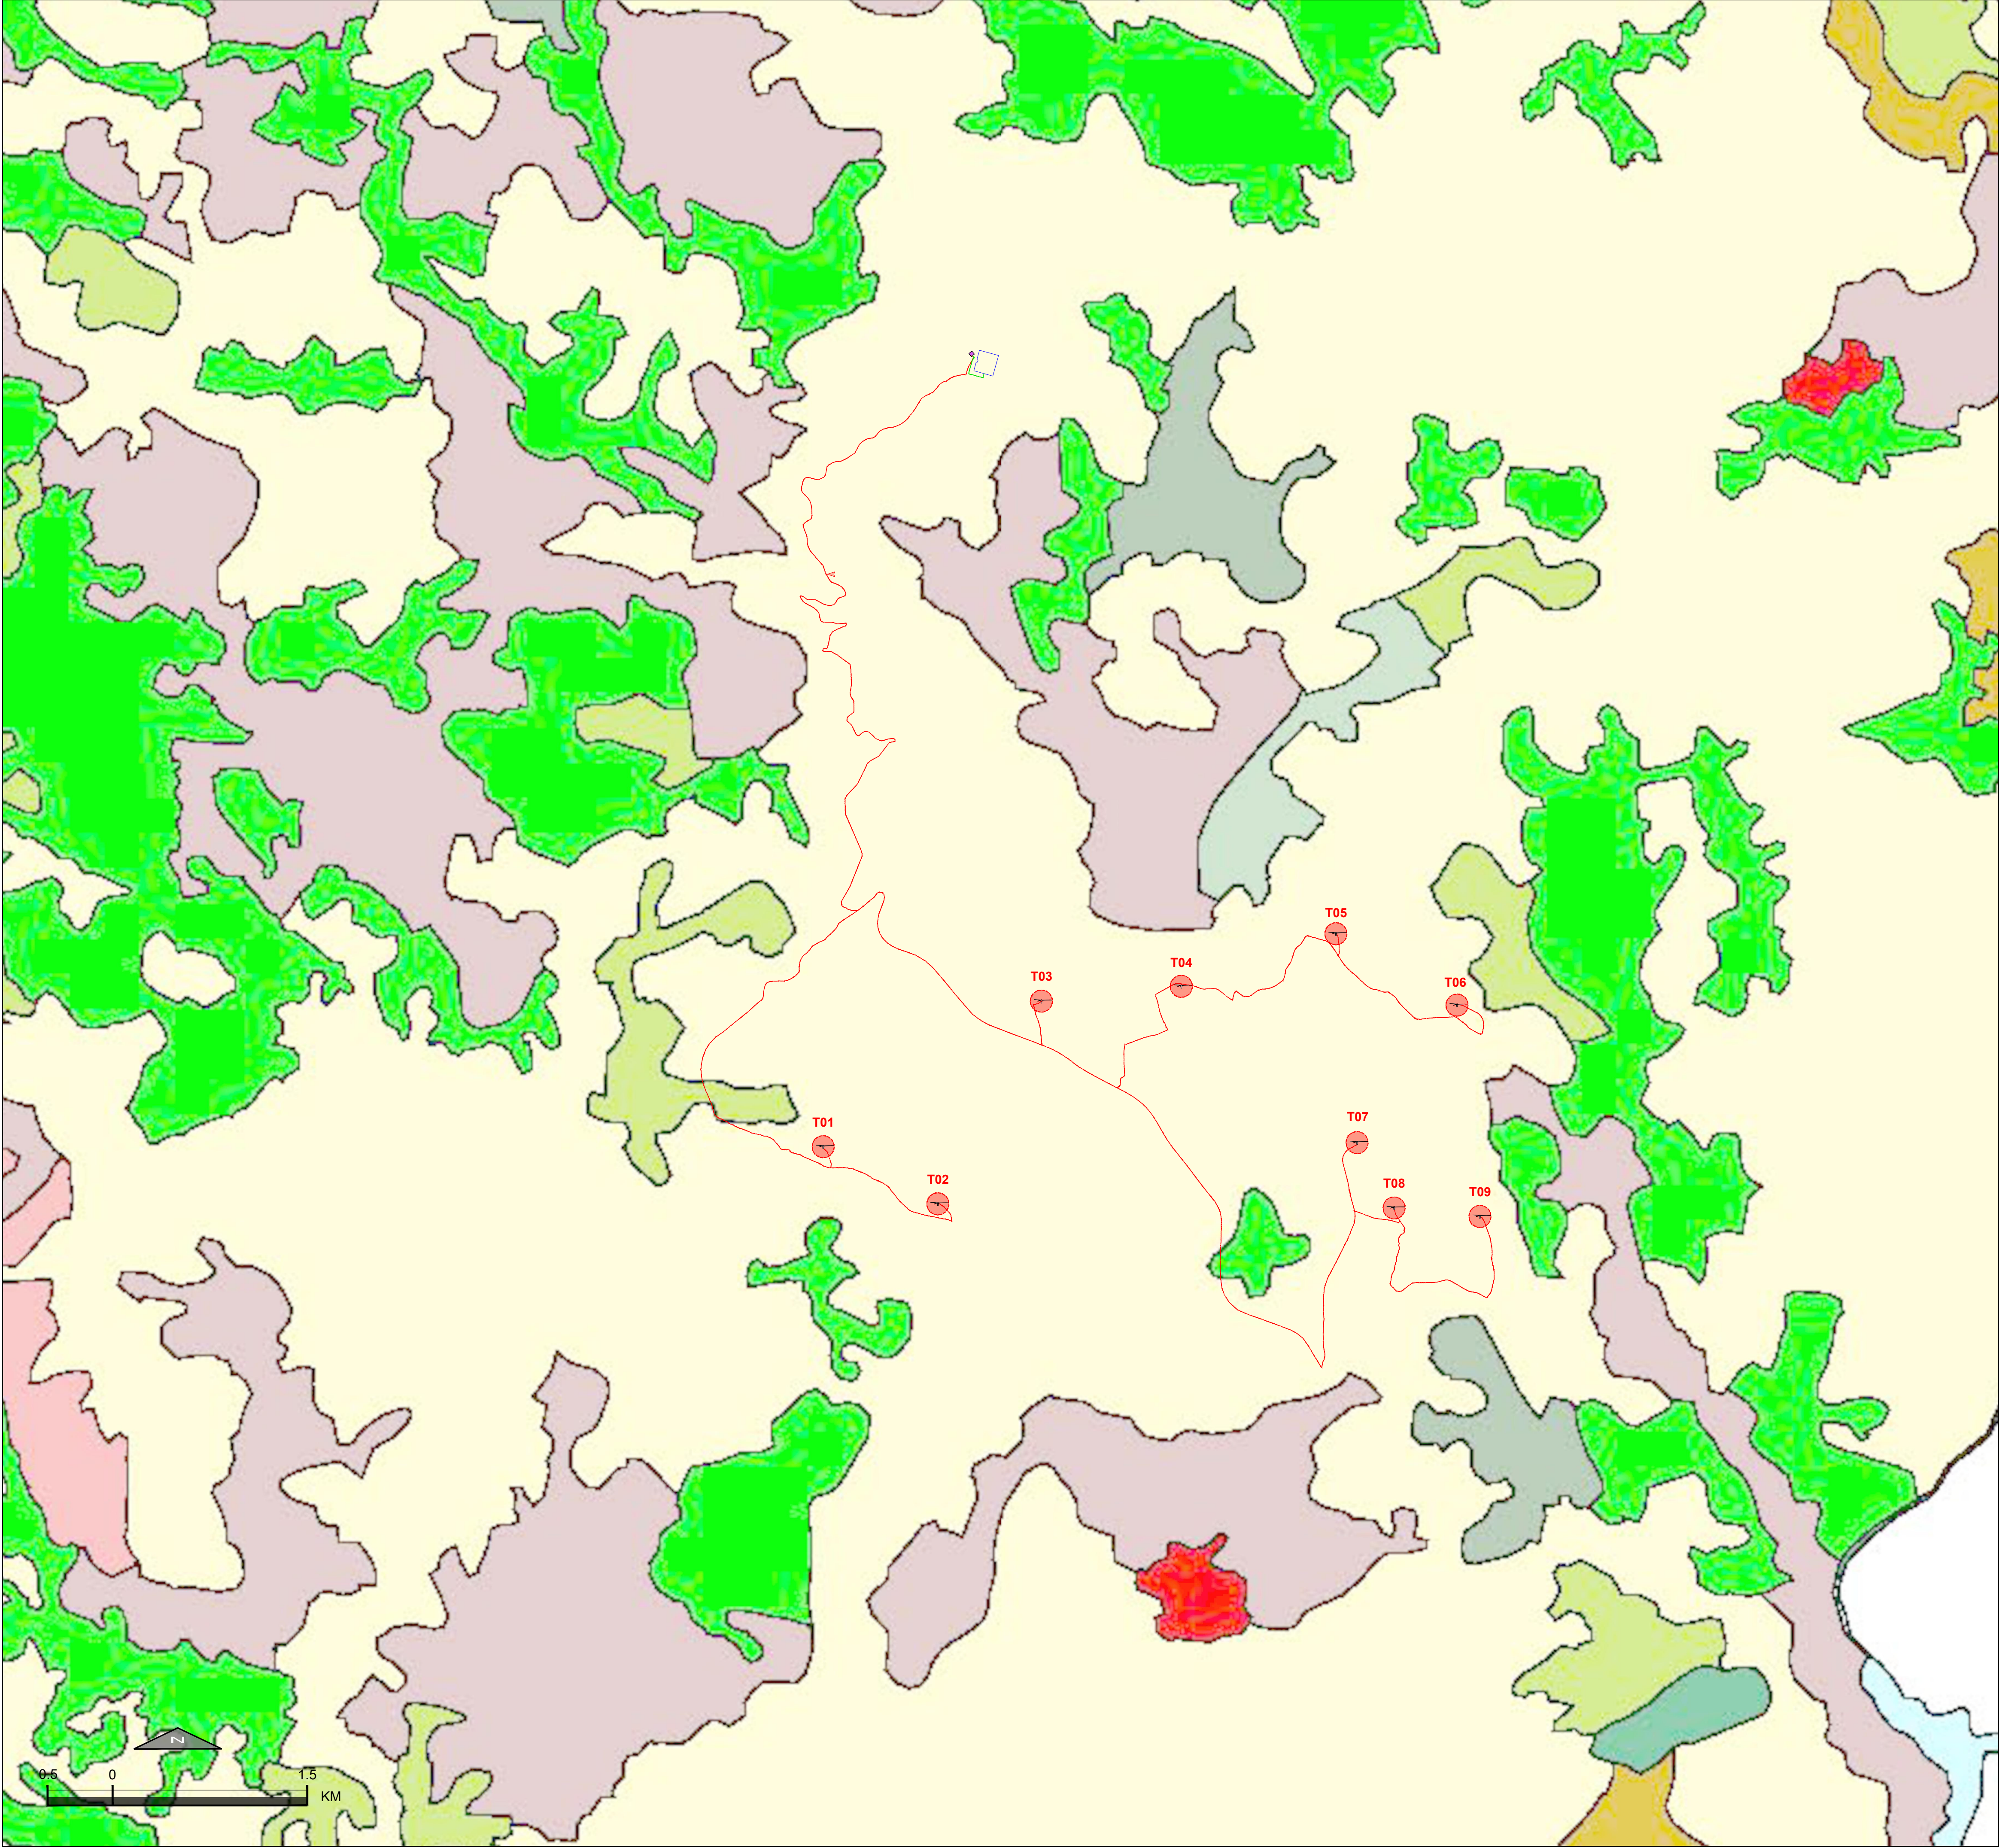

LEGENDA IMPIANTO

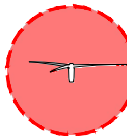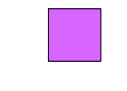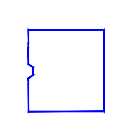-  Aerogeneratore
-  Cavidotto MT
-  Stazione di trasformazione MT/AT
-  Stazione Elettrica TERNA
-  Cavidotto AT interrato
-  Punto di deviazione del cavidotto MT dal tracciato originario

LEGENDA PTCP

Uso del suolo Clc2000_cb

-  1.1.1. Tessuto urbano continuo
-  1.1.2. Tessuto urbano discontinuo
-  1.2.1. Aree industriali o commerciali
-  1.2.3. Aree portuali
-  1.3.1. Aree estrattive
-  2.1.1. Seminativi in aree non irrigue
-  2.2.1. Vigneti
-  2.2.2. Frutteti e frutti minori
-  2.2.3. Oliveti
-  2.3.1. Prati stabili
-  2.4.1. Colture annuali associate a colture permanenti
-  2.4.2. Sistemi colturali e particellari complessi
-  2.4.3. Aree prevalentemente occupate da colture agrarie
-  3.1.1. Boschi di latifoglie
-  3.1.2. Boschi di conifere
-  3.1.3. Boschi misti
-  3.2.1. Aree a pascolo naturale
-  3.2.2. Brughiere e cespuglieti
-  3.2.3. Aree a vegetazione sclerofilla
-  3.2.4. Aree a vegetazione boschiva ed arbustiva in evoluzione
-  3.3.1. Spiagge, dune e sabbie
-  3.3.2. Rocce nude, falesie, rupi e affioramenti
-  3.3.3. Aree con vegetazione rada
-  3.3.4. Aree percorse da incendi
-  4.1.1. Paludi interne
-  5.1.2. Bacini d'acqua

REGIONE MOLISE

Comune di Sant'Elia a Pianisi (CB)

PROGETTO DEFINITIVO


PROGETTO DEFINITIVO PER LA REALIZZAZIONE
DI UN IMPIANTO EOLICO DELLA POTENZA DI 41.4 MW
sito nel comune di Sant'Elia a Pianisi (CB) e delle relative opere di connessione
da realizzare nei comuni di Monacilioni e Ripabottoni

TITOLO
Inquadramento urbanistico e vincolistico - PTCP Campobasso
3 di 4

PROGETTAZIONE	PROPONENTE	SUPPORTO TECNICO
 SR International S.r.l. C.so Vittorio Emanuele II, 262-284 - 00186 Roma Tel. 06 8079555 - Fax 06 80693106 C.F.e P.IVA 13457211004	 Sorgenia Renewables Srl Codice Fiscale e Partita Iva: 10300050969 Indirizzo PEC: sorgenia.renewables@legalmail.it Sede legale: via Alessandro Algardi 4, 20148 Milano	 ACCA POWER Srl C.so Benedetto Cairoli 25 - 71121 Foggia Ing. Leonardo Maffia Via Molfetta 15 - 71121 Foggia Tel. 3315284623
		

Revisione	Data	Elaborato	Verificato	Approvato	Descrizione
01	28/02/2024	Maffia	Imperato	Sorgenia Renewables	---

N° DOCUMENTO	SRG-SLP-LO.04	SCALA	1:25.000	FORMATO	A1
--------------	---------------	-------	----------	---------	----

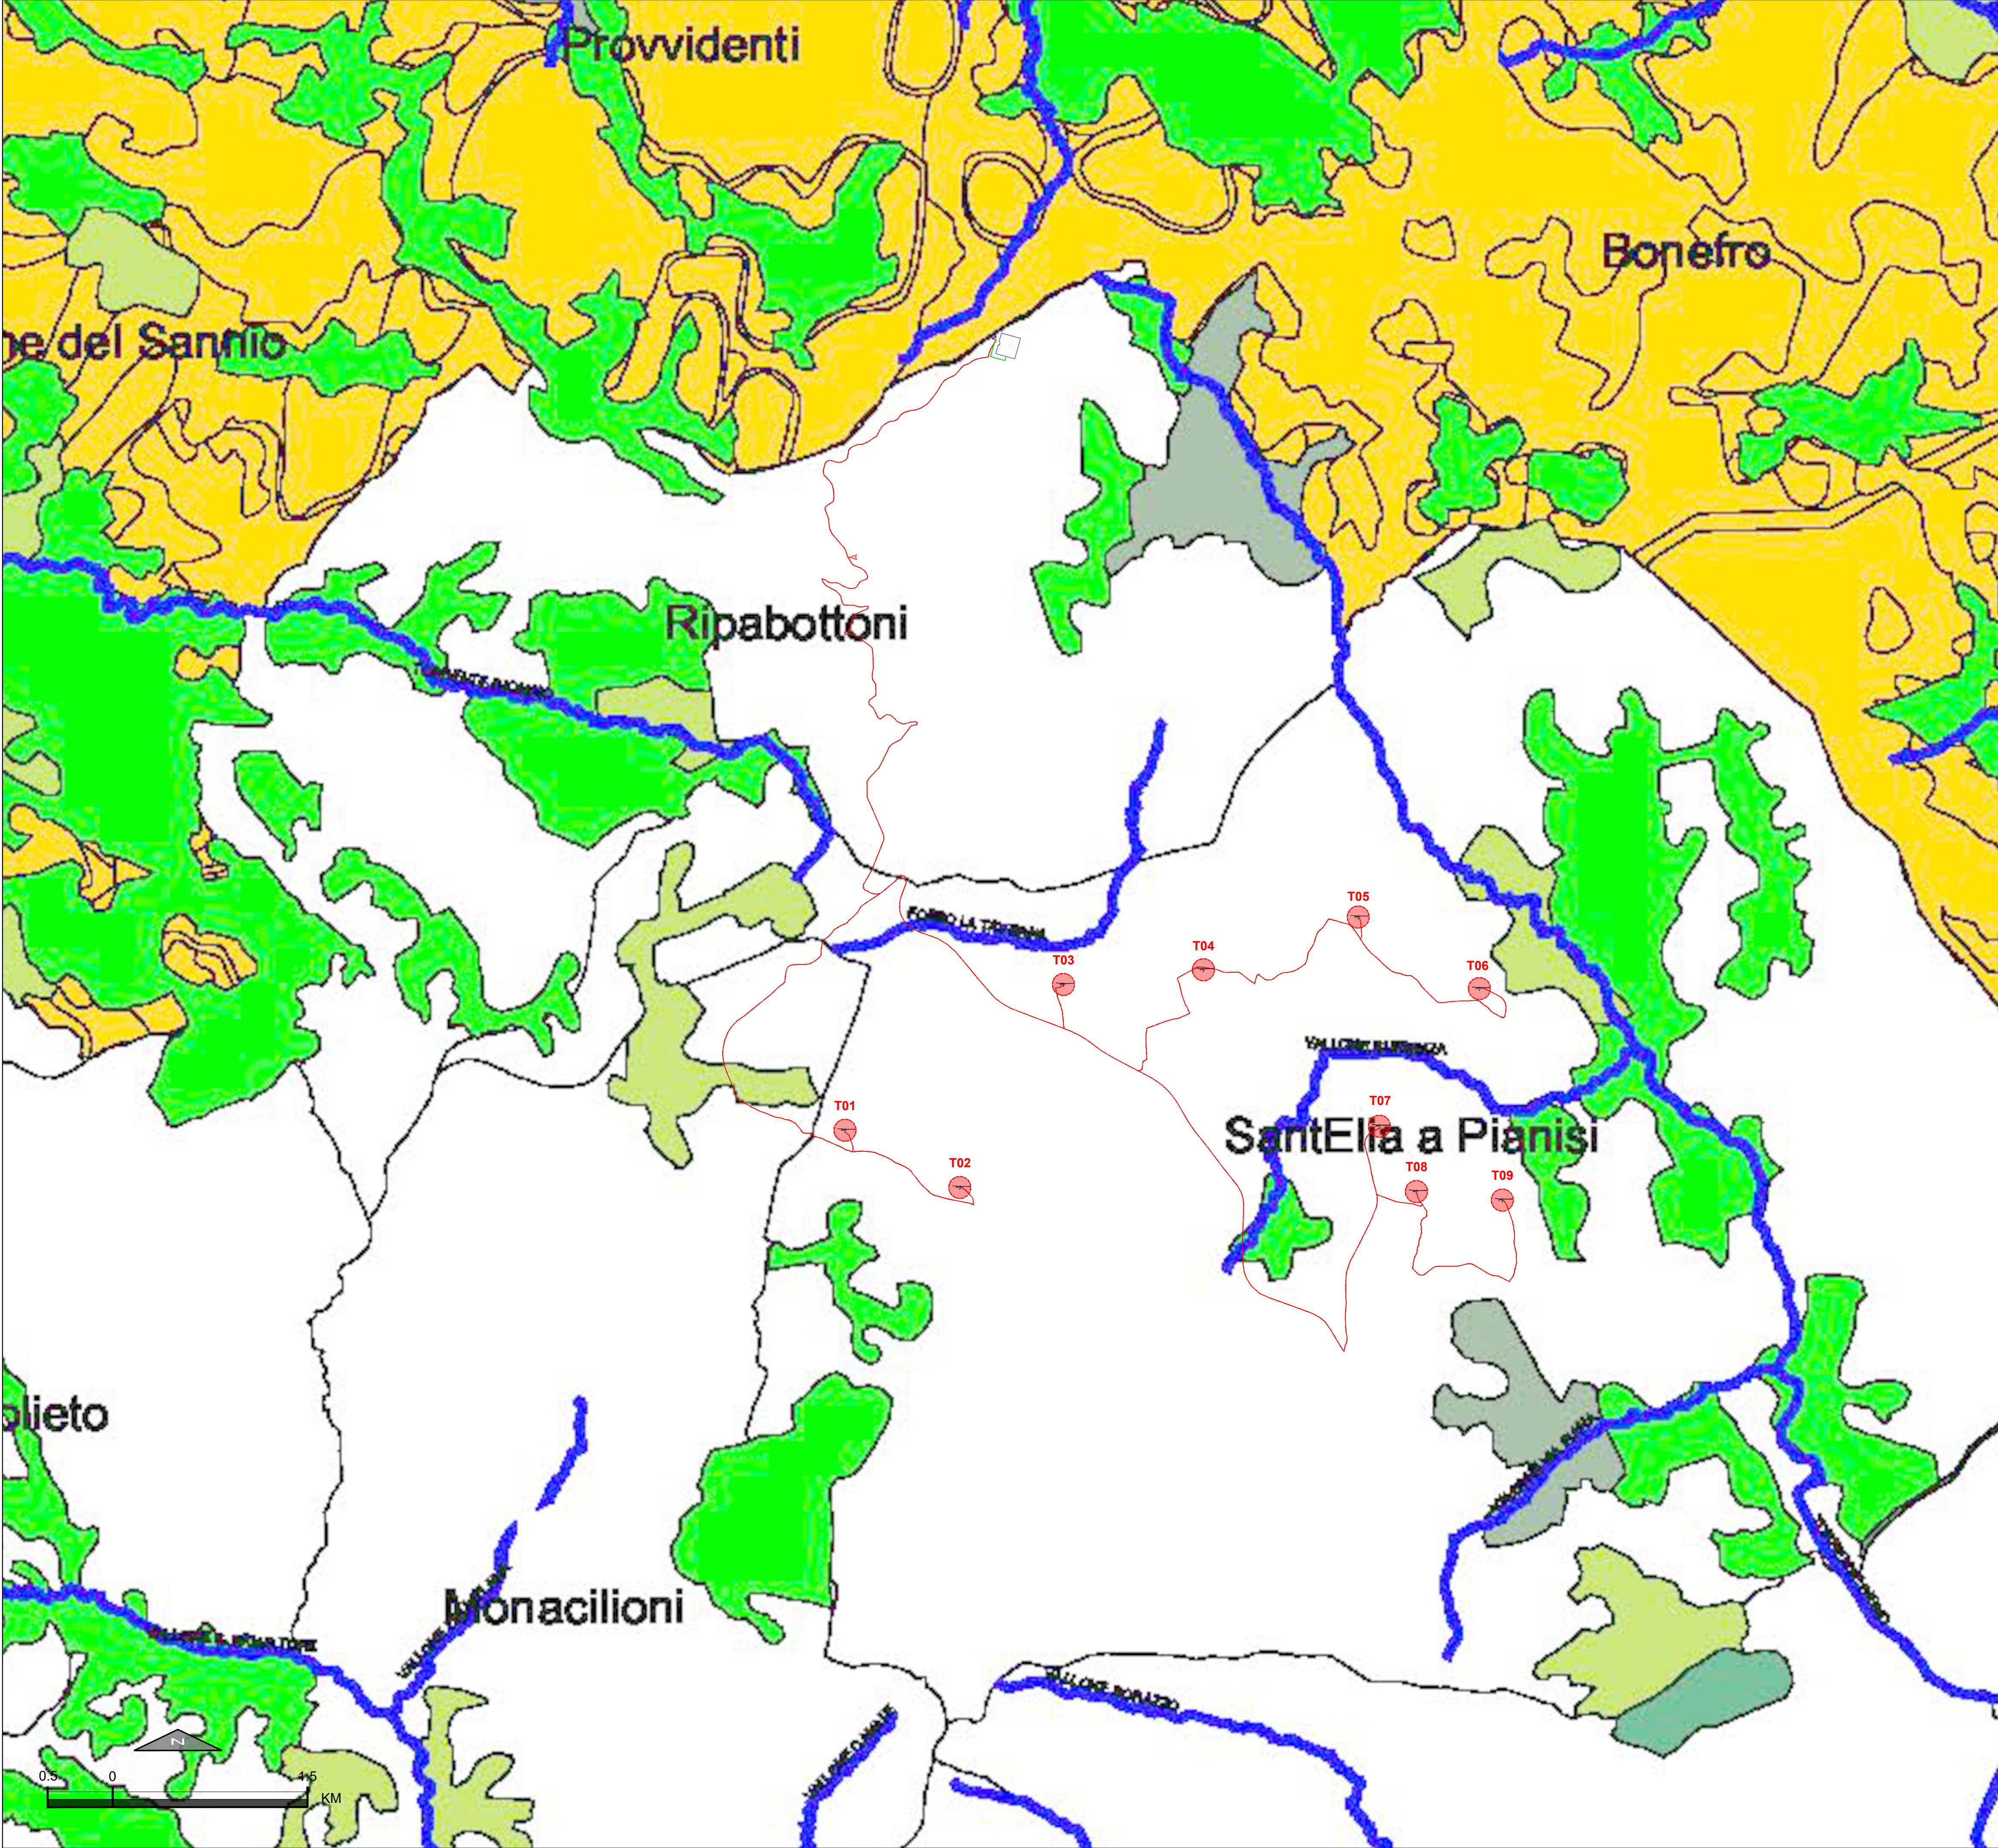

LEGENDA IMPIANTO

- Aerogeneratore
- Cavidotto MT
- Stazione di trasformazione MT/AT
- Stazione Elettrica TERNA
- Cavidotto AT interrato
- Punto di deviazione del cavidotto MT dal tracciato originario

LEGENDA PTCP

- Piano Paesistico di Area Vasta n. 1
- Piano Paesistico di Area Vasta n. 2
- Piano Paesistico di Area Vasta n. 3
- Elenco acque inserite nell'elenco del RD 1903

Aree boschive

- 3.1.1. Boschi di latifoglie
- 3.1.2. Boschi di conifere
- 3.1.3. Boschi misti
- 3.2.1. Aree a pascolo naturale
- 3.2.2. Brughiere e cespuglieti
- 3.2.4. Aree a vegetazione boschiva ed arbustiva in evoluzione

REGIONE MOLISE

Comune di Sant'Elia a Pianisi (CB)

PROGETTO DEFINITIVO

PROGETTO DEFINITIVO PER LA REALIZZAZIONE
DI UN IMPIANTO EOLICO DELLA POTENZA DI 41.4 MW
sito nel comune di Sant'Elia a Pianisi (CB) e delle relative opere di connessione
da realizzare nei comuni di Monacilioni e Ripabottoni

TITOLO
Inquadramento urbanistico e vincolistico - PTCP Campobasso
4 di 4

PROGETTAZIONE	PROPONENTE	SUPPORTO TECNICO
 SR International S.r.l. C.so Vittorio Emanuele II, 262-284 - 00186 Roma Tel. 06 8079555 - Fax 06 80693106 C.F. e P.IVA 13457211004	 Sorgenia Renewables Srl Codice Fiscale e Partita Iva: 10300050969 Indirizzo PEC: sorgenia.renewables@legalmail.it Sede legale: via Alessandro Algardi 4, 20148 Milano	 ACCA POWER Srl C.so Benedetto Cairoli 25 - 71121 Foggia Ing. Leonardo Maffia Via Molfetta 15 - 71121 Foggia Tel. 3315284623

Revisione	Data	Elaborato	Verificato	Approvato	Descrizione
01	28/02/2024	Maffia	Imperato	Sorgenia Renewables	---

N° DOCUMENTO	SRG-SLP-LO.04	SCALA	1:25.000	FORMATO	A1
--------------	---------------	-------	----------	---------	----