
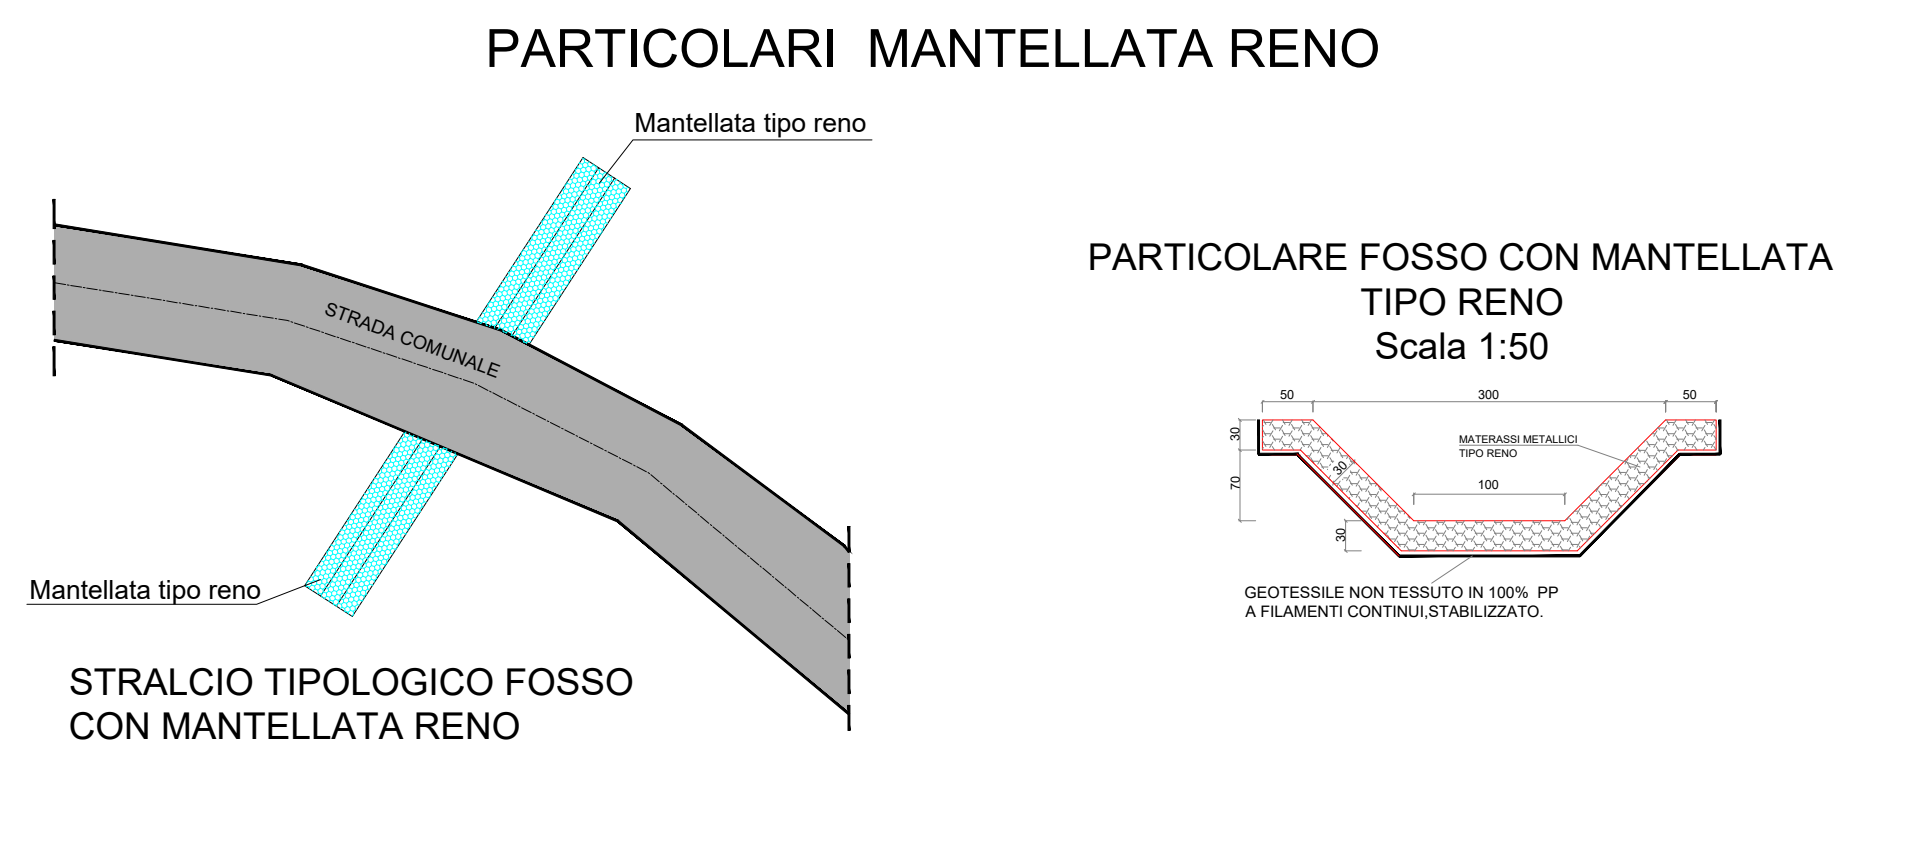
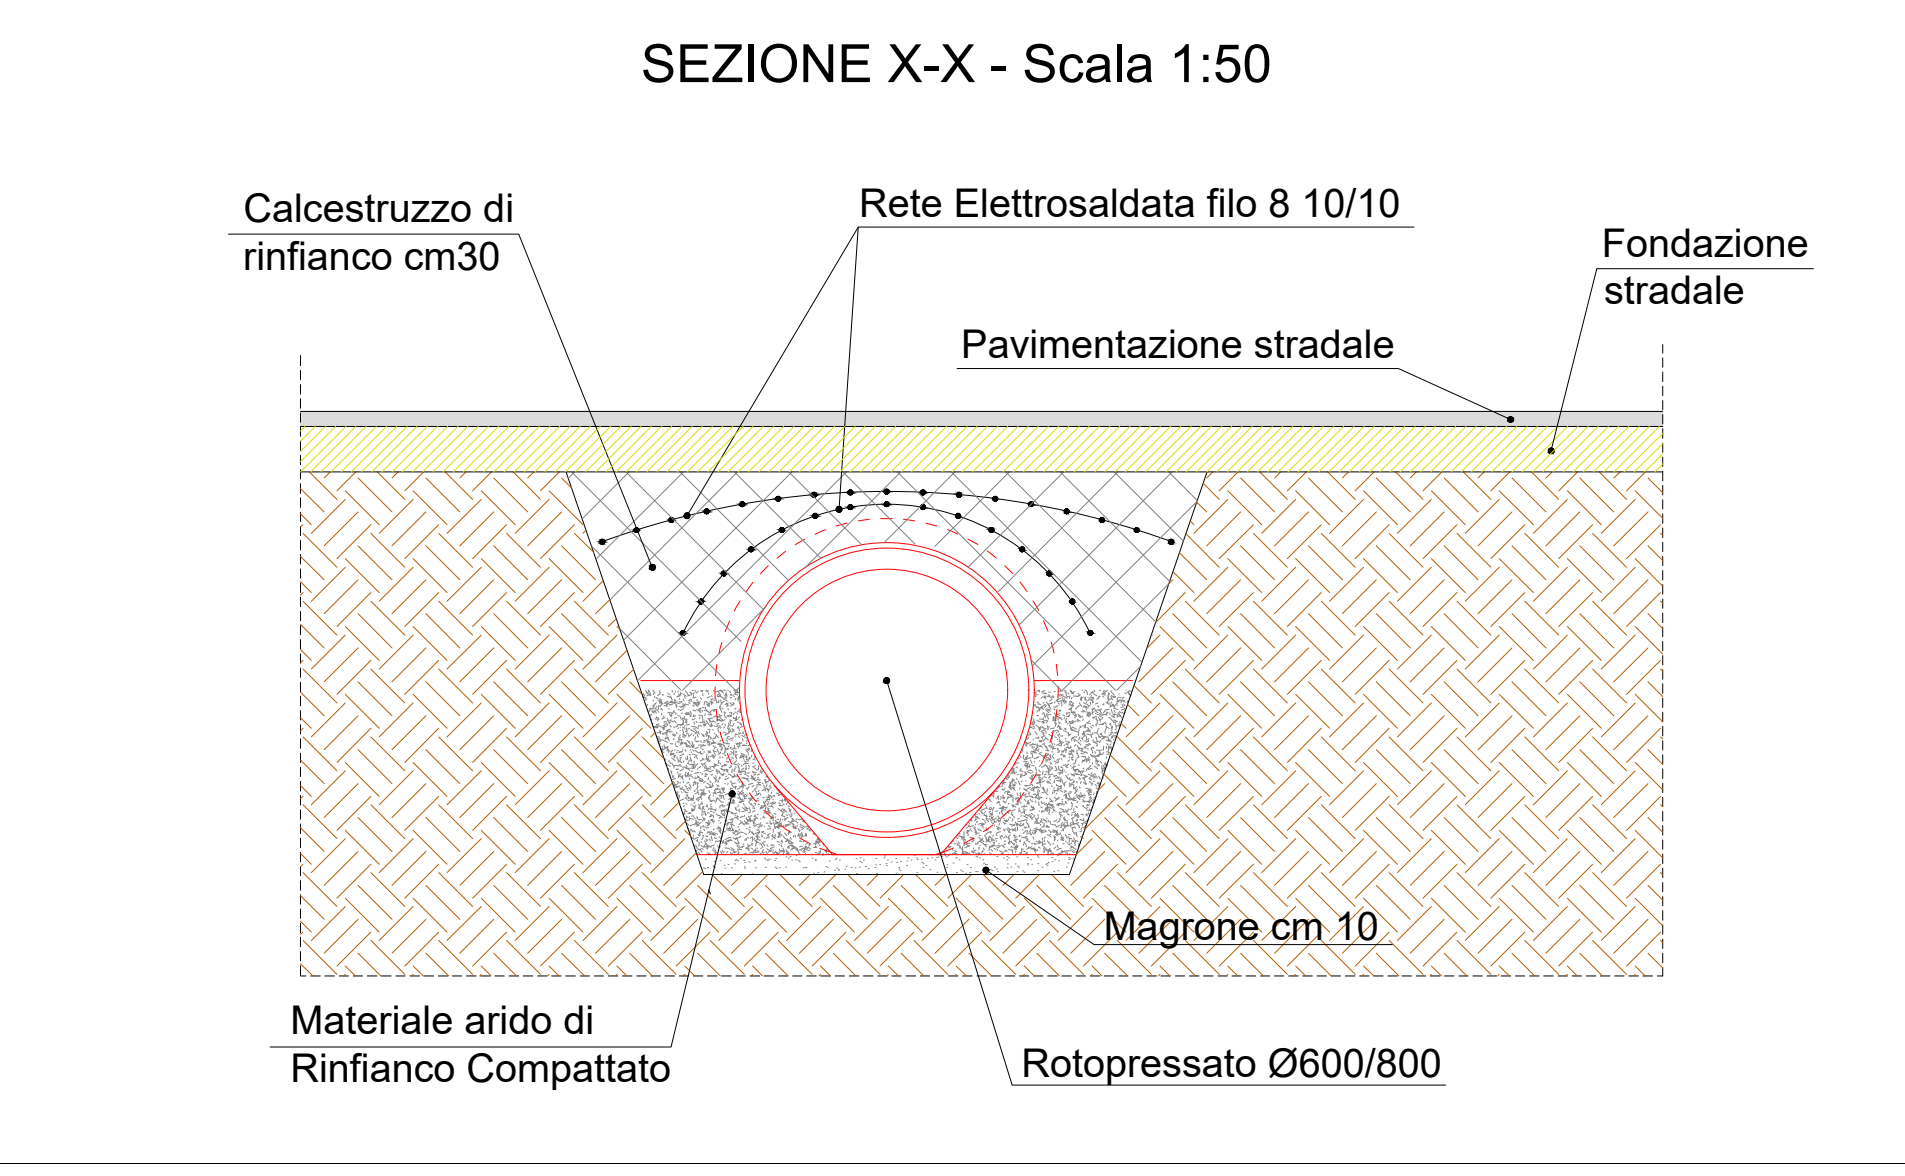


- ### LEGENDA
- FLOWLINE
  - FOSSI E IMPLUVI ESISTENTI OGGETTO DI INTERESSE
  - ZANELLE / CANALETTE
  - MANTELLATA RENO DI PROTEZIONE ALVEO L = 10.00 m A MONTE E A VALLE (vedi dettaglio)
  - GABBIONATE
  - VIMINATE
  - AREA VINCOLO PAI - R1
  - SCARPATE A PENDENZA ELEVATA
  - CORONE DI FRANA ATTIVA
  - CORONE DI FRANA QUIESCENTE
- SEZIONI**  
(VEDI TAVOLA 440 F. 2/5 "PROTEZIONE FLOWLINE REGIMENTAZIONE ACQUE METEORICHE - GABBIONI - ZANELLE/CANALETTE - VIMINATE - SEZIONI")
- 1** Impluvio 1 - Tubo armco esistente Ø2000
  - 2** Impluvio 2 - Tubo armco esistente Ø2000
  - 3** Impluvio 2 - Tubo armco esistente Ø1500 - progetto Ø2500
  - 4** Tombino stradale in cls rotopressato Ø80 - progetto (vedi dettaglio attraversamento stradale)
  - 5** Tombino stradale in cls rotopressato Ø60 - progetto (vedi dettaglio attraversamento stradale)

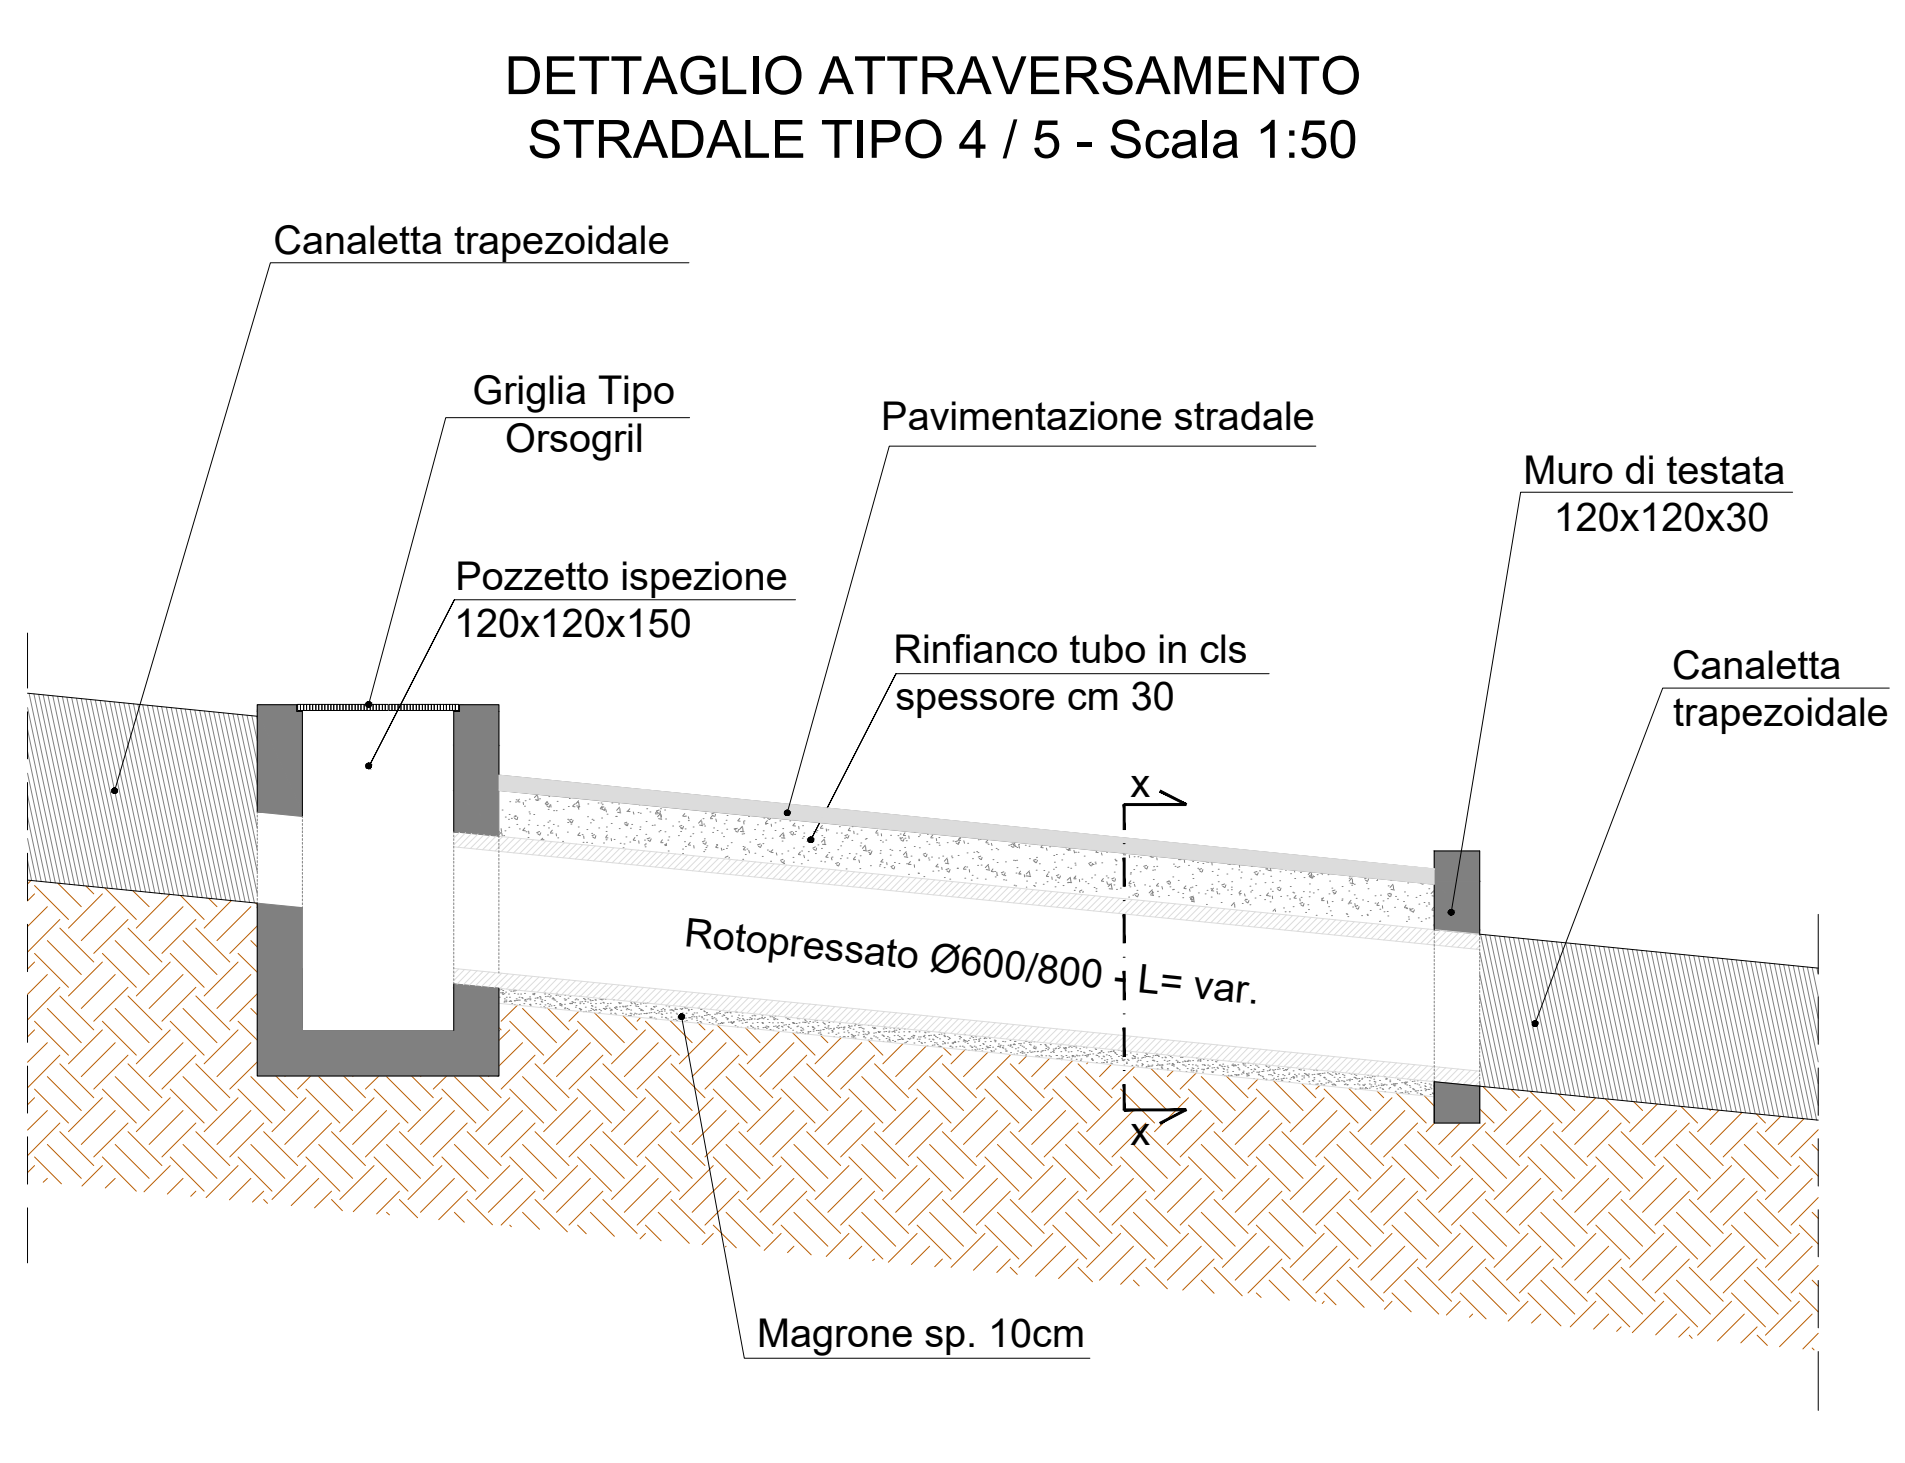

Area soggetta a variazione: integrazione interventi

Dettaglio area soggetta a frane a seguito di rilievo in campo

02	01/06/2024	AFD	Accepted For Design	G. LO SASSO	M. DE FALCO	M. DE FALCO
01	13/01/2024	AFD	Accepted For Design	G. LO SASSO	M. DE FALCO	M. DE FALCO
00	03/05/2023	AFD	Accepted For Design	G. LO SASSO	M. DE FALCO	M. DE FALCO
Revision	Date	Status	Revision memo	Issued by	Checked by	Approved by



This document is the property of TEMPORA and shall not be disclosed to third parties or reproduced without permission of the owner. This document has been generated by an Electronic Document Management System. When printed it is considered as a for information only copy. The controlled copy is the screen version and it is the holder's responsibility that he/she holds the latest valid version.

PROGETTO DI PERFORAZIONE DEL POZZO ESPLORATIVO DENOMINATO "GORGOGNONE 3" E SUA EVENTUALE MESSA IN PRODUZIONE  
GG-3 - FLOWLINE - PLANIMETRIA GENERALE: VINCOLO PAI - IMPLUVI - INTERVENTI

Doc. Type:	LAY	Syst. / S-Syst.:	Discipline:	CIV	Electronic Filename:
COMPANY Document N.	IT-TPR-00-SMDF-000440	Rev.	02	Scale	Varie
Contractor Document N.	IT-TPR-00-SMDF-000440_02	Format:	A0	Sheet	1 of 5