


Estratto CARTA USO PROGRAMMATICO
Variante B - Fiume Gornalunga I - Albspina (SCALA 1:20000)

LEGENDA
Comune di Ramacca

- AREE PER SERVIZI ED ATTREZZATURE DI INTERESSE GENERALE E TERRITORIALE
- ZONA AGRICOLA
- AREE DI RECUPERO SOTTOPOSTE A VINCOLO IDROLOGICO
- ZONA ARCHEOLOGICA

LEGENDA
Comune di Aidone

- ZONE E AGRICOLA

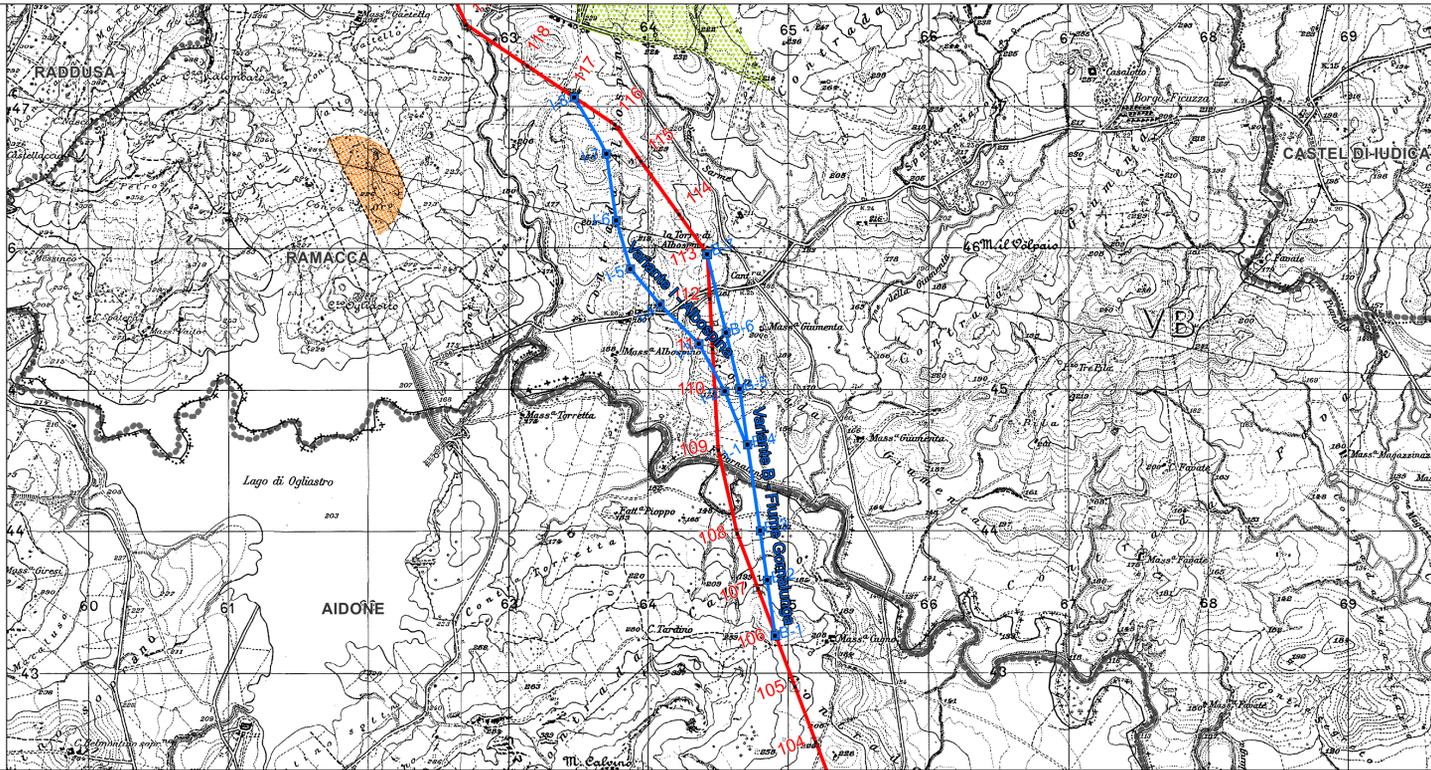


Estratto CARTA DEI VINCOLI
Variante B - Fiume Gornalunga I - Albspina (SCALA 1:20000)

LEGENDA
Vincoli

- I territori contigui ai Laghi compresi in una fascia della profondità di 300 m dalla batigia. (art. 142 lett. b del D.Lgs 42/2004 EX. L. 431/85)
- Le montagne per la parte eccedente i 1200m s.l.m. (art. 142 Lett. d del D.Lgs 42/2004 EX. L. 431/85)
- I territori coperti da boschi e foreste (art. 142 lett. g del D.Lgs 42/2004 EX. L. 431/85)
- I Fiumi i torrenti e i corsi d'acqua e le relative sponde per una fascia di 150m ciascuna. (art. 142 lett. c del D.Lgs 42/2004 EX. L. 431/85)
- Aree di interesse archeologico (art. 142 lett. m del D.Lgs 42/2004 EX. L. 431/85)
- Riserve regionali e territori di protezione esterna (art. 142 lettera f del D.Lgs 42/2004 EX. L. 431/85)
- Territori vincolati ai sensi della L.1497 del 29 giugno 1939
- Aree soggette a vincolo idrogeologico ai sensi del RD n.3267/23
- Zone a Protezione Speciale (ZPS)
- Siti di Interesse Comunitario (SIC)
- Oasi di protezione
- Aree della Rete Ecologica Provinciale

Siti di interesse archeologico

- Non definito
- 1-Aree Complesse: città
- 2-Aree complesse di entità minore: abitati e villaggi
- 3-Insediamenti grotte e ripari
- 4-Insediamenti necropoli
- 5-Insediamenti abitazioni in grotta
- 6-Insediamenti ville e casali
- 7-Insediamenti frequentazioni
- 8-Insediamenti cave
- 9-Manufatti isolati
- 10-Manufatti per l'acqua
- 11-Viabilla
- 12-aree delle strutture sottomarine, marine e dei relitti
- 13-Resti paleontologici, paleontologici e paleoetnologici
- 14-Aree di interesse archeologico
- 15-Segnalazioni

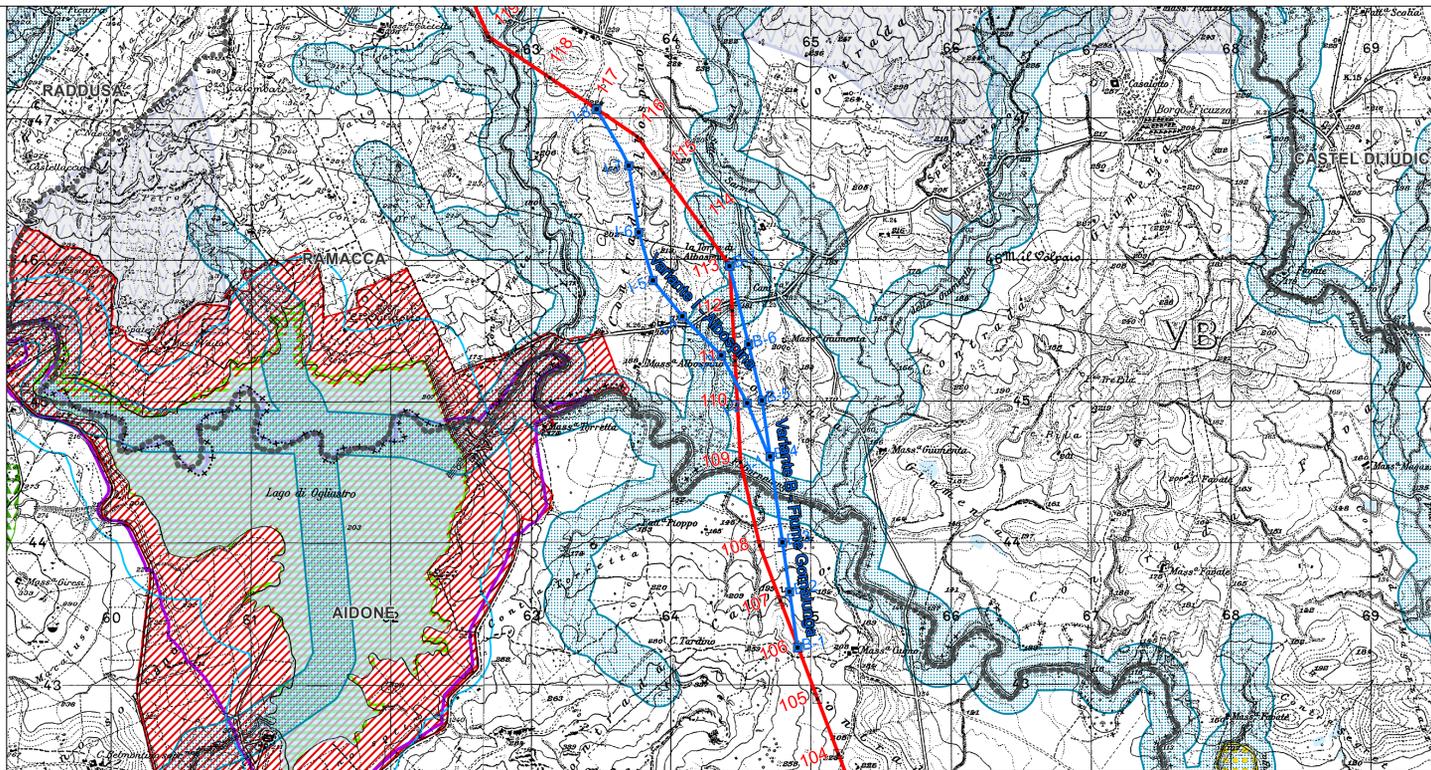

LEGENDA

- Confine comunale
- Elementi idrici
- Stazioni Elettriche interessate da progetto
- Aree di cantiere base
- Elettrodotto aereo a 380 kV in doppia tema da realizzare

Ipotesi VARIANTI

- Ipotesi tracciato elettrodotto (IN VARIANTE)
- Ipotesi palificazione elettrodotto (IN VARIANTE)

Estratto CARTA DEL DISSESTO
Variante B - Fiume Gornalunga I - Albspina (SCALA 1:20000)

LEGENDA

PAI Sicilia - Geomorfologia - Rischio da frana


- 4
- 3
- 2
- 1

PAI Sicilia - Geomorfologia - Pericolosità da frana

- 4
- 3
- 2
- 1

PAI Sicilia - Idraulica - Pericolosità Idraulica

- P4
- P3
- P2
- P1

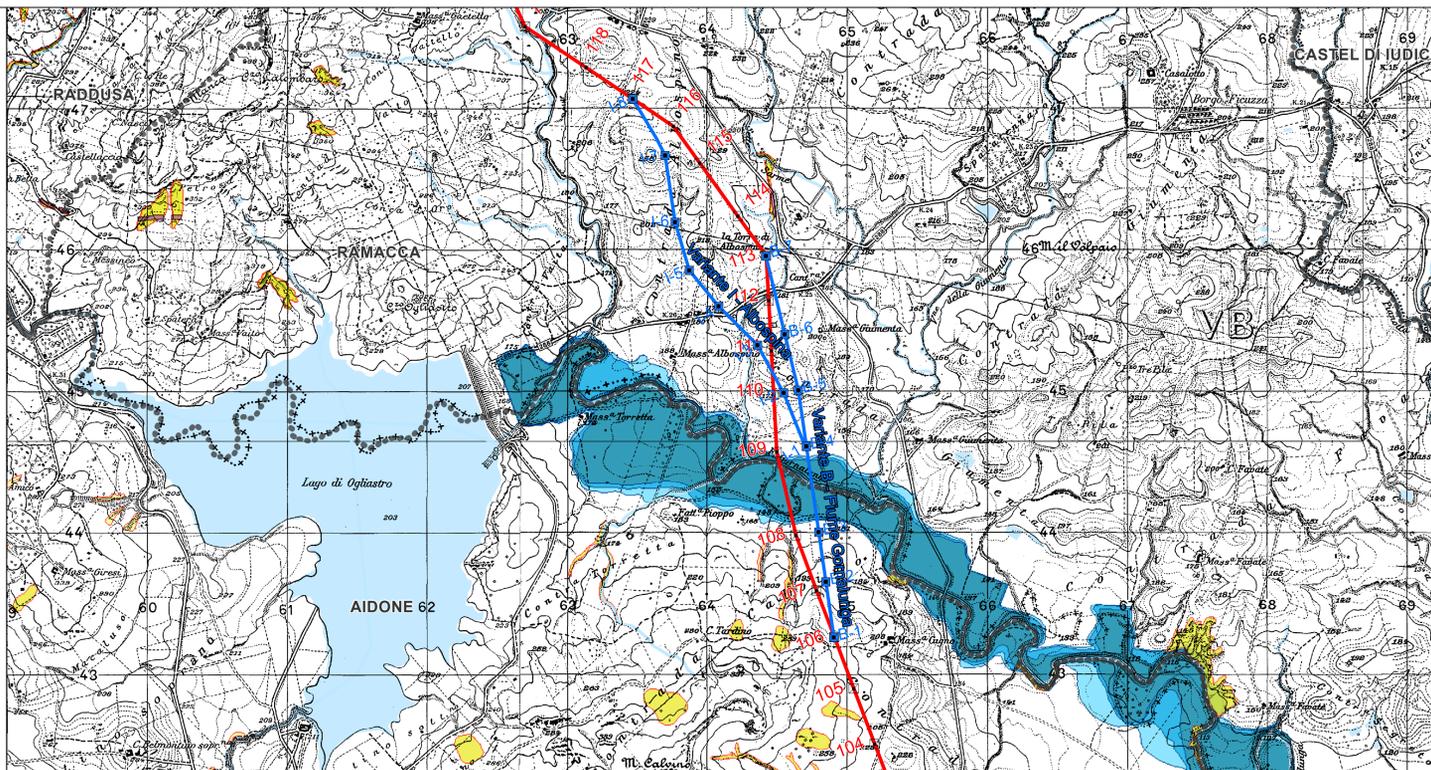

PROGETTISTA:

REDAZIONE:

VERIFICA:

APPROVAZIONE:

REVISIONI	DATA	DESCRIZIONE	ELABORATO	VERIFICATO	APPROVATO
01	settembre 2013	Disegnato C.T.A. 2013.2332 del 01/07/2013 (DVA-2013-15511 del 03/07/2013)	GEOTECH	L.MOIANA	N. ROVARENE

PROGETTO: **DEGS06001BASA00277_TAV_05**

TITOLO: **Elettrodotto a 380 kV in doppia tema Chiaramonte Gulfi - Ciminna**

RICAVATO DAL DOC. TERNA: **INTEGRAZIONI ALLO STUDIO DI IMPATTO AMBIENTALE**

CLASSIFICAZ. DI SICUREZZA: **TAV.05 - Ipotesi di variante B-Fiume Gornalunga I-Albspina**

NOME DEL FILE	SCALA	FOGLIO
DEGS06001BASA00277_TAV_05	1:20.000	2/6

Questo documento contiene informazioni di proprietà Terma S.p.A. e deve essere utilizzato esclusivamente dal destinatario in relazione alle finalità per le quali è stato ricevuto. E' vietata qualsiasi forma di riproduzione o divulgazione senza l'esplicito consenso di Terma S.p.A. This document contains information proprietary to TERMA S.p.A. and it will have to be used exclusively for the purposes for which it has been furnished. Whichever shape of spreading or reproduction without the written permission of TERMA S.p.A. is prohibited.