




PLANIMETRIA DI PROGETTO CON GALLERIA
SCALA 1:2000

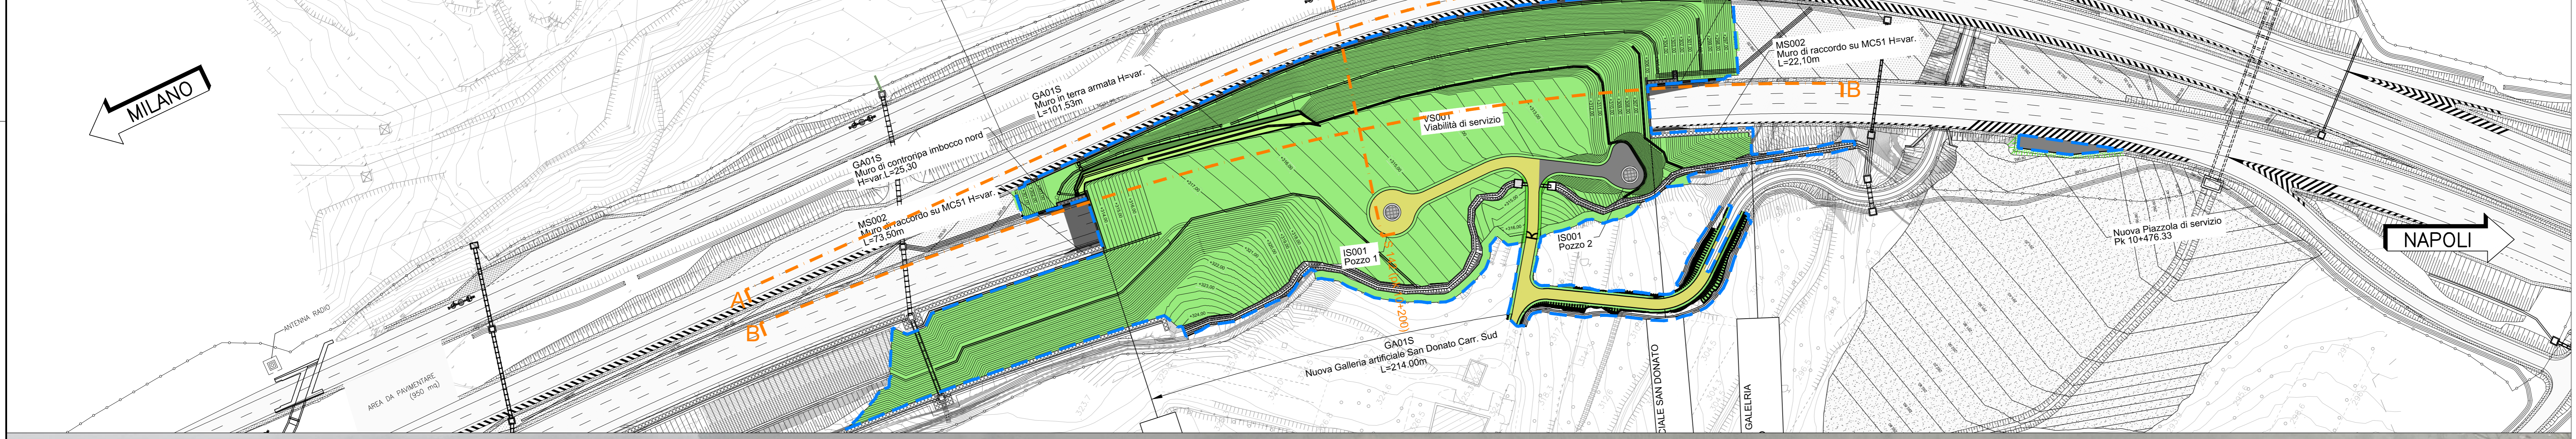


SEZIONE DI PROGETTO ESECUTIVO AUTORIZZATO IN ASSE NUOVA CARREGGIATA NORD (A-A)
SCALA 1:1000

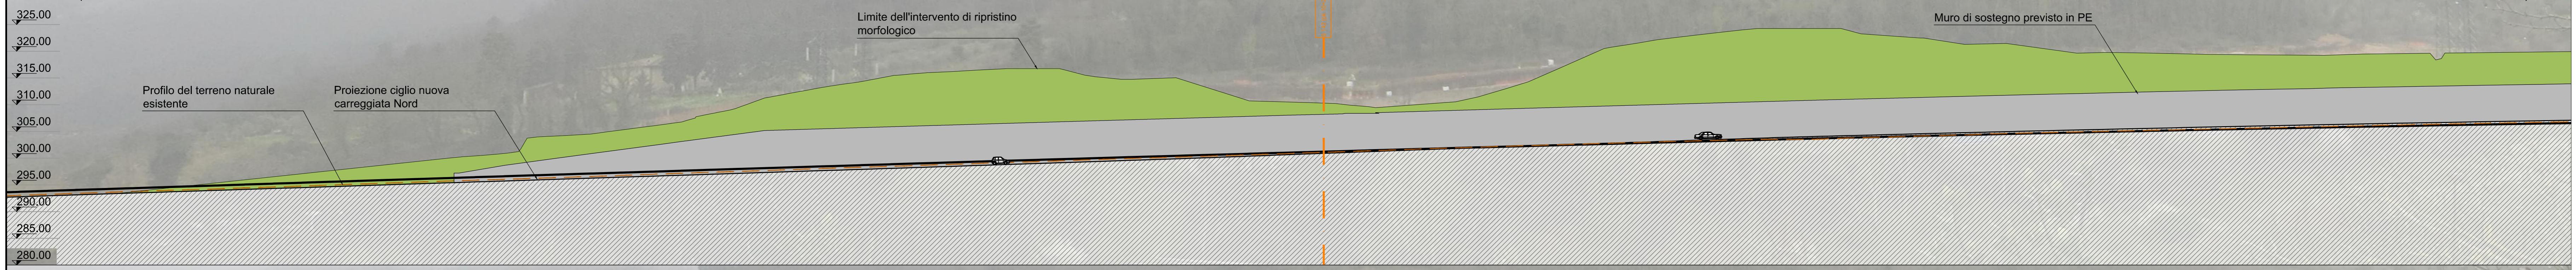



SEZIONE DI PROGETTO CON GALLERIA IN ASSE NUOVA CARREGGIATA NORD (A-A)
SCALA 1:1000

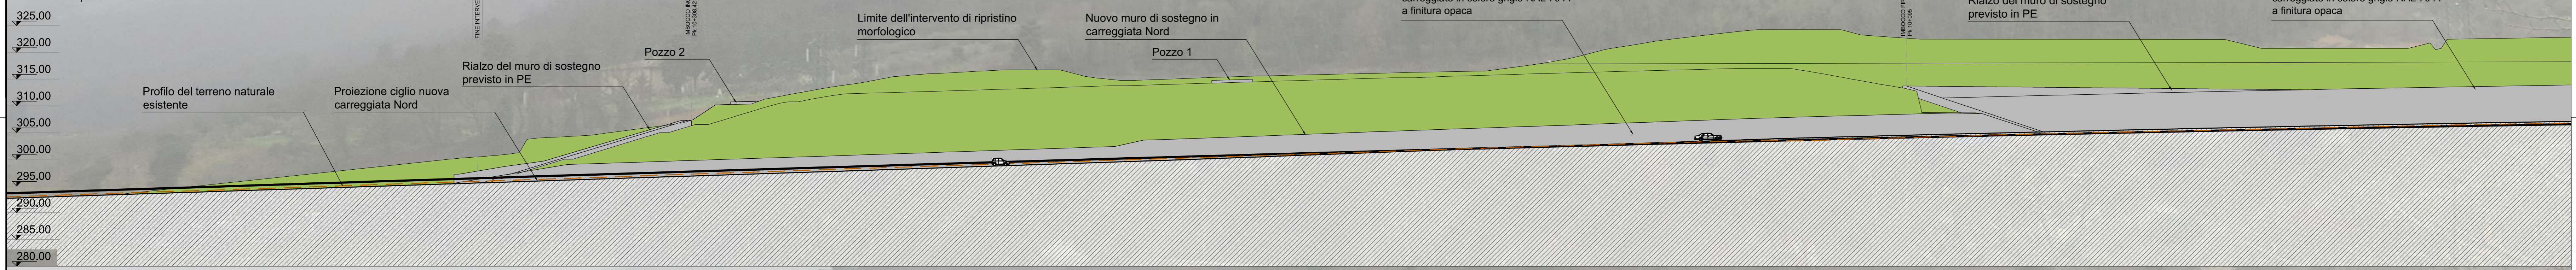

SEZIONE DI PROGETTO ESECUTIVO AUTORIZZATO IN ASSE NUOVA CARREGGIATA SUD (B-B)
SCALA 1:1000

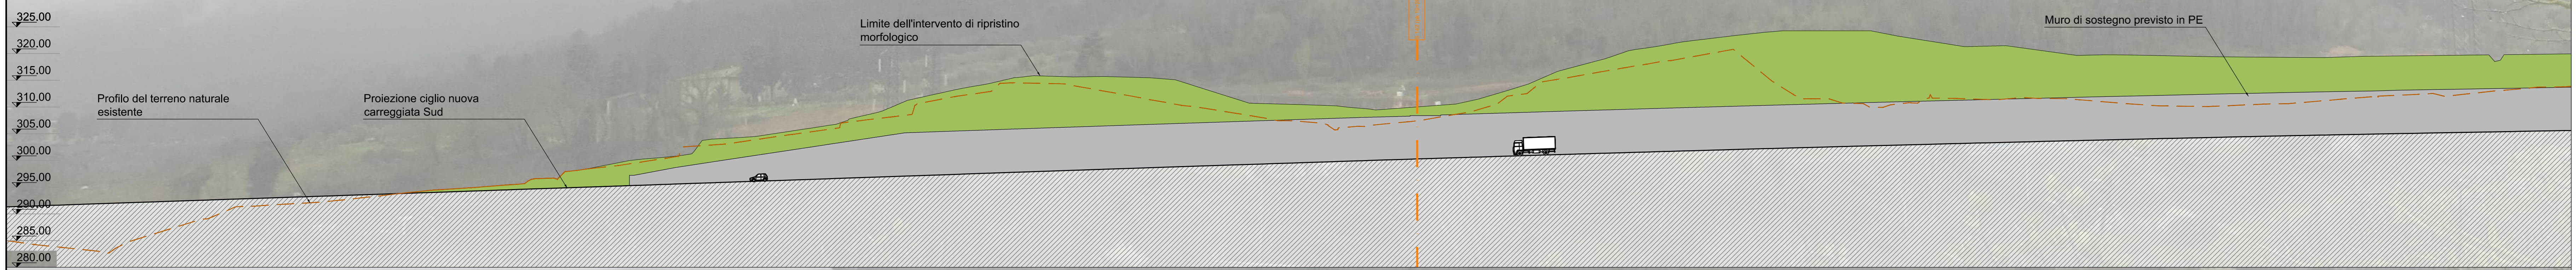

SEZIONE DI PROGETTO CON GALLERIA IN ASSE NUOVA CARREGGIATA SUD (B-B)
SCALA 1:1000

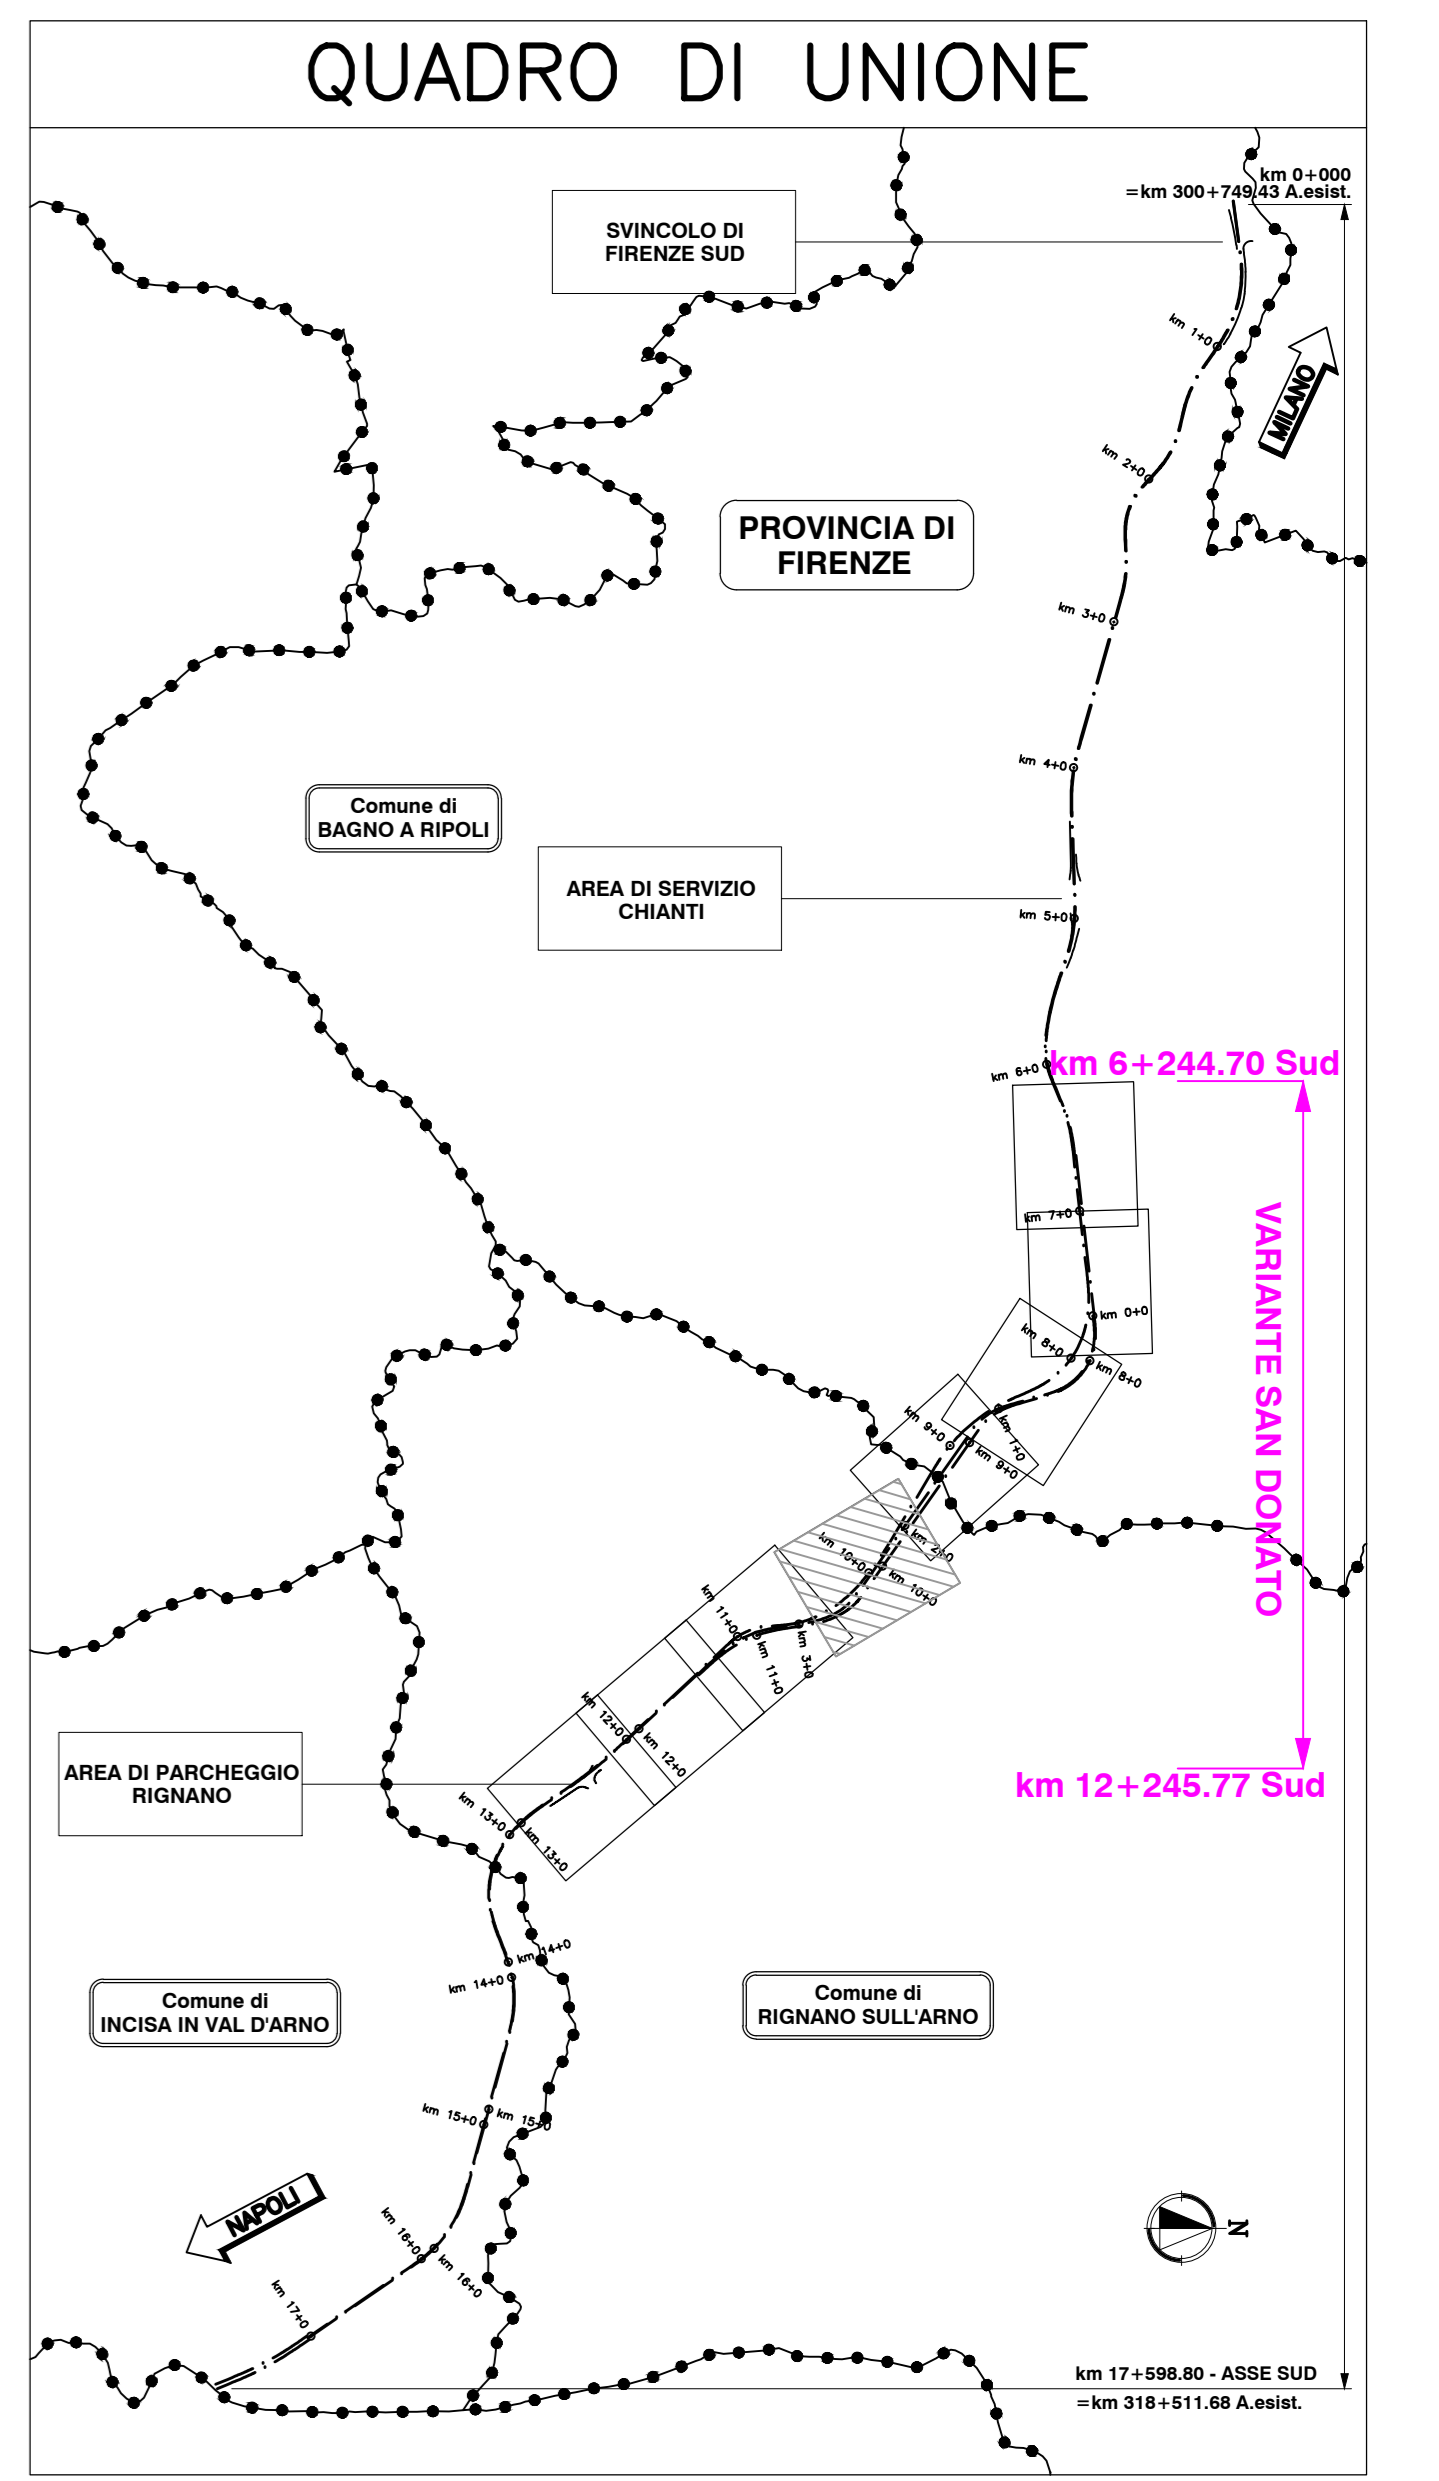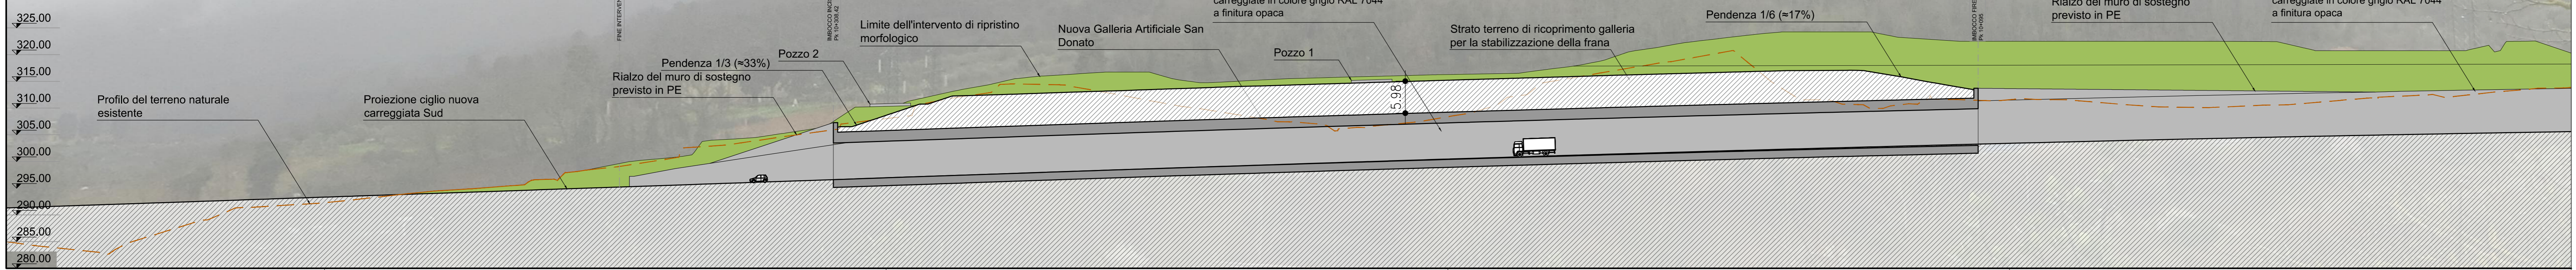

LEGENDA

— Perimetro di intervento

NOTE

Ove non diversamente specificato le progressive delle opere si riferiscono all'asse Sud di progetto Lotto B

Per le opere a verde si faccia riferimento all'elaborato:
T1157-0000-PD-AU-AMB-OV000-00000-D-SUA-0025-00

autostrade per l'italia

AUTOSTRADA (A1) : MILANO-NAPOLI
TRATTO: FIRENZE SUD - INCISA VALDARNO

STABILIZZAZIONE VERSANTE IN LOCALITA' FORNACE DI TROGHI (AREA PISCINALE)

PROGETTO DEFINITIVO

DOCUMENTAZIONE GENERALE

ASPETTI AMBIENTALI

Planimetria, prospetto e profilo longitudinale - Confronto stato autorizzato, stato da autorizzare

VERIFICA a cura di: IL PROGETTISTA SPECIALISTICO Arch. Enrico Francesconi Ord. Arch. Milano n. 16888 T.L. Architettura e Pianeggio		RESAME a cura di: IL RESPONSABILE ANTICIPAZIONE PRESTAZIONI SPECIALISTICHE Ing. Enrico Bortolotti Ord. Ingg. Roma n. 20356 T.L. Architettura e Pianeggio		VALIDAZIONE INTERNA a cura di: IL DIRETTORE TECNICO Ing. Sara Frascari Ord. Ingg. Genova n. A8810 T.A. Anzani	
REVISIONE	DATA	ORDINATORE			
1	APRILE 2024	00000	00000	0020	01
REVISIONE		DATA			
1	REVISIONE per SPA	LUGLIO 2024			
REF. ORIGINE		CODIFICA ASP			
0G099-PD-TECN-AUA-00000-DGE-000003		1 APD 01			
VISTO DEL COMMITTENTE Ing. Luca Giacomini		VISTO DEL CONCESSIONARIO Ministero delle Infrastrutture e dei Trasporti			