PLANIMETRIA DI PROGETTO ESECUTIVO AUTORIZZATO
SCALA 1:1000

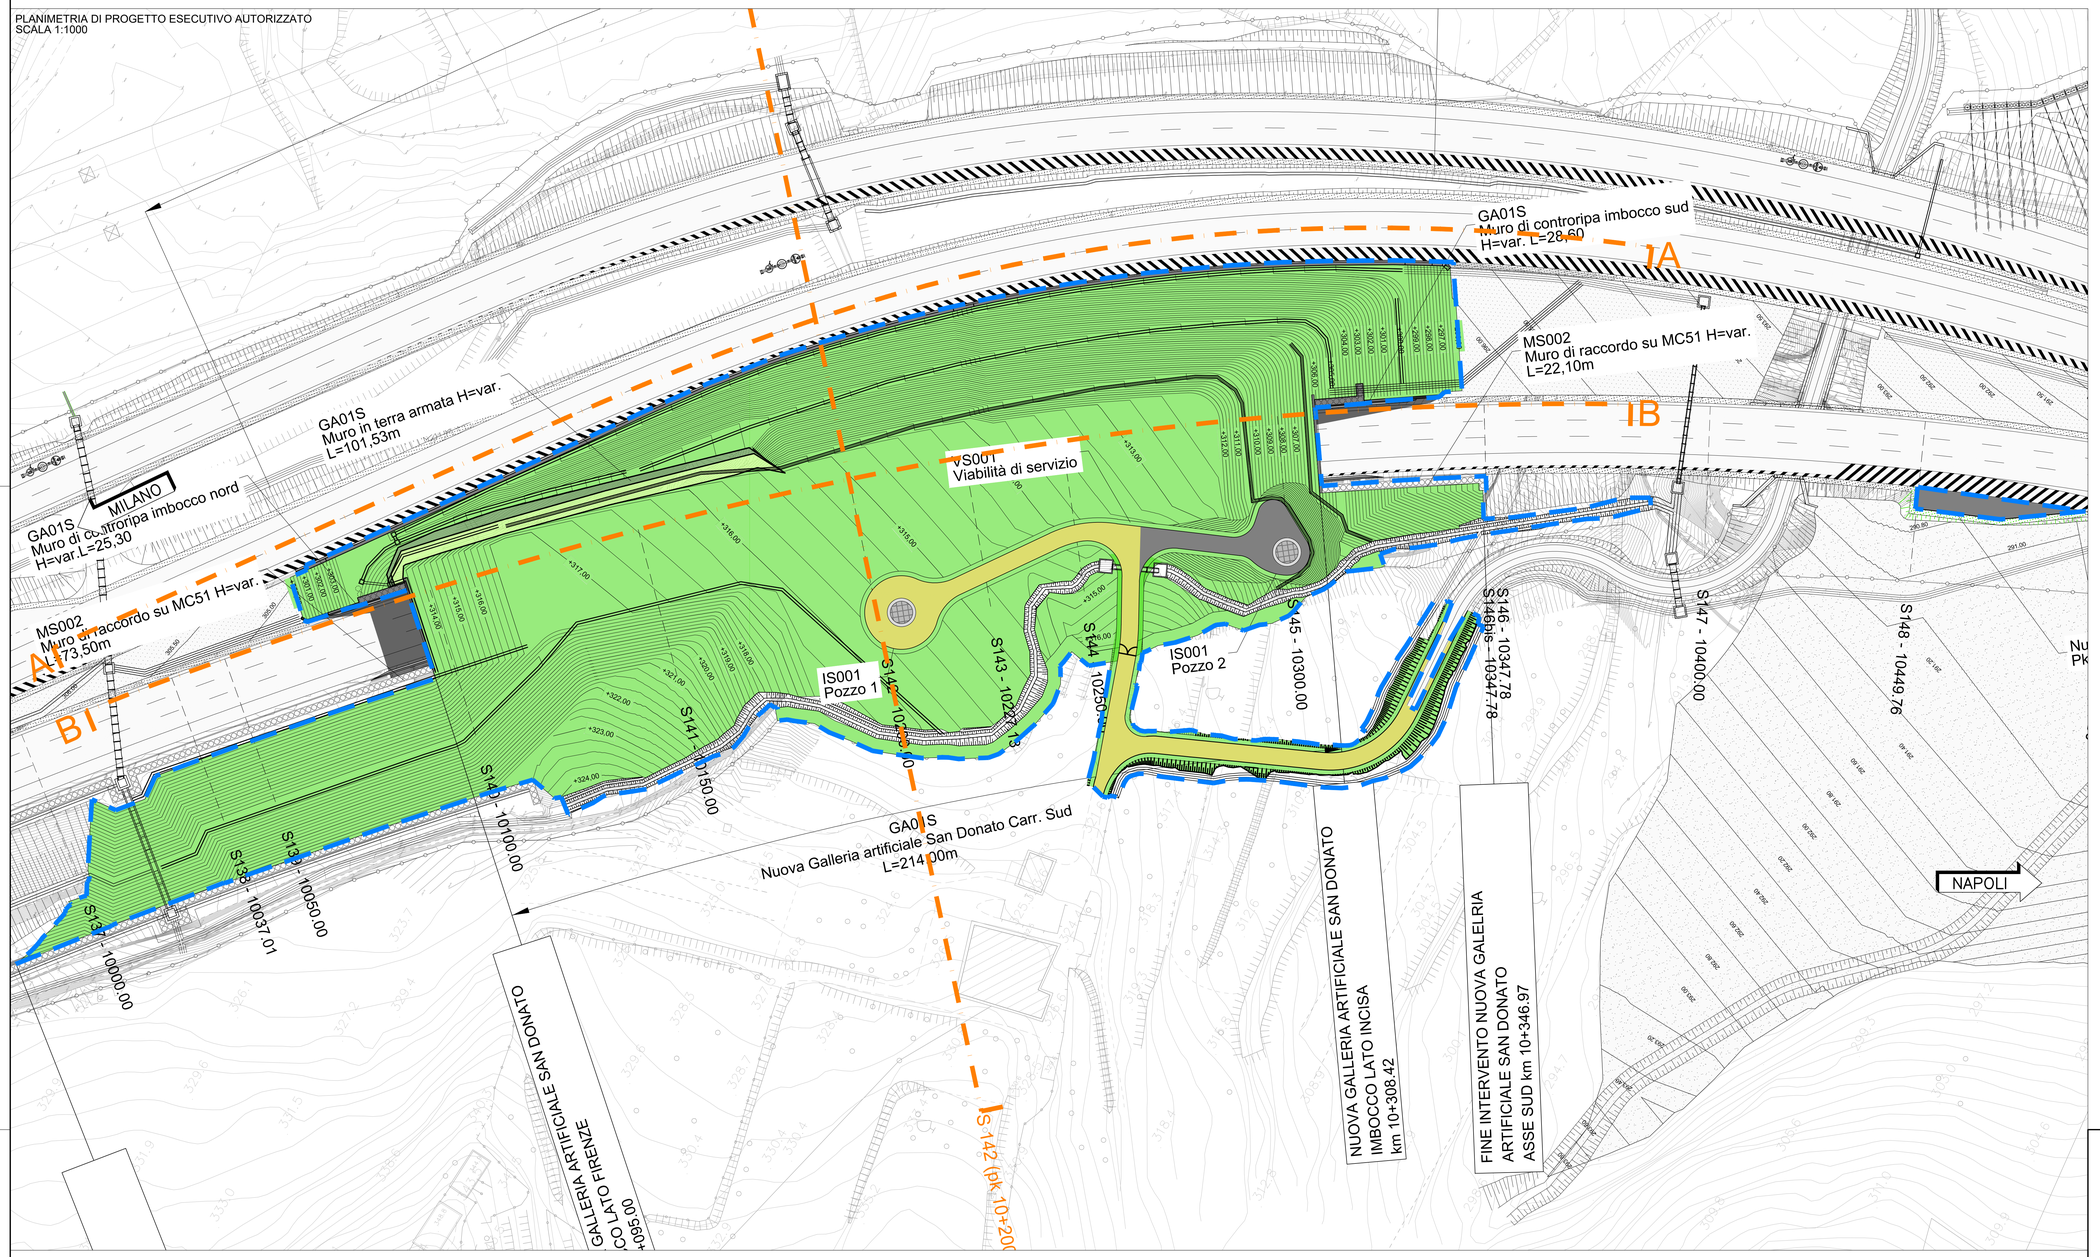

QUADRO DI UNIONE

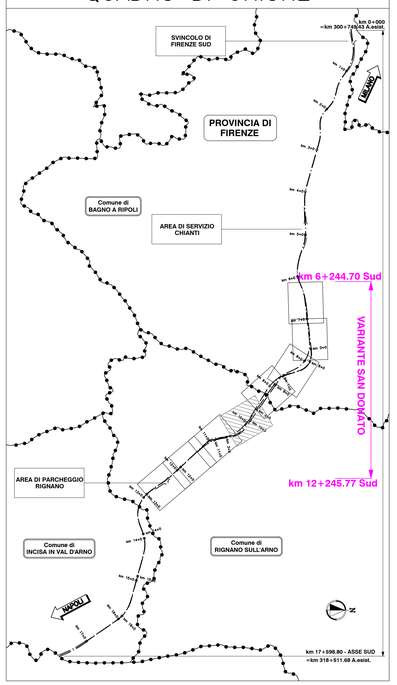

LEGENDA

- Perimetro di intervento

NOTE

Ove non diversamente specificato le progressive delle opere si riferiscono all'asse Sud di progetto Lotto B

Per le opere a verde si faccia riferimento all'elaborato:
T1157-0000-PD-AU-AMB-OV000-00000-D-SUA-0025-00

SEZIONE DI PROGETTO ESECUTIVO AUTORIZZATO (S 142 - pk 10+200)
SCALA 1:1000

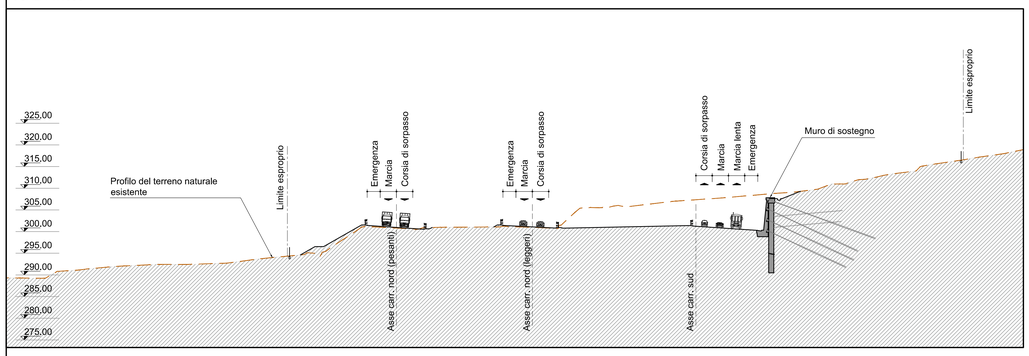

SEZIONE DI PROGETTO CON GALLERIA (S 142 - pk 10+200)
SCALA 1:1000

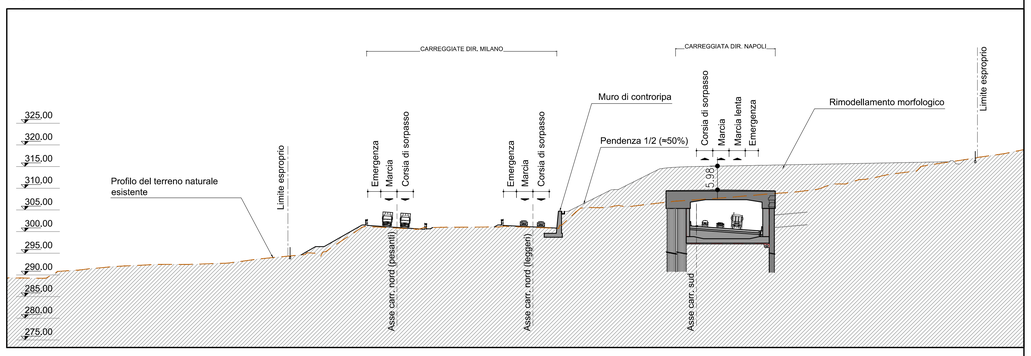

SCALA DI STAMPA: 1=1

autostrade per l'italia

AUTOSTRADA (A1) : MILANO-NAPOLI

TRATTO: FIRENZE SUD - INCISA VALDARNO

STABILIZZAZIONE VERSANTE IN LOCALITA' FORNACE DI TROGHI
(AREA PISCINALE)

PROGETTO DEFINITIVO

DOCUMENTAZIONE GENERALE

ASPETTI AMBIENTALI

Panimetria e sezione territoriale trasversale tipo - Confronto stato autorizzato/da autorizzare

VERIFICA a cura di:	RIESAME a cura di:	VALIDAZIONE INTERNA a cura di:
IL PROGETTISTA SPECIALISTICO Arch. Enrico Francesconi Ord. Arch. Milano n. 16898 T.L. Architettura e Paesaggio	IL RESPONSABILE INTEGRAZIONE PRESTAZIONI SPECIALISTICHE Ing. Enrica Bontempi Ord. Ingg. Roma n. 39356	IL DIRETTORE TECNICO Ing. Sara Frisani Ord. Ingg. Genova N. A9810 T.A. Ambiente

CODICE IDENTIFICATIVO													ORDINATORE
RIFERIMENTO PROGETTO				RIFERIMENTO DIRETTORIO				RIFERIMENTO ELABORATO					-
Codice Commessa	Lotto, Sub-Prog.	Fase	Cartella	Paragrafo	W B S	Parte d'opera	Tip	Disciplina	Progressivo	Rev	SCALA 1:1000
T1157	0000	PD	DG	AMB	00000	00000	D	AUA	0025	00	

ENGINEERING COORDINATOR:	REVISIONE		
Ing. Enrica Bontempi Ord. Ingg. Roma n. 39356	n.	Descrizione	Data
SUPPORTO SPECIALISTICO:	0	Prima emissione	LUGLIO 2024

RIF. ORIGINE											
CODIFICA ASPI	Codice Commessa	Lotto	Cartella	Disciplina	W B S	Tipo	Progressivo		Classe	Stato	Rev
	0G099-PD-TECN-AUA-00000-DGE-000004								1	APD	00

VISTO DEL COMMITTENTE	VISTO DEL CONCEDENTE
autostrade per l'italia IL RESPONSABILE UNICO DEL PROCEDIMENTO Ing. Luca Gaiumeni	Ministero delle infrastrutture e dei trasporti

IL PRESENTE DOCUMENTO NON POTRA' ESSERE COPIATO, RIPRODOTTO O ALTRIMENTI PUBBLICATO, IN TUTTO O IN PARTE, SENZA IL CONSENSO SCRITTO DELLA SOC. AUTOSTRADE PER L'ITALIA S.P.A.. OGNI UTILIZZO NON AUTORIZZATO SARA' PERSEGUITO A NORMA DI LEGGE.
THIS DOCUMENT MAY NOT BE COPIED, REPRODUCED OR PUBLISHED, EITHER IN PART OR IN ITS ENTIRETY, WITHOUT THE WRITTEN PERMISSION OF SOC. AUTOSTRADE PER L'ITALIA S.P.A.. UNAUTHORIZED USE WILL BE PROSECUTED BY LAW.