


PLANIMETRIA AREA SSEU ANTE MODIFICA

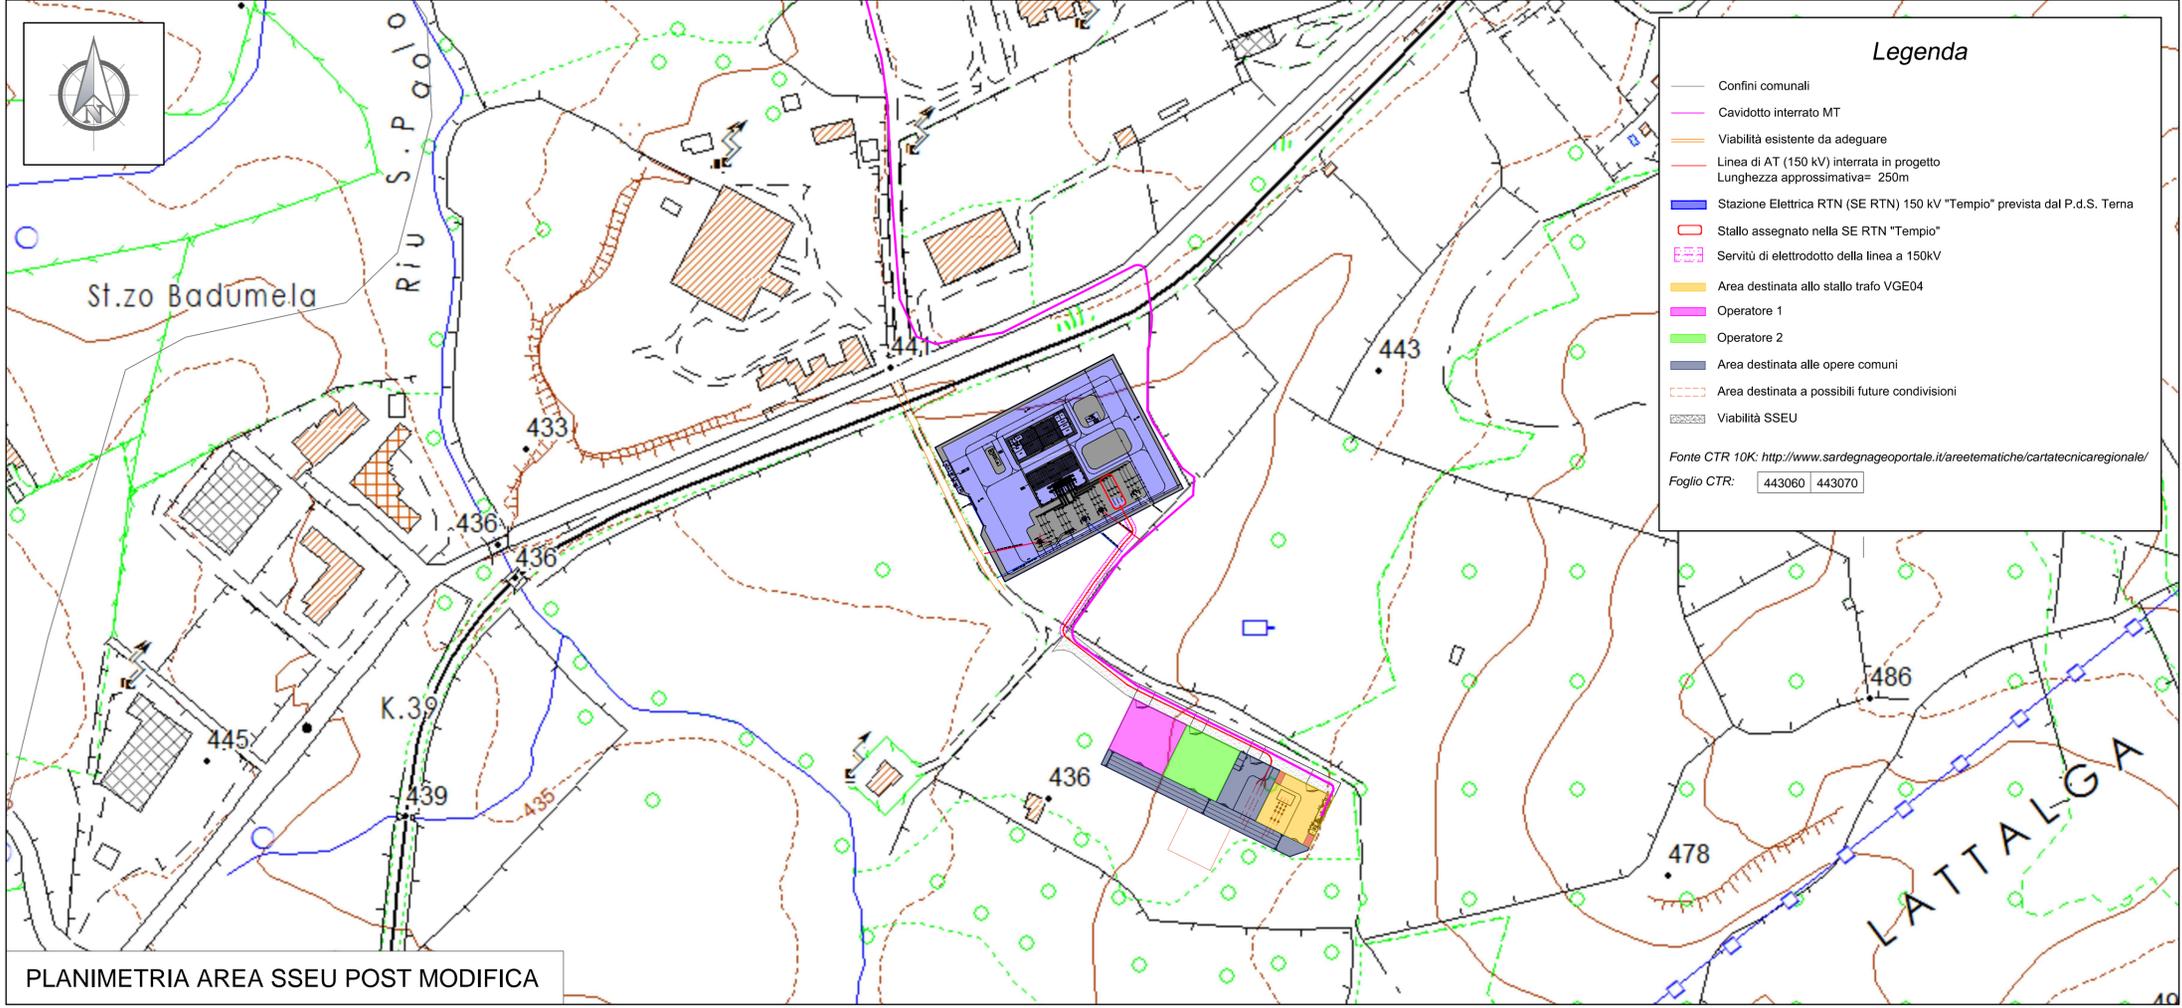

PLANIMETRIA AREA SSEU POST MODIFICA

Localizzazione Geografica Impianto



REGIONE SARDEGNA  
PROVINCIA DEL NORD-EST SARDEGNA  
COMUNI DI LURAS E TEMPIO PAUSANIA



1	EMMISSIONE A SEGUITO DI PARERE DI RISPOSTA AI REQUISITI TECNICI DI COMMISSIONE RILASCIATO DA TERNA CON NOTA N. 106827 DEL 05/12/2022	27/11/23	ROTONI M. DE LUCA S.	ROTONI M.	
0	EMMISSIONE PER COMMENTI	24/11/23	ROTONI M. DE LUCA S.	ROTONI M.	
REV:	DESCRIZIONE	DATA	REDATTO	CONTROL.	APPROV.

Committente:

**VGE04 S.r.l.**  
Società soggetta all'attività di direzione e coordinamento di A2A S.p.A.  
C.so di Porta Vittoria, 4 - 20122 Milano (MI)  
Tel. +39 0464 625100 - Fax +39 0464 625101 - PEC vge04.arn@pec.a2a.eu

Società di Progettazione:

**Antex group**  
Via Jonica, 16 - Loc. Belvedere - 96100 Siracusa (SR) Tel. 0931.1663409  
web: www.antexgroup.it e-mail: info@antexgroup.it

Progetto: **PARCO EOLICO PETRA BIANCA**

Tavola: **PLANIMETRIE AREA SSEU ANTE E POST MODIFICA DELLA CONFIGURAZIONE RELATIVA ALLA CONNESSIONE**

Scala: 1:2.000 | Nome DIS./FILE: C20042S05-PD-OC-38-01 | Allegato: 1/1 | F.to: A1 | Livello: **DEFINITIVO**

Progettista/Resp. Tecnico: **Dott. Ing. Cesare Fumo**  
Ordine degli Ingegneri della Provincia di Catania n° 6130 sez. A

Il presente documento è di proprietà della ANTEX GROUP srl.  
E' vietata la comunicazione a terzi o la riproduzione senza il preventivo permesso scritto dello studioso.  
La società tutela i propri diritti a rigore di Legge.