

- LEGENDA**
- Perimetro trasmesso in prima istanza
 - Perimetro rimodulato in ottemperanza alle osservazioni e pareri della Regione Sardegna MASE-2023-0099036
 - Porzione (0,8 ha) stralciata in ottemperanza alle osservazioni e e pareri della Regione Sardegna MASE-2023-0099036



REGIONE SARDEGNA
 PROVINCIA DEL SUD SARDEGNA
 COMUNE DI GUSPINI


**Procedimento di Valutazione di Impatto Ambientale
 ai sensi del D Lgs. 152/2006 e s.m.i.**

**PROGETTO DI UN IMPIANTO AGROVOLTAICO
 DENOMINATO "AGRIMARMIDA"
 DI POTENZA NOMINALE PARI A 61,487 MWac
 E POTENZA DI PICCO PARI A 64,561 MW
 E DELLE RELATIVE OPERE DI CONNESSIONE ALLA RTN**

Società proponente
ICA BES SRL
 Via Giorgio Pitacco, 7
 00177 Roma (Italia)
 C.F. / P.IVA 16028961007

Revisione	Data	Descrizione	Eseguito	Verificato	Validato	Approvato
0.0	28/06/2024	Prima emissione per procedura di VIA	IA	IA	DLP	DLP
Codice ICA_102_TAV01_011		Scala 1:5.000	Titolo elaborato Tavola di sintesi delle integrazioni in ottemperanza alle osservazioni della Regione Sardegna. (prot.MASE-2023-0099036)			

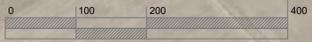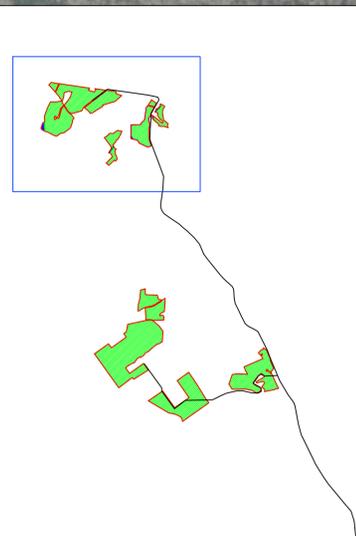

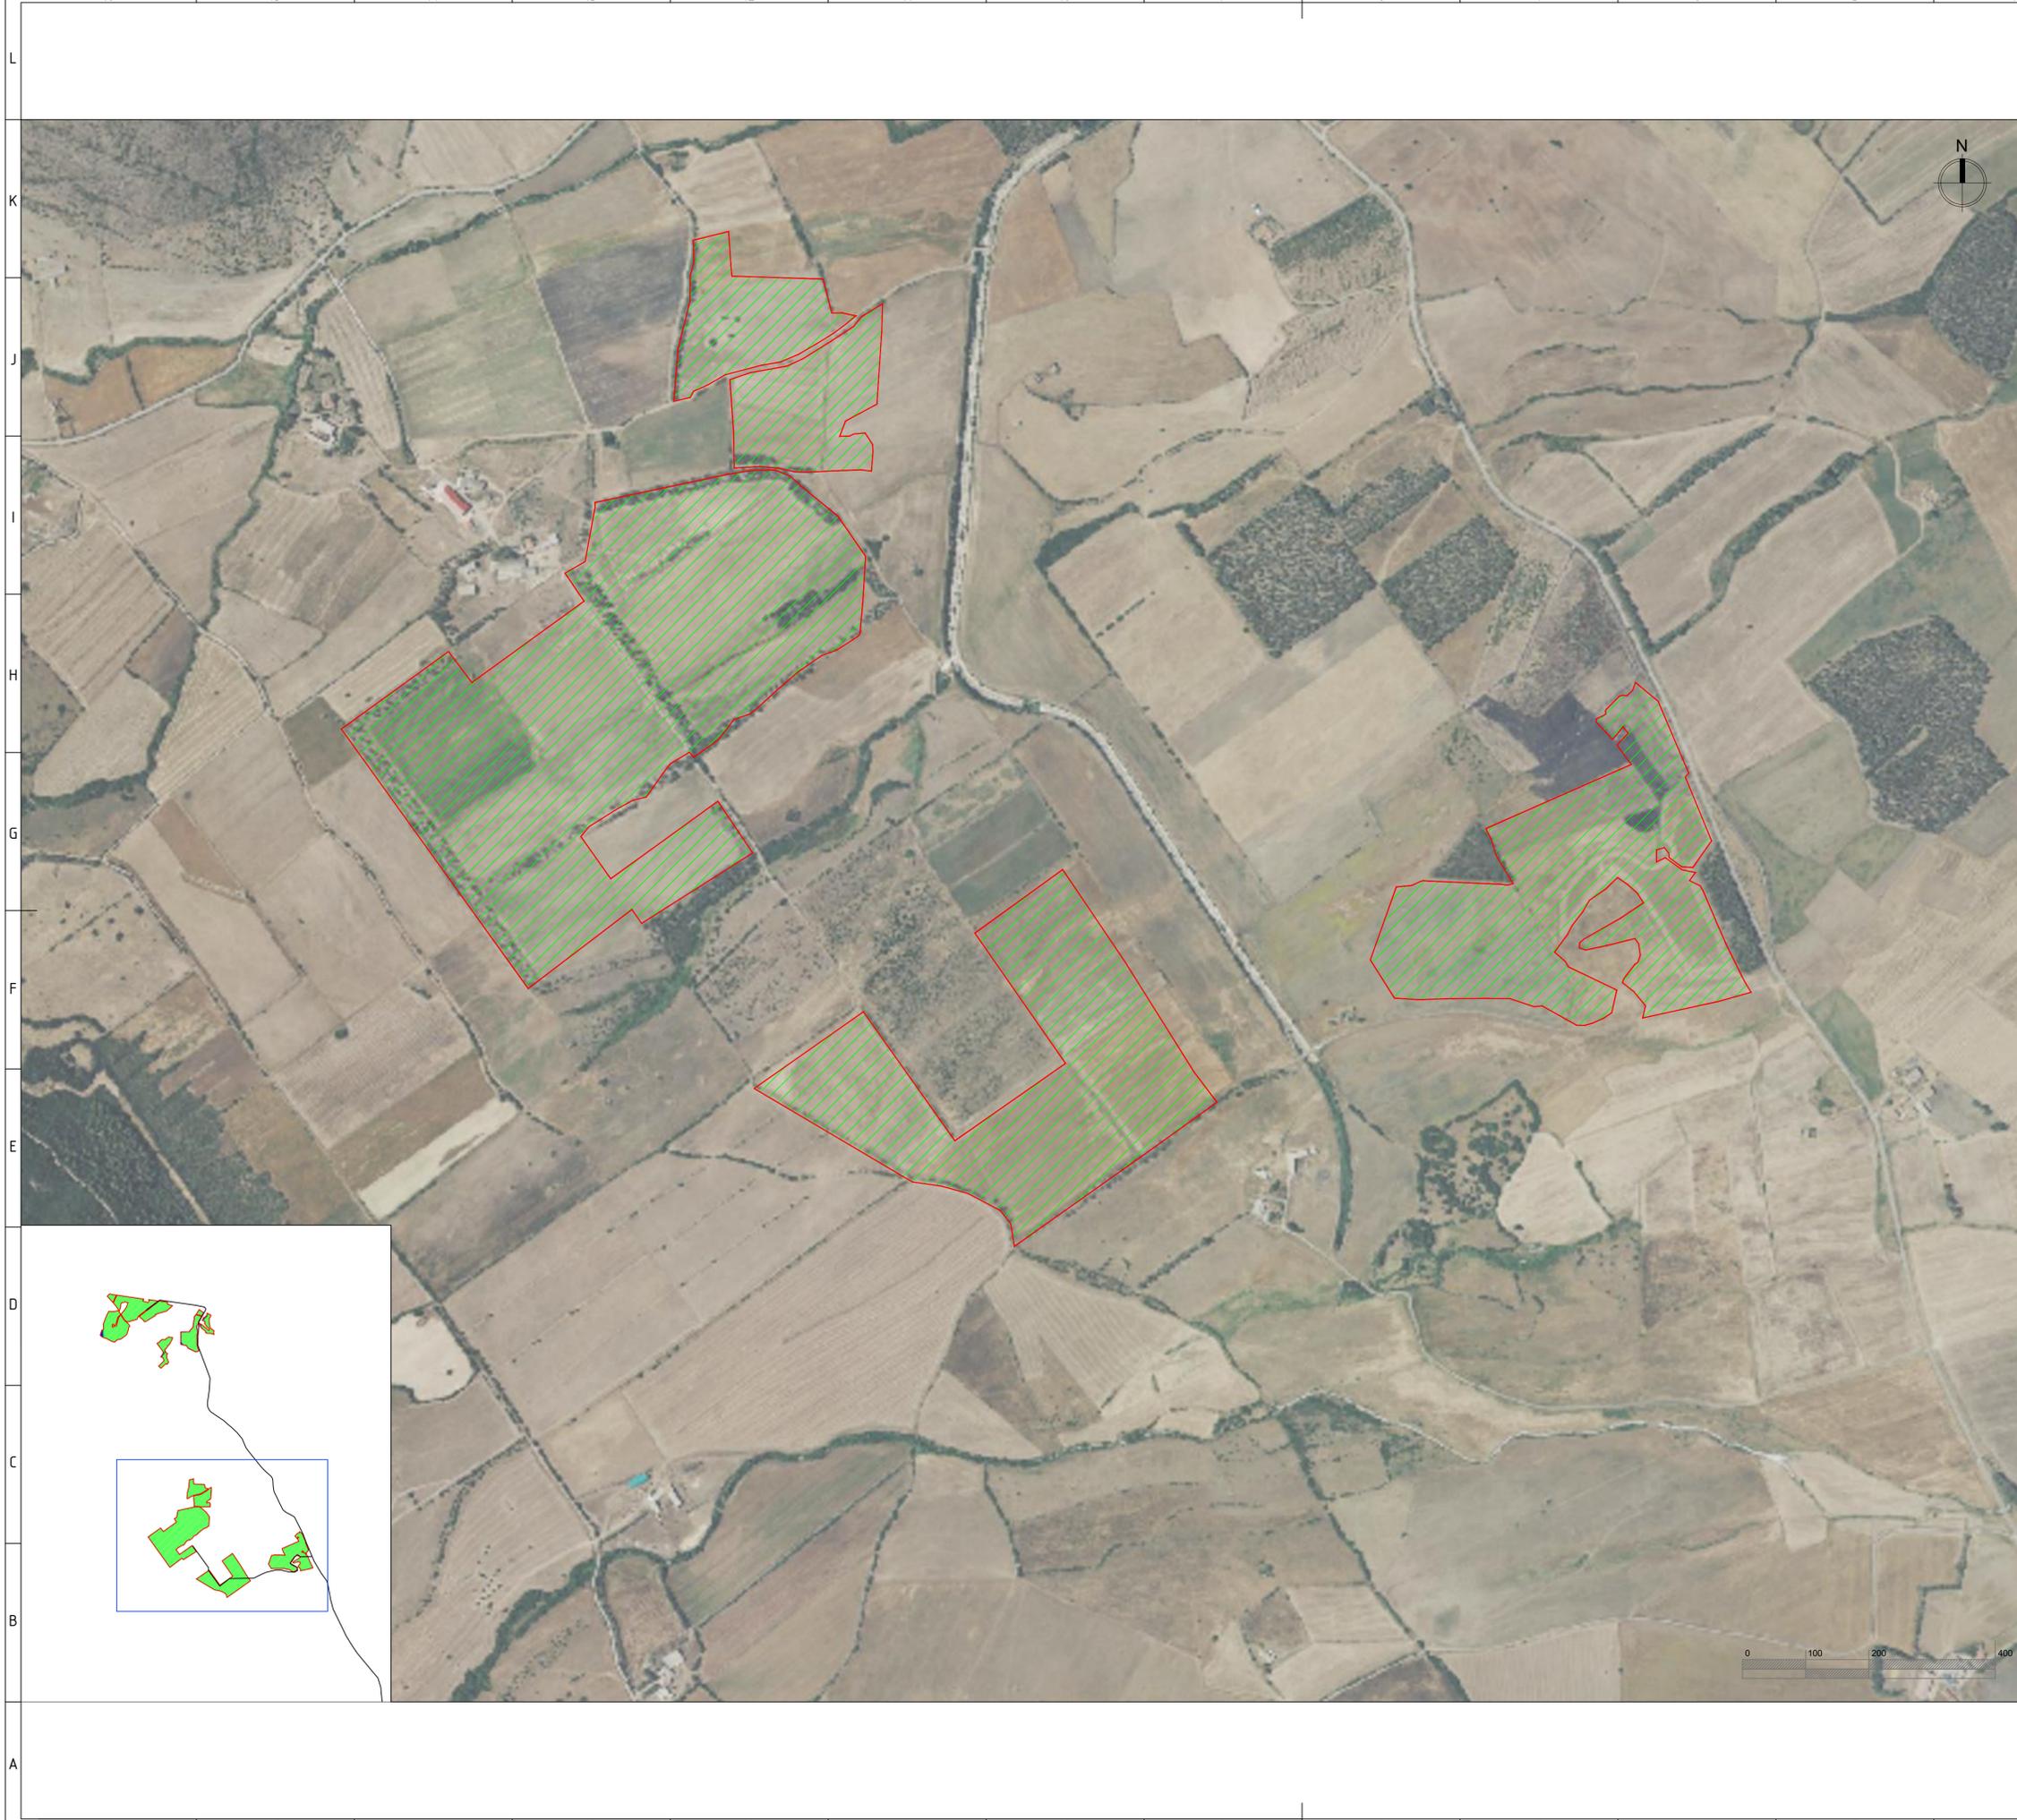

LEGENDA

 Perimetro trasmesso in prima istanza

Note: Per i sottocampi inquadrati nel presente elaborato grafico non risultano modifiche.

REGIONE SARDEGNA
 PROVINCIA DEL SUD SARDEGNA
 COMUNE DI GUSPINI



Procedimento di Valutazione di Impatto Ambientale
 ai sensi del D Lgs. 152/2006 e s.m.i.

PROGETTO DI UN IMPIANTO AGROVOLTAICO
 DENOMINATO "AGRIMARMIDA"
 DI POTENZA NOMINALE PARI A 61,487 MWac
 E POTENZA DI PICCO PARI A 64,561 MW
 E DELLE RELATIVE OPERE DI CONNESSIONE ALLA RTN

Società proponente
ICA BES SRL
 Via Giorgio Pitacco, 7
 00177 Roma (Italia)
 C.F. / P.IVA 16028961007

Revisione	Data	Descrizione	IA Eseguito	IA Verificato	DLP Validato	DLP Approvato
0.0	28/06/2024	Prima emissione per procedura di VIA				
Codice ICA_102_TAVOL_001	Scala 1:5.000	Titolo elaborato Tavola di sintesi delle integrazioni in ottemperanza alle osservazioni della Regione Sardegna. (prot.MASE-2023-0099036)				