PLANIMETRIA PFTE approvato con Determina Acea ATO2 S.p.A. prot. 0480343/23 del 20.07.2023 SCALA 1:2000

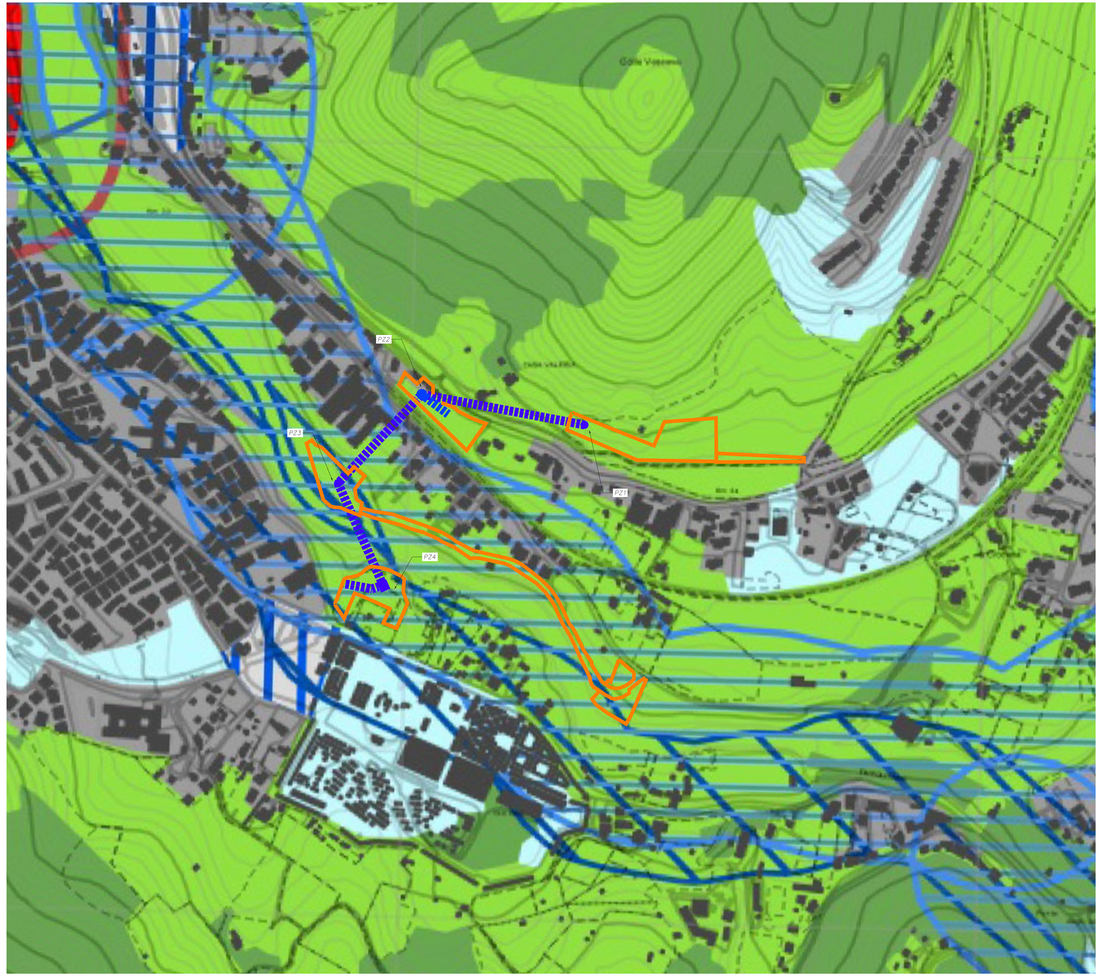

PLANIMETRIA PE VARIANTE PROGETTUALE SCALA 1:2000

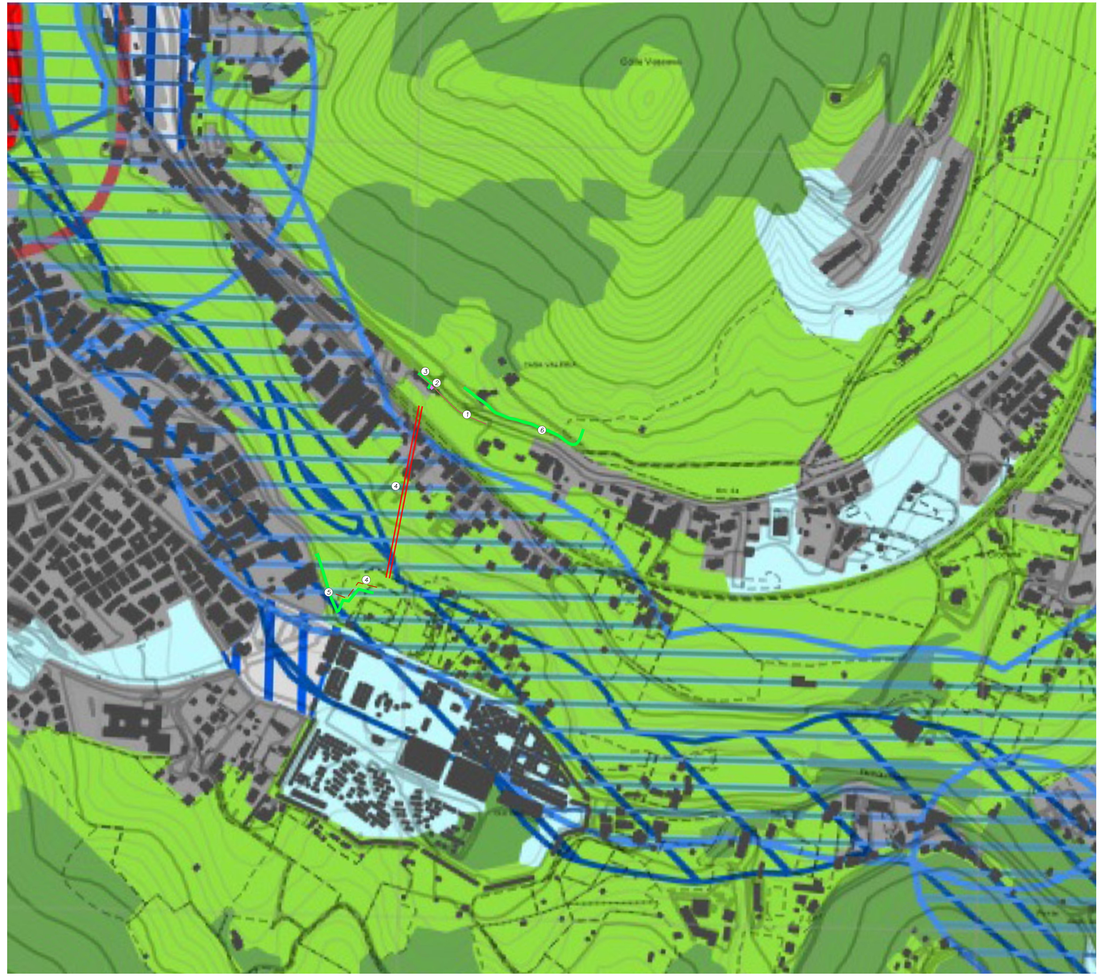

LEGENDA:

PFTE APPROVATO

Aree di cantiere e piste di cantiere

Tracciato di progetto

Pozzi di progetto

VARIANTI PROGETTUALI

1 Demolizione e rifacimento muro su Tiburtina

2 Realizzazione rampa di accesso a pozzo PZ2

3 Realizzazione Cavidotto su Via Tiburtina

4 Nuovo tratto T2–T4 con conseguente eliminazione pozzo PZ3 con relativa area di cantiere e pista di cantiere

5 n.2 tubazioni di scarico acque DN600/DN700 in canale di scarico esistente del calice VIII Sfione.

6 Realizzazione Cavidotto su via Acquaregna

7 Realizzazione Cavidotto per il pozzo PZ1

NOTA BENE

Si precisa che la variante progettuale proposta comporta l'eliminazione del pozzo PZ3, del relativo cantiere e della pista di cantiere lungo il fiume Aniene

Sistema del Paesaggio Naturale	
	Paesaggio Naturale
	Paesaggio Naturale di Continuità
	Paesaggio Naturale Agrario
	Coste marine, lacuali e corsi d'acqua

Sistema del Paesaggio Agrario	
	Paesaggio Agrario di Rilevante Valore
	Paesaggio Agrario di Valore
	Paesaggio Agrario di Continuità

Sistema del Paesaggio Insediativo	
	Paesaggio dei Centri e Nuclei Storici con relativa fascia di rispetto
	Parchi/Ville e Giardini Storici
	Paesaggio degli Insediamenti Urbani
	Paesaggio degli Insediamenti in Evoluzione
	Paesaggio dell'Insediamento Storico Diffuso
	Reti, Infrastrutture e Servizi

	Aree di Visuale
	Punti di Visuale
	Percorsi panoramici
	Ambiti di recupero e valorizzazione paesistica
	Piani attuativi con valenza paesistica

Fonti:
Regione Lazio, Piano Territoriale Paesistico Regionale (PTPR), approvato con deliberazione n. 5, 21 aprile 2021, Tavola A – Sistema ed ambiti del paesaggio (Foglio 375)

PRESIDENZA DEL CONSIGLIO DEI MINISTRI
MESSA IN SICUREZZA DEL SISTEMA
ACQUEDOTTISTICO DEL PESCHIERA PER
L'APPROVVIGIONAMENTO IDRICO
DI ROMA CAPITALE E DELL'AREA METROPOLITANA

IL COMMISSARIO STRAORDINARIO ING. PhD MASSIMO SESSA

SUB COMMISSARIO ING. MASSIMO PATERNOSTRO

ACEA ATO 2 SPA

IL RUP
Ing. Emanuele Velori
IL RUP DELLA FASE DI ESECUZIONE
Ing. Ciro Di Gabriele

ELABORATO
A258PE VP04 2
COD. ATO2 AAM10121

DATA	SCALA 1:2000
MAGGIO 2024	

AGG. N.	DATA	NOTE	FIRMA
1	22/05/24	PRIMA EMISSIONE	
2	07/24	EMISSIONE PER CDS	
3			
4			
5			
6			

Progetto di sicurezza e ammodernamento dell'approvvigionamento delle città metropolitana di Roma
"Messa in sicurezza e ammodernamento del sistema di Peschiera"
L.n.108/2021, ex DL n.77/2021 art. 44 Allegato IV

Sottoprogetto
RADDOPPIO DELLA CONDOTTA
TRATTO CASA VALERIA – USCITA GALLERIA RIPOLI
FASE 1– VARIANTE PROGETTUALE
(con il finanziamento dell'Unione europea – Next Generation EU)

PROGETTO ESECUTIVO

RESPONSABILE UNITÀ COSTRUZIONE
Ing. Marco Mauro
IL DIRETTORE DEI LAVORI
Ing. Ciro Di Gabriele
IL COORDINATORE DELLA SICUREZZA IN FASE DI ESECUZIONE
Ing. Ciro Di Gabriele

PIANO TERRITORIALE PAESISTICO REGIONALE
TAVOLA A

RTP DI PROGETTAZIONE
MANDATARIA: SUL ZGAS
MANDANTE: 3TI SPERI
MANDANTE: ambiente
IMPRESE
1 IRCOP (MANDATARIA)
2 MONACO
PATO

RESPONSABILE DELLA PROGETTAZIONE ESECUTIVA
Ing. Ciro Di Gabriele
Ordine degli Ingegneri della provincia di Roma n. A28918

GEOLOGO
Dott. Geologo Oliva – SAFEN
Ordine dei Geologi del Lazio Romagna n.131

AGRONOMO
Dott. Raffaele Fabiani
Ordine degli Agronomi e Forestali di Roma n.1216

Firmato digitalmente da: CIRO DI GABRIELE
Data: 23/07/2024 18:52:24
GMT+01:00