PLANIMETRIA PFTE approvato con Determina Acea ATO2 S.p.A. prot. 0480343/23 del 20.07.2023 SCALA 1:2000

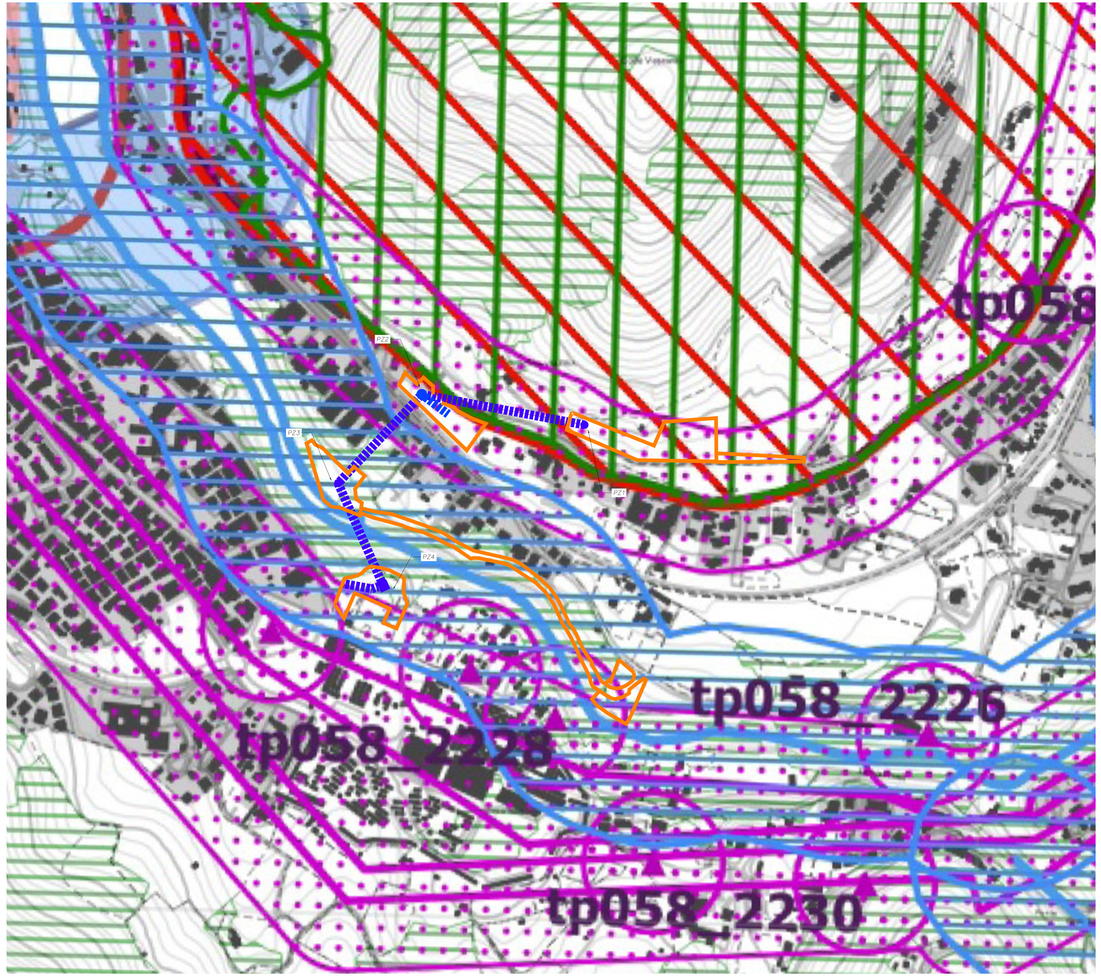

PLANIMETRIA PE VARIANTE PROGETTUALE SCALA 1:2000

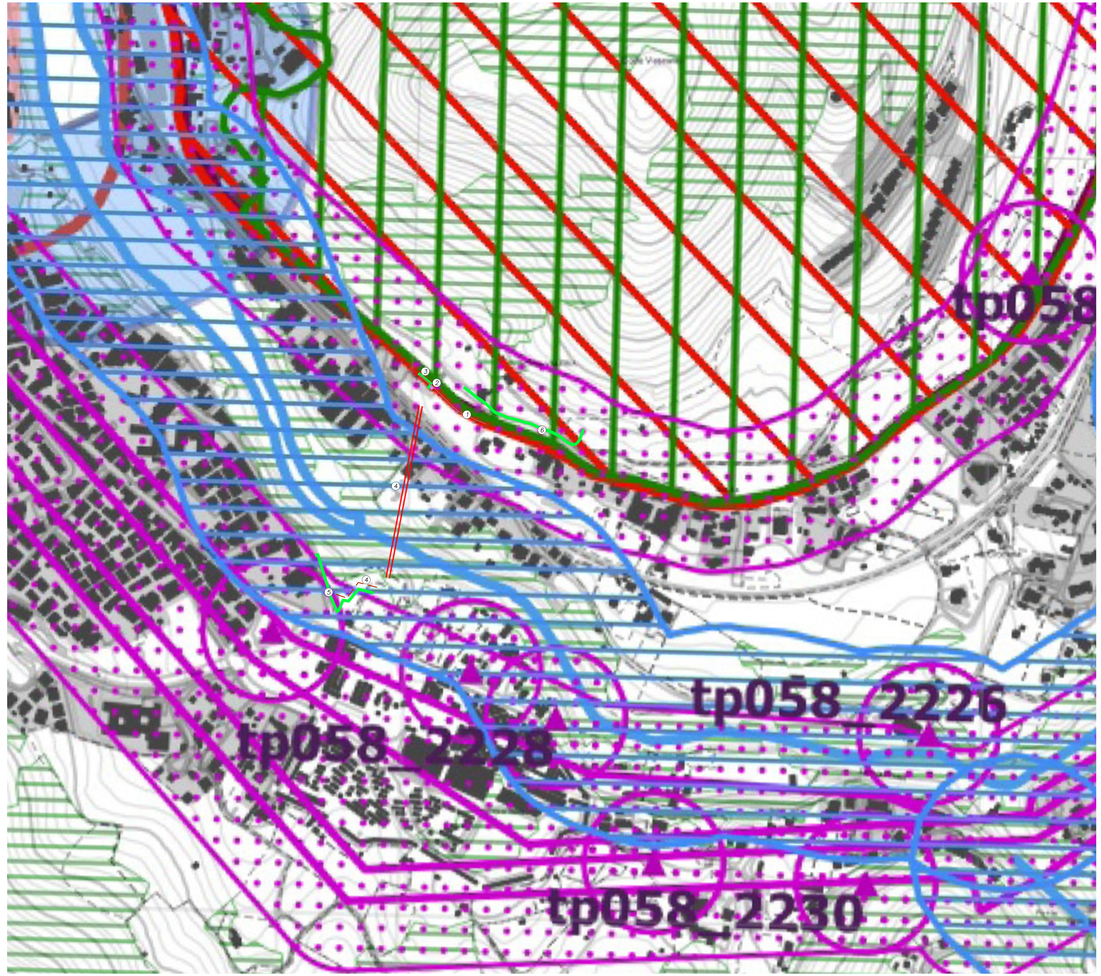

LEGENDA:

PFTE APPROVATO

- Aree di cantiere e piste di cantiere
- Tracciato di progetto
- Pozzi di progetto

VARIANTI PROGETTUALI

- (T1) Demolizione e rifacimento muro su Tiburtina
- (T2) Realizzazione rampa di accesso a pozzo PZ2
- (T3) Realizzazione Cavidotto su Via Tiburtina
- (T4) Nuovo tratto T2–T4 con conseguente eliminazione pozzo PZ3 con relativa area di cantiere e pista di cantiere
- (T5) n.2 tubazioni di scarico acque DN600,DN700 in canale di scarico esistente del collettore VIII Stirone.
- (T6) Realizzazione Cavidotto su via Acquaregna
- (T7) Realizzazione Cavidotto per il pozzo PZ1

NOTA BENE

Si precisa che la variante progettuale proposta prevede l'eliminazione del pozzo PZ3, del relativo cantiere e della pista di cantiere lungo il fiume Aniene

Legenda

Individuazione degli immobili e delle aree di notevole interesse pubblico
ex L 1497/39 e L 431/85 (ora D.Lgs 42/2004)

Beni Ambientali	a004_001	Art. 136 lett. b) beni singoli naturali, geologici, alb. pareti e gradoni	art. 8 NTA
	a005_001	Art. 136 lett. d) bellezze d'insieme: zone boschive con valore paesaggistico, panoramico, naturalistico	art. 8 NTA
	a006_001	Art. 136 lett. d) bellezze d'insieme: zone boschive per zone di interesse archeologico	art. 8 NTA
	a008_001	Art. 142 lett. m) aree di interesse archeologico (ex art. 1 lett. m) D.Lgs 42/04) (ex art. 1 quinquies D.L. 136 n.312/1985 conv. con L.431/85)	

Ricognizione delle aree tutelate per legge
ex L 431/85 (ora D.Lgs 42/2004)

Beni Legislativi D.Lgs	a008_001	tp protezione delle fasce costiere marittime	art. 34
	a009_001	tp protezione delle coste dei laghi	art. 35
	a010_001	tp protezione delle fasce fluviali, corsi d'acqua	art. 36
	a011_001	tp protezione delle sponde/ argini (porto di 1.200 mt. s.l.m.	art. 37
	a012_001	tp protezione dei parchi e delle riserve naturali	art. 38
	a013_001	tp protezione delle aree boscate	art. 39 /NTA
	a014_001	tp disciplina per le aree assegnate alle università agrarie e gravate da usi civici (art. 1 lett. h)	art. 40
	a015_001	tp protezione delle zone umide	art. 41
	a016_001	tp protezione delle aree di interesse archeologico	art. 42
	a018_001	tp protezione zone di interesse archeologico	art. 42
	a019_001	tp protezione zone di interesse archeologico e relativa fascia di rispetto	art. 42
	a020_001	tp protezione linee di interesse archeologico e relativa fascia di rispetto	art. 42
	a024_001	tp protezione aree di interesse archeologico (art. 1 lett. m) D.Lgs 42/04) (ex art. 1 quinquies D.L. 136 n.312/1985 conv. con L.431/85)	

N.B. Le aree indicate ad art. 142 c.1 lett. m) D.Lgs 42/2004 non sono individuate nel presente elaborato.

Individuazione del patrimonio identitario regionale
ex L.R. n. 24 del 11-08-2020 art. 9 lett. c) D.Lgs 42/2004

Beni Legislativi di piano	ra_001	rete ecologica regionale: aree di elevata biodiversità agricola	art. 42
	ra_002	rete ecologica regionale: aree a rischio di frammentazione	art. 44
	ra_003	luoghi dell'archeologia verde	art. 42
	ra_004	beni singoli dell'archeologia verde e relativa fascia di rispetto	art. 42
	ra_005	aree boscate (contenitori dei contesti archeologici) e relativa fascia di rispetto	art. 44
	ra_006	beni lineari testimonianza dei caratteri archeologici: tracce e relativa fascia di rispetto	art. 44 /NTA
	ra_007	canali della bonifica agraria e relativa fascia di rispetto	art. 47
	ra_008	beni testimonianza dei caratteri identitari regionali: geomorfologia e cave dismesse e relativa fascia di rispetto	art. 48
	ra_009	beni singoli geologici e cave dismesse (ex art. 1 lett. m) D.Lgs 42/04)	

aree urbanizzate del PTPR

limiti comunali

Fonte:
Regione Lazio, Piano Territoriale Paesistico Regionale (PTPR), approvato con deliberazione n. 5, il 21 aprile 2021, Tavola B - Beni paesaggistici (Foglio 375)

PRESIDENZA DEL CONSIGLIO DEI MINISTRI
MESSA IN SICUREZZA DEL SISTEMA
ACQUEDOTTISTICO DEL PESCHIERA PER
L'APPROVVIGIONAMENTO IDRICO
DI ROMA CAPITALE E DELL'AREA METROPOLITANA

IL COMMISSARIO STRAORDINARIO ING. PhD MASSIMO SESSA

SUB COMMISSARIO ING. MASSIMO PATERNOSTRO

ACEA ATO 2 S.P.A.

IL RUP
Ing. Emanuele Velori

IL RUP DELLA FASE DI ESECUZIONE
Ing. Ciro Di Gabriele

ELABORATO
A258PE VP05 2
COD. ATO2 AAM10121

DATA MAGGIO 2024 SCALA 1:2000

AGG. N.	DATA	NOTE	FIRMA
1	22/05/24	PRIMA EMISSIONE	
2	07/24	EMISSIONE PER CDS	
3			
4			
5			
6			

Progetto di sicurezza e ammodernamento dell'approvvigionamento dalla città metropolitana di Roma
"Messa in sicurezza e ammodernamento del sistema di Peschiera"
L.n.108/2021, ex DL n.77/2021 art. 44 Allegato IV

Sottoprogetto:
RADDOPPIO DI CAPACITÀ
TRATTO CASA VALDERA – USCITA GALLERIA RIPOLI
FASE 1 – VARIANTE PROGETTUALE
Cofin. Il Finanziamento dell'Unione europea – Next Generation EU

PROGETTO ESECUTIVO

RESPONSABILE UNITÀ COSTRUZIONE
Ing. Marco Bruno

IL DIRETTORE DEI LAVORI
Ing. Marco Bruno

IL COORDINATORE DELLA SICUREZZA IN FASE DI ESECUZIONE
Ing. Marco Bruno

RTP DI PROGETTAZIONE
SUC ZGAS 371 CONSORZIO TRA: SERPERI (MANDATARIA) MPRESE 1 (MANDANTE) IRCOP (MANDANTE) MONACO (MANDANTE) ambiente (MANDANTE) PATO (MANDANTE)

RESPONSABILE DELLA PROGETTAZIONE ESECUTIVA
Ing. Marco Bruno
Ordine degli Ingegneri della provincia di Roma n. A25818

GEOLOGO
Dott. Geol. Oliva – SAFER
Ordine delle Marche dei Geologi Romagna n.133-3

AGRONOMO
Dott. Raffaele Fabiani
Ordine degli Agronomi e Forestali di Roma n.1216

PIANO TERRITORIALE PAESISTICO REGIONALE
TAVOLA B

Firmato digitalmente da: CIRO DI GABRIELE
Data: 23/07/2024 18:52:26
Revisione CA: Root CA Actalis S.p.A./03358520967