PLANIMETRIA PFTE approvato con Determina Acea ATO2 S.p.A. prot. 0480343/23 del 20.07.2023

SCALA 1:2000

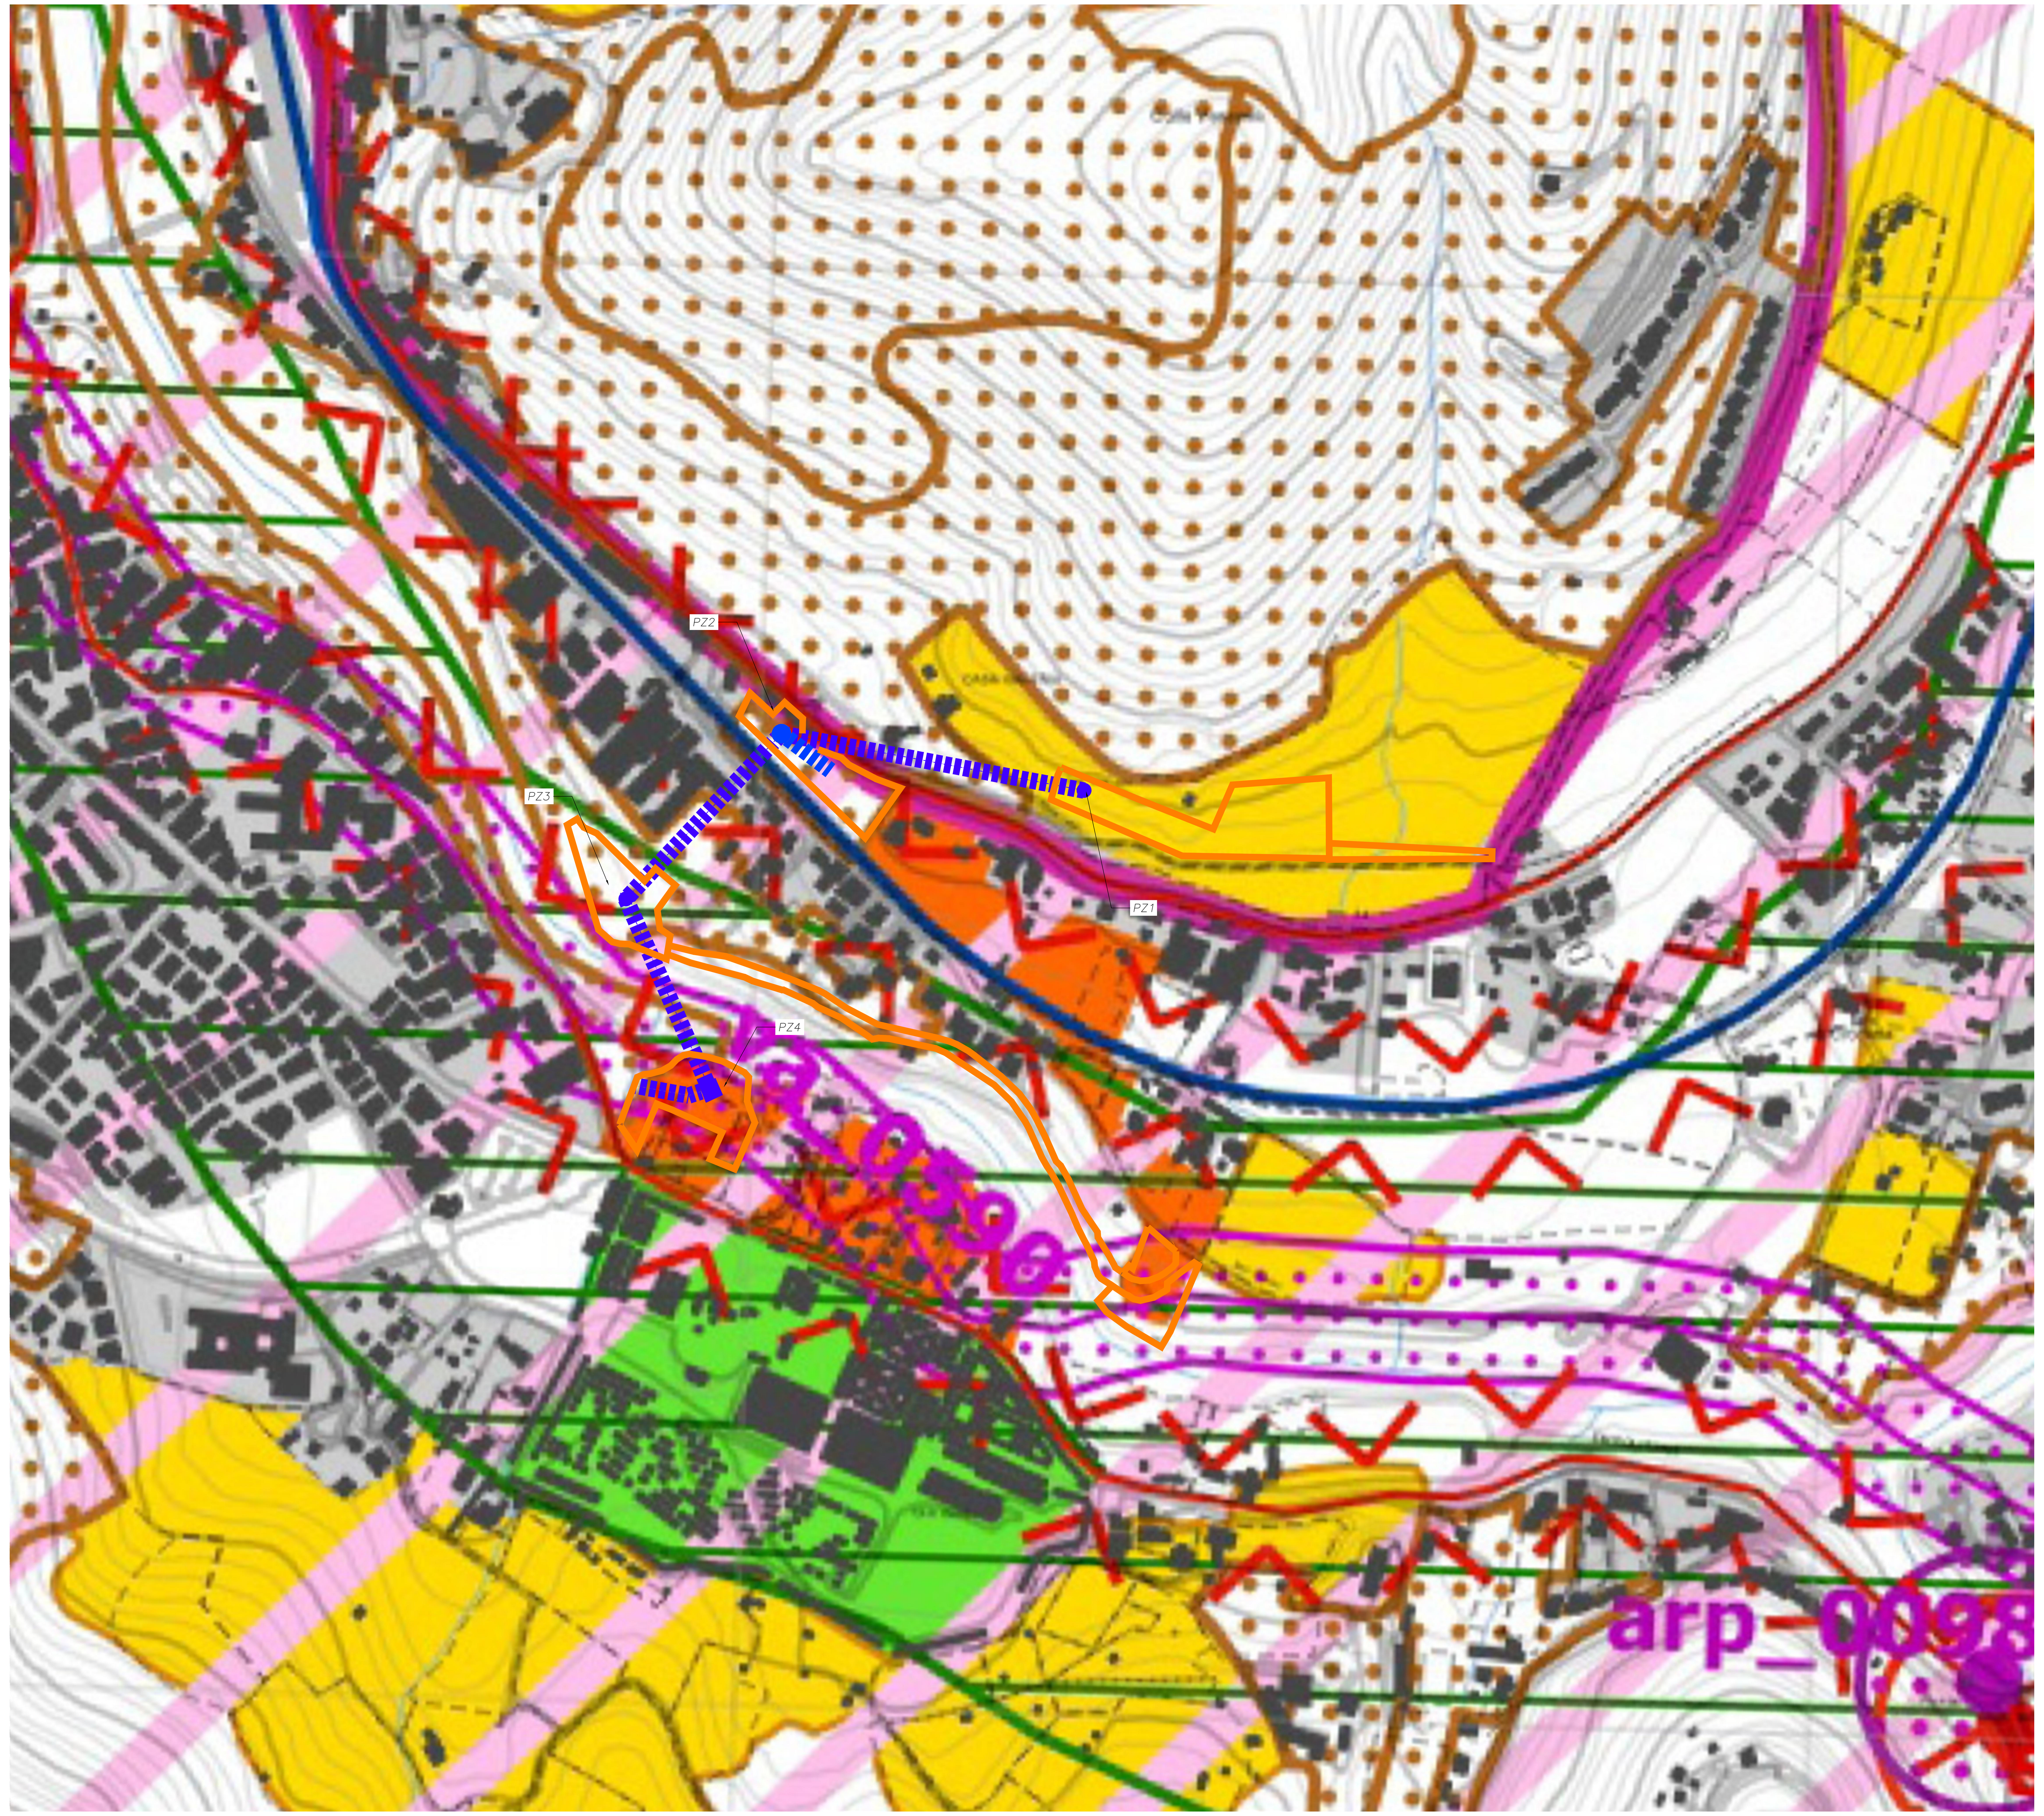

PLANIMETRIA PE VARIANTE PROGETTUALE

SCALA 1:2000

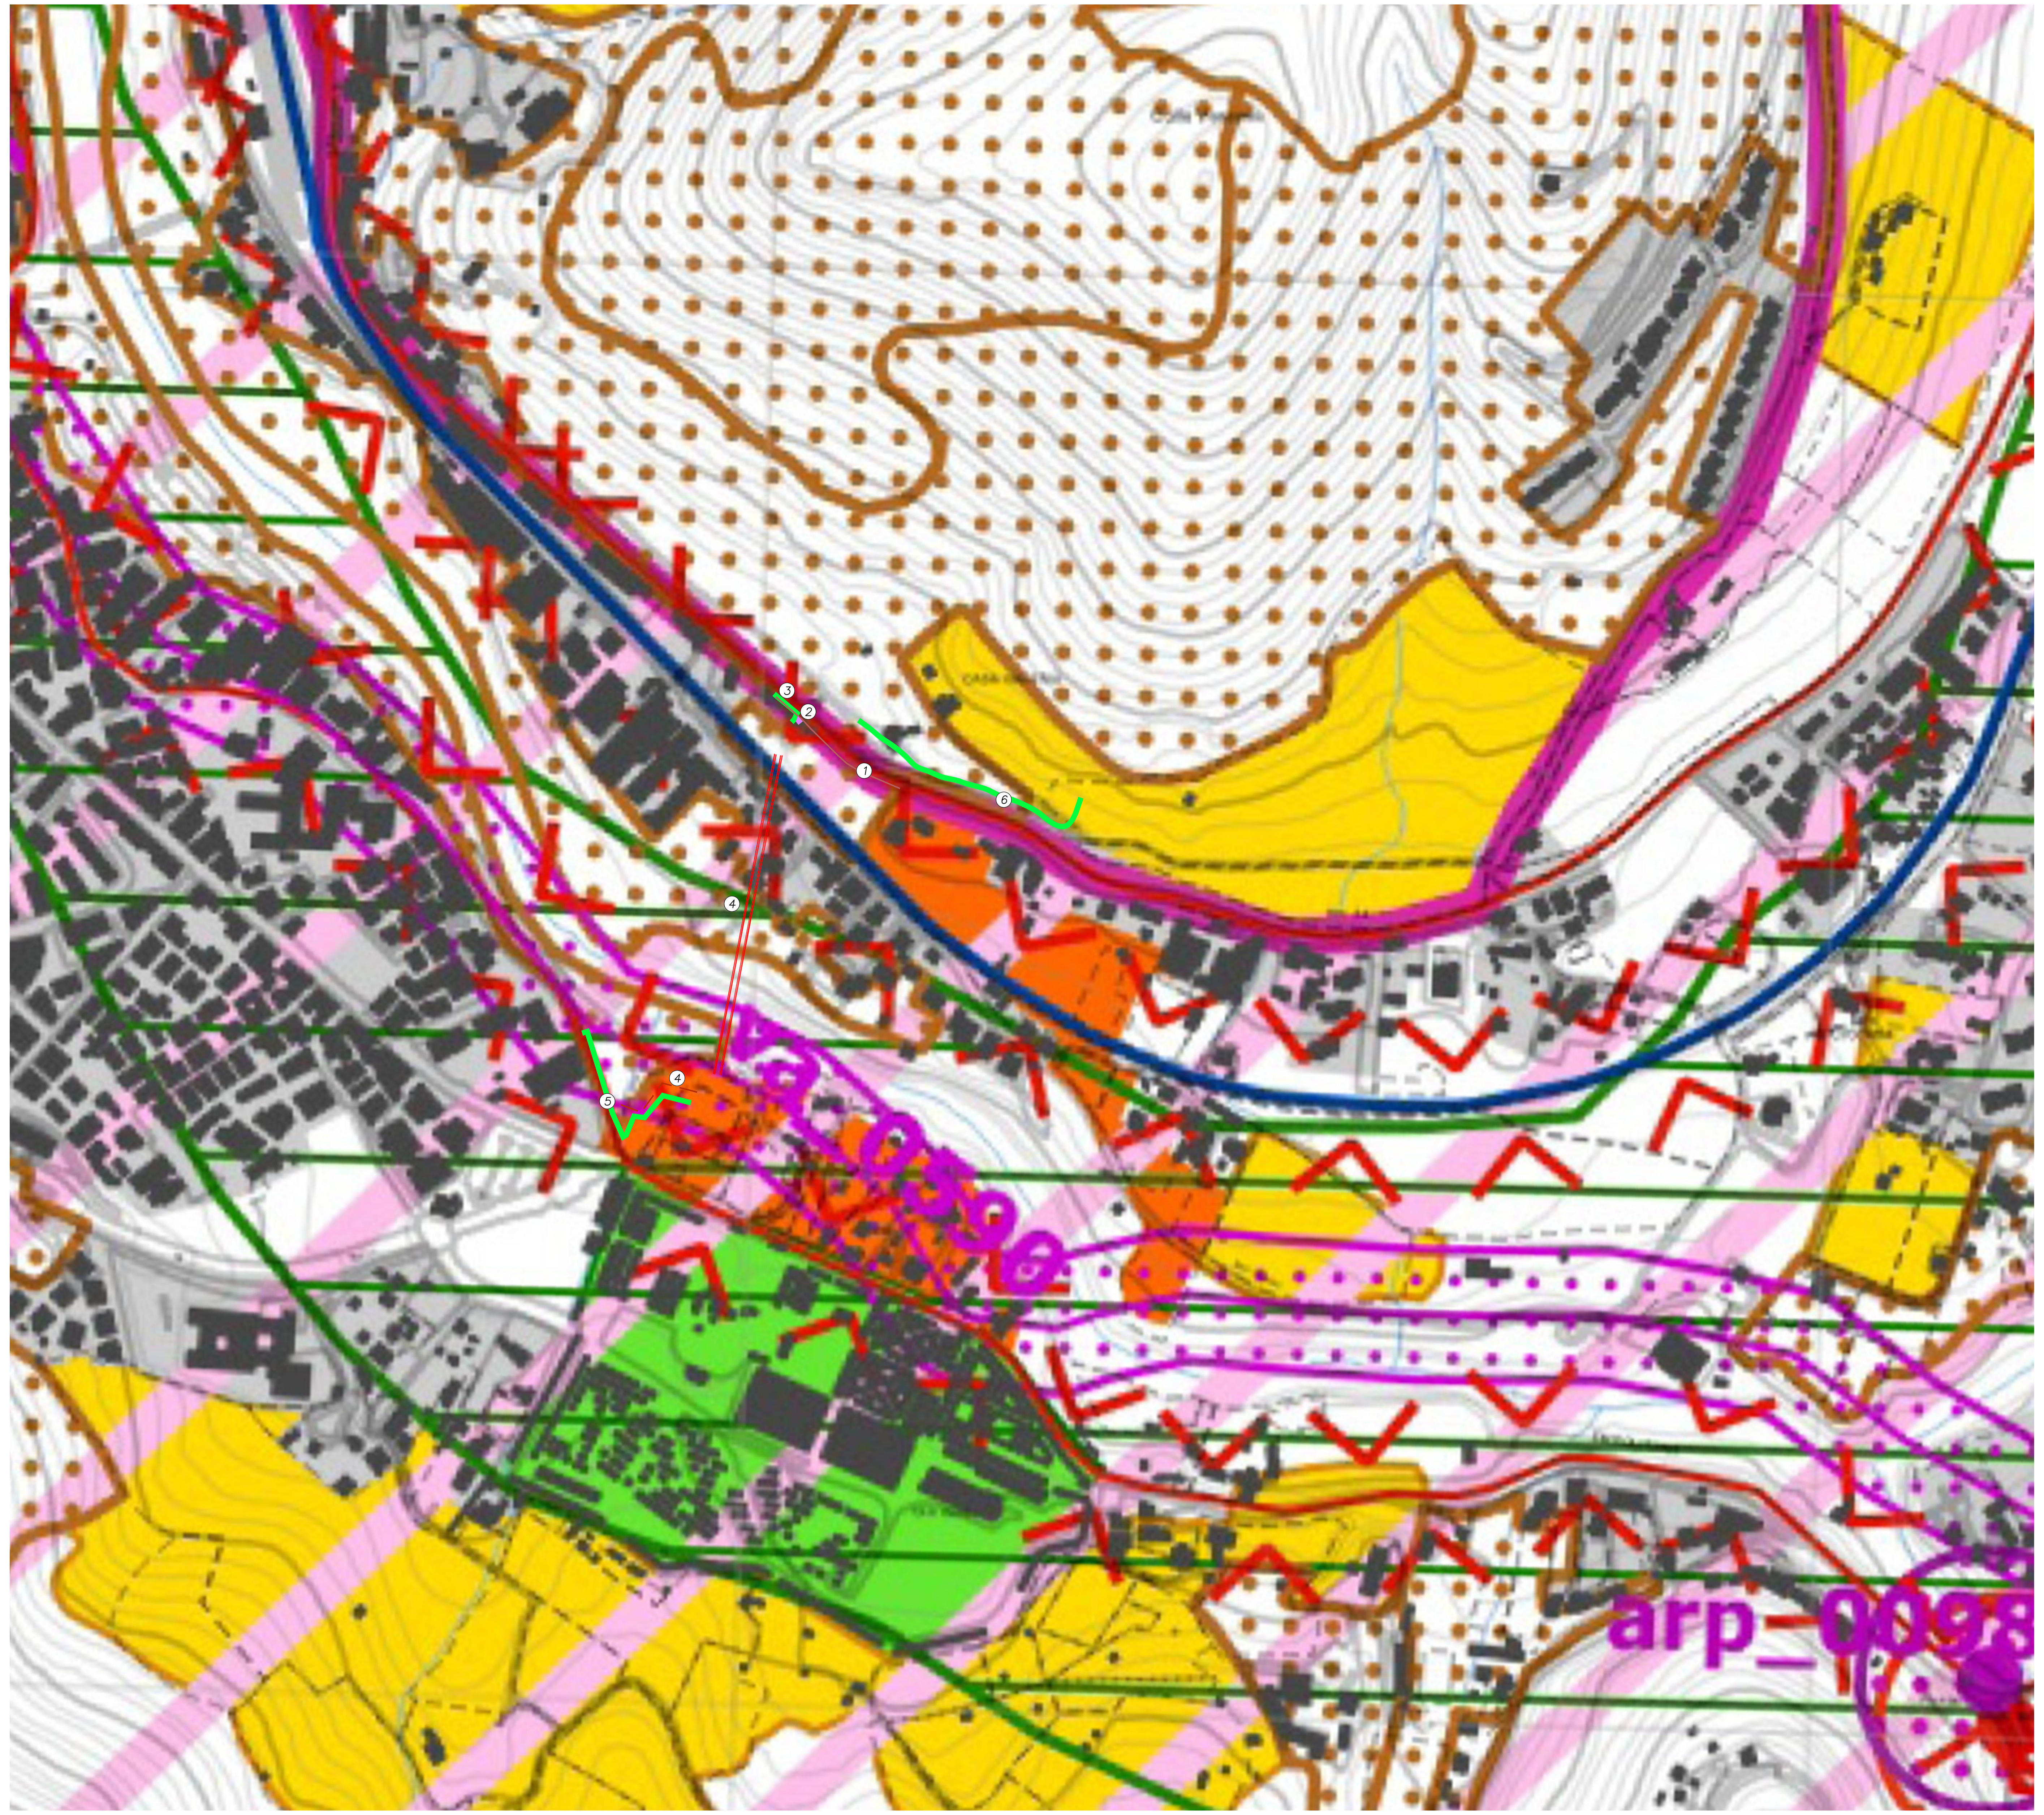

N

LEGENDA:

PFTE APPROVATO

- *Aree di cantiere e piste di cantiere*
- *Tracciato di progetto*
- *Pozzi di progetto*

VARIANTI PROGETTUALI

1. *Demolizione e rifacimento muro su Tiburtina*
2. *Realizzazione rampa di accesso a pozzo PZ2*
3. *Realizzazione Cavidotto su Via Tiburtina*
4. *Nuovo tratto T2–T4 con conseguente eliminazione pozzo Pz3 con relativa area di cantiere e pista di cantiere*
4. *n.2 tubazioni di scarico acque DN600,DN700 in canale di scarico esistente del calice VIII Sifone.*
5. *Realizzazione Cavidotto su via Acquaregna*
6. *Realizzazione Cavidotto per il pozzo PZ1*

NOTA BENE

Si precisa che la variante progettuale proposta prevede l'eliminazione del pozzo PZ3, del relativo cantiere e della pista di cantiere lungo il fiume Aniene

Beni del Patrimonio Naturale e Culturale e azioni strategiche del PTPR

Beni del Patrimonio Naturale			
	sic_001	Zone a conservazione speciale Siti di interesse comunitario	Direttiva Comunitaria 92/43/CEE (Habitat) Bioitaly D.M. 03/04/2000
	sin_001	Zone a conservazione speciale Siti di interesse nazionale	
	sir_001	Zone a conservazione speciale Siti di interesse regionale	
	zps_001	Zone a protezione speciale (Conservazione uccelli selvatici)	Direttiva Comunitaria 79/409/CEE DGR 2146 del 19/03/1996 DGR 651 del 19/07/2005
	apv_001	Ambiti di protezione delle attività venatorie (AFV, Bandite, ZAC, ZRC, FC)	L.R. 02/05/1995 n. 17 DCR 29/07/1998 n. 450
	of_001	Oasi faunistiche incluse nell'elenco ufficiale delle Aree Protette	Conferenza Stato-Regioni Delibera 20/07/2000 - 5° agg.to 2003
	zci_001	Zone a conservazione indiretta	
	sp_001	Schema del Piano Regionale dei Parchi Areali	Art. 46 L.R. 29/1997 DGR 11746/1993 DGR 1100/2002
	sp_001	Schema del Piano Regionale dei Parchi Puntuali	
	clc_001	Pascoli, rocce, aree nude (Carta dell'Uso del Suolo)	Carta dell'uso del suolo (1999)
		Reticolo idrografico	Intesa Stato-Regioni CTR 1:10.000
	geo_001	Geositi (ambiti geologici e geomorfologici) Areali	Direzione Regionale Culturale
	geo_001	Geositi (ambiti geologici e geomorfologici) Puntuali	
	bnl_001	Filari alberature	

Beni del Patrimonio Culturale				
	bpu_001		Beni della Lista del patrimonio mondiale dell'UNESCO (siti culturali)	Convenzione di Parigi 1972 Legge di ratifica 184 del 06/04/1977
	ara_001	SISTEMA DELL'INSEDIAMENTO ARCHEOLOGICO	Beni del patrimonio archeologico Areali	Art. 10 D.Lgs 42/2004
	arp_001		Beni del patrimonio archeologico Puntuali - fascia di rispetto 100 mt.	
	ca_001		Centri antichi, necropoli, abitati	"Forma Italiae" Unione Accademica Nazionale Istituto di Topografia Antica dell'Università di Roma "Carta Archeologica" - Prof. Giuseppe Lugli
	va_001		Viabilità antica Fascia di rispetto 50 mt.	
	sam_001	SISTEMA DELL'INSEDIAMENTO STORICO	Beni del patrimonio monumentale storico e architettonico Areali	Art. 10 D.Lgs. 42/2004
	spm_001		Beni del patrimonio monumentale storico e architettonico Puntuali - fascia di rispetto 100 mt.	
	pv_001		Parchi, giardini e ville storiche	Art. 15 L.R. 24/1998 Art. 60 co. 2 L.R. 38/1999
	vs_001		Viabilità e infrastrutture storiche	Art. 60 co. 2 L.R. 38/1999
	sac_001		Beni areali	Art. 60 co. 2 L.R. 38/1999 L.R. 68/1983
	spc_001		Beni puntuali Fascia di rispetto 100 mt.	
	cc_001	SISTEMA DELL'INSEDIAMENTO CONTEMPORANEO	Beni areali	
	cc_001		Beni puntuali Fascia di rispetto 100 mt.	
	ic_001		Beni lineari Fascia di rispetto 100 mt.	Carta dell'Uso del Suolo (1999)
	cp_001		Viabilità di grande comunicazione	L.R. 27 del 20/11/2001
	ca_001		Ferrovia	
	cl_001		Grandi infrastrutture (aeroporti, porti e centri intermodali)	
			Tessuto urbano	Carta dell'Uso del Suolo (1999)
			Aree ricreative interne al tessuto urbano (parchi urbani, aree sportive, campeggi, etc.)	

Ambiti prioritari per i progetti di conservazione, recupero, riqualificazione, gestione e valorizzazione del paesaggio regionale Art. 143 D.Lgs. 42/2004				
		VISUALI	Punti di vista	Artt. 31bis e 16 L.R. 24/1998
			Percorsi panoramici	
	pac_001	AREE A CONNOTAZIONE SPECIFICA	Parchi archeologici e culturali	Art. 31ter L.R. 24/1998
			Sistema agrario a carattere permanente	Artt. 31bis e 31bis.1 L.R. 24/1998
		AREE A RISCHIO PAESAGGISTICO	Aree con fenomeni di frazionamenti fondiari e processi insediativi diffusi	Artt. 31bis e 16 L.R. 24/1998
			Discariche, depositi, cave	

Fonti:
Regione Lazio, Piano Territoriale Paesistico Regionale (PTPR), approvato con deliberazione n. 5, il 21 aprile 2021, Tavola C - Beni del patrimonio Naturale e Culturale (Foglio 375)

REPVBBLICA ITALIANA

PRESIDENZA DEL CONSIGLIO DEI MINISTRI
MESSA IN SICUREZZA DEL SISTEMA ACQUEDOTTISTICO DEL PESCHIERA PER L'APPROVVIGIONAMENTO IDRICO DI ROMA CAPITALE E DELL'AREA METROPOLITANA

IL COMMISSARIO STRAORDINARIO ING. PhD MASSIMO SESSA

SUB COMMISSARIO ING. MASSIMO PATERNOSTRO

ACEA ATO 2 SPA

IL RUP
Ing. Emanuela Meloni

IL RUP DELLA FASE DI ESECUZIONE
Ing. Ciro Di Gabriele

ELABORATO
A258PE VP06 2

COD. ATO2 AAM10121

DATA MAGGIO 2024 | SCALA 1:2000

AGG. N.	DATA	NOTE	FIRMA
1	22/05/24	PRIMA EMISSIONE	
2	07/24	EMISSIONE PER CDS	
3			
4			
5			
6			

Progetto di sicurezza e ammodernamento dell'approvvigionamento della città metropolitana di Roma "Messa in sicurezza e ammodernamento del sistema idrico del Peschiera", L.n.108/2021, ex DL n.77/2021 art. 44 Allegato IV

Sottoprogetto
RADDOPPIO VIII SIFONE
TRATTO CASA VALERIA – USCITA GALLERIA RIPOLI
FASE 1 – VARIANTE PROGETTUALE
(con il finanziamento dell'Unione europea – Next Generation EU)

European Union

PROGETTO ESECUTIVO

PIANO TERRITORIALE PAESISTICO REGIONALE
TAVOLA C

RESPONSABILE UNITÀ COSTRUZIONE
Ing. Marco Meroni

IL DIRETTORE DEI LAVORI
Ing. Paolo Piccioli

IL COORDINATORE DELLA SICUREZZA IN FASE DI ESECUZIONE
Ing. Enrico Domenici

RTP DI PROGETTAZIONE
CONSORZIO TRA: 3TI PROGETTI, ALCOTEC, SPERI (MANDATARIA)
IN RTI CON (MANDANTI) ambiente s.p.a.

IMPRESE
IRCOP (MANDATARIA)
IN RTI CON (MANDANTI) MONACO S.p.A. Costruzioni generali, PATO PERFORAZIONI

RESPONSABILE DELLA PROGETTAZIONE ESECUTIVA
Ing. Stefano Possati – 3ti
Ordine degli Ingegneri della provincia di Roma n. A20809

GEOLOGO
Dott. Fabio Oliva – SPERI
Ordine dei Geologi dell'Emilia Romagna n.1313

AGRONOMO
Dott. Raffaele Fabozzi
Ordine degli Agronomi e Forestali di Roma n.1216

Firmato digitalmente da: CIRO DI GABRIELE
Data: 23/07/2024 18:52:29