PLANIMETRIA PFTE approvato con Determina Acea ATO2 S.p.A. prot. 0480343/23 del 20.07.2023

SCALA 1:2000

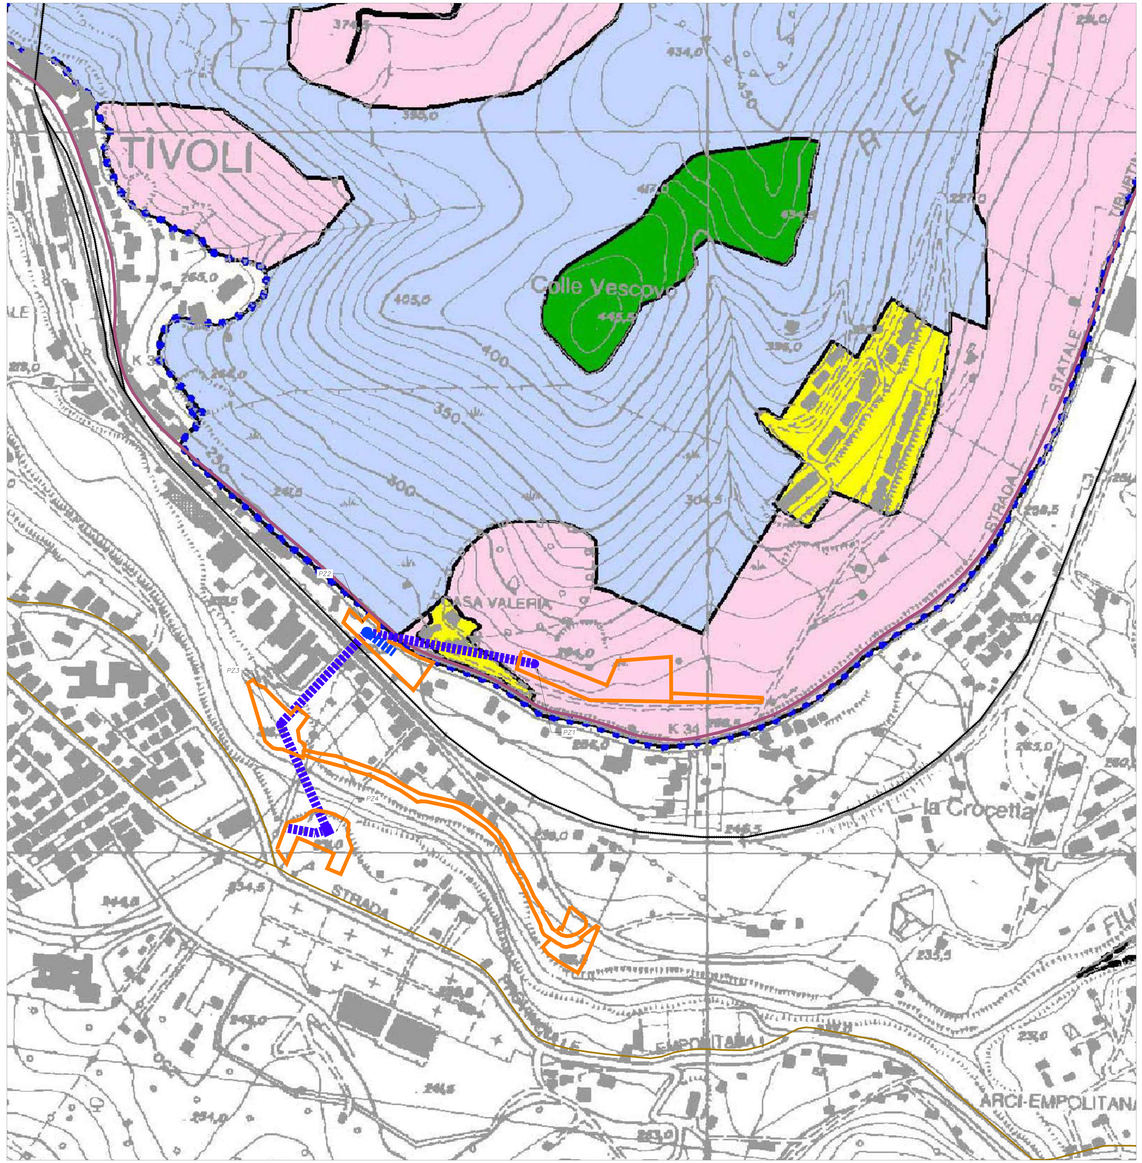

PLANIMETRIA PE VARIANTE PROGETTUALE

SCALA 1:2000

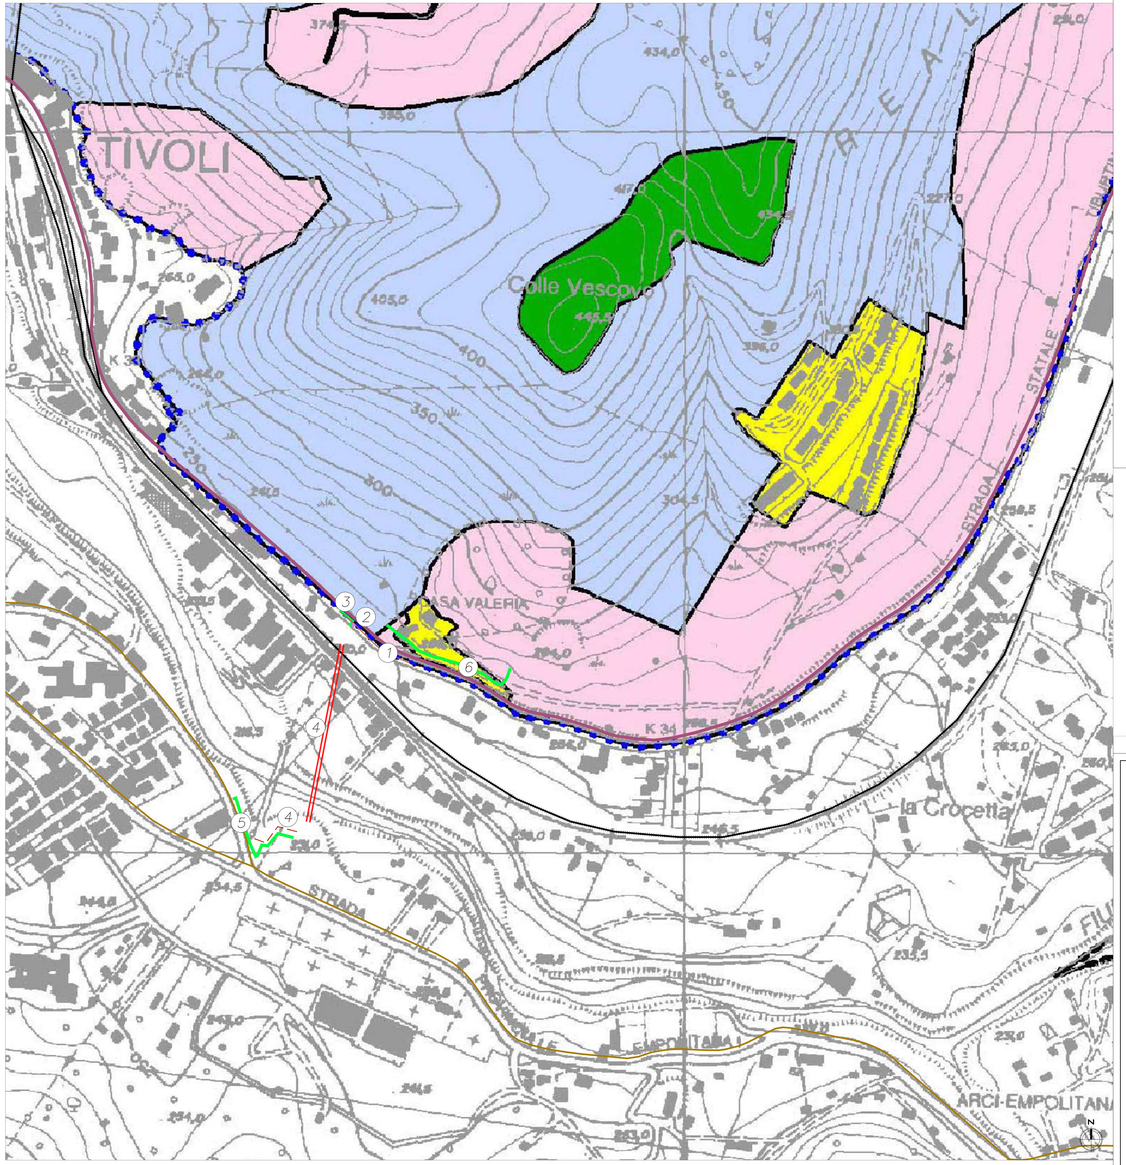

LEGENDA:

PFTE APPROVATO

- Aree di cantiere e piste di cantiere
- Tracciato di progetto
- Pozzi di progetto

VARIANTI PROGETTUALI

- (T1) Demolizione e rifacimento muro su Tiburtina
- (T2) Realizzazione rampa di accesso a pozzo P22
- (T3) Realizzazione Cavidotto su via Tiburtina
- (T4) Nuovo tratto T2–T4 con conseguente eliminazione pozzo P23 con relativa area di cantiere e pista di cantiere
- (T5) n.2 tubazioni di scarico acque DN600,DN700 in canale di scarico esistente del collo VIII Sifone.
- (T6) Realizzazione Cavidotto su via Acquaregna
- (T7) Realizzazione Cavidotto per il pozzo P21

NOTA BENE

Si precisa che la variante progettuale proposta prevede l'eliminazione del pozzo P23, del relativo cantiere e della pista di cantiere lungo il fiume Aniene

Città metropolitana
di Roma Capitale

Riserva Naturale Monte Catillo

Tav. Zonizzazione

Deliberazione del Commissario ad acta del 26 Novembre 2015, pubblicato sul BURL del 19 Gennaio 2016, numero 5, supplemento 2, in esecuzione alla Sentenza T.A.R. Lazio 9916/2015, in disposto coordinato con la Sentenza T.A.R. Lazio 1877/2014

- Perimetro della Riserva
- Confini comunali
- Zona A
- Zona B
- Zona C
- Zona D

PRESIDENZA DEL CONSIGLIO DEI MINISTRI
MESSA IN SICUREZZA DEL SISTEMA
ACQUEDOTTISTICO DEL PESCHIERA PER
L'APPROVVIGIONAMENTO IDRICO
DI ROMA CAPITALE E DELL'AREA METROPOLITANA

IL COMMISSARIO STRAORDINARIO ING. PhD MASSIMO SESSA

SUB COMMISSARIO ING. MASSIMO PATERNOSTRO

ACEA ATO 2 SPA

IL RUP
Ing. Emanuela Melani

IL RUP DELLA FASE DI ESECUZIONE
Ing. Ciro Di Gennaro

ELABORATO
A258PE VP 09 2

COD. ATO2 AAM10121

DATA NOVEMBRE 2023 | SCALA 1:2000

AGG. N.	DATA	NOTE	FIRMA
1	24/05/24	PRIMA EMISSIONE	
2	07/24	EMISSIONE PER CDS	
3			
4			
5			
6			

Progetto di sicurezza e ammodernamento dell'approvvigionamento delle città metropolitana di Roma Capitale
"Messa in sicurezza e ammodernamento del sistema idrico del Peschiera"
ex Dl. n.77/2021 art. 44 Allegato IV

Sottoprogetto
RADDOPPIO VIII SIFONE
TRATTO CASA VALERIA – USCITA GALLERIA RIPOLI
FASE 1 – VARIANTE PROGETTUALE
Con il finanziamento dell'Unione Europea – Next Generation EU

PROGETTO ESECUTIVO

RESPONSABILE DELLA COSTRUZIONE ED INTEGRAZIONE
Ing. Ciro Di Gennaro

IL DIRETTORE DEI LAVORI
Ing. Ciro Di Gennaro

IL COORDINATORE DELLA SICUREZZA IN FASE DI ESECUZIONE
Ing. Enrico Ferrante

PIANO DI ASSETTO DELLA RISERVA NATURALE DI MONTE CATILLO

RTP DI PROGETTAZIONE
MANDATARIA: 3SAS Associate Sas
MANDANTI: SEIPERI; ambiente; IPCOP; MONACO; PATTO
IL RTP CON ORIENTEC

IMPRESE
IL LEGALE RAPPRESENTANTE

RESPONSABILE DELLA PROGETTAZIONE ESECUTIVA
Ing. Ciro Di Gennaro
Ordine degli Ingegneri della provincia di Roma n. A24813

GEOLOGO
Dott. Fabio Cinti – SPEA
Ordine dei Geologi del Lazio Romagna n.1313

IDROLOGO
Dott. Rutger Fabiani
Ordine degli Agronomi e Forestali di Roma n.1214

Firmato digitalmente da: CIRO DI GENNARO
Data: 23/07/2024 18:54:33
GMT+01:00