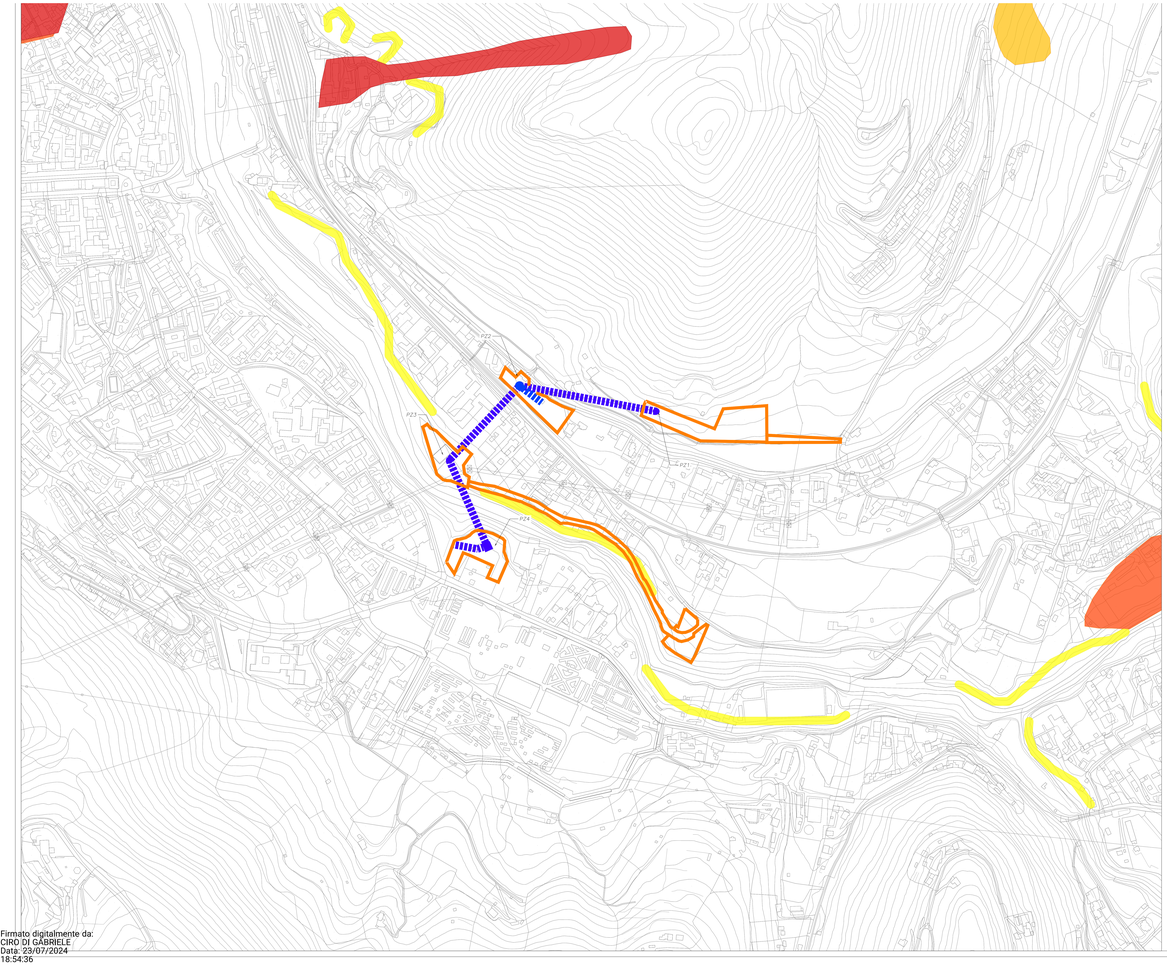

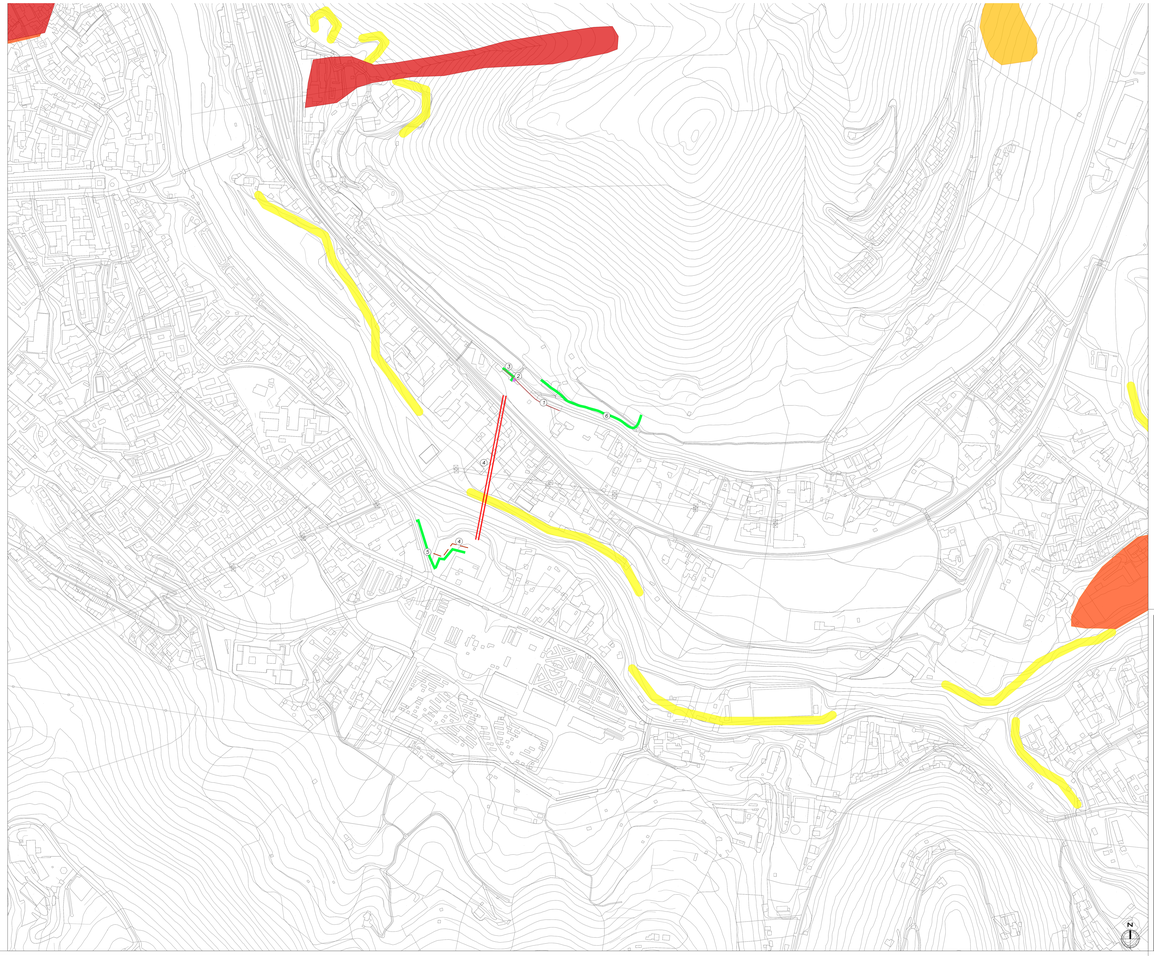

PFTE APPROVATO

Aree di cantiere e piste di cantiere

Tracciato di progetto

Pozzi di progetto

VARIANTI PROGETTUALI

1. Demolizione e rifacimento muro su Tiburtina
2. Realizzazione rampa di accesso a pozzo PZ2
3. Realizzazione Cavidotto su Via Tiburtina
4. Nuovo tratto T2-T4 con conseguente eliminazione pozzo PZ3 con relativa area di cantiere e pista di cantiere
4. n.2 tubazioni di scarico acque DN600/DN700 in canale di scarico esistente del calice VIII Stralcio
5. Realizzazione Cavidotto su via Acquaregna
6. Realizzazione Cavidotto per il pozzo PZ1

NOTA BENE

Si precisa che la variante progettuale proposta comporta l'eliminazione dell'area di cantiere, area di cantiere e della pista di cantiere lungo il fiume Aniene

PAI – PERICOLOSITA' FRANE

- Molto elevato P4
- Elevato P3
- Medio P2
- Moderato P1

Fonti: Sapienza, Università di Roma, PAI - Pericolosità frane shapefile

PRESIDENZA DEL CONSIGLIO DEI MINISTRI
MESSA IN SICUREZZA DEL SISTEMA
ACQUEDOTTISTICO DEL PESCHIERA PER
L'APPROVVIGIONAMENTO IDRICO
DI ROMA CAPITALE E DELL'AREA METROPOLITANA

IL COMMISSARIO STRAORDINARIO ING. PhD MASSIMO SESSA
SUB COMMISSARIO ING. MASSIMO FATEROSTRO

ACEA ATO 2 SPA

IL RUP
Ing. Emanuele Ranieri
IL RUP DELLA FASE DI ESECUZIONE
Ing. Gino Di Gabriele

ELABORATO
A258PE VP 10b 2
COD. ATO2 AAM1012 1

DATA	AGGIORNAMENTO	DESCRIZIONE	FIRMA
1	24/05/24	PRIMA EMISSIONE	
2	07/24	REVISIONE PER CDS	
3			
4			
5			
6			

RESPONSABILE DEFF CONTROLLORE
Ing. Gino Di Gabriele
IL DIRETTORE DEL LAVORO
Ing. Gino Di Gabriele
IL COORDINATORE DELLA SICUREZZA IN FASE DI ESECUZIONE
Ing. Gino Di Gabriele

RTP DI PROGETTAZIONE

CAPOGRUPPO: SPIRIDE S.r.l. Ing. Gianluca Spiridigliozzi

MANDANTI: PROTOP Ingegneria e Servizi S.r.l. Ing. Pietro Tarquinio

STUDIO MONACO Ing. Ugo Monaco

ambiente Ing. Giuseppe Ciarlo

Progetto di sicurezza e ammodernamento del sistema acquedottistico del Peschiera con adeguamento di Roma
"Messa in sicurezza e ammodernamento del sistema di adduzione"
L.n.108/2021, art. 4, DL n.77/2021 art. 44 Allegato IV

Sottoprogetto
RADDOPPIO VIB SIFONE
TRATTO CASA VALERIA – USCITA GALLERIA RIPOLI
FASE 1 – variante definitiva
Finanziato dal Piano Nazionale di Ripresa e Resilienza – Next Generation EU

Cofinanziato dall'Unione Europea

PROGETTO ESECUTIVO

CARTA
DELLA PERICOLOSITA'
GEOMORFOLOGICA (stralcio PAI)

RTI DI PROGETTAZIONE
CAPOGRUPPO: CCS ENGIN S.p.A. Ing.Gianluca Spiridigliozzi
Via Cola di Rienzo 243 - 00192 Roma
Tel. 06 32 50 11 - www.ccsengin.com
info@ccsengin.com

DIRIGENTE
Ing. Gianluca Spiridigliozzi
Ordine degli Ingegneri di Roma n. 20000

DIRIGENTE
Dott. Ing. Pietro Tarquinio
Ordine degli Ingegneri di Frosinone n. 1273

Maurizio Del Prosciutto
23.07.2024
CN=IT
C=IT
O=ITI CA

AUTORE
Dott. Geologo Maurizio Del Prosciutto
Ordine degli Geologi del Lazio n.1253

Firmato digitalmente da:
CIRO DI GABRIELE
Data: 23/07/2024
18:54:36