PLANIMETRIA PFTE approvato con Determina Acea ATO2 S.p.A. prot. 0480343/23 del 20.07.2023 SCALA 1:2000

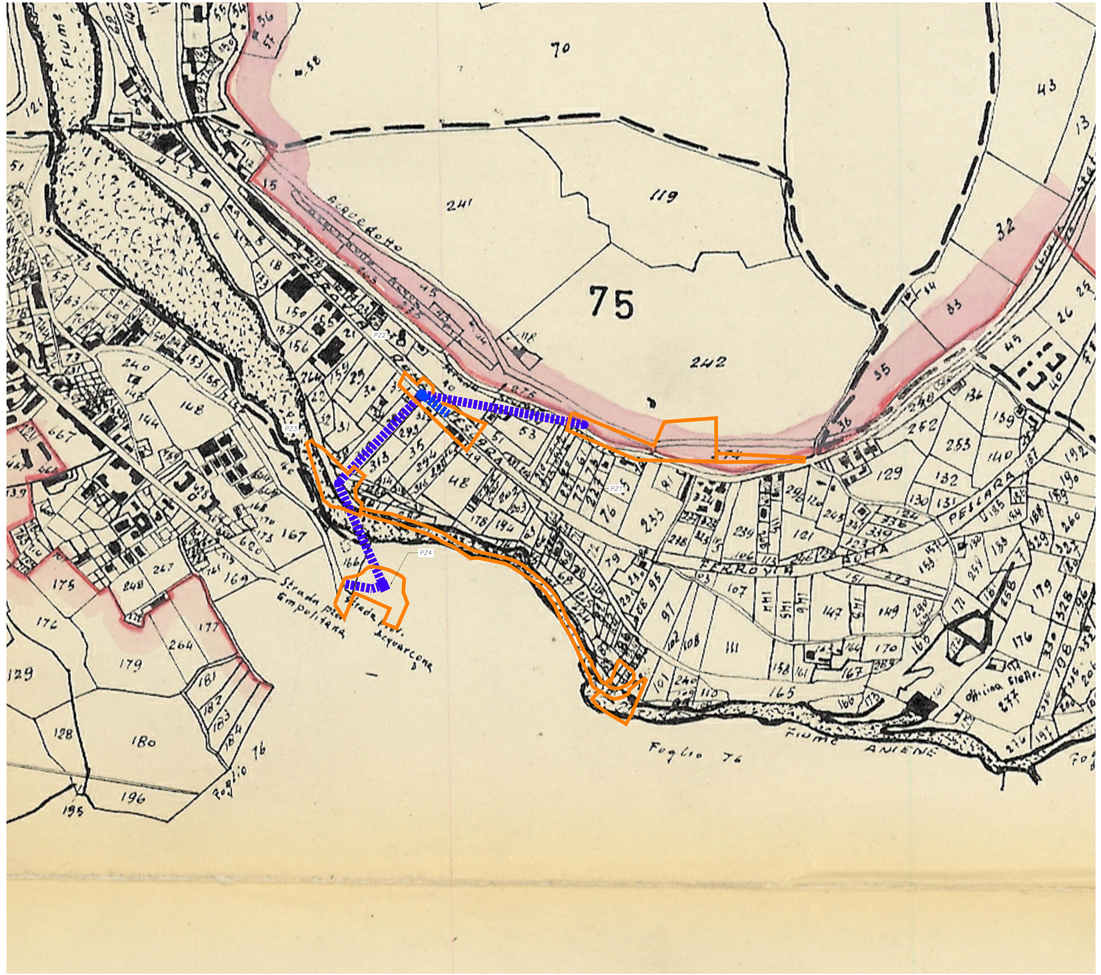

PLANIMETRIA PE VARIANTE PROGETTUALE SCALA 1:2000

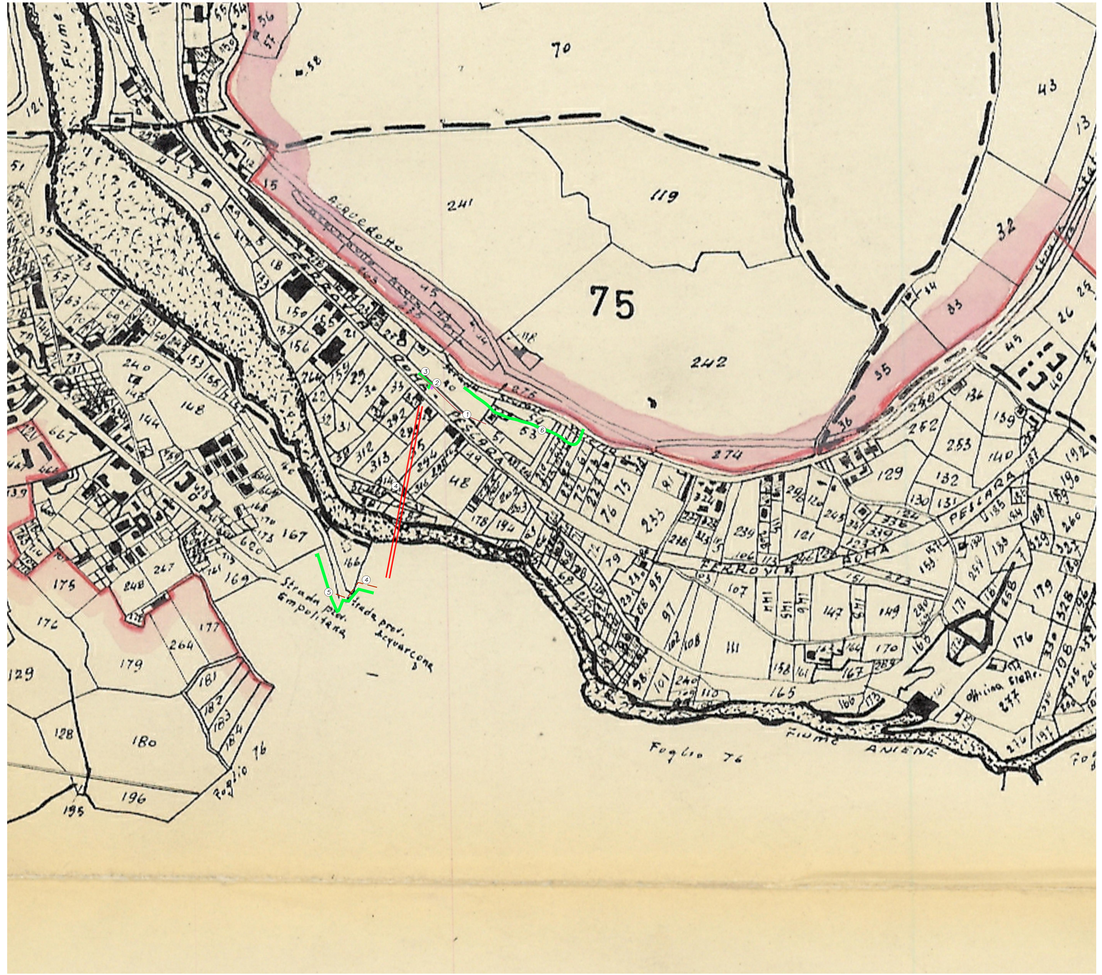

LEGENDA:

PFTE APPROVATO

- *Aree di cantiere e piste di cantiere*
- *Tracciato di progetto*
- *Pozzi di progetto*

VARIANTI PROGETTUALI

- (1) *Demolizione e rifacimento muro su Tiburtina*
- (2) *Realizzazione rampa di accesso a pozzo P22*
- (3) *Realizzazione Cavidotto su Via Tiburtina*
- (4) *Nuovo tratto T2-T4 con conseguente eliminazione pozzo P23 con relativa area di cantiere e pista di cantiere*
- (5) *n.2 tubazioni di scarico acque DN600,DN700 in canale di scarico esistente del calice VIII Sifone*
- (6) *Realizzazione Cavidotto su via Acquaregna*
- (6) *Realizzazione Cavidotto per il pozzo P21*

NOTA BENE

Si precisa che la variante progettuale proposta prevede l'eliminazione del pozzo P23, del relativo cantiere e della pista di cantiere lungo il fiume Aniene

Vincolo Idrogeologico (Regio Decreto n. 3267/1923)

Conflitto di aree proposte per vincolo

Indicativo, di norma vincolo della proposta di vincolo

Firmato digitalmente da: CIRO DI GABRIELE
Data: 23/07/2024 18:46:06

Fonti:
Regione Lazio, Piano Territoriale Paesistico Regionale (PTPR), approvato con deliberazione n. 5, 21 aprile 2021, Tavola A - Sistemi ed ambiti del paesaggio (Foglio 375)

PRESIDENZA DEL CONSIGLIO DEI MINISTRI
MESSA IN SICUREZZA DEL SISTEMA
ACQUEDOTTISTICO DEL PESCHIERA PER
L'APPROVVIGIONAMENTO IDRICO
DI ROMA CAPITALE E DELL'AREA METROPOLITANA

IL COMMISSARIO STRAORDINARIO ING. PhD MASSIMO SESSA

SUB COMMISSARIO ING. MASSIMO PATERNOSTRO

ACEA ATO 2 SPA

IL RUP
Ing. Emanuele Velori
IL RUP DELLA FASE DI ESECUZIONE
Ing. Ciro Di Gabriele

ELABORATO
A258PE VP21 0
COD. ATO2 AAM10121

DATA LUGLIO 2024 SCALA 1:2000

AGG. N.	DATA	NOTE	FIRMA
1			
2			
3			
4			
5			
6			

RESPONSABILE UNITÀ COSTRUZIONE
Ing. Marco Bruno
IL DIRETTORE DEI LAVORI
Ing. Ciro Di Gabriele
IL COORDINATORE DELLA SICUREZZA IN FASE DI ESECUZIONE
Ing. Ciro Di Gabriele

Progetto di sicurezza e ammodernamento dell'approvvigionamento delle città metropolitana di Roma
"Messa in sicurezza e ammodernamento del sistema di Peschiera"
L.n.108/2021, ex DL n.77/2021 art. 44 Allegato IV

Sottoprogetto
RADDOPPIO TRATTA
TRATTO CASA VALERIA – USCITA GALLERIA RIPOLI
FASE 1 – VARIANTE PROGETTUALE
Con il finanziamento dell'Unione europea – Next Generation EU

PROGETTO ESECUTIVO

VINCOLO IDROGEOLOGICO

RTP DI PROGETTAZIONE
CONSORZIO TRE SISPERI
IN RTI CON IMPRESE
IMPRESE
IN RTI CON IMPRESE
ambiente

RESPONSABILE DELLA PROGETTAZIONE ESECUTIVA
Ordine degli Ingegneri della provincia di Roma n. A29890
JTI ITAGIA S.p.A.
Ordine degli Ingegneri della provincia di Roma n. A29890
Dott. Ing. Mauro Dei
Professione di Ingegnere Civile e Ambientale
Sez. A Settore a)
GEOLOGO
Dott. Geol. Ciro Di Gabriele
Ordine dei Geologi dell'Emilia Romagna n.133
AGRONOMO
Dott. Agronomo Fabio Di Gabriele
Ordine degli Agronomi e Forestali di Roma n.1216

Firmato digitalmente da: Mauro Dei
Data: 23/07/2024 15:50:15 GMT+01:00