



Layout Presentato

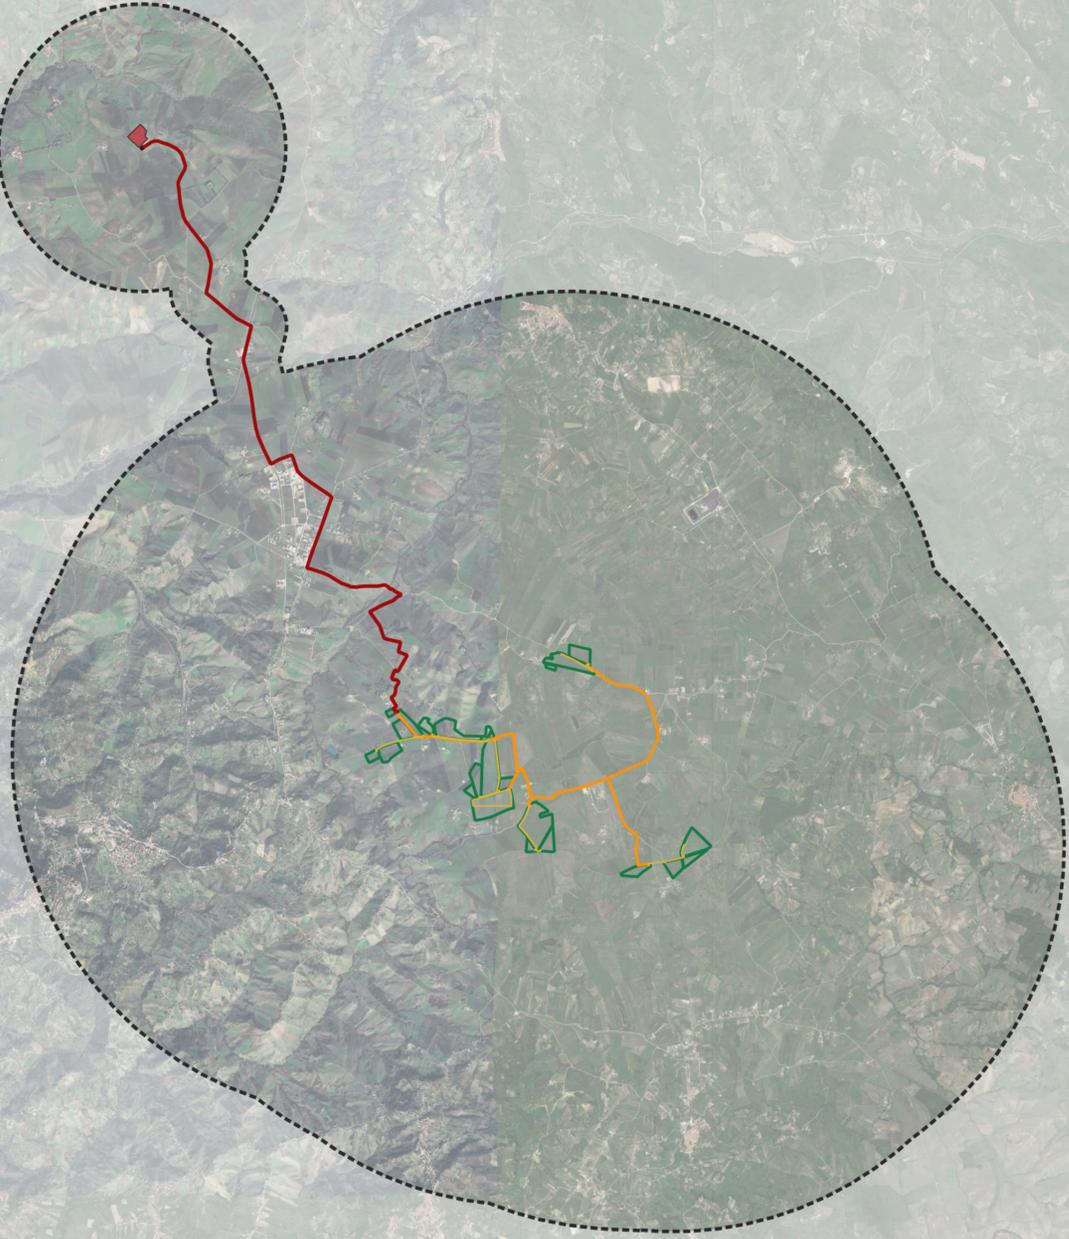

- Legenda**
- Layout presentato
- Cavidotto
- cavidotto esterno di collegamento RTN (4 terne)
 - cavidotto esterno (MT)
 - circuito interno (BT)
 - ▭ Area di impianto
 - RTN Terna
 - SET
 - Area vasta di analisi
- Google Satellite

Layout Ipotesi di modifica del cavidotto

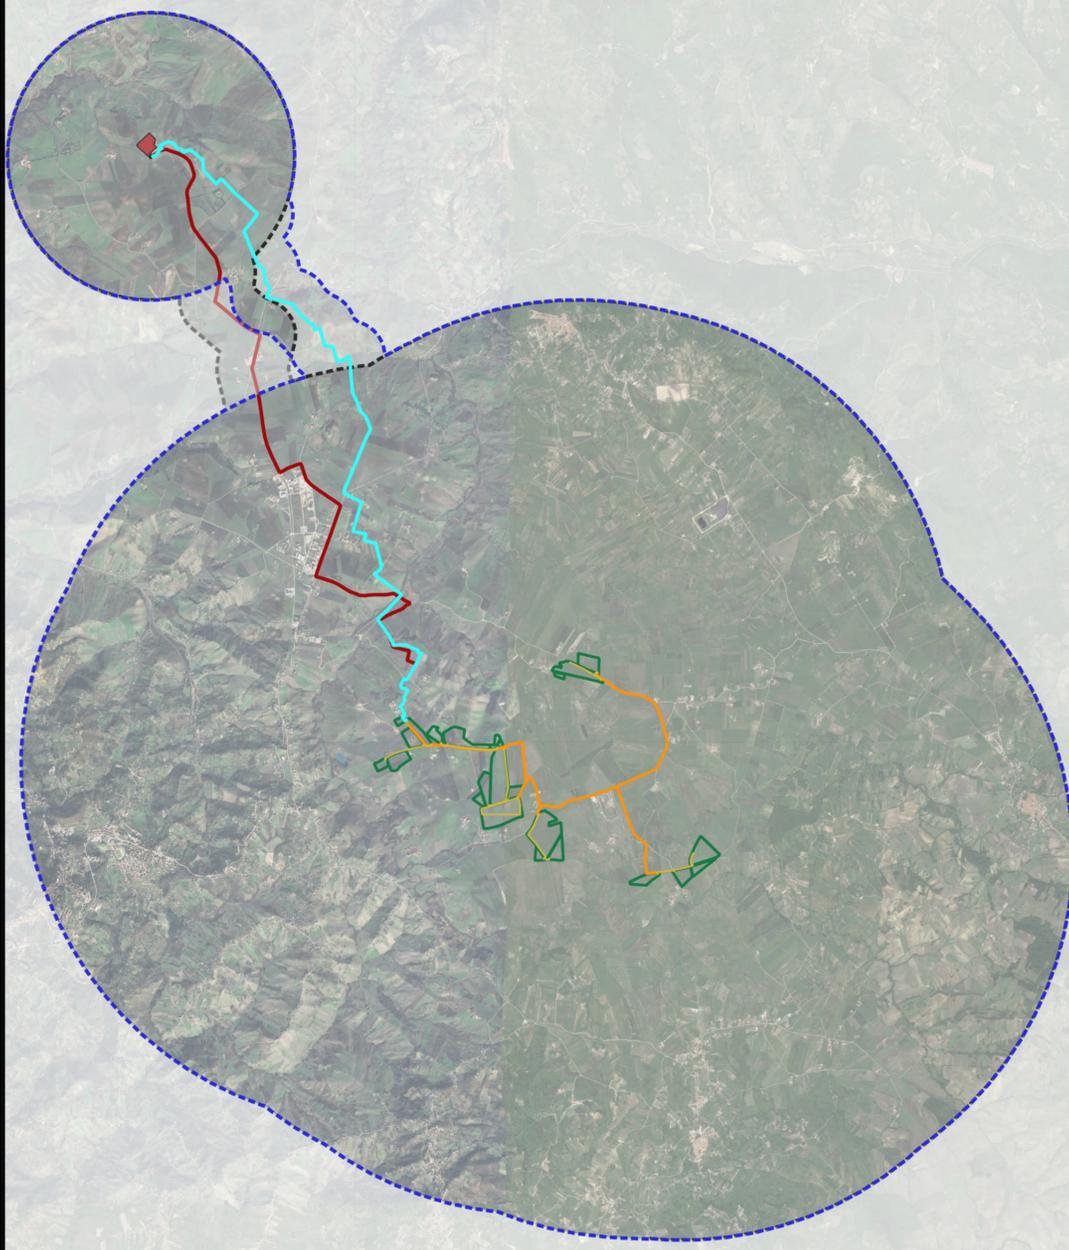

- Legenda**
- Layout - Ipotesi di modifica del cavidotto
- Cavidotto alternativo
- cavidotto esterno di collegamento RTN (4 terne)
 - cavidotto esterno (MT)
 - circuito interno (BT)
 - ▭ Area di impianto
 - RTN Terna
 - SET
 - Area vasta di analisi
- Layout presentato
- Cavidotto
- cavidotto esterno di collegamento RTN (4 terne)
 - Area vasta di analisi
- Google Satellite

KEYMAP



- Legenda**
- ▭ Area vasta
 - Limiti regionali
 - Campania
 - Puglia
- Google Satellite



PROGETTO DEFINITIVO

Lavori di realizzazione di un parco agrovoltaico della potenza di 103MW con annesso impianto di storage e delle relative opere connesse nel comune di Ariano Irpino (AV)

Titolo elaborato: **PD_2_89_CA_Ipotesi di modifica del cavidotto**

Codice elaborato: **F0500HT05A**

Scala: **1:50.000**

Progettazione

F4 ingegneria srl
Via Di Giura - Centro Direzionale, 85100 Potenza
Tel: +39 0971 1944797 - Fax: +39 0971 55452
www.f4ingegneria.it - f4ingegneria@pec.it

Il Direttore Tecnico
(ing. Giorgio ZUCCARO)

Società certificata secondo le norme UNI-EN ISO 9001:2015 e UNI-EN ISO 14001:2015 per l'erogazione di servizi di ingegneria nei settori: civile, idraulica, acustica, energia, ambiente (settore IAF: 34).

EPF srl - Via Cesare Battisti, 116 83053 S. Andrea di Conza (AV)
Tel e Fax+39 0827 35687

Gruppo di lavoro
ing. Giorgio ZUCCARO
ing. Mauro MARELLA
dr. for. Luigi ZUCCARO
arch. Gaia TELESCA
arch. Lucrezia TELESCA
ing. Cristina GUGLIELMI
ing. Manuela NARDOZZI
ing. Giovanni FORTUNATO
ing. Angelo CONRADO
dr. agr. Maria Rosaria MONTANARELLA
dr. for. Stefano ZACCARO

Consulenze specialistiche:

Committente

WEB PV ARIANO S.r.l.
Via Leonardo Da Vinci 15,
39100 Bolzano (BZ)

L'Amministratore Delegato
KAINZ REINHARD

Data	Descrizione	Redatto	Verificato	Approvato
Luglio 2024	Prima emissione	MRM	MMA	GSU