
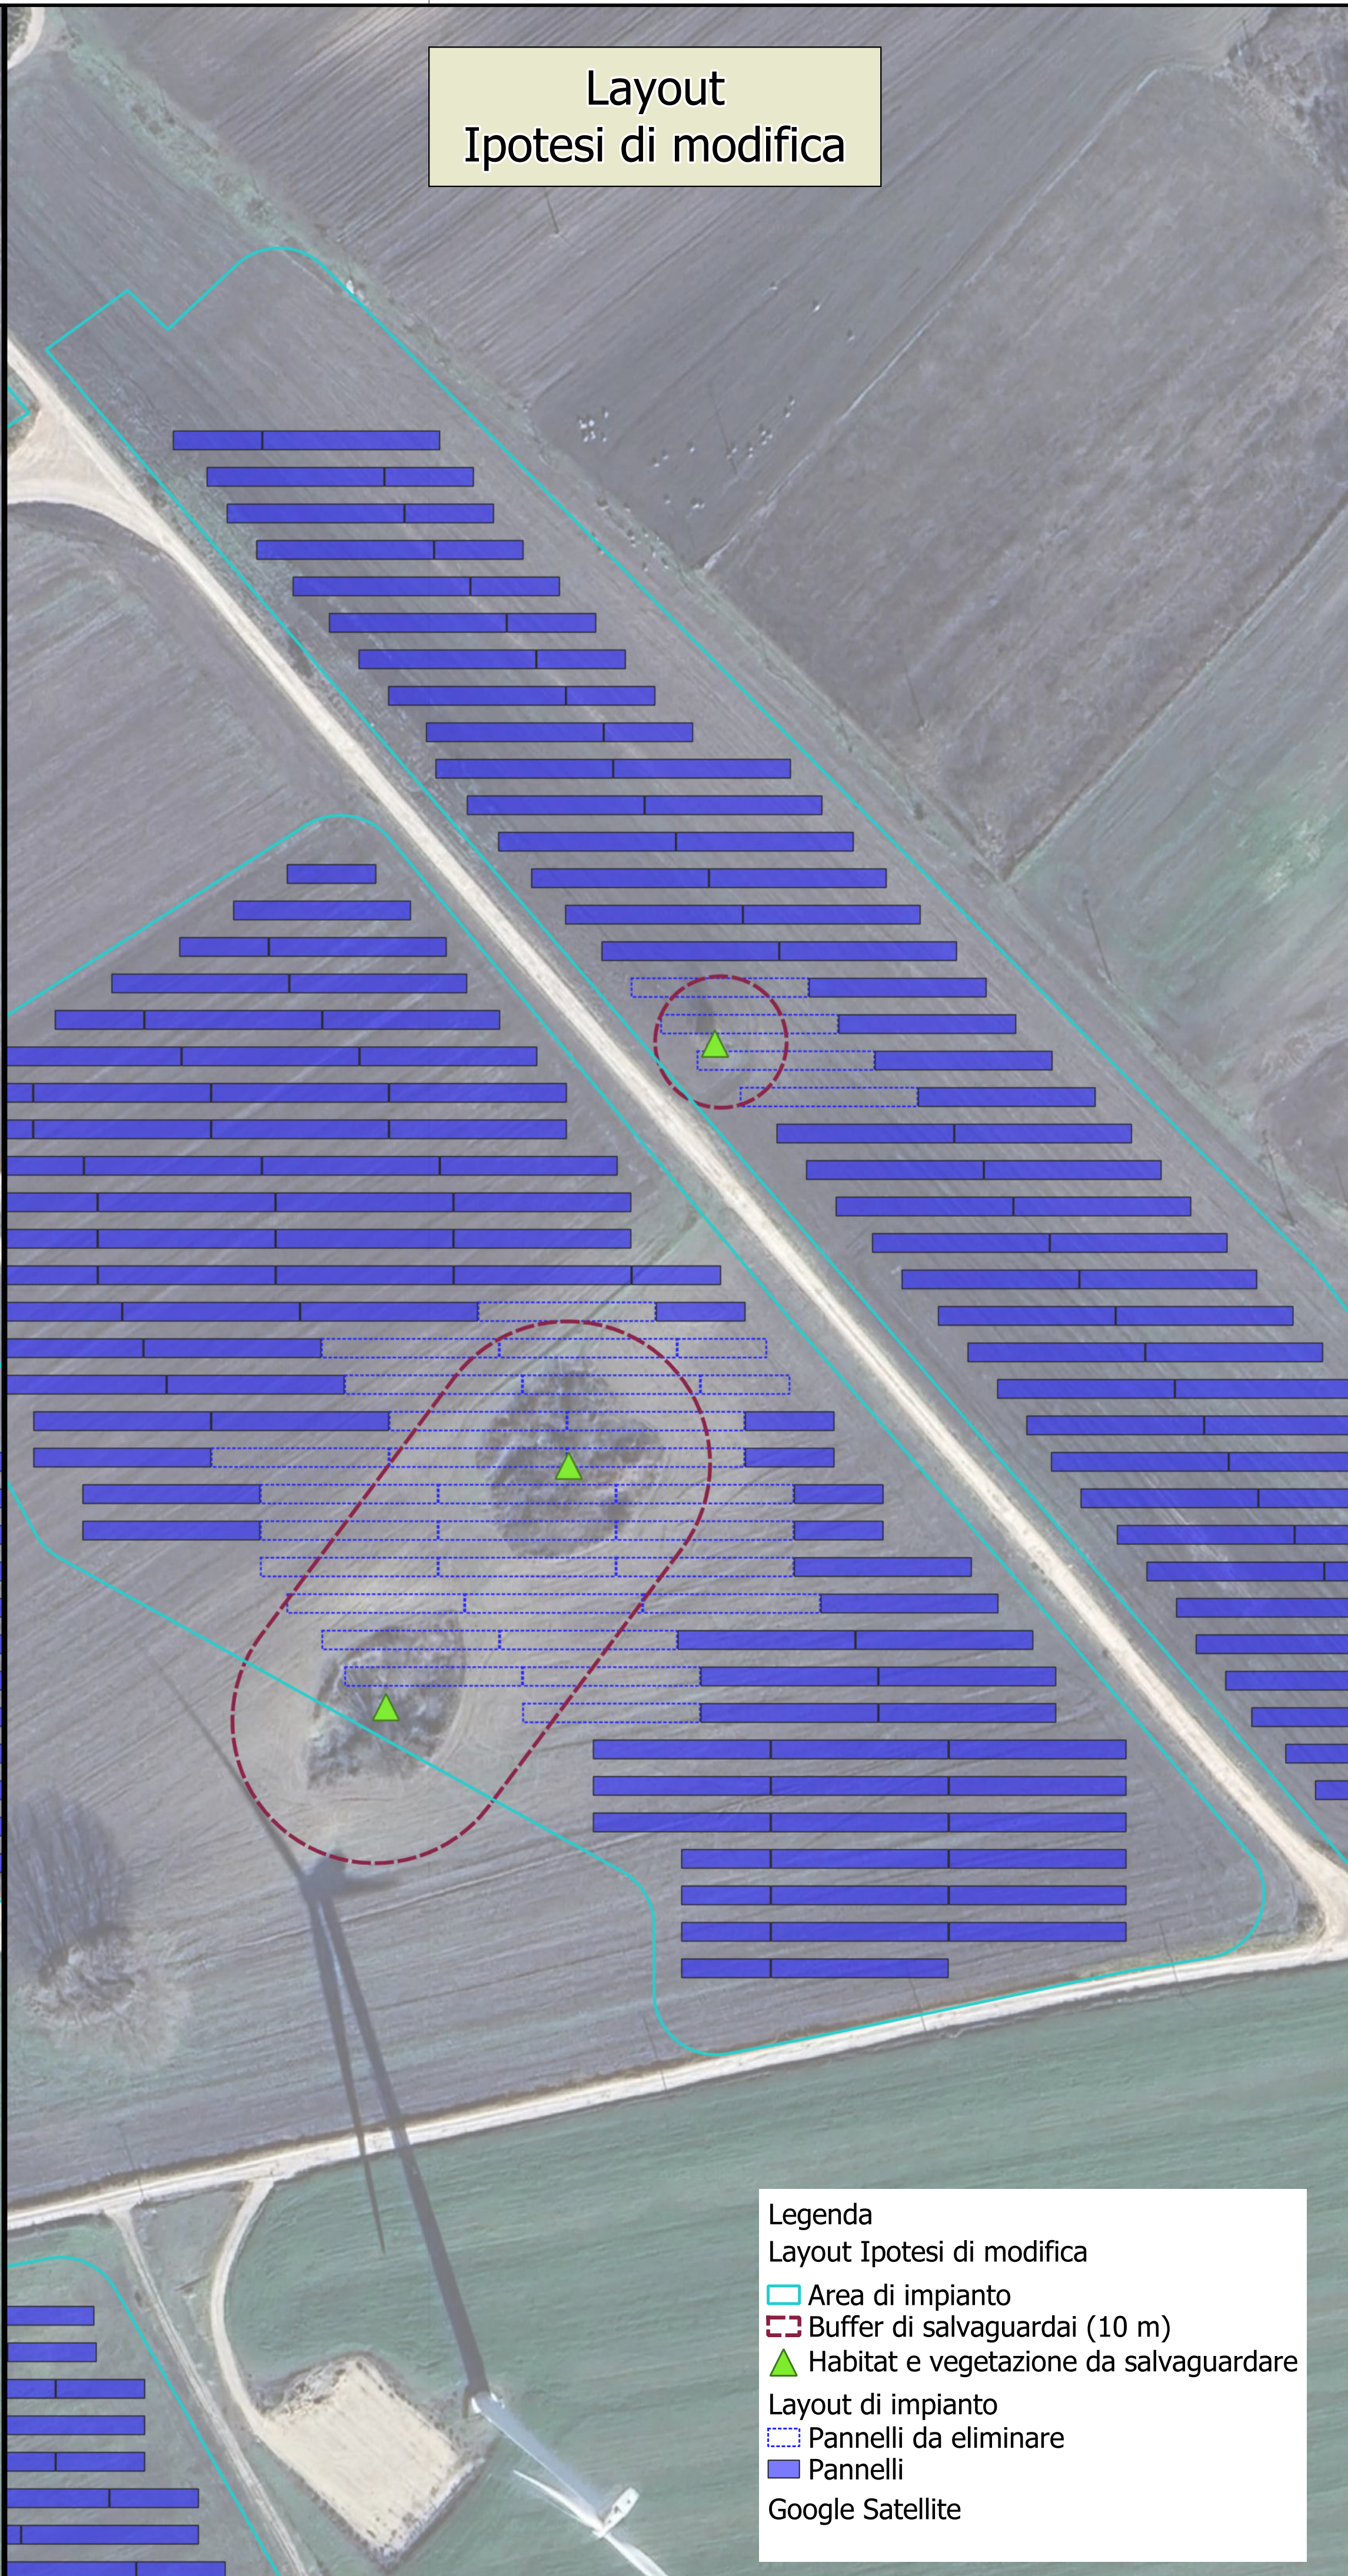
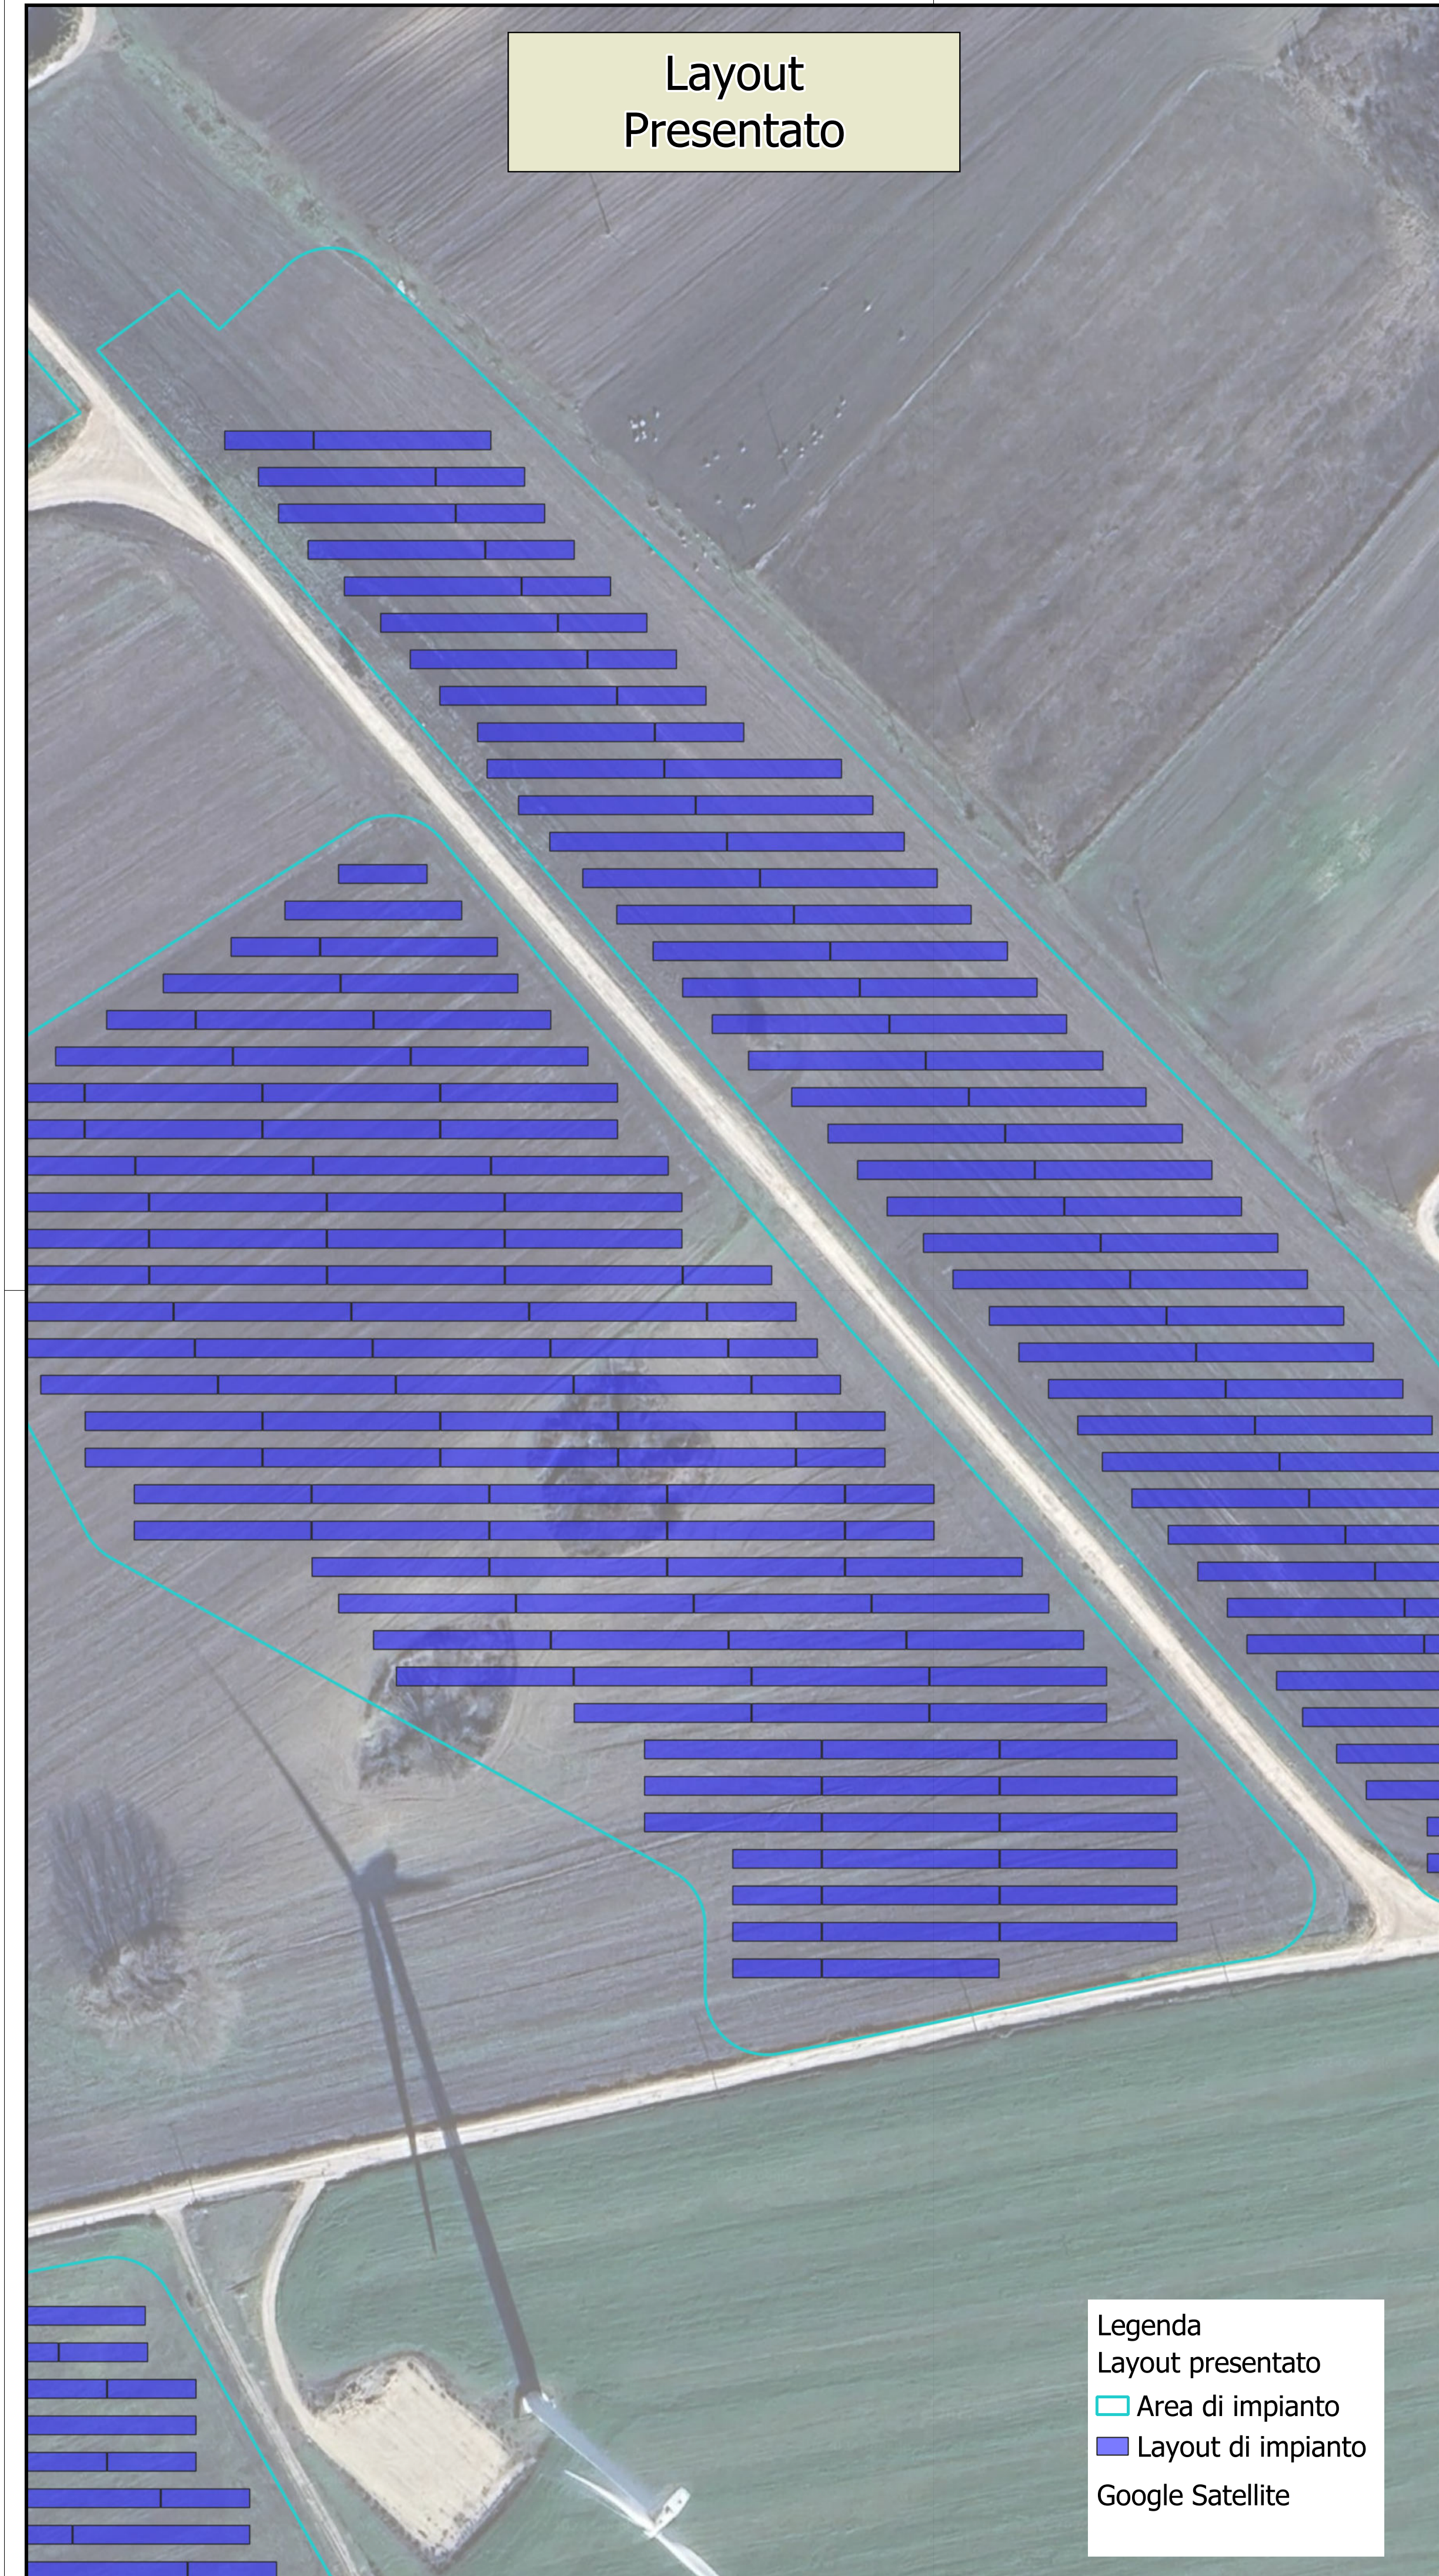


Layout Presentato


Layout Ipotesi di modifica


- Legenda**
- Area di impianto
 - Ipotesi di modifica
 - Layout
 - Cavidotto
 - RTN Terna
 - SET
 - Google Satellite

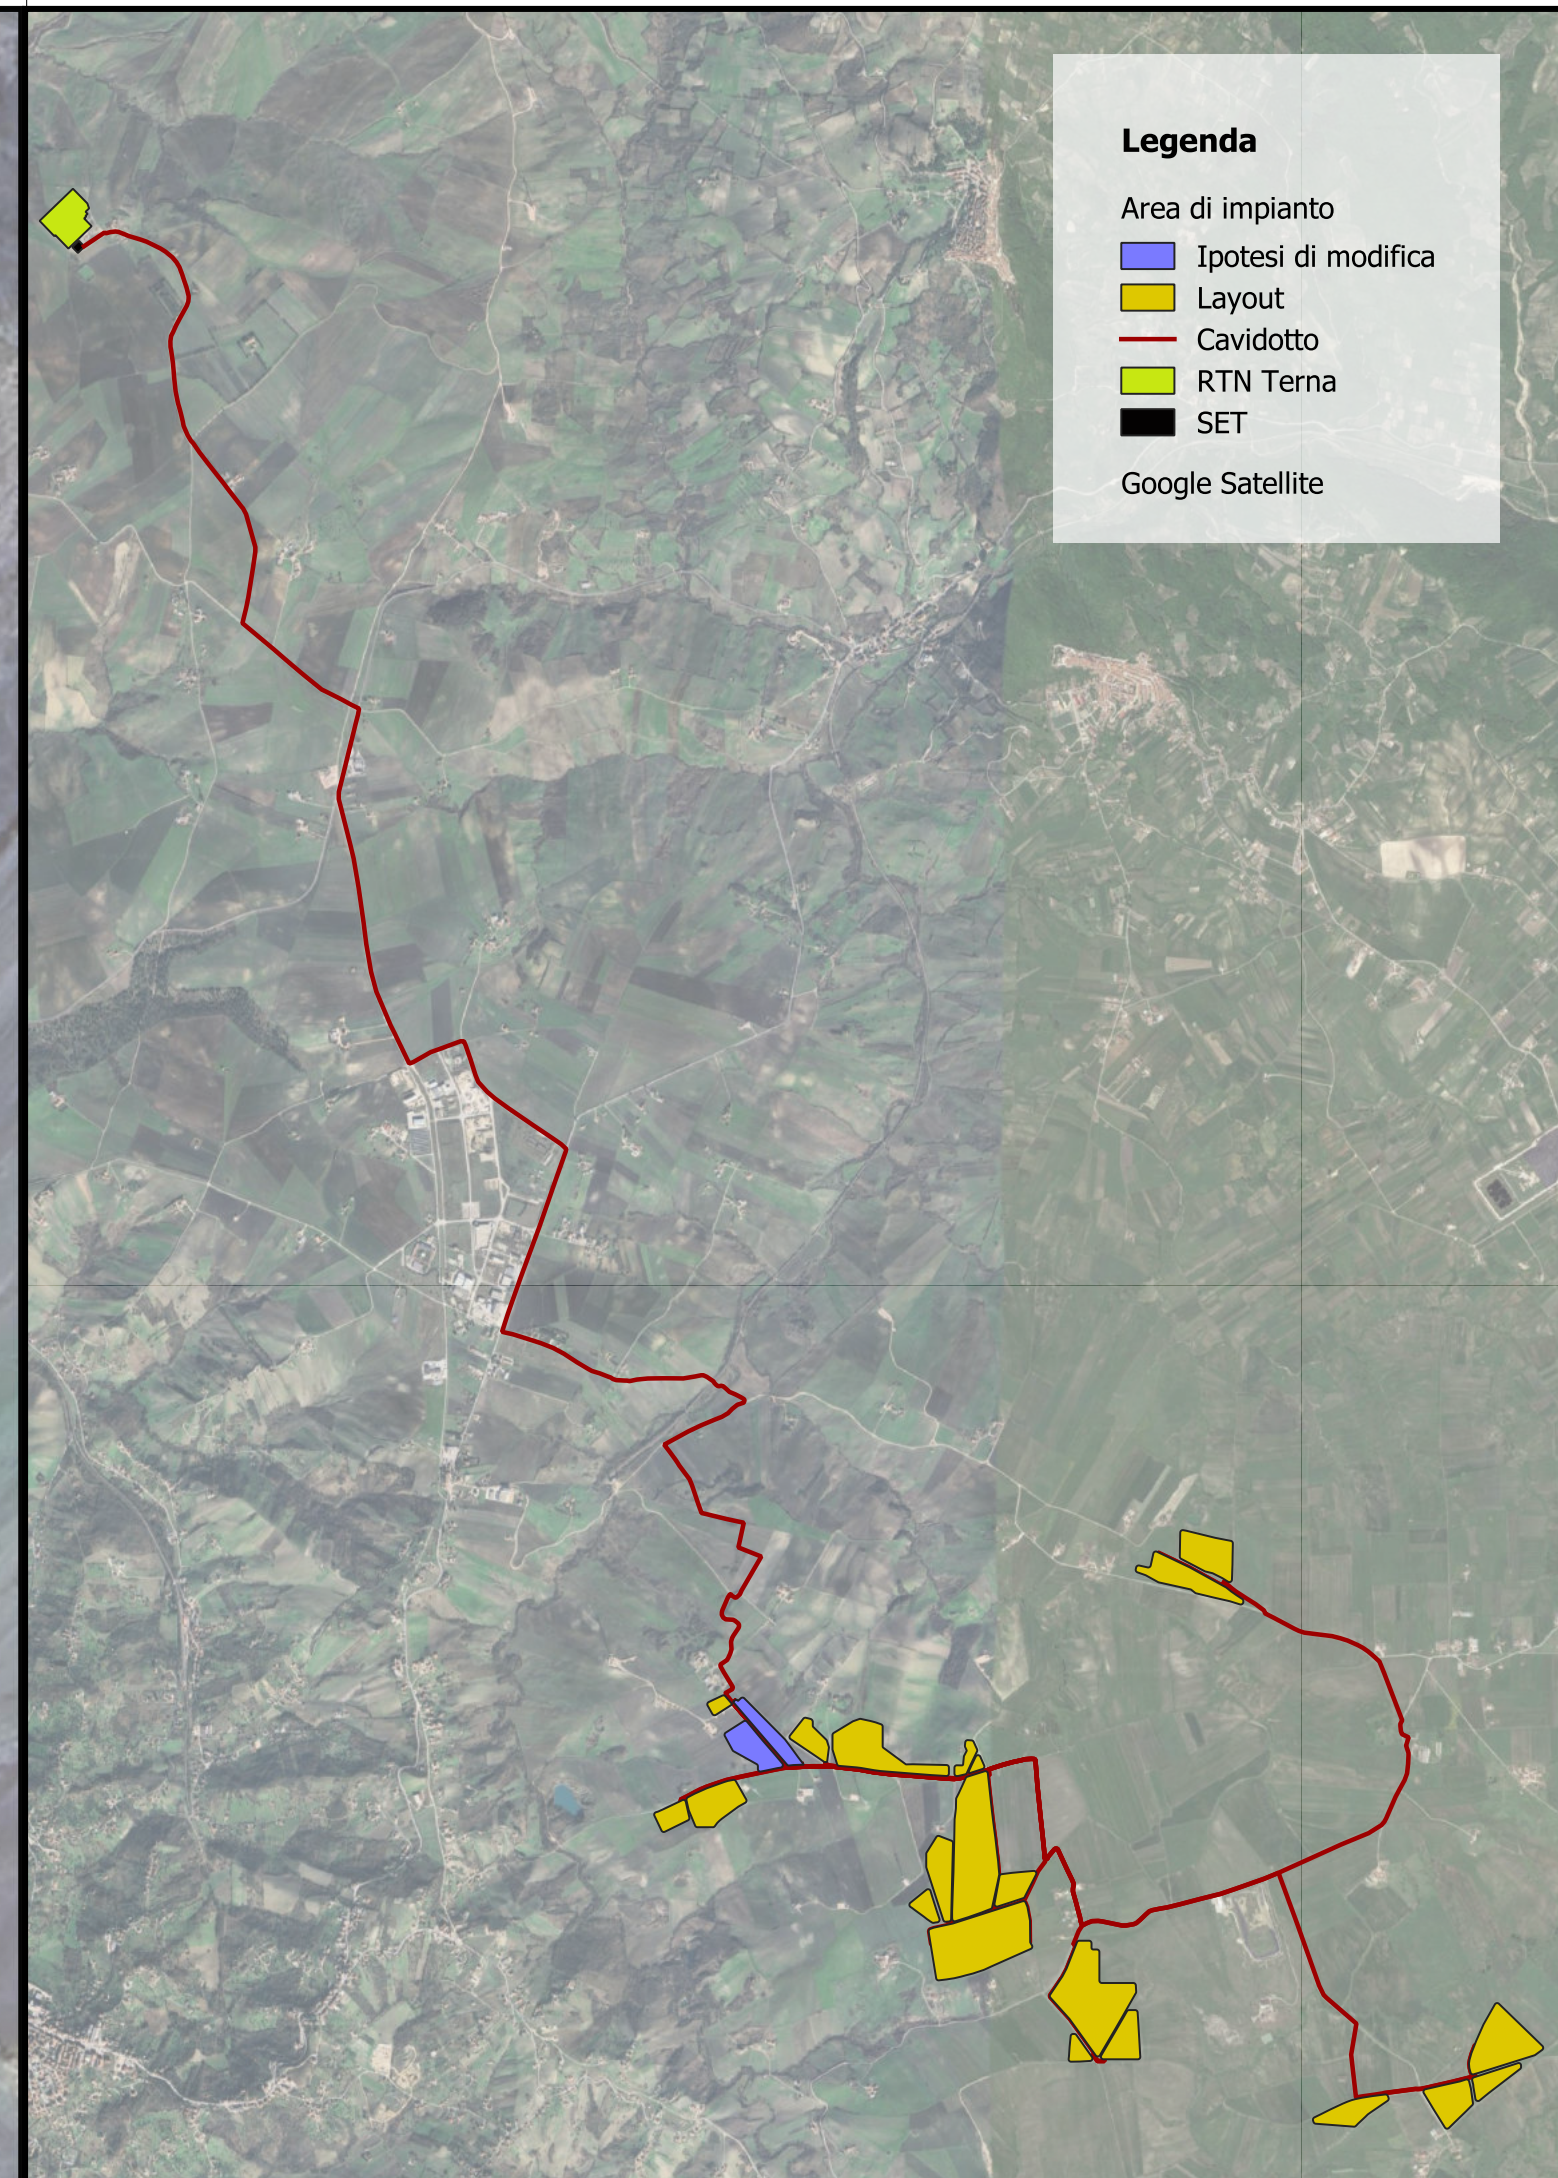


- Legenda**
- Layout presentato
 - Area di impianto
 - Layout di impianto
 - Google Satellite

- Legenda**
- Layout Ipotesi di modifica
 - Area di impianto
 - Buffer di salvaguardai (10 m)
 - Habitat e vegetazione da salvaguardare
 - Layout di impianto
 - Pannelli da eliminare
 - Pannelli
 - Google Satellite


REGIONE CAMPANIA


COMUNE DI ARIANO IRPINO


PROVINCIA DI AVELLINO

PROGETTO DEFINITIVO

Lavori di realizzazione di un parco agrovoltaico della potenza di 103MW con annesso impianto di storage e delle relative opere connesse nel comune di Ariano Irpino (AV)

Titolo elaborato:

PD_2_90_CA_Ipotesi di modifica del layout di impianto

Codice elaborato:


F0500HT06A

Scala:

1:1.000


Reproduzione o consegna a terzi solo dietro specifica autorizzazione.


Progettazione



F4 ingegneria srl
Via Di Giura - Centro Direzionale, 85100 Potenza
Tel: +39 0971 1944797 - Fax: +39 0971 55452
www.f4ingegneria.it - f4ingegneria@pec.it

Il Direttore Tecnico
(ing. Giorgio ZUCCARO)





Gruppo di lavoro

ing. Giorgio ZUCCARO
ing. Mauro MARELLA
dr. for. Luigi ZUCCARO
arch. Gaia TELESCA
arch. Lucrezia TELESCA
ing. Cristina GUGLIELMI
ing. Manuela NARDOZZA
ing. Giovanni FORTUNATO
ing. Angelo CODRADO
dr. agr. Maria Rosaria MONTANARELLA
dr. for. Stefano ZACCARO

EPF srl - Via Cesare Battisti, 116 83053 S. Andrea di Conza (AV)
Tel e Fax+39 0827 35687

Consulenze specialistiche:

Committente

WEB PV ARIANO S.r.l.
Via Leonardo Da Vinci 15,
39100 Bolzano (BZ)

L'Amministratore Delegato
KAINZ REINHARD

Data	Descrizione	Redatto	Verificato	Approvato
Luglio 2024	Prima emissione	MRM	LZU	GZU

File sorgente: F0500HT06A_PD_2_90_CA_Ipotesi di modifica del layout di impianto.ggz