


TRATTURI

- 25 Tratturo della Difesa
- 26 Tratturo delle Matine
- 27 Tratturo Blaghetta
- 30 Tratturo Cascinali
- 35 Tratturo Serra del Ponte
- 41 Tratturo da Tolve ad Acerenza
- 42 Tratturo della Difesa da Piedi
- 43 Tratturo Tolve - Genzano
- 44 Tratturo Tolve - Gravina
- 45 Tratturo Tolve - Avigliano detto Epitaffio

POSSIBILI OTTIMIZZAZIONI PROGETTUALI PER MINIMIZZAZIONE INTERFERENZE CON TRATTURI

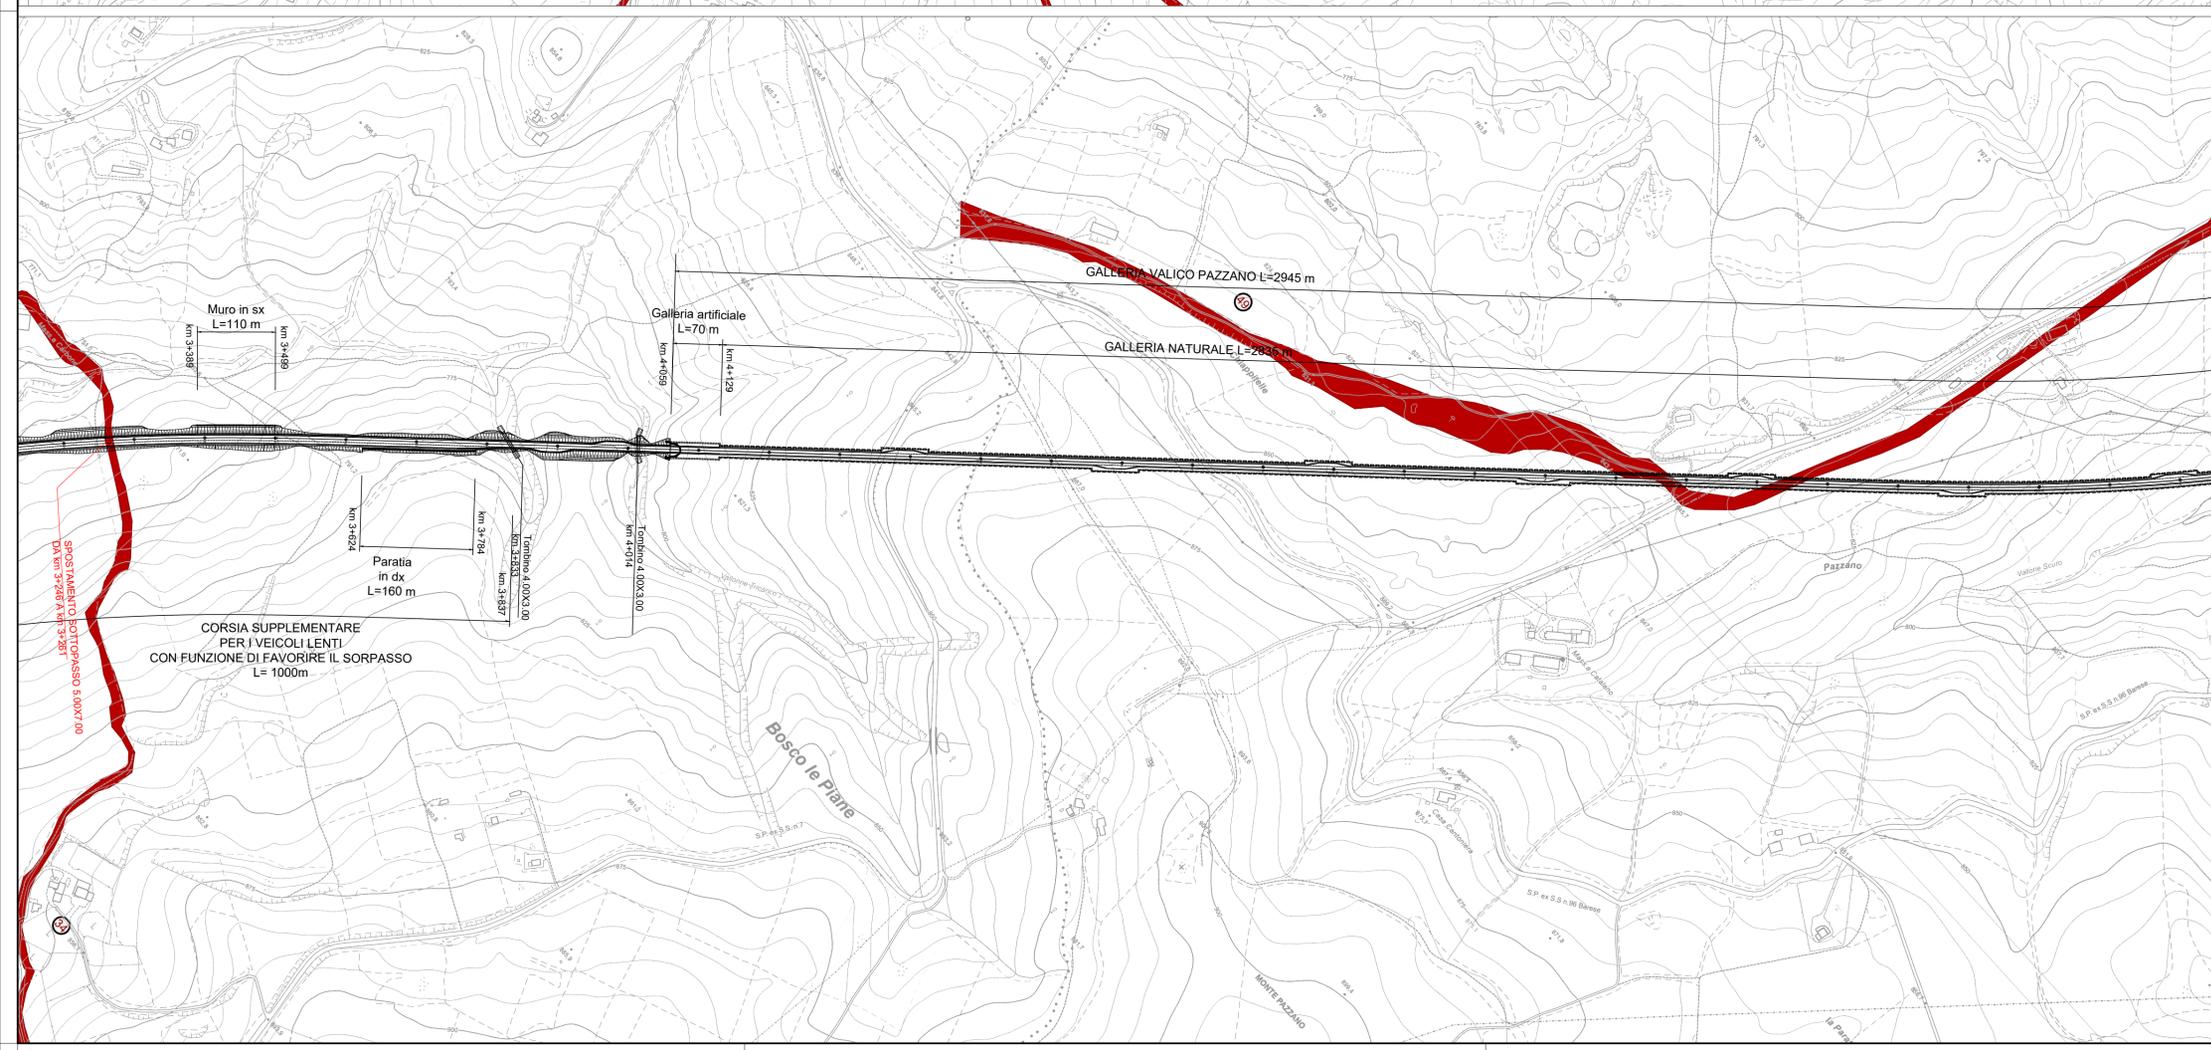

Sanas
GRUPPO FS ITALIANE
Direzione Progettazione e Realizzazione Lavori

ITINERARIO "SALERNO – POTENZA – BARI"
Adeguamento delle sedi esistenti e tratti di nuova realizzazione IV tratta
da zona industriale Vaglio a svincolo S.P. Oppido S.S. 96
Codice CIG - 70219264A5

PROGETTO DI FATTIBILITA' TECNICO ECONOMICA
ANAS - DIREZIONE PROGETTAZIONE E REALIZZAZIONE LAVORI

IL PROGETTISTA E RESPONSABILE DELL'INTEGRAZIONE DELLE ATTIVITÀ SPECIALISTICHE (DPR207/10 ART 15 COMMA 12)
Dott. Ing. **GIORGIO GUIDICCI** (Mandatario)
Ordine Ingegneri Provincia di Roma n. 14035/14035

IL GEOLOGO
Dott. Geol. **Giuseppe Cerchiaro**
Ordine dei geologi della Calabria n. 528

COORDINATORE PER LA SICUREZZA IN FASE DI PROGETTAZIONE
Arch. **Silvia Besozzi**
Ordine Architetti Provincia di Roma n. 10846

L'ARCHEOLOGO
Dott. **Antonio Bruscella**
Elenco MIBACT n. 4124

VISTO: IL RESP. DEL PROCEDIMENTO
Ing. **Massimiliano Fidenzi**

PROGETTAZIONE ATI:
GPINGEGNERIA
GESTIONE PROGETTI INGEGNERIA srl
(Mandante)

HYpro
(Mandante)

TRT
(Mandante)

SILEC s.p.a.
(Mandante)

STUDI GENERALI ARCHEOLOGIA
Integrazioni in riscontro alla nota SABAP-BAS prot. n. 0003547-P
del 24/03/2023 – Tav. 1 di 4

CODICE PROGETTO	NOME FILE	REVISIONE	SCALA
LQ714APF1801	T00SG17GENCT01_A	A	1:5.000
CODICE ELAB.	T00SG17GENCT01		

A	Emissione a seguito istruttoria ANAS	Luglio '23	Bruscella	Secreti	Guiducci
REV.	DESCRIZIONE	DATA	REDATTO	VERIFICATO	APPROVATO