






**LEGENDA**

-  Tratto di linea aerea esistente
-  Tratto di linea interrata esistente
-  Tratto di linea aerea da realizzare
-  Tratto di linea aerea da demolire

**TERNA RETE ITALIA**  
AOT/Firenze  
Il Responsabile  
(E. Gambardella)



N.	DATA	DESCRIZIONE	ELABORATO	VERIFICATO	APPROVATO
01	13/06/2012	MODIFICHE REDAZIONALI	L. DANINI FERRI	H. CARLETTI FERRI	S. TOSCANI FERRI
00	13/07/2012	Prima emissione	L. DANINI FERRI	H. CARLETTI FERRI	S. TOSCANI FERRI

TIPOLOGIA DELL'ELABORATO	CODIFICA DELL'ELABORATO	
CATASTALE	DG23048A1BDX24552	

PROGETTO	TITOLO
TE-DX-01-080 04B / Ricostruzione	Linea a 132 kV S.Giuseppe - Portoferraio n.048
RICAVATO DAL DOC. TERNA	Ricostruzione elettrodotto
CLASSIFICAZIONE DI SICUREZZA	<b>PLANIMETRIA CATASTALE</b>

NOME DEL FILE	SCALA CAD	FORMATO	SCALA	FOGLIO
DG23048A1ADX24552-00	1 unità = 1 mm	630 x 297	1:2000	01 / 01

Questo documento contiene informazioni di proprietà Terna Rete Italia S.p.A. e deve essere utilizzato esclusivamente dal destinatario in relazione alle finalità per le quali è stato ricevuto. È vietata qualsiasi forma di riproduzione o di divulgazione senza l'esplicito consenso di Terna Rete Italia S.p.A.  
This document contains information proprietary to Terna Rete Italia S.p.A. and it will have to be used exclusively for the purposes for which it has been furnished. Whichever shape of spreading or reproduction without the written permission of Terna Rete Italia S.p.A. is prohibi.


COMUNE DI PORTOFERRAIO (LI)

FOGLIO 17

COMUNE DI PORTOFERRAIO (LI)

FOGLIO 18

FOGLIO 18

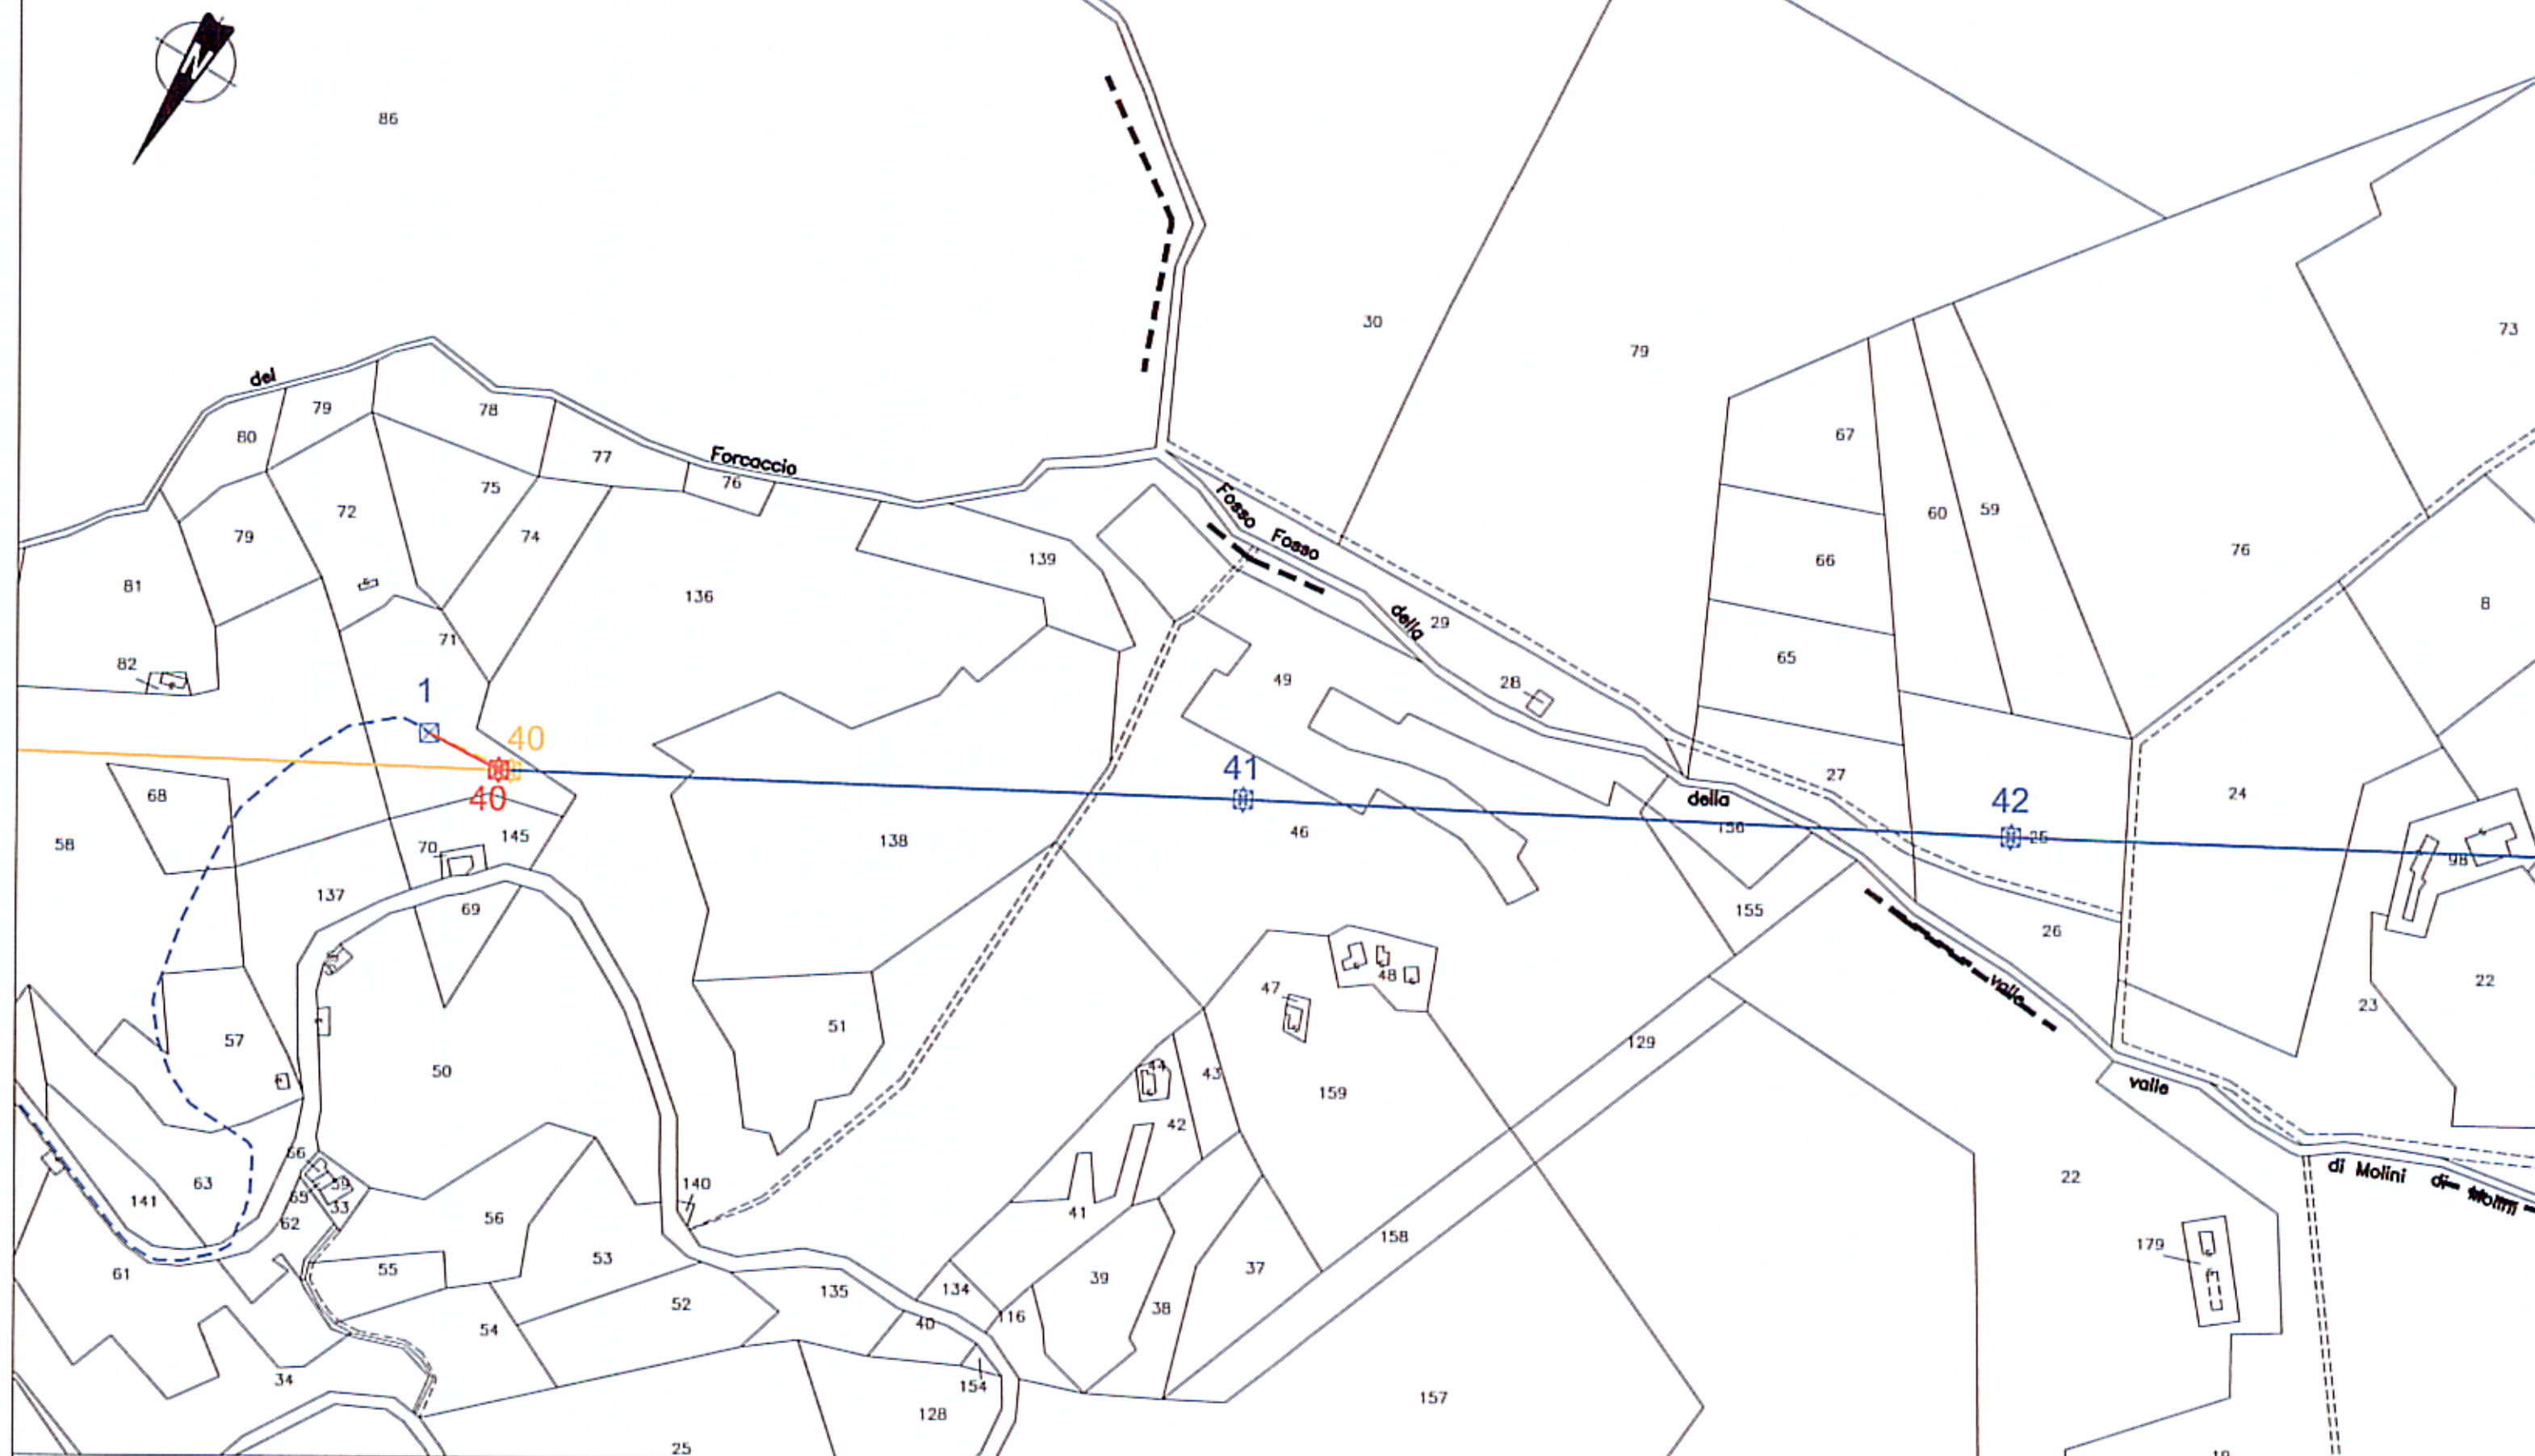

FOGLIO 17

COMUNE DI PORTOFERRAIO (LI)

FOGLIO 17

COMUNE DI PORTOFERRAIO (LI)

FOGLIO 17